

| |
|---|
| 0   | 1 | 2 | 3 | 4 | 5                                                                                    | 6                                                                                | 7           | 8         | 9                                                          | |
| <div><div></div><div><p>Brogatan 7<br/>S-311 64 VESSIGEBRO<br/>Ph:+46 (0)346 713330<br/>www.el-andersson.se</p></div><div></div></div>   | |
| <div><div><div>Kund</div><div>Tomal<br/>Bol 110<br/>311 65 Vessigebro<br/>+46 (0)346 713100</div></div><div><div>Projektingenjör</div><div>A.N</div></div></div>   | |
| <div><div><div>Anläggningsnamn</div><div>NCC Ålesund</div><div>Styrskåp -U1</div></div><div><div>Maskintyp</div><div>Dokumentbeteckning</div><div>Ritningsnummer</div></div><div><div>Pelletsanläggning</div><div>58092</div><div>T23002</div></div></div>   | |
| <div><div><div>Matningsspänning</div><div>Matningsström</div><div>Styrspänning</div><div>Styrsystem</div></div><div><div>3x400/230 VAC 50Hz</div><div>450 Amp</div><div>230 VAC, 24 VDC</div><div>ABB AC500 PM573-ETH + CP665</div></div><div><div>Sista nollnummer</div><div>0152</div></div></div>   | |
| <div><div><div>Färgkod ledare</div><div><div><div>Kraft</div><div>Kraftkretsar:</div><div>Neutral:</div><div>Skyddsledare:</div></div><div><div>Svart</div><div>Ljusblå</div><div>Grön/gul</div></div></div><div><div><div>Manöverspänning</div><div>230 VAC:L : Röd</div><div>230 VAC:N : Röd</div><div>24 VAC:L : Röd</div><div>24 VAC:N : Röd</div></div><div><div>24 VDC:+ : Mörkblå</div><div>24 VDC:- : Mörkblå</div><div>Främmande spänning : Orange</div></div></div></div></div>   | |
| <table><tr><td colspan="5">Status</td><td rowspan="5"></td><td rowspan="5">Brogatan 7<br/>S-311 64 VESSIGEBRO<br/>Ph:+46 (0)346 713330<br/>www.el-andersson.se</td><td rowspan="5">NCC Ålesund</td><td rowspan="5">Titelblad</td><td rowspan="5">Tomal<br/>Bol 110<br/>311 65 Vessigebro<br/>+46 (0)346 713100</td><td colspan="2">==</td><td>=</td><td>++</td><td>+</td></tr><tr><td colspan="5">Relationshandling 230828</td><td>Antal Blad</td><td>149</td><td>Nästa Blad</td><td>2</td><td>Blad</td><td>1</td></tr><tr><td colspan="5"></td><td colspan="2">Ordernr.</td><td colspan="2">58092</td><td colspan="2">Ritn.Nr.</td><td>T23002</td></tr><tr><td colspan="5">Rev</td><td colspan="2">Ändring</td><td colspan="2">Datum</td><td colspan="2">Namn</td><td colspan="2">Ursprung</td></tr><tr><td colspan="5"></td><td colspan="2"></td><td colspan="2"></td><td colspan="2"></td><td colspan="2"></td></tr></table> |   |   |   |   |                                                                                      |                                                                                  |             |           |                                                            | Status     |     |            |    |          |  | Brogatan 7<br>S-311 64 VESSIGEBRO<br>Ph:+46 (0)346 713330<br>www.el-andersson.se | NCC Ålesund | Titelblad | Tomal<br>Bol 110<br>311 65 Vessigebro<br>+46 (0)346 713100 | ==       |  | = | ++ | + | Relationshandling 230828 |  |  |  |  | Antal Blad | 149 | Nästa Blad | 2 | Blad | 1 |  |  |  |  |  | Ordernr. |  | 58092 |  | Ritn.Nr. |  | T23002 | Rev |  |  |  |  | Ändring |  | Datum |  | Namn |  | Ursprung |  |  |  |  |  |  |  |  |  |  |  |  |  |  |
| Status   |   |   |   |   |  | Brogatan 7<br>S-311 64 VESSIGEBRO<br>Ph:+46 (0)346 713330<br>www.el-andersson.se | NCC Ålesund | Titelblad | Tomal<br>Bol 110<br>311 65 Vessigebro<br>+46 (0)346 713100 | ==         |     | =          | ++ | +        | |
| Relationshandling 230828   |   |   |   |   |                                                                                      |                                                                                  |             |           |                                                            | Antal Blad | 149 | Nästa Blad | 2  | Blad     |                                                                                      |                                                                                  |             |           |                                                            | 1        | |
|   |   |   |   |   |                                                                                      |                                                                                  |             |           |                                                            | Ordernr.   |     | 58092      |    | Ritn.Nr. |                                                                                      |                                                                                  |             |           |                                                            | T23002   | |
| Rev   |   |   |   |   |                                                                                      |                                                                                  |             |           |                                                            | Ändring    |     | Datum      |    | Namn     |                                                                                      |                                                                                  |             |           |                                                            | Ursprung | |
| |

Innehållsförteckning

Kolumn X: ett automatist genererat blad har efterredigerats manuellt El-Andersson innehållsförteckning

| Blad               | Bladbeskrivning             | Ritningsnummer | Datum      | Redigerare | X |
|--------------------|-----------------------------|----------------|------------|------------|---|
| /1                 | Titelblad                   | T23002         | 2023-03-08 | Mathias    | X |
| /2                 | Innehållsförteckning        | T23002         | 2023-08-29 | MATHIAS    |   |
| /2.a               | Innehållsförteckning        | T23002         | 2023-08-29 | MATHIAS    |   |
| /2.b               | Innehållsförteckning        | T23002         | 2023-08-29 | MATHIAS    |   |
| /2.c               | Innehållsförteckning        | T23002         | 2023-08-29 | MATHIAS    |   |
| /2.d               | Innehållsförteckning        | T23002         | 2023-08-29 | MATHIAS    |   |
| /3                 | Symbol översikt             | T23002         | 2023-03-08 | Mathias    | X |
| /4                 | Maskinöversikt              | T23002         | 2023-08-28 | MATHIAS    |   |
| /5                 | Skåplayout                  | T23002         | 2023-08-28 | MATHIAS    |   |
| /5.a               | Skåpsplacering              | T23002         | 2023-08-29 | MATHIAS    |   |
| /5.b               | Montageplåt                 | T23002         | 2023-08-29 | MATHIAS    |   |
| /5.c               | Montageplacering            | T23002         | 2023-03-27 | Mathias    |   |
| /5.d               | Kopplingslåda +U10          | T23002         | 2023-08-28 | MATHIAS    |   |
| /5.e               | Tryckknappslåda +U12        | T23002         | 2023-08-29 | MATHIAS    |   |
| /5.f               | Kopplingslåda +U13          | T23002         | 2023-03-08 | Mathias    |   |
| /6                 | PLC-kortöversikt            | T23002         | 2023-03-08 | Mathias    |   |
| /6.a               | PLC-kortöversikt            | T23002         | 2023-03-08 | Mathias    |   |
| /6.b               | PLC-kortöversikt            | T23002         | 2023-03-08 | Mathias    |   |
| /6.c               | PLC-kortöversikt            | T23002         | 2023-03-08 | Mathias    |   |
| /6.d               | PLC-kortöversikt            | T23002         | 2023-03-08 | Mathias    |   |
| /6.e               | PLC-kortöversikt            | T23002         | 2023-03-08 | Mathias    |   |
| /8                 | Skyltlista                  | T23002         | 2023-03-08 | Mathias    |   |
| /9                 | Översikt potentialutjämning | T23002         | 2023-03-08 | Mathias    |   |
| =AP11.UC1+U1/101   | Inkommande/kraft            | T23002         | 2023-03-23 | Mathias    |   |
| =AP11.UC1+U1/102   | Kraft 230/400VAC            | T23002         | 2023-08-28 | MATHIAS    |   |
| =AP11.UC1+U1/103   | Kraft 230/400VAC            | T23002         | 2023-08-28 | MATHIAS    |   |
| =AP11.UC1+U1/104   | Kraft 230/400VAC            | T23002         | 2023-08-28 | MATHIAS    |   |
| =AP11.UC1+U1/105   | Kraft 230/400VAC            | T23002         | 2023-08-28 | MATHIAS    |   |
| =AP11.UC1+U1/106   | DC manöver                  | T23002         | 2023-08-28 | MATHIAS    |   |
| =AP11.UC1+U1/107   | Operatörspanel              | T23002         | 2023-03-23 | Mathias    |   |
| =AP11.UC1+U1/108   | Styrsystem                  | T23002         | 2023-03-23 | Mathias    |   |
| =AP11.UC1+U1/109   | Styrsystem                  | T23002         | 2023-03-23 | Mathias    |   |
| =AP11.UC1+U1/109.a | Nätverksswitch              | T23002         | 2023-08-28 | MATHIAS    |   |

Innehållsförteckning

Kolumn X: ett automatist genererat blad har efterredigerats manuellt El-Andersson innehållsförteckning

| Blad             | Bladbeskrivning                      | Ritningsnummer | Datum      | Redigerare | X |
|------------------|--------------------------------------|----------------|------------|------------|---|
| =AP11.UC1+U1/110 | Nödstopp                             | T23002         | 2023-03-23 | Mathias    |   |
| =AP11.UC1+U1/111 | Nödstopp                             | T23002         | 2023-03-23 | Mathias    |   |
| =AP11.UC1+U1/112 | Signaler                             | T23002         | 2023-03-23 | Mathias    |   |
| =AP11.UC1+U1/113 | Temperaturgivare container           | T23002         | 2023-08-28 | MATHIAS    |   |
| =AP11.UC1+U1/114 | Larmkretsar                          | T23002         | 2023-03-23 | Mathias    |   |
| =AP11.UC1+U1/115 | Driftsignaler                        | T23002         | 2023-08-28 | MATHIAS    |   |
| =AP11.UC1+U1/116 | Larmkretsar FireFly                  | T23002         | 2023-08-29 | MATHIAS    |   |
| =AP11.UC1+U1/119 | Astrour styrning                     | T23002         | 2023-08-29 | MATHIAS    |   |
| =AP11.BP1+U1/120 | Tryckvakt tryckluft                  | T23002         | 2023-08-29 | MATHIAS    |   |
| =CM11.HQ1+U1/121 | Pelletssilo, dammfilter              | T23002         | 2023-08-29 | MATHIAS    |   |
| =CM11.BX1+U1/122 | Pelletssilo, tryckavlastningsventil  | T23002         | 2023-08-29 | MATHIAS    |   |
| =CM11.BX1+U1/123 | Pelletssilo, tryckavlastningsventil  | T23002         | 2023-08-29 | MATHIAS    |   |
| =CM11.VL3+U1/125 | Pelletssilo, Slangventil             | T23002         | 2023-08-29 | MATHIAS    |   |
| =CM11.BL1+U1/126 | Pelletssilo, nivåvakt                | T23002         | 2023-08-29 | MATHIAS    |   |
| =CM11.VL2+U1/127 | Pelletssilo, tryckknappslåda +U12    | T23002         | 2023-08-29 | MATHIAS    |   |
| =CM11.VL2+U1/128 | Pelletssilo, tryckknappslåda +U12    | T23002         | 2023-08-29 | MATHIAS    |   |
| =CM11.BW1+U1/129 | Vägningssystem, pelletssilo          | T23002         | 2023-08-29 | MATHIAS    |   |
| =CM11.BW1+U1/130 | Vägningssystem, pelletssilo          | T23002         | 2023-03-23 | Mathias    |   |
| =GL11.GL2+U1/131 | Pelletsskruv                         | T23002         | 2023-03-23 | Mathias    |   |
| =GL11.GL2+U1/132 | Pelletsskruv                         | T23002         | 2023-08-29 | MATHIAS    |   |
| =GL11.BL1+U1/133 | Fullnivå buffertbehållare kvarn      | T23002         | 2023-08-29 | MATHIAS    |   |
| =HU11.BP1+U1/134 | Differentialtrycksmätare insug kvarn | T23002         | 2023-03-23 | Mathias    |   |
| =GL11.GL1+U1/135 | Doserare, kvarn                      | T23002         | 2023-03-23 | Mathias    |   |
| =GL11.GL1+U1/136 | Doserare, kvarn                      | T23002         | 2023-08-29 | MATHIAS    |   |
| =HU11.HU1+U1/137 | Kvarn MA1                            | T23002         | 2023-03-23 | Mathias    |   |
| =HU11.HU1+U1/138 | Kvarn MA1                            | T23002         | 2023-08-29 | MATHIAS    |   |
| =HU11.HU1+U1/139 | Rotationsvakter kvarn                | T23002         | 2023-08-29 | MATHIAS    |   |
| =HU11.HU1+U1/140 | Lagerövervakning kvarn               | T23002         | 2023-03-23 | Mathias    |   |
| =HU11.HU2+U1/141 | Kvarn MA2                            | T23002         | 2023-03-23 | Mathias    |   |
| =HU11.HU2+U1/142 | Kvarn MA2                            | T23002         | 2023-08-29 | MATHIAS    |   |
| =HU11.HU2+U1/143 | Rotationsvakter kvarn                | T23002         | 2023-08-29 | MATHIAS    |   |
| =HU11.HU2+U1/144 | Lagerövervakning kvarn               | T23002         | 2023-03-23 | Mathias    |   |
| =GQ11.RN1+U1/145 | Cellmatare 1, Kvarn                  | T23002         | 2023-08-28 | MATHIAS    |   |

Innehållsförteckning

Kolumn X: ett automatist genererat blad har efterredigerats manuellt El-Andersson innehållsförteckning

| Blad                     | Bladbeskrivning                     | Ritningsnummer | Datum      | Redigerare | X |
|--------------------------|-------------------------------------|----------------|------------|------------|---|
| =GQ11.RN1+U1/146         | Cellmatare 1, Kvarn                 | T23002         | 2023-08-29 | MATHIAS    |   |
| =GQ11.GQ1+U1/147         | Fläkt, kvarn                        | T23002         | 2023-03-23 | Mathias    |   |
| =GQ11.GQ1+U1/148         | Fläkt, kvarn                        | T23002         | 2023-08-29 | MATHIAS    |   |
| =GQ11.RN2+U1/149         | Cellmatare 2, Kvarn                 | T23002         | 2023-08-28 | MATHIAS    |   |
| =GQ11.RN2+U1/150         | Cellmatare 2, Kvarn                 | T23002         | 2023-08-29 | MATHIAS    |   |
| =GQ12.GQ1+U1/151         | Cyklonfilter fläkt                  | T23002         | 2023-03-23 | Mathias    |   |
| =GQ12.GQ1+U1/152         | Cyklonfilter fläkt                  | T23002         | 2023-08-29 | MATHIAS    |   |
| =GQ12.GQ1+U1/153         | Cyklonfilter flödesmätare           | T23002         | 2023-08-29 | MATHIAS    |   |
| =CM12.HQ1+U1/154         | Cyklonfilter styrenhet              | T23002         | 2023-08-29 | MATHIAS    |   |
| =CM12.HQ1+U1/155         | Cyklonfilter styrenhet              | T23002         | 2023-03-23 | Mathias    |   |
| =CM11.MM1+U1/156         | Pneumatisk kulhammare               | T23002         | 2023-08-29 | MATHIAS    |   |
| =CM12.BL1+U1/158         | Cyklon, nivåvakt                    | T23002         | 2023-08-29 | MATHIAS    |   |
| =GL12.HQ1+U1/159         | Läckluftsfläkt                      | T23002         | 2023-08-28 | MATHIAS    |   |
| =GL12.HQ1+U1/160         | Läckluftsfläkt                      | T23002         | 2023-08-29 | MATHIAS    |   |
| =GL12.HQ1+U1/161         | Dammfilter styrenhet läckluftfilter | T23002         | 2023-08-29 | MATHIAS    |   |
| =GL12.RN1+U1/162         | Cellmatare cyklonfilter             | T23002         | 2023-08-28 | MATHIAS    |   |
| =GL12.RN1+U1/163         | Cellmatare cyklonfilter             | T23002         | 2023-08-29 | MATHIAS    |   |
| =CM13.BL1+U1/164         | Silo, nivåvakt överfyllnad          | T23002         | 2023-08-29 | MATHIAS    |   |
| =CM13.MA1+U1/165         | Valvbrytare                         | T23002         | 2023-08-28 | MATHIAS    |   |
| =CM13.MA1+U1/166         | Valvbrytare                         | T23002         | 2023-08-29 | MATHIAS    |   |
| =GL13.BL1+U1/167         | Silo, nivåvakt valv/tomnivå         | T23002         | 2023-08-29 | MATHIAS    |   |
| =GL13.CM1+U1/168         | Manslucka, silo                     | T23002         | 2023-08-29 | MATHIAS    |   |
| =GL13.GL1+U1/169         | Doserare, Silo                      | T23002         | 2023-03-23 | Mathias    |   |
| =GL13.GL1+U1/170         | Doserare, Silo                      | T23002         | 2023-08-29 | MATHIAS    |   |
| =GL13.GL1+U1/171         | Rotationsvakt doserare, Silo        | T23002         | 2023-08-29 | MATHIAS    |   |
| =GL13.GL1+U1/172         | Pulsgivare doserare, Silo           | T23002         | 2023-08-29 | MATHIAS    |   |
| =GL13.RN1+U1/173         | Cellmatare pulversilo               | T23002         | 2023-08-28 | MATHIAS    |   |
| =GL13.RN1+U1/174         | Cellmatare pulversilo               | T23002         | 2023-08-29 | MATHIAS    |   |
| =CM13.BW1+U1/175         | Vägningssystem pulversilo           | T23002         | 2023-08-29 | MATHIAS    |   |
| =CM13.BW1+U1/176         | Vägningssystem pulversilo           | T23002         | 2023-03-23 | Mathias    |   |
| =Rapporter+Yttre_plint/1 | Plintanslutningsschema +            | T23002         | 2023-08-29 | MATHIAS    |   |
| =Rapporter+Yttre_plint/2 | Plintanslutningsschema +-X3         |                | 2023-08-29 | MATHIAS    |   |
| =Rapporter+Yttre_plint/3 | Plintanslutningsschema +U1-X1       | T23002         | 2023-08-29 | MATHIAS    |   |

Innehållsförteckning

Kolumn X: ett automatist genererat blad har efterredigerats manuellt El-Andersson innehållsförteckning

| Blad                       | Bladbeskrivning                                                     | Ritningsnummer | Datum      | Redigerare | X |
|----------------------------|---------------------------------------------------------------------|----------------|------------|------------|---|
| =Rapporter+Yttre_plint/4   | Plintanslutningsschema +U1-X1                                       |                | 2023-08-29 | MATHIAS    |   |
| =Rapporter+Yttre_plint/5   | Plintanslutningsschema +U1-X3                                       | T23002         | 2023-08-29 | MATHIAS    |   |
| =Rapporter+Yttre_plint/6   | Plintanslutningsschema +U1-X3                                       | T23002         | 2023-08-29 | MATHIAS    |   |
| =Rapporter+Yttre_plint/7   | Plintanslutningsschema +U1-X3                                       | T23002         | 2023-08-29 | MATHIAS    |   |
| =Rapporter+Yttre_plint/8   | Plintanslutningsschema +U1-X3                                       | T23002         | 2023-08-29 | MATHIAS    |   |
| =Rapporter+Yttre_plint/9   | Plintanslutningsschema +U1-X3                                       |                | 2023-08-29 | MATHIAS    |   |
| =Rapporter+Yttre_plint/10  | Plintanslutningsschema +U1-X4                                       | T23002         | 2023-08-29 | MATHIAS    |   |
| =Rapporter+Yttre_plint/11  | Plintanslutningsschema +U1-X4                                       |                | 2023-08-29 | MATHIAS    |   |
| =Rapporter+Yttre_plint/12  | Plintanslutningsschema +U1-X5                                       |                | 2023-08-29 | MATHIAS    |   |
| =Rapporter+Yttre_plint/13  | Plintanslutningsschema +U1-X6                                       | T23002         | 2023-08-29 | MATHIAS    |   |
| =Rapporter+Yttre_plint/14  | Plintanslutningsschema +U1-X6                                       |                | 2023-08-29 | MATHIAS    |   |
| =Rapporter+Yttre_plint/15  | Plintanslutningsschema +U1-X109-24V                                 |                | 2023-08-29 | MATHIAS    |   |
| =Rapporter+Yttre_plint/16  | Plintanslutningsschema +U10-X3                                      |                | 2023-08-29 | MATHIAS    |   |
| =Rapporter+Yttre_plint/17  | Plintanslutningsschema +U10-X4                                      |                | 2023-08-29 | MATHIAS    |   |
| =Rapporter+Yttre_plint/18  | Plintanslutningsschema +U12-X3                                      |                | 2023-08-29 | MATHIAS    |   |
| =Rapporter+Yttre_plint/19  | Plintanslutningsschema +U12-X4                                      |                | 2023-08-29 | MATHIAS    |   |
| =Rapporter+Yttre_plint/20  | Plintanslutningsschema +U12-X6                                      |                | 2023-08-29 | MATHIAS    |   |
| =Rapporter+Yttre_plint/21  | Plintanslutningsschema +U13-X3                                      |                | 2023-08-29 | MATHIAS    |   |
| =Rapporter+Kabel/1         | Kabellista                                                          | T23002         | 2023-08-29 | MATHIAS    |   |
| =Rapporter+Kabel/1.a       | Kabellista                                                          | T23002         | 2023-08-29 | MATHIAS    |   |
| =Rapporter+Kabel/1.b       | Kabellista                                                          | T23002         | 2023-08-29 | MATHIAS    |   |
| =Rapporter+Kabel/1.c       | Kabellista                                                          | T23002         | 2023-08-29 | MATHIAS    |   |
| =Rapporter+Apparater/1     | Apparatlista                                                        | T23002         | 2023-03-08 | Mathias    |   |
| =Rapporter+Apparater/1.a   | Apparatlista                                                        | T23002         | 2023-08-29 | MATHIAS    |   |
| =Rapporter+Apparater/1.b   | Apparatlista                                                        | T23002         | 2023-08-29 | MATHIAS    |   |
| =Rapporter+Apparater/1.c   | Apparatlista                                                        | T23002         | 2023-08-29 | MATHIAS    |   |
| =Rapporter+Apparater/1.d   | Apparatlista                                                        | T23002         | 2023-08-29 | MATHIAS    |   |
| =Rapporter+Beställning/1   | Summerad apparatlista : ABB.1SAP240000R0001 - ABB.1SCA022812R4160   | T23002         | 2023-03-08 | Mathias    |   |
| =Rapporter+Beställning/1.a | Summerad apparatlista : CPRO.TES1141 - GRO.SH60/24                  | T23002         | 2023-03-08 | Mathias    |   |
| =Rapporter+Beställning/1.b | Summerad apparatlista : CG.PPA01CM44 - CG.PPA01CM44                 | T23002         | 2023-03-08 | Mathias    |   |
| =Rapporter+Beställning/1.c | Summerad apparatlista : COM.S3S - COM.S3S                           | T23002         | 2023-03-27 | Mathias    |   |
| =Rapporter+Beställning/1.d | Summerad apparatlista : FIB.PC382818G-2FSH - FIB.EKPVT              | T23002         | 2023-03-27 | Mathias    |   |
| =Rapporter+Beställning/1.e | Summerad apparatlista : FIN.12.81.8.230.0000 - FIN.12.81.8.230.0000 | T23002         | 2023-08-29 | MATHIAS    |   |

# Innehållsförteckning


Kolumn X: ett automatist genererat blad har efterredigerats manuellt

[illegible]

|                                           |         |       |              |            |               |   |             |                      |                                                            |          |               |          |        |     |
|-------------------------------------------|---------|-------|--------------|------------|---------------|---|-------------|----------------------|------------------------------------------------------------|----------|---------------|----------|--------|-----|
| Status<br><b>Relationshandling 230828</b> |         |       |              |            |               |  <div>Brogatan 7<br/>S-311 64 VESSIGEBRO<br/><br/>Ph: +46 (0)346 713330<br/>www.el-andersson.se</div> | NCC Ålesund | Innehållsförteckning | Tomal<br>Bol 110<br>311 65 Vessigebro<br>+46 (0)346 713100 | ==       | =             | ++       | +      |     |
|                                           |         |       | Datum        | 2023-08-29 | Antal<br>Blad |   |             |                      |                                                            | 149      | Nästa<br>Blad | 3        | Blad   | 2.d |
|                                           |         |       | Redigerare.  | MATHIAS    |               |   |             |                      |                                                            |          |               |          |        |     |
|                                           |         |       | Kontrollerad |            |               |   |             |                      |                                                            |          |               |          |        |     |
| Rev                                       | Ändring | Datum | Namn         | Ursprung   |               |   |             |                      |                                                            |          |               |          |        |     |
|                                           |         |       |              |            |               |   |             | Innehållsförteckning |                                                            | Ordernr. | 58092         | Ritn.Nr. | T23002 |     |






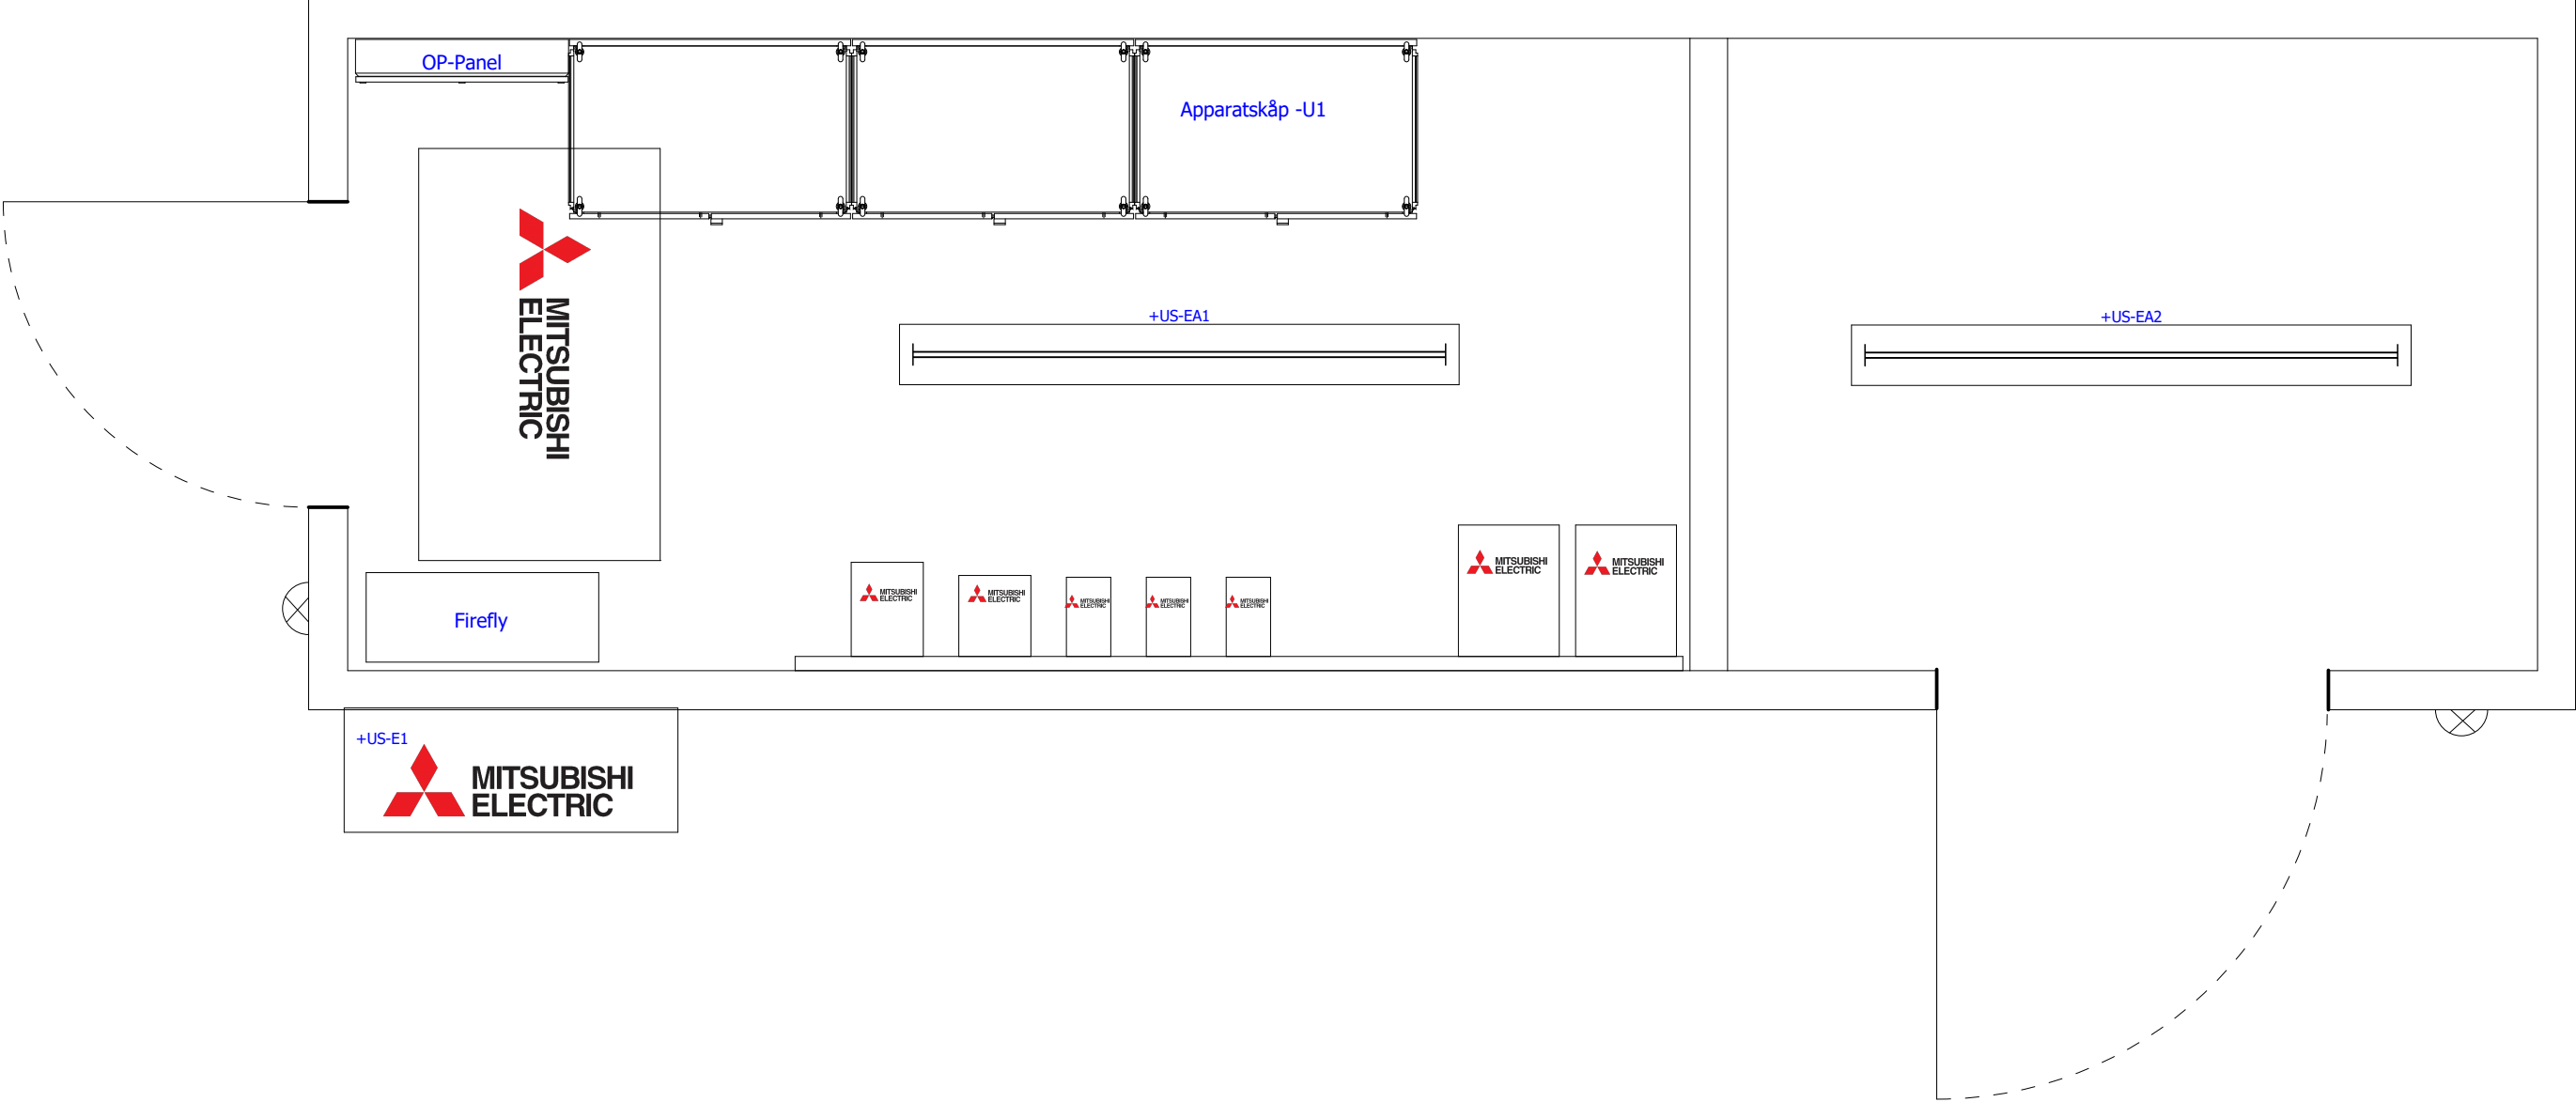




+U1

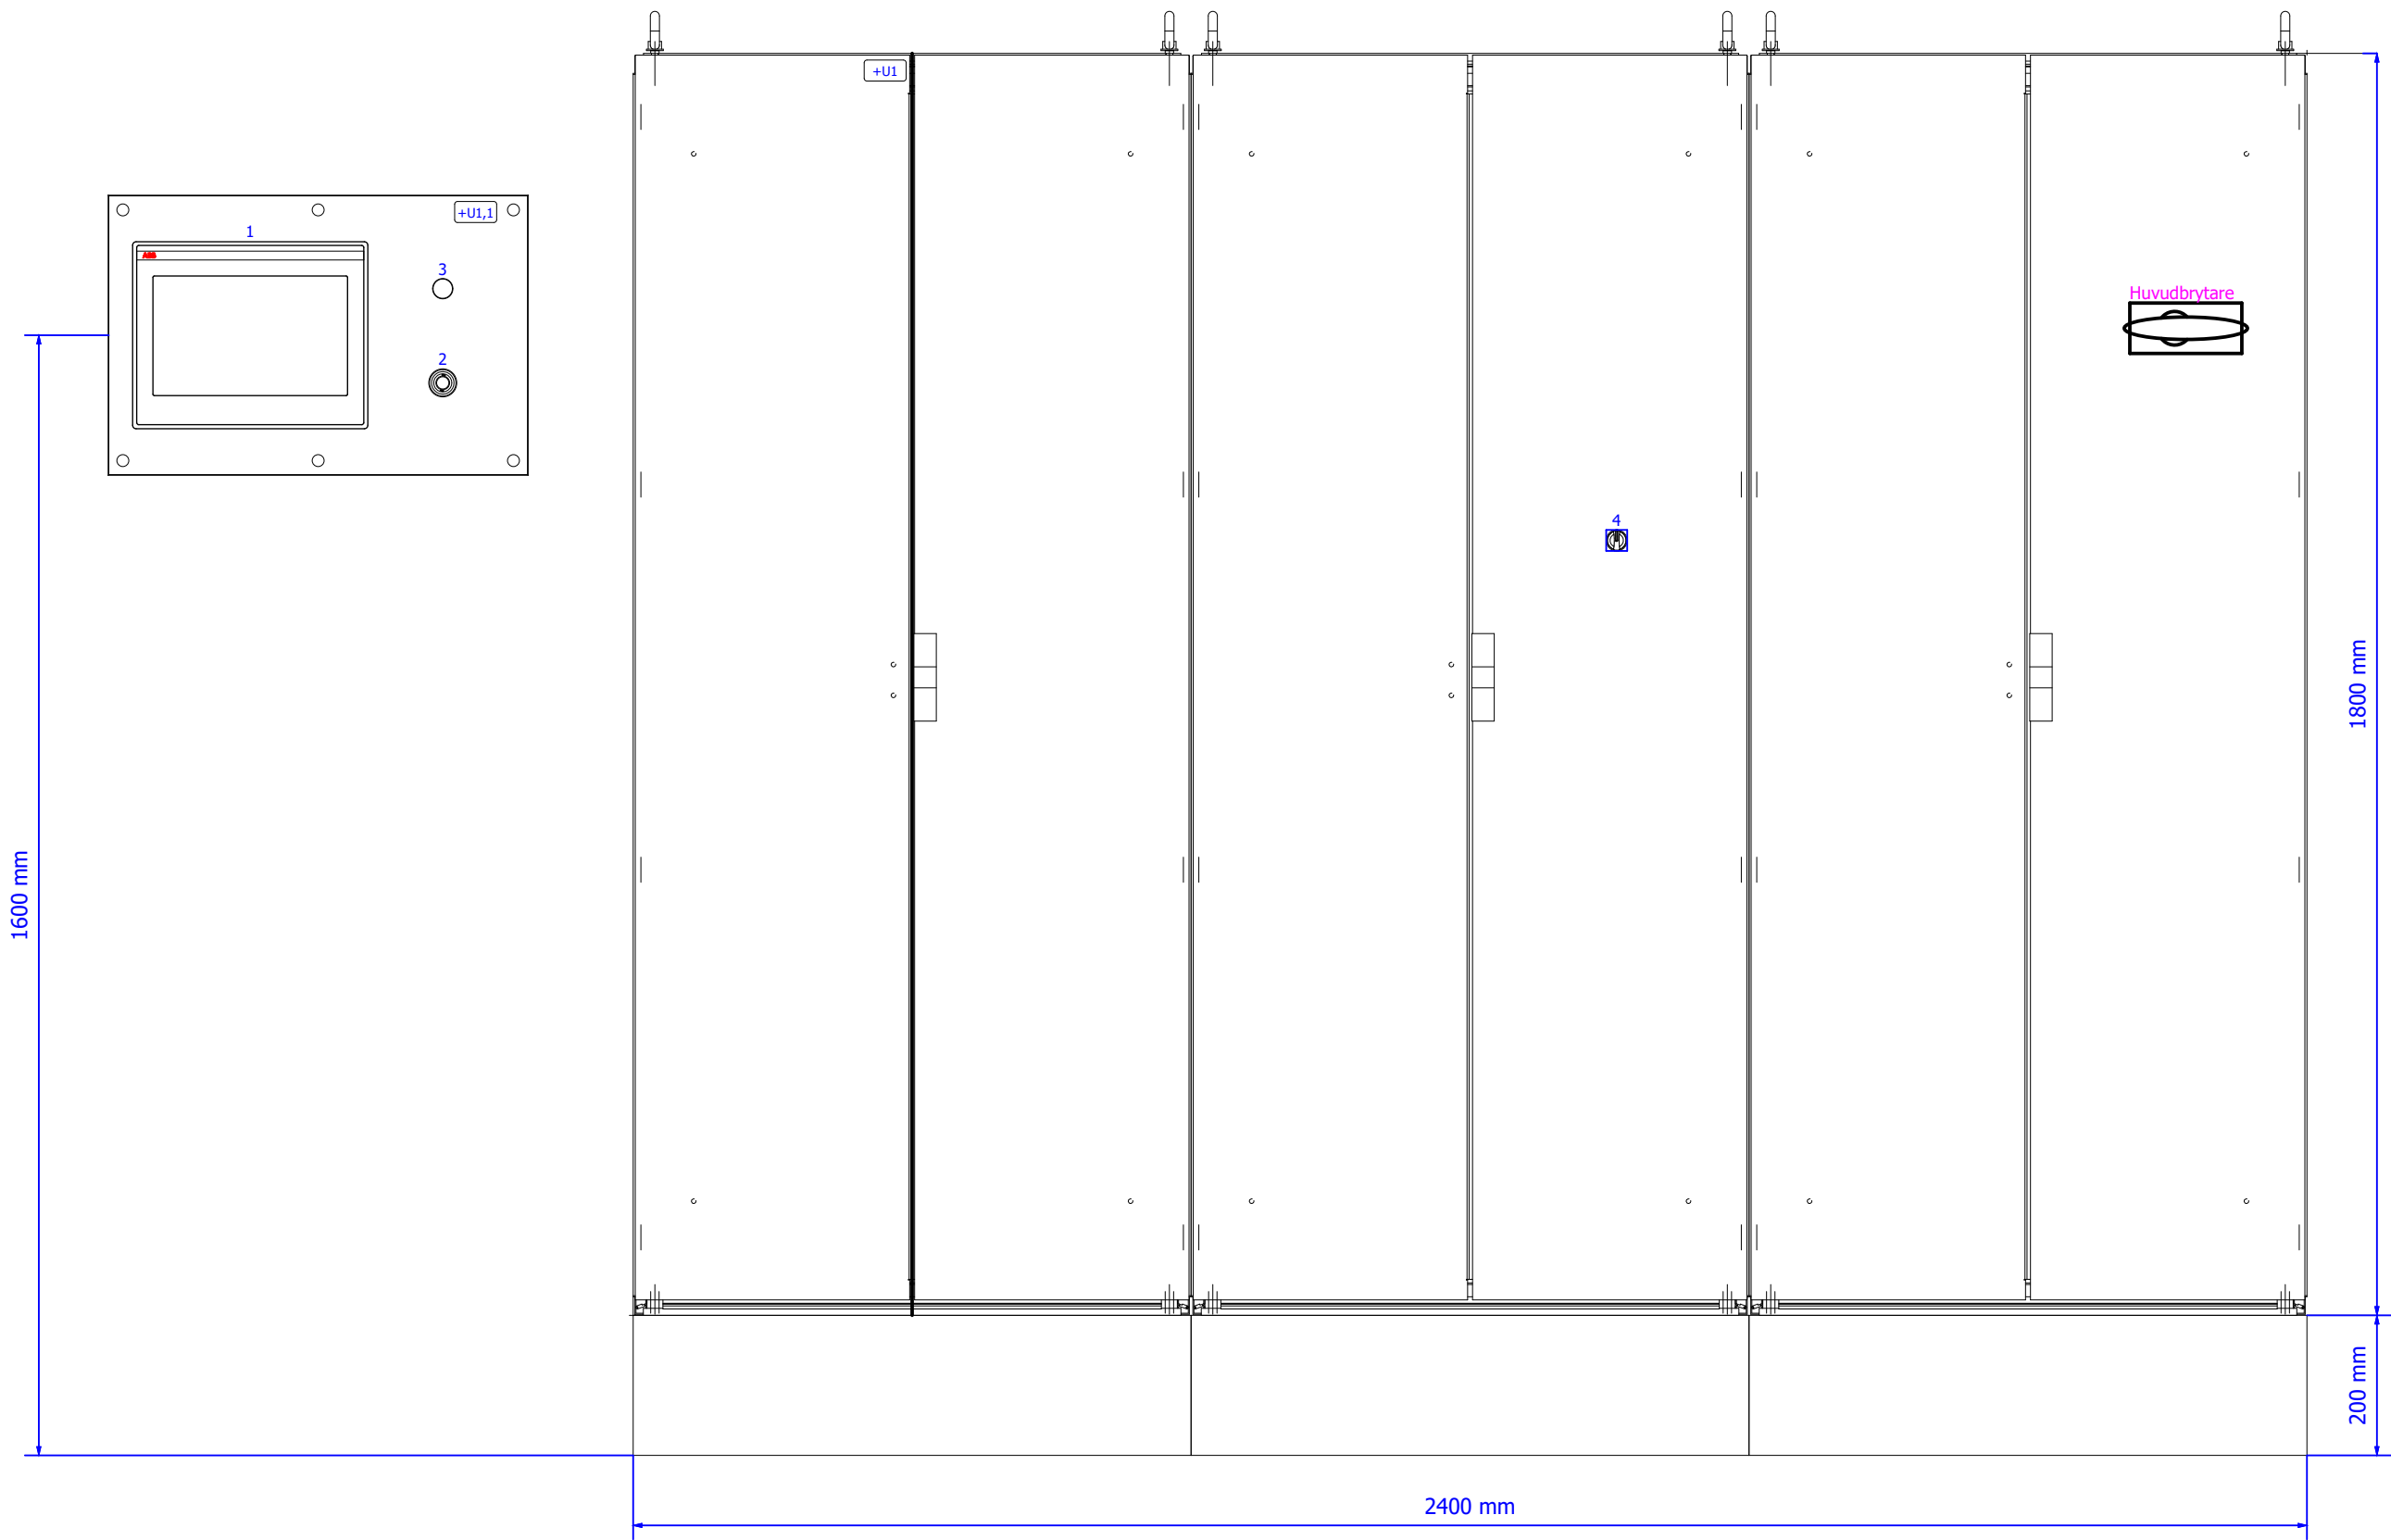

Positionlista layout


| +U1             |                    |                           |
|-----------------|--------------------|---------------------------|
| Positionsnummer | Postbeteckning     | Graveringstext            |
| 1               | =AP11.UC1+U1 -A1   | OPERATÖRSPANEL            |
| 2               | =AP11.UC1+U1,1 -S1 | NÖDSTOPP                  |
| 3               | =AP11.UC1+U1 -P1   | GENERELLT LARM            |
| 4               | =AP11.UC1+U1 -S2   | YTTERBELYSNING MAN 0 AUTO |

+U1.1

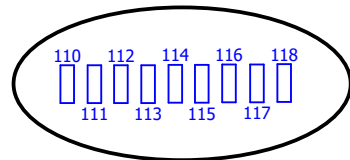

Monterat i sidan

Upphöjda



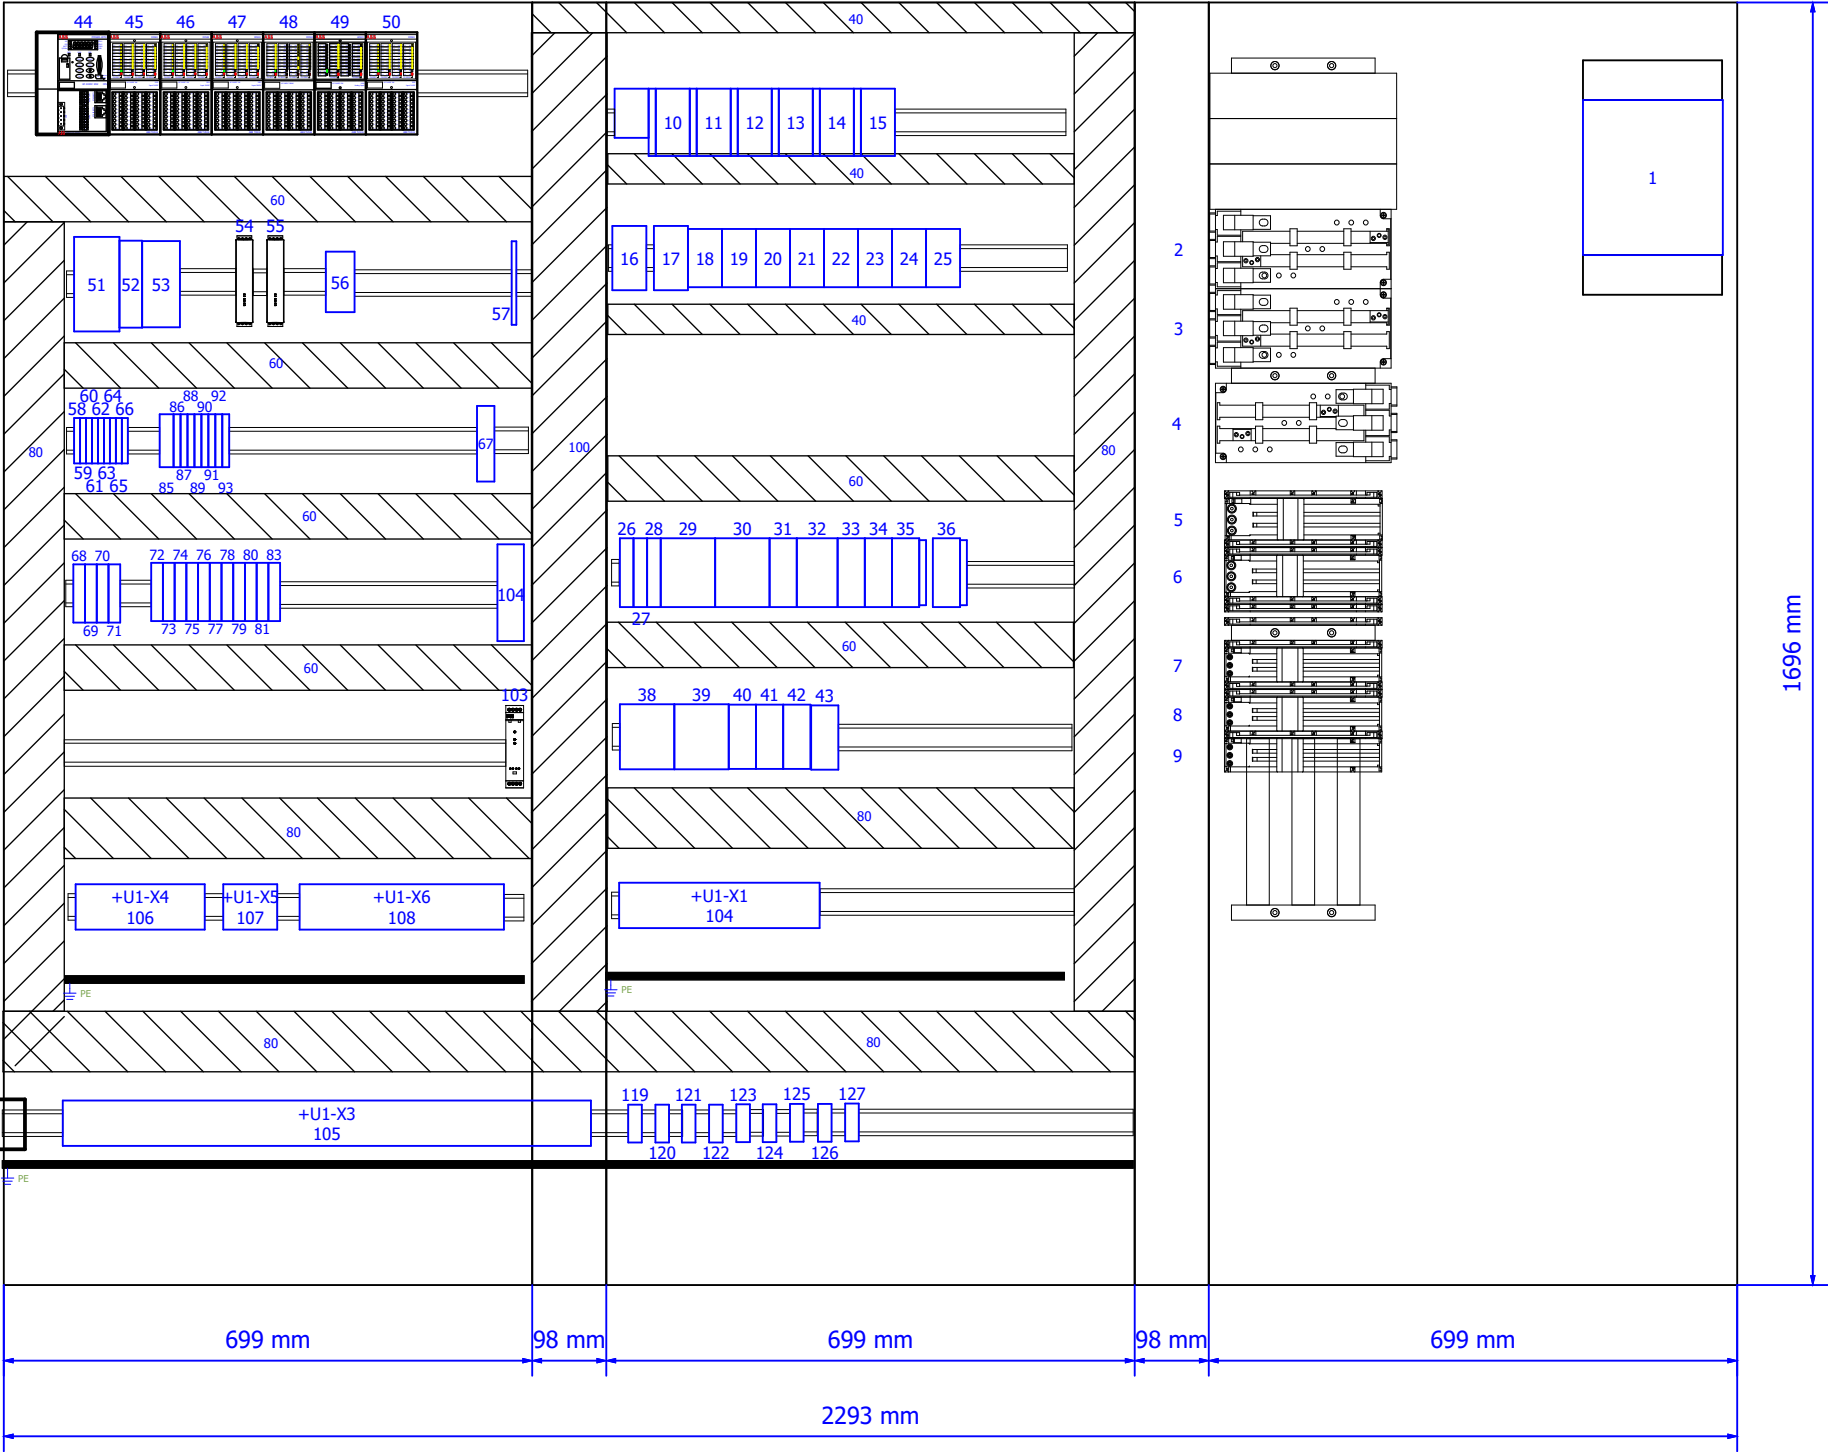


|                          |  |  |  |  |  |                                                                                      |                                                                                       |             |             |                                                            |               |       |               |          |        |     |
|--------------------------|--|--|--|--|--|--------------------------------------------------------------------------------------|---------------------------------------------------------------------------------------|-------------|-------------|------------------------------------------------------------|---------------|-------|---------------|----------|--------|-----|
| Status                   |  |  |  |  |  |  | Brogatan 7<br>S-311 64 VESSIGEBRO<br><br>Ph: +46 (0)346 713330<br>www.el-andersson.se | NCC Ålesund | Montageplåt | Tomal<br>Bol 110<br>311 65 Vessigebro<br>+46 (0)346 713100 | ==            |       | =             | ++       | +      |     |
| Relationshandling 230828 |  |  |  |  |  |                                                                                      |                                                                                       |             |             |                                                            | Antal<br>Blad | 149   | Nästa<br>Blad | 5.c      | Blad   | 5.b |
|                          |  |  |  |  |  |                                                                                      |                                                                                       |             |             |                                                            | Ordernr.      | 58092 |               | Ritn.Nr. | T23002 |     |
| Rev                      |  |  |  |  |  |                                                                                      |                                                                                       |             |             |                                                            | Ändring       | Datum | Namn          | Ursprung |        |     |
|                          |  |  |  |  |  |                                                                                      |                                                                                       |             |             |                                                            |               |       |               |          |        |     |




Positionlista layout

|                 |                      |    |                      |    |                    |     |                   |
|-----------------|----------------------|----|----------------------|----|--------------------|-----|-------------------|
| +U1.1           |                      | 28 | =AP11.UC1+U1 -F13    | 59 | =AP11.UC1+U1 -F102 | 91  | +U1 -X106-24V     |
|                 |                      | 29 | =AP11.UC1+U1 -F14    | 60 | =AP11.UC1+U1 -F103 | 92  | +U1 -X107-24V     |
| Positionsnummer | Postbeteckning       | 30 | =AP11.UC1+U1 -F15    | 61 | =AP11.UC1+U1 -F104 | 93  | +U1 -X108-24V     |
| 1               | =AP11.UC1+U1 -Q1     | 31 | =AP11.UC1+U1 -F16    | 62 | =AP11.UC1+U1 -F105 | 103 | =CM11.BW1+U1 -U1  |
| 2               | =HU11.HU1+U1 -F1     | 32 | =AP11.UC1+U1 -F17    | 63 | =AP11.UC1+U1 -F106 | 104 | +U1 -X1           |
| 3               | =HU11.HU2+U1 -F2     | 33 | =AP11.UC1+U1 -F18    | 64 | =AP11.UC1+U1 -F107 | 104 | =AP11.UC1+U1 -K10 |
| 4               | =AP11.UC1+U1 -F2     | 34 | =AP11.UC1+U1 -F19    | 65 | =AP11.UC1+U1 -F108 | 105 | +U1 -X3           |
| 5               | =GQ11.GQ1+U1 -F1     | 35 | =CM12.HQ1+U1 -F1     | 66 | =AP11.UC1+U1 -F109 | 106 | +U1 -X4           |
| 6               | =GQ12.GQ1+U1 -F1     | 36 | =GL12.HQ1+U1 -F2     | 67 | =CM13.MA1+U1 -K1   | 107 | +U1 -X5           |
| 7               | =GL11.GL2+U1 -F1     | 38 | =AP11.UC1+U1 -F31    | 68 | =AP11.UC1+U1 -K1   | 108 | +U1 -X6           |
| 8               | =GL11.GL1+U1 -F1     | 39 | =AP11.UC1+U1 -F32    | 69 | =AP11.UC1+U1 -K2   | 110 | =AP11.UC1+U1 -XF0 |
| 9               | =GL13.GL1+U1 -F1     | 40 | =AP11.UC1+U1 -F33    | 70 | =AP11.UC1+U1 -K3   | 111 | =AP11.UC1+U1 -XF1 |
| 10              | =GQ11.RN1+U1 -F1     | 41 | =AP11.UC1+U1 -F34    | 71 | =AP11.UC1+U1 -K4   | 112 | =AP11.UC1+U1 -XF2 |
| 11              | =GQ11.RN2+U1 -F1     | 42 | =AP11.UC1+U1 -F35    | 72 | =CM11.HQ1+U1 -K1   | 113 | =AP11.UC1+U1 -XF3 |
| 12              | =GL13.RN1+U1 -F1     | 43 | =AP11.UC1+U1 -F36    | 73 | =CM11.BX1+U1 -K1   | 114 | =AP11.UC1+U1 -XF4 |
| 13              | =CM13.MA1+U1 -F1     | 44 | =AP11.UC1+U1 -KF10.0 | 74 | =CM11.BX1+U1 -K2   | 115 | =AP11.UC1+U1 -XF5 |
| 14              | =GL12.HQ1+U1 -F1     | 45 | -KF10.1              | 75 | =CM11.VL3+U1 -K1   | 116 | =AP11.UC1+U1 -XF6 |
| 15              | =GL12.RN1+U1 -F1     | 46 | -KF10.2              | 76 | =CM11.VL2+U1 -K1   | 117 | =AP11.UC1+U1 -XF7 |
| 16              | =AP11.UC1+U1 -Q101.1 | 47 | -KF10.3              | 77 | =CM11.VL2+U1 -K2   | 118 | =AP11.UC1+U1 -XF8 |
| 17              | =AP11.UC1+U1 -Q101.2 | 48 | -KF10.4              | 78 | =CM11.VL2+U1 -K3   | 119 | =AP11.UC1+U1 -XF0 |
| 18              | =AP11.UC1+U1 -Q2     | 49 | -KF10.5              | 79 | =CM12.HQ1+U1 -K1   | 120 | =AP11.UC1+U1 -XF1 |
| 19              | =AP11.UC1+U1 -Q3     | 50 | -KF10.6              | 80 | =CM12.HQ1+U1 -K2   | 121 | =AP11.UC1+U1 -XF2 |
| 20              | =GQ11.RN1+U1 -Q1     | 51 | =AP11.UC1+U1 -T1     | 81 | =CM11.MM1+U1 -K1   | 122 | =AP11.UC1+U1 -XF3 |
| 21              | =GQ11.RN2+U1 -Q1     | 52 | =AP11.UC1+U1 -KF1    | 83 | =GL12.HQ1+U1 -K1   | 123 | =AP11.UC1+U1 -XF4 |
| 22              | =GL13.RN1+U1 -Q1     | 53 | =AP11.UC1+U1 -KF2    | 85 | +U1 -X101-0V       | 124 | =AP11.UC1+U1 -XF5 |
| 23              | =CM13.MA1+U1 -Q1     | 54 | =AP11.UC1+U1 -K101   | 86 | +U1 -X101-24V      | 125 | =AP11.UC1+U1 -XF6 |
| 24              | =GL12.HQ1+U1 -Q1     | 55 | =AP11.UC1+U1 -K102   | 87 | +U1 -X102-24V      | 126 | =AP11.UC1+U1 -XF7 |
| 25              | =GL12.RN1+U1 -Q1     | 56 | =AP11.UC1+U1 -BA1    | 88 | +U1 -X103-24V      | 127 | =AP11.UC1+U1 -XF8 |
| 26              | =AP11.UC1+U1 -F11    | 57 | =GL13.GL1+U1 -TF1    | 89 | +U1 -X104-24V      |     |                   |
| 27              | =AP11.UC1+U1 -F12    | 58 | =AP11.UC1+U1 -F101   | 90 | +U1 -X105-24V      |     |                   |

+U10

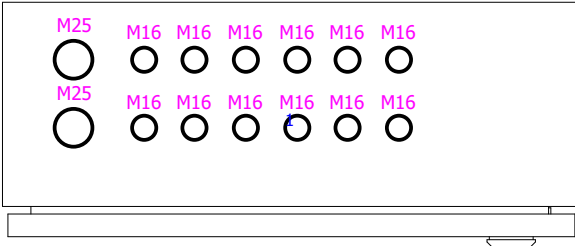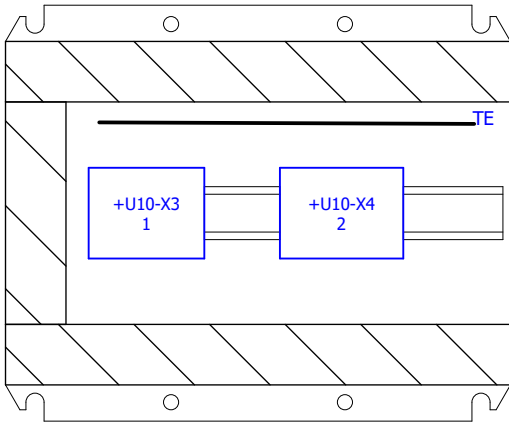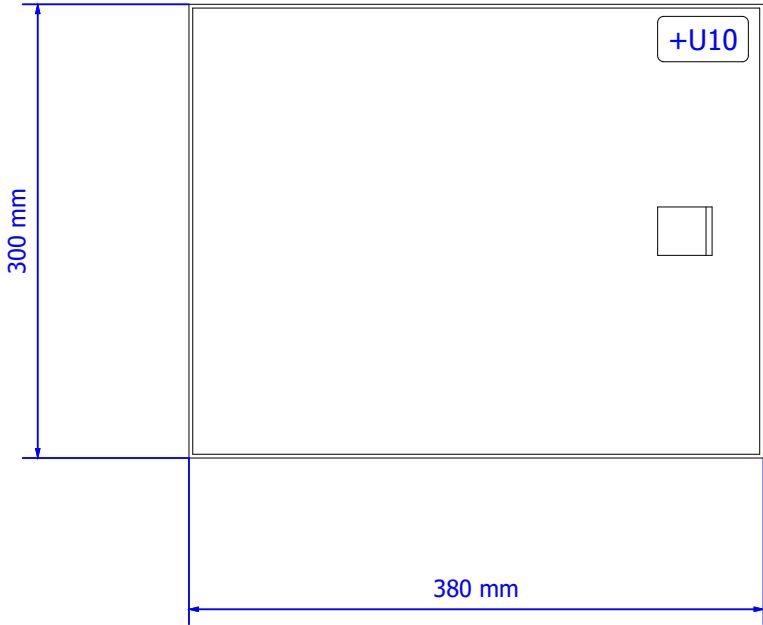

+U12

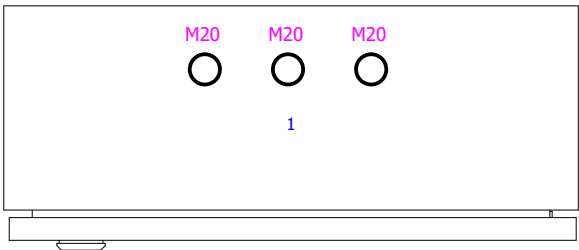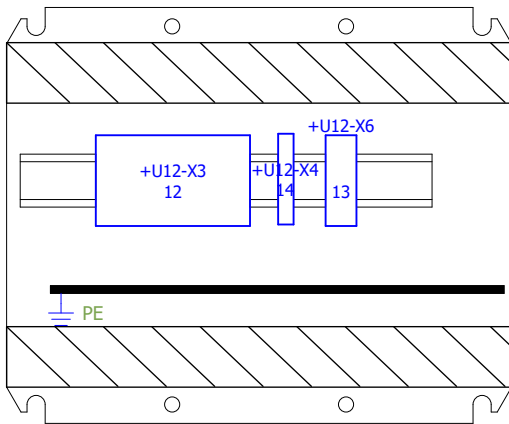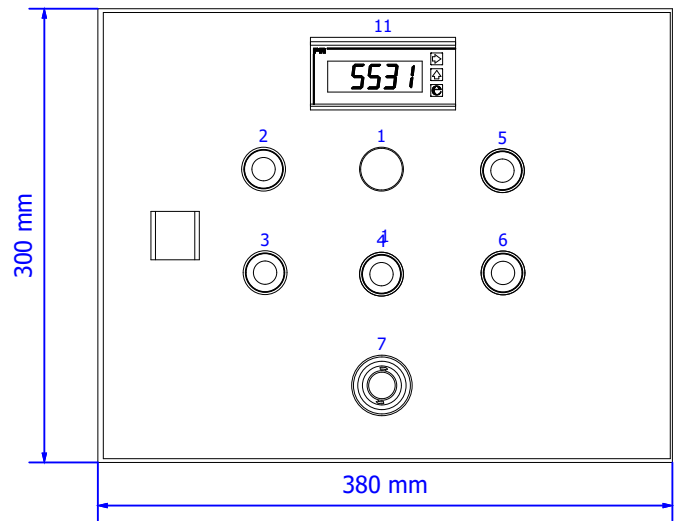

## Positionlista layout



| +U12            |                    |                                 |
|-----------------|--------------------|---------------------------------|
| Positionsnummer | Postbeteckning     | Graveringstext                  |
| 1               | =CM11.VL2+U12-P1   | SILO FULL                       |
| 2               | =CM11.VL2+U12-S1   | START Fyllning / Fyllning pågår |
| 3               | =CM11.VL2+U12-S2   | STOPP Fyllning                  |
| 4               | =CM11.VL2+U12-S3   | RENBLÅSNING PÅFyllningsrör      |
| 5               | =CM11.VL2+U12-S4   | TYSTA LARM / LARM SILO          |
| 6               | =CM11.VL2+U12-S5   | SIGNALTEST                      |
| 7               | =CM11.VL2+U12-S101 | NÖDSTOPP                        |
| 11              | =CM11.BW1+U12-U2   | DISPLAY VÅG                     |
| 14              | +U12-X4            |                                 |



+U13


Positionlista layout

| +U13            |                  |
|-----------------|------------------|
| Positionsnummer | Postbeteckning   |
| 1               | =CM11.BX1+U13-B1 |
| 2               | =CM11.BX1+U13-E1 |
| 3               | +U13-X3          |

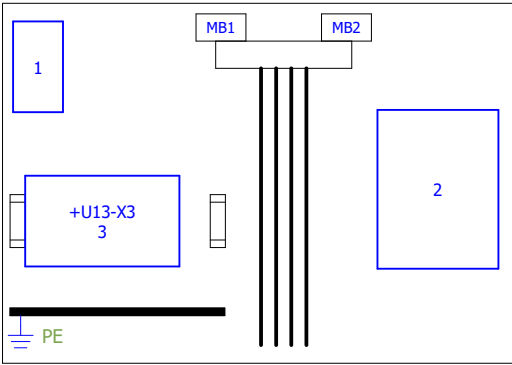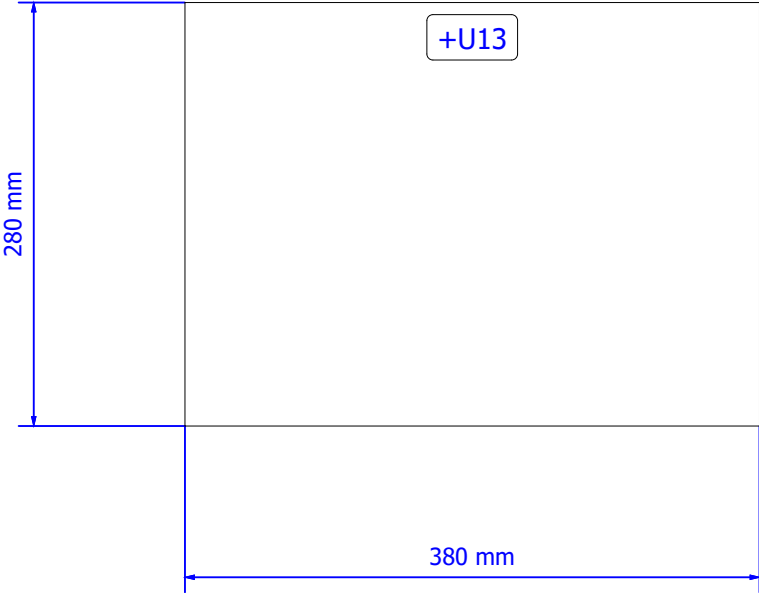




-KF10.1  
DIGITAL ING.  
DI524

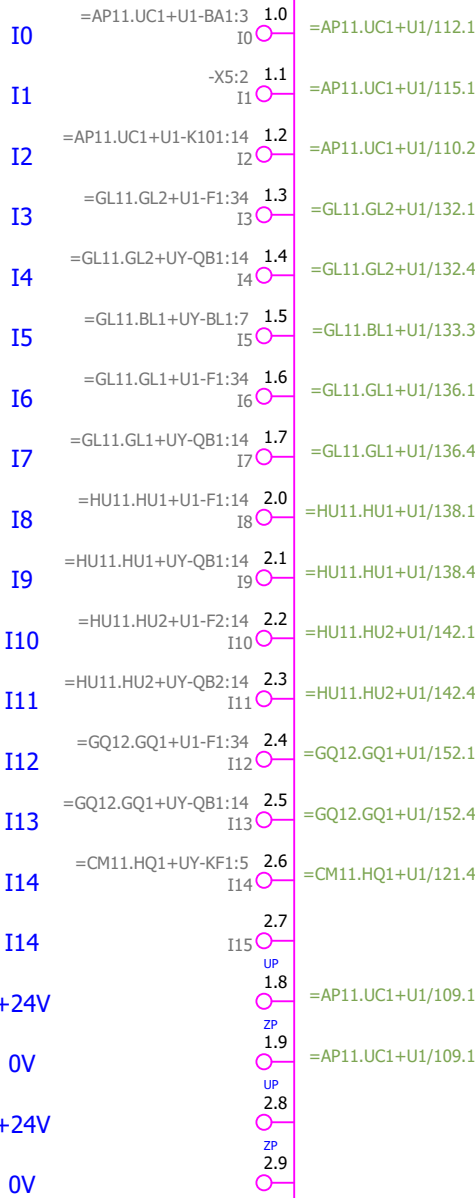

- Fasfelsrelä ok
- Yttre start doserare
- Nödstopp ok
- Motorskydd ok pelletsskruv
- Arbetsbrytare "till" pelletsskruv
- Fullnivå buffertbehållare
- Motorskydd ok doserare,kvarn
- Arbetsbrytare "till" doserare, kvarn
- Motorskydd ok kvarnmotor MA1
- Arbetsbrytare "till" kvarnmotor MA1
- Motorskydd ok kvarnmotor MA2
- Arbetsbrytare "till" kvarnmotor MA2
- Motorskydd ok cyklonfilter fläkt
- Arbetsbrytare "till" cyklonfilter fläkt
- Larm dammfilter styrenhet, pelletssilo


- Kortmatning
- Kortmatning

-KF10.1  
DIGITAL ING.  
DI524

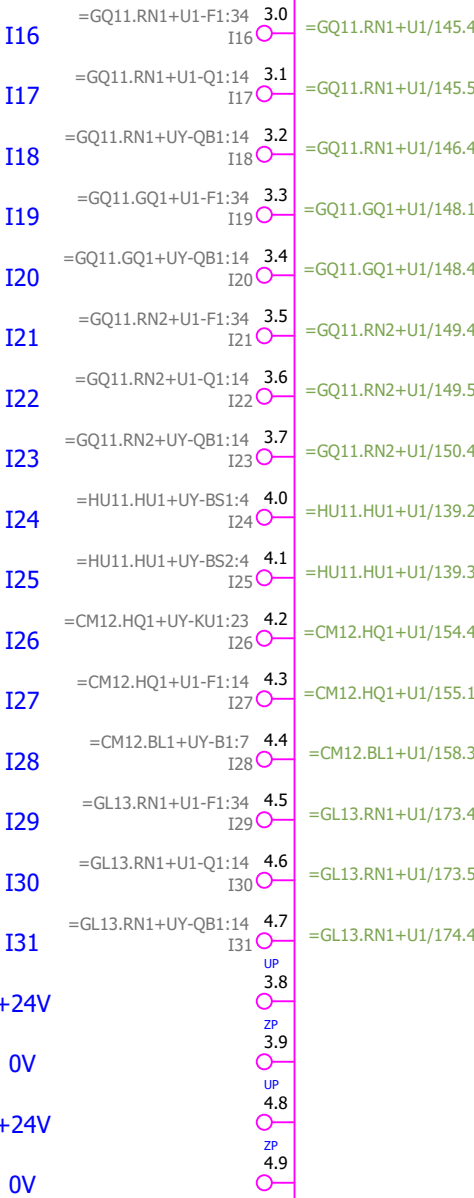


- Motorskydd ok cellmatare 1
- Drift cellmatare 1
- Arbetsbrytare "till" cellmatare 1
- Motorskydd ok fläkt,kvarn
- Arbetsbrytare "till" fläkt, kvarn
- Motorskydd ok cellmatare 2
- Drift cellmatare 2
- Arbetsbrytare "till" cellmatare 2
- Kvarn, rotationsvakt -BS1
- Kvarn, rotationsvakt -BS2
- Larm cyklonfilter styrenhet
- Utlöst säkring cyklonfilter styrenhet
- Cyklon, nivåvakt lågnivå
- Motorskydd ok cellmatare pulversilo
- Drift cellmatare pulversilo
- Arbetsbrytare "till" cellmatare 1

-KF10.2  
DIGITAL ING.  
DI524

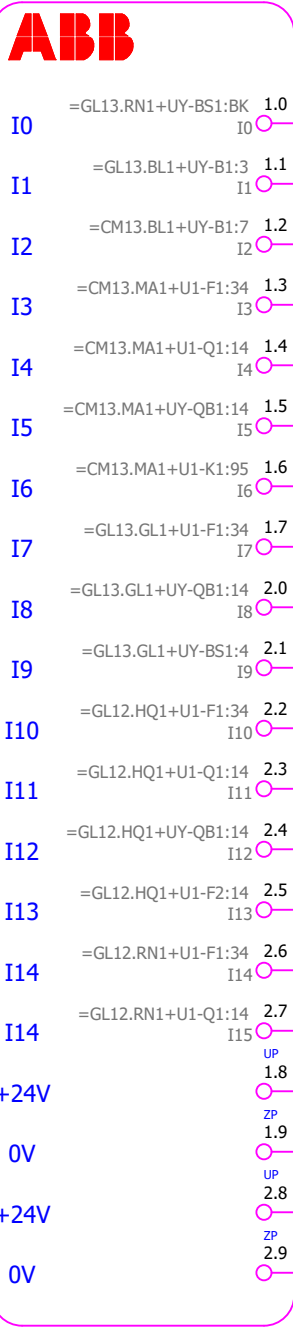


- Varvtalsvakt cellmatare 1
- Silo, nivåvakt valv/tomnivå
- Silo, nivåvakt överfyllnad
- Motorskydd ok valvbrytare
- Drift valvbrytare
- Arbetsbrytare "till" valvbrytarmotor
- Hög temperatur valvbrytarmotor
- Motorskydd ok doserare, silo
- Arbetsbrytare "till" doserare,silo
- Rotationsvakt doserare, silo
- Motorskydd ok läckluftsfläkt
- Drift läckluftsfläkt
- Arbetsbrytare "till" läckluftsfläkt
- Utlöst säkring dammfilter styrenhet läckluftsfilter
- Motorskydd ok cellmatare cyklonfilter
- Drift cellmatare cyklonfilter
- Kortmatning
- Kortmatning

-KF10.2  
DIGITAL ING.  
DI524

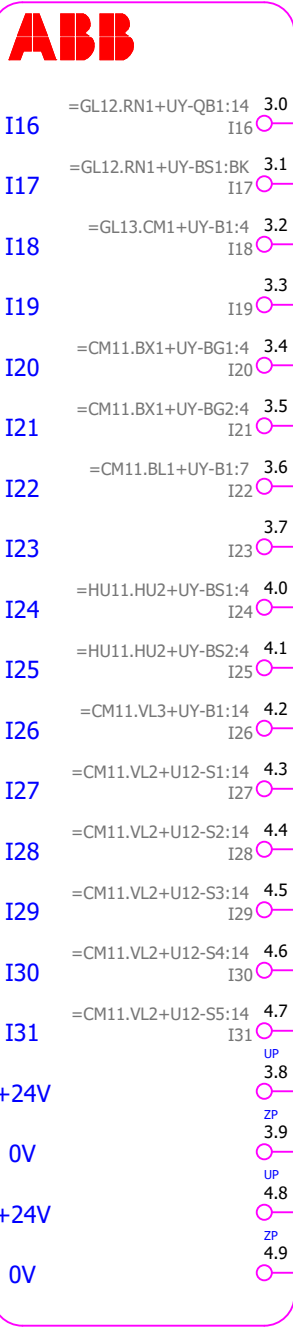

- Arbetsbrytare "till" cellmatare cyklonfilter
- Varvtalsvakt cellmatare cyklonfilter
- Manslucka silo
- Tryckavlastningsventil 1 öppen -BG1, pelletssilo
- Tryckavlastningsventil 2 öppen -BG2, pelletssilo
- Nivåvakt överfyllnad, pelletssilo
- Kvarn, rotationsvakt -BS1
- Kvarn, rotationsvakt -BS2
- Slangventil öppen
- Start fyllning, pelletssilo
- Stopp fyllning, pelletssilo
- Renblåsning påfyllningsrör, pelletssilo
- Tysta larm, pelletssilo
- Signaltest ind.lampor +U12

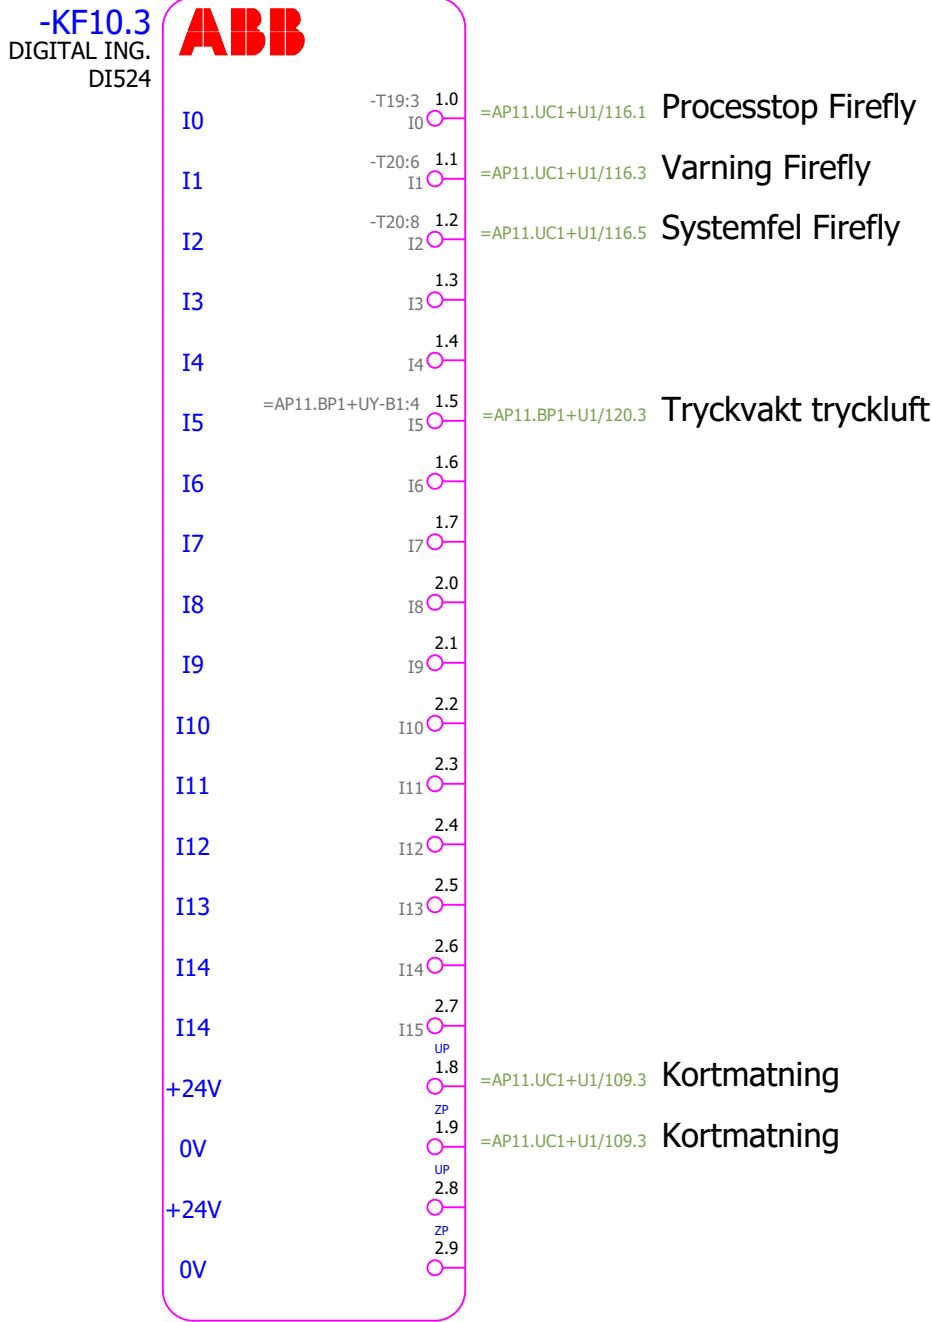

-KF10.4  
DIGITAL UTG.  
DO524



|      |                           |     |                    |
|------|---------------------------|-----|--------------------|
| 00   | =AP11.UC1+U1-K1:A1<br>O0  | 1.0 | =AP11.UC1+U1/114.2 |
| 01   | =AP11.UC1+U1-P1:X1<br>O1  | 1.1 | =AP11.UC1+U1/114.3 |
| 02   | =GQ11.RN1+U1-Q1:A1<br>O2  | 1.2 | =GQ11.RN1+U1/145.7 |
| 03   | =GQ11.RN2+U1-Q1:A1<br>O3  | 1.3 | =GQ11.RN2+U1/149.7 |
| 04   | =CM12.HQ1+U1-K2:A1<br>O4  | 1.4 | =CM12.HQ1+U1/155.7 |
| 05   | =CM12.HQ1+U1-K1:A1<br>O5  | 1.5 | =CM12.HQ1+U1/155.6 |
| 06   | =CM11.MM1+U1-K1:A1<br>O6  | 1.6 | =CM11.MM1+U1/156.3 |
| 07   | =GL13.RN1+U1-Q1:A1<br>O7  | 1.7 | =GL13.RN1+U1/173.7 |
| 08   | =CM13.MA1+U1-Q1:A1<br>O8  | 2.0 | =CM13.MA1+U1/165.7 |
| 09   | =GL12.HQ1+U1-Q1:A1<br>O9  | 2.1 | =GL12.HQ1+U1/159.7 |
| 010  | =GL12.HQ1+U1-K1:A1<br>O10 | 2.2 | =GL12.HQ1+U1/161.7 |
| 011  | =GL12.RN1+U1-Q1:A1<br>O11 | 2.3 | =GL12.RN1+U1/162.7 |
| 012  | =CM11.HQ1+U1-K1:A1<br>O12 | 2.4 | =CM11.HQ1+U1/121.7 |
| 013  | =CM11.BX1+U1-K1:A1<br>O13 | 2.5 | =CM11.BX1+U1/123.6 |
| 014  | =CM11.BX1+U1-K2:A1<br>O14 | 2.6 | =CM11.BX1+U1/123.7 |
| 015  | =CM11.VL3+U1-K1:A1<br>O15 | 2.7 | =CM11.VL3+U1/125.3 |
| +24V | UP                        | 1.8 | =AP11.UC1+U1/109.4 |
| 0V   | ZP                        | 1.9 | =AP11.UC1+U1/109.5 |
| +24V | UP                        | 2.8 |                    |
| 0V   | ZP                        | 2.9 |                    |

A2-Larm

Generellt larm

Start cellmatare 1

Start cellmatare 2

Start efterrensning cyklonfilter

Start cyklonfilter

Magnetventil pneumatisk kulhammare

Start cellmatare pulversilo

Start valvbrytare

Start läckluftsfläkt

Start dammfilter styrenhet läckluftsfilter

Start cellmatare cyklonfilter

Start dammfilter styrenhet, pelletssilo

Magnetventil tryckavls.ventil öppna

Magnetventil tryckavls.ventil stäng

Magnetventil slangventil

Kortmatning

Kortmatning

-KF10.4  
DIGITAL UTG.  
DO524



|      |                            |     |                    |
|------|----------------------------|-----|--------------------|
| 016  | =CM11.VL2+U1-K1:A1<br>O16  | 3.0 | =CM11.VL2+U1/127.1 |
| 017  | =CM11.VL2+U1-K2:A1<br>O17  | 3.1 | =CM11.VL2+U1/127.2 |
| 018  | =CM11.VL2+U1-K3:A1<br>O18  | 3.2 | =CM11.VL2+U1/127.4 |
| 019  | =CM11.VL2+U12-S1:x1<br>O19 | 3.3 | =CM11.VL2+U1/128.1 |
| 020  | =CM11.VL2+U12-S3:X1<br>O20 | 3.4 | =CM11.VL2+U1/128.2 |
| 021  | =CM11.VL2+U12-S4:x1<br>O21 | 3.5 | =CM11.VL2+U1/128.3 |
| 022  | =CM11.VL2+U12-P1:X1<br>O22 | 3.6 | =CM11.VL2+U1/128.4 |
| 023  |                            | 3.7 |                    |
| 024  | =AP11.UC1+U1-K2:A1<br>O24  | 4.0 | =AP11.UC1+U1/114.4 |
| 025  | =AP11.UC1+U1-K3:A1<br>O25  | 4.1 | =AP11.UC1+U1/114.6 |
| 026  | =AP11.UC1+U1-K4:A1<br>O26  | 4.2 | =AP11.UC1+U1/114.7 |
| 027  | =AP11.UC1+U1-Q2:A1<br>O27  | 4.3 | =AP11.UC1+U1/113.7 |
| 028  |                            | 4.4 |                    |
| 029  |                            | 4.5 |                    |
| 030  |                            | 4.6 |                    |
| 031  |                            | 4.7 |                    |
| +24V | UP                         | 3.8 |                    |
| 0V   | ZP                         | 3.9 |                    |
| +24V | UP                         | 4.8 |                    |
| 0V   | ZP                         | 4.9 |                    |

Blixtlampa överfull nivåalarm, pelletssilo

Blixtlampa full nivåalarm, pelletssilo

Signalhorn, pelletssilo

Fyllning tillåten, pelletssilo

Renblåsning påfyllningsrör pågår, pelletssilo

Larm pelletssilo

Pelletssilo full

A2-Larm Ammann


Generellt larm Ammann

Växla till olja Ammann

Styrning kanalfläkt


|                          |         |       |      |          |  |                                                                                      |                                                                                   |             |                  |                                                            |               |     |               |     |          |      |        |  |
|--------------------------|---------|-------|------|----------|--|--------------------------------------------------------------------------------------|-----------------------------------------------------------------------------------|-------------|------------------|------------------------------------------------------------|---------------|-----|---------------|-----|----------|------|--------|--|
| Status                   |         |       |      |          |  |  | Brogatan 7<br>S-311 64 VESSIGEBRO<br>Ph: +46 (0)346 713330<br>www.el-andersson.se | NCC Ålesund | PLC-kortöversikt | Tomal<br>Bol 110<br>311 65 Vessigebro<br>+46 (0)346 713100 | ==            |     | =             | ++  |          | +    |        |  |
| Relationshandling 230828 |         |       |      |          |  |                                                                                      |                                                                                   |             |                  |                                                            | Antal<br>Blad | 149 | Nästa<br>Blad | 6.d |          | Blad | 6.c    |  |
|                          |         |       |      |          |  |                                                                                      |                                                                                   |             |                  |                                                            |               |     |               |     |          |      |        |  |
|                          |         |       |      |          |  |                                                                                      |                                                                                   |             |                  |                                                            | Ordernr.      |     | 58092         |     | Ritn.Nr. |      | T23002 |  |
| Rev                      | Ändring | Datum | Namn | Ursprung |  |                                                                                      |                                                                                   |             |                  |                                                            | Översikt      |     |               |     |          |      |        |  |

-KF10.5  
ANALOG ING.  
AI523

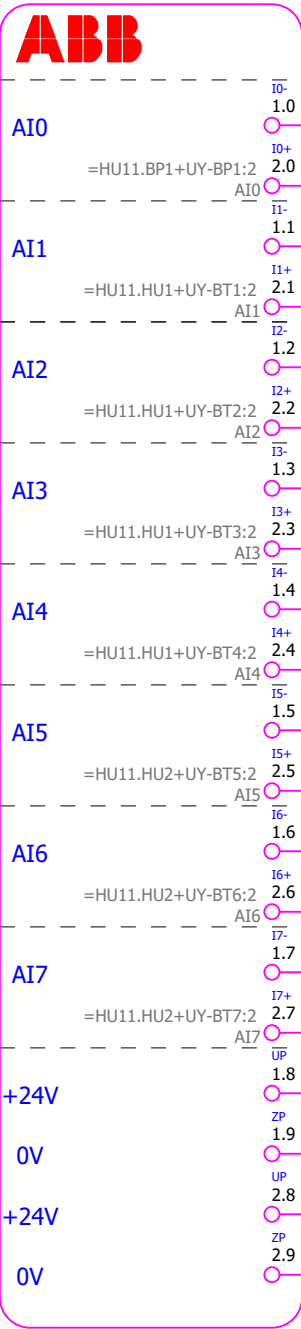


- =HU11.BP1+UY-BP1:2 Undertryckgivare insug kvarn
- =HU11.HU1+UY-BT1:2 Temp.givare lager 1
- =HU11.HU1+UY-BT2:2 Temp.givare lager 2
- =HU11.HU1+UY-BT3:2 Temp.givare lager 3
- =HU11.HU1+UY-BT4:2 Temp.givare lager 4
- =HU11.HU2+UY-BT5:2 Temp.givare lager 5
- =HU11.HU2+UY-BT6:2 Temp.givare lager 6
- =AP11.UC1+U1/109.6 0V
- =HU11.HU2+UY-BT7:2 Temp.givare lager 7
- =AP11.UC1+U1/109.6 Kortmatning
- =AP11.UC1+U1/109.6 Kortmatning
- =AP11.UC1+U1/109.6 0V

-KF10.5  
ANALOG ING.  
AI523

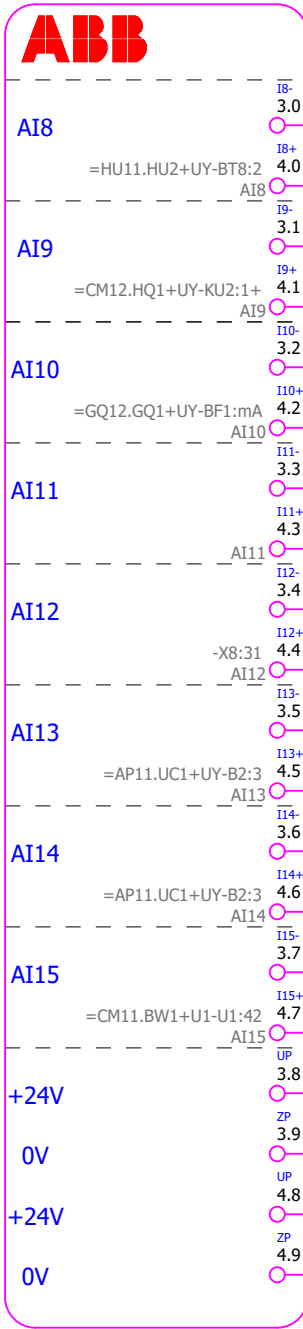


- =HU11.HU2+UY-BT8:2 Temp.givare lager 8
- =CM12.HQ1+U1/154.6 Differentialtryck cyklonfilter
- =CM12.HQ1+U1/154.5 Differentialtryck cyklonfilter
- =GQ12.GQ1+U1/153.2 Cyklonfilter fläkt flödesmätare
- =GQ12.GQ1+U1/153.2 Cyklonfilter fläkt flödesmätare
- =AP11.UC1+U1/115.4 Börvärde doserare
- =AP11.UC1+U1/115.4 Börvärde doserare
- =AP11.UC1+UY-B2:3 Temperatur i container el-rum
- =AP11.UC1+UY-B2:3 Temperatur i container firefly rum
- =CM11.BW1+U1-UI:42 EXC+

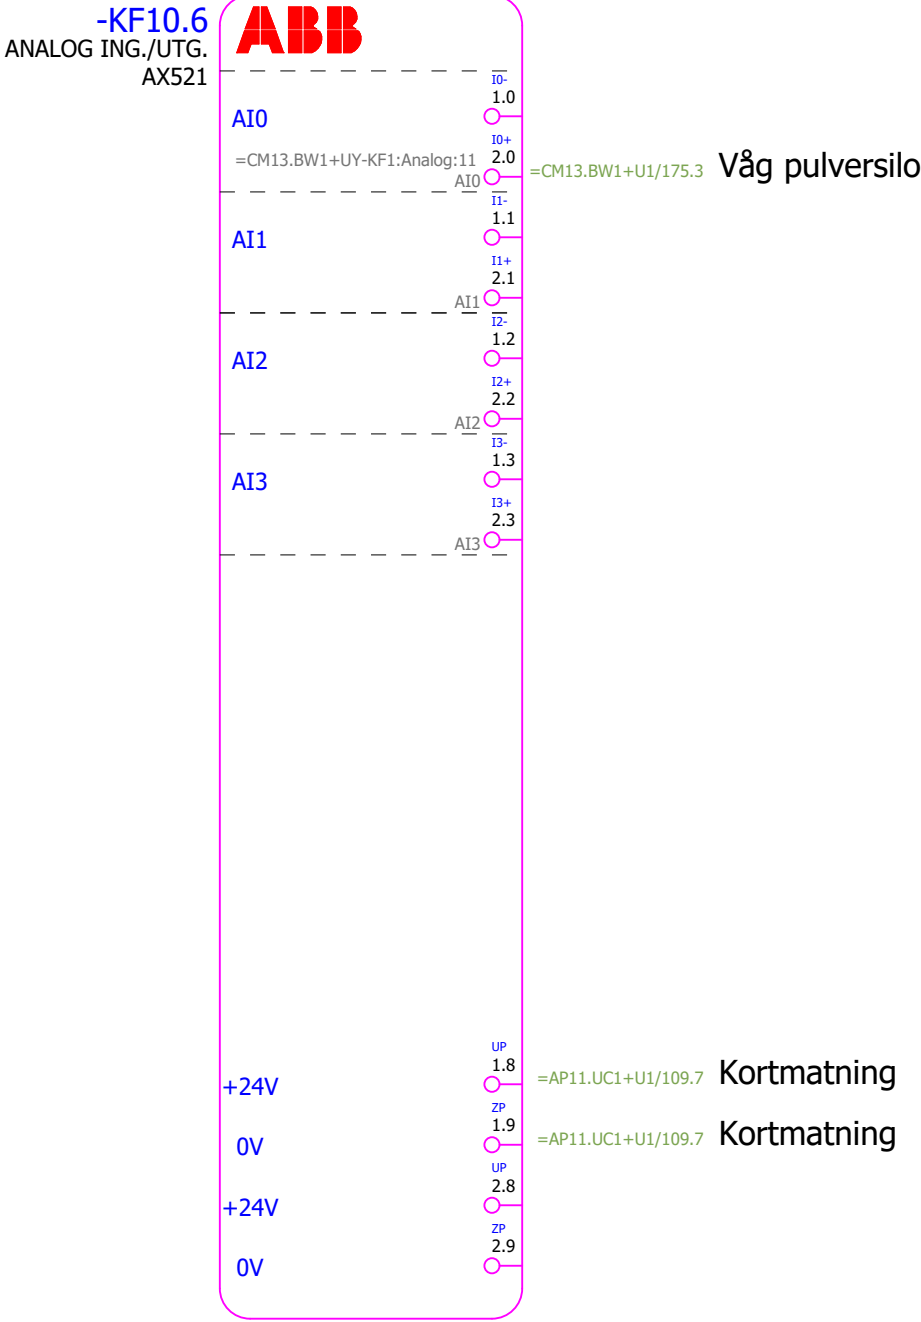




YTTRE POSITIONSSKYLTAR  
Ex.

Text: 5mm  
Text: 3mm  
Text: 3mm

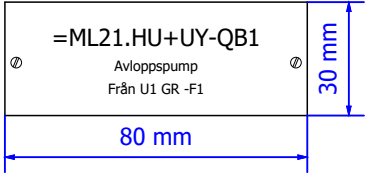


|   |   |   |
|---|---|---|
| <div><div>=AP11.UC1+US-QB1</div><div>Arbetsbrytare Kyl-/Värmeaggregat</div><div>Från U1 Gr. =AP11.UC1-F14</div></div> | <div><div>= HU11.HU2-QB2</div><div>Arbetsbrytare kvarn MA2</div><div>Från U1 Gr. =HU11.HU2-F2</div></div>             | <div><div>=GL12.HQ1-QB1</div><div>Arbetsbrytare läckluftsfilter</div><div>Från U1 Gr. =GL12.HQ1-F1</div></div>         |
| <div><div>=AP11.UC1-X101</div><div>Uttag</div><div>Från U1 Gr. =AP11.UC1-F31</div></div>                              | <div><div>=GQ11.RV1-QB1</div><div>Arbetsbrytare Cellmatare 1</div><div>Från U1 Gr. =GQ11.RN1-F1</div></div>           | <div><div>=GL12.RN1-QB1</div><div>Arbetsbrytare Cellmatare cyklonfilter</div><div>Från U1 Gr. =GL12.RN1-F1</div></div> |
| <div><div>=AP11.UC1-X102</div><div>Uttag</div><div>Från U1 Gr. =AP11.UC1-F31</div></div>                              | <div><div>=GQ11.GQ1-TA1</div><div>Frekvensomformare fläkt</div><div>Från U1 Gr. =GQ11.GQ1-F1</div></div>              | <div><div>PUS-X0</div><div>Huvudjordningsskena</div></div>                                                             |
| <div><div>=AP11.UC1-B2</div><div>Fukt-/temperaturgivare</div></div>                                                   | <div><div>=GQ11.GQ1-QB1</div><div>Arbetsbrytare fläkt</div><div>Från U1 Gr. =GQ11.GQ1-F1</div></div>                  | <div><div>HUVUDBRYTARE</div></div>                                                                                     |
| <div><div>=GL11.GL2-TA1</div><div>Frekvensomformare pelletsskruv</div><div>Från U1 Gr. =GL11.GL2-F1</div></div>       | <div><div>=GQ11.RN2-QB1</div><div>Arbetsbrytare Cellmatare 2</div><div>Från U1 Gr. =GQ11.RN2-F1</div></div>           | <div><div>AP11.UC1+UY-QB1</div><div>Firefly hydropressenhet HPP:1</div><div>Från U1 Gr. =AP11.UC1-F15</div></div>      |
| <div><div>=GL11.GL2-QB1</div><div>Arbetsbrytare pelletsskruv</div><div>Från U1 Gr. =GL11.GL2-F1</div></div>           | <div><div>=GQ12.GQ1-TA1</div><div>Frekvensomformare cyklonfilter fläkt</div><div>Från U1 Gr. =GQ12.GQ1-F1</div></div> |   |
| <div><div>=GL11.GL1.-TA1</div><div>Frekvensomformare doserare kvarn</div><div>Från U1 Gr. =GL11.GL1-F1</div></div>    | <div><div>=GQ12.GQ1-QB1</div><div>Arbetsbrytare cyklonfilter fläkt</div><div>Från U1 Gr. =GQ12.GQ1-F1</div></div>     |   |
| <div><div>=GL11.GL1-QB1</div><div>Arbetsbrytare doserare</div><div>Från U1 Gr. =GL11.FE1-F1</div></div>               | <div><div>=GL13.RN1-QB1</div><div>Arbetsbrytare Cellmatare pulversilo</div><div>Från U1 Gr. =GL13.RN1-F1</div></div>  |   |
| <div><div>= HU11.HU1-TA1</div><div>Frekvensomformare kvarn MA1</div><div>Från U1 Gr. = HU11.HU1-F1</div></div>        | <div><div>=CM13.MA1-QB1</div><div>Arbetsbrytare valvbrytare</div><div>Från U1 Gr. =CM13.MA1-F1</div></div>            |   |
| <div><div>= HU11.HU1-QB1</div><div>Arbetsbrytare kvarn MA1</div><div>Från U1 Gr. = HU11.HU1-F1</div></div>            | <div><div>=GL13.GL1-TA1</div><div>Frekvensomformare doserare silo</div><div>Från U1 Gr. =GL13.GL1-F1</div></div>      |   |
| <div><div>= HU11.HU2-TA1</div><div>Frekvensomformare kvarn MA2</div><div>Från U1 Gr. = HU11.HU2-F2</div></div>        | <div><div>=GL13.GL1-QB1</div><div>Arbetsbrytare doserare</div><div>Från U1 Gr. =GL13.GL1-F1</div></div>               |   |

# Potentialutjämning

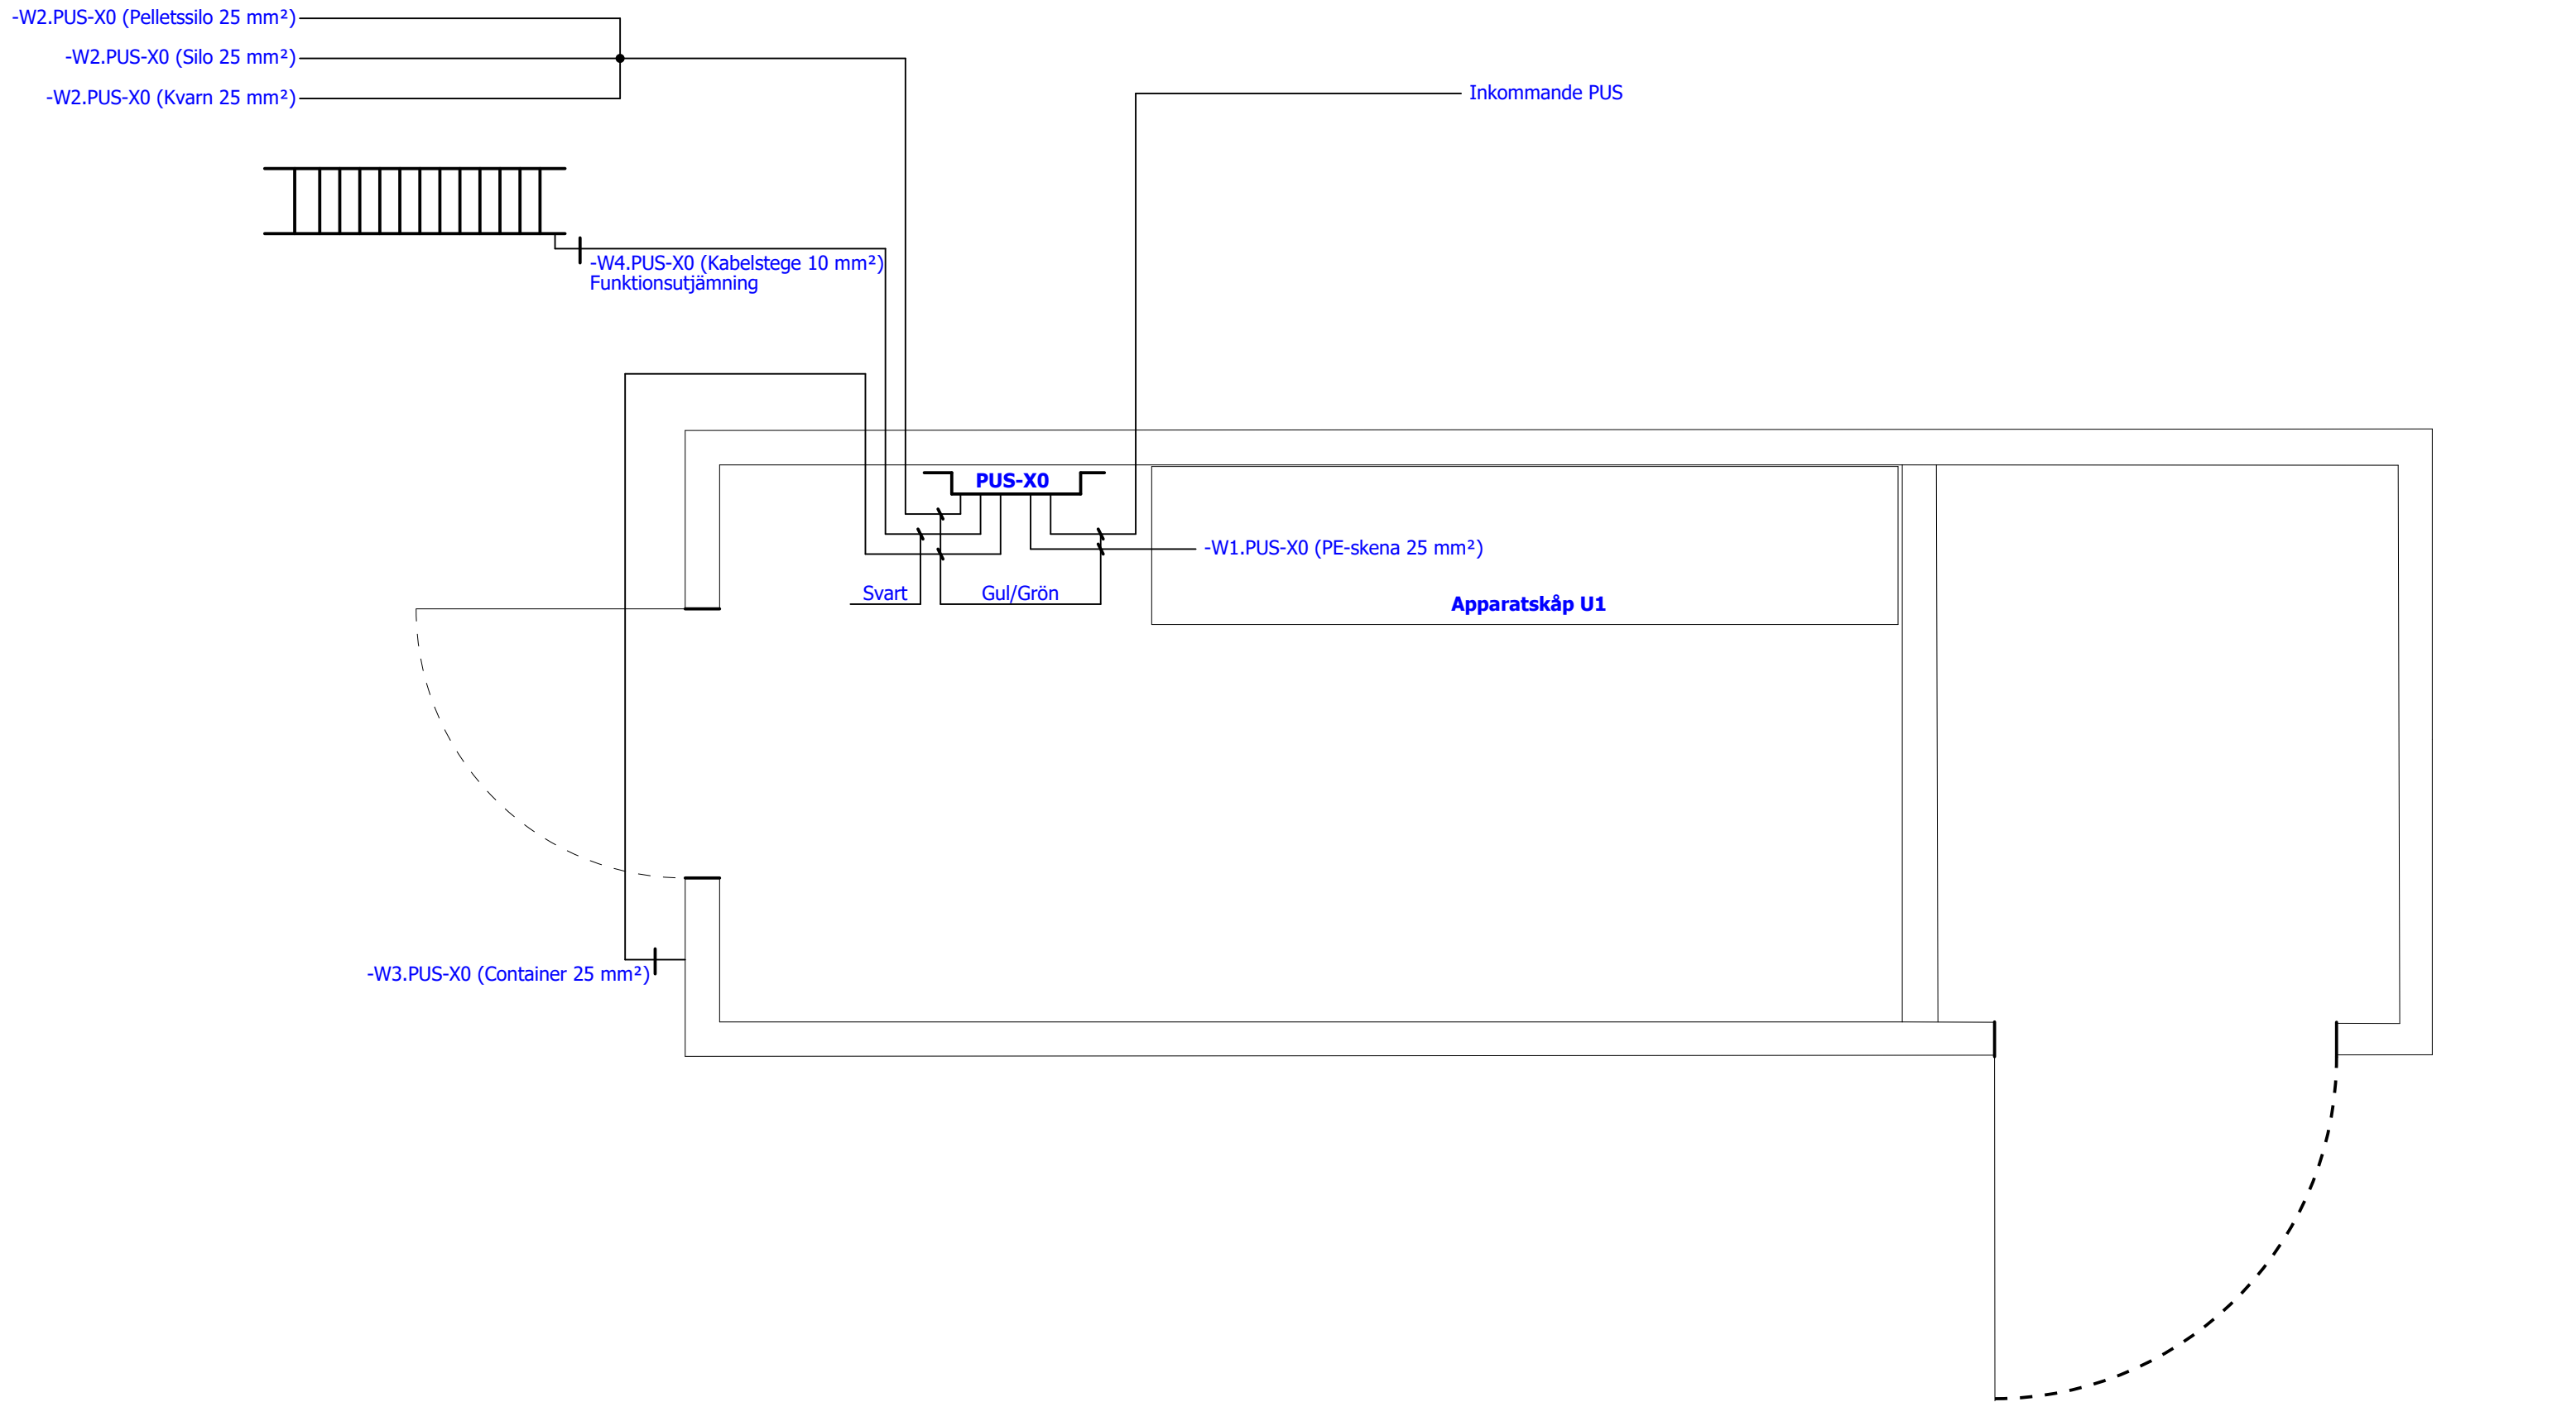



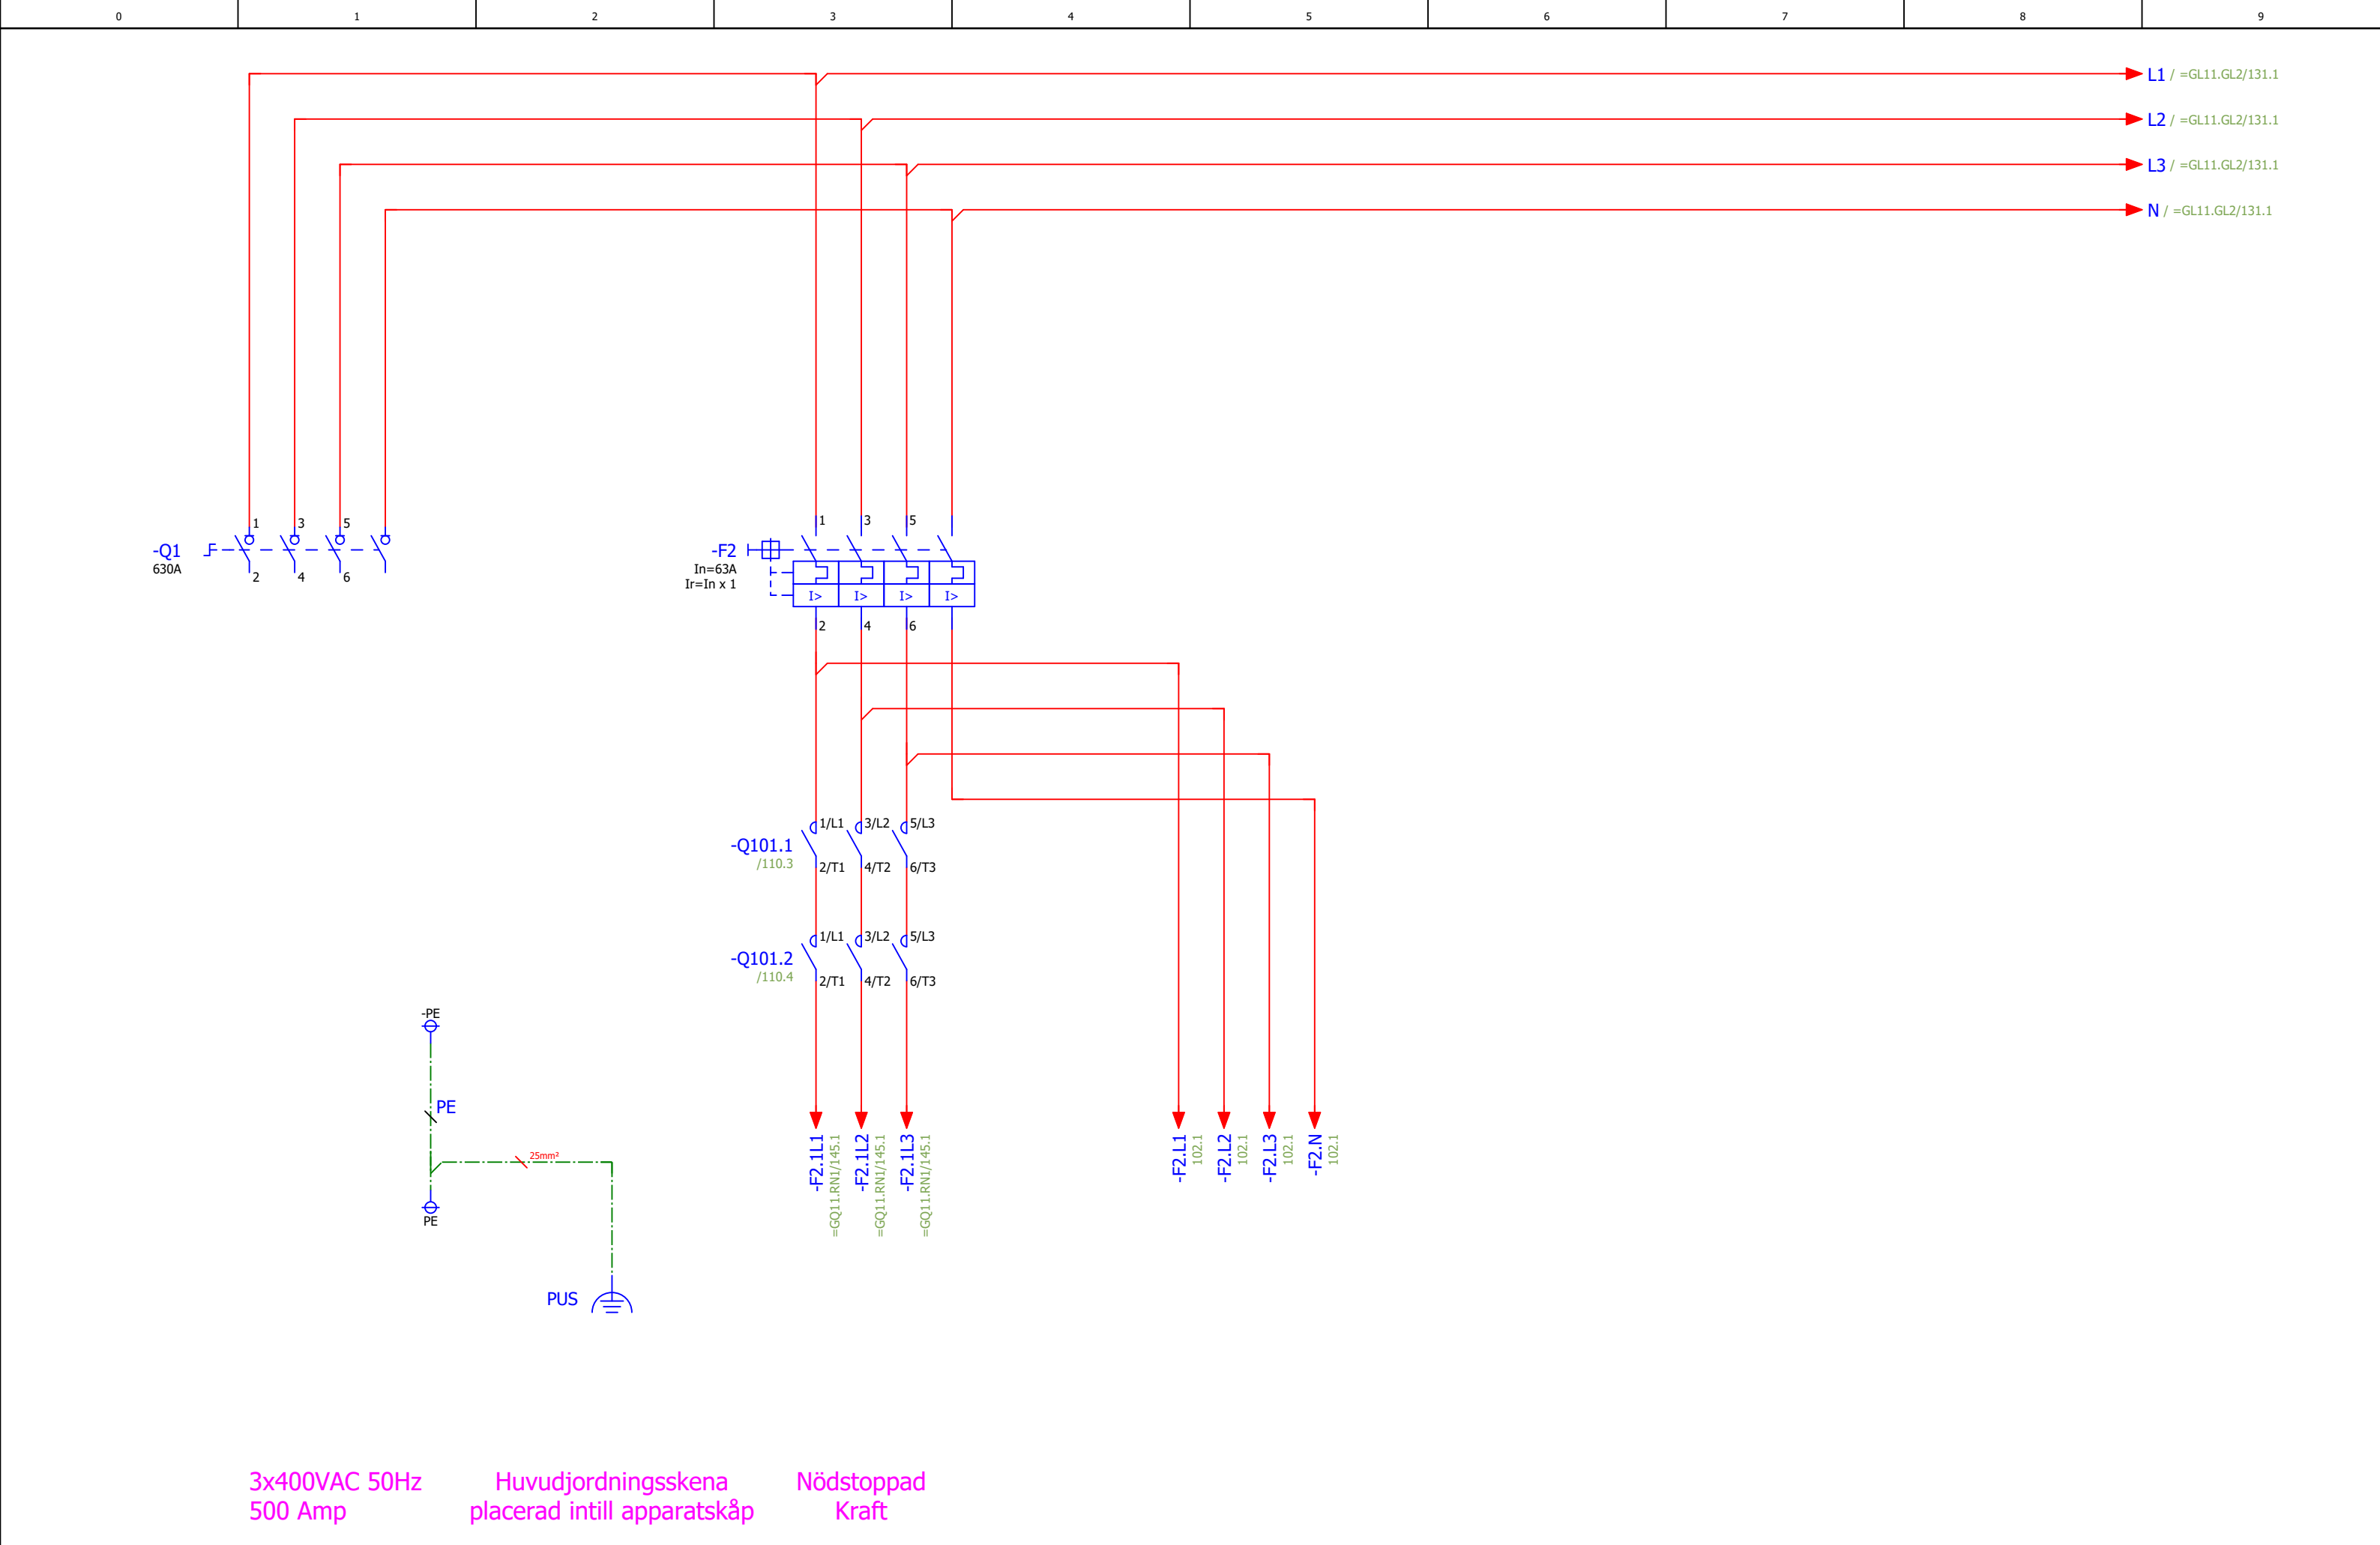


3x400VAC 50Hz  
500 Amp

Huvudjordningsskena  
placerad intill apparatskåp

Nödstoppad  
Kraft


|        |         |       |      |              |            |                                                                                      |                                                                                   |             |                  |                                                            |                        |     |               |  |        |      |     |  |
|--------|---------|-------|------|--------------|------------|--------------------------------------------------------------------------------------|-----------------------------------------------------------------------------------|-------------|------------------|------------------------------------------------------------|------------------------|-----|---------------|--|--------|------|-----|--|
| Status |         |       |      |              |            |  | Brogatan 7<br>S-311 64 VESSIGEBRO<br>Ph: +46 (0)346 713330<br>www.el-andersson.se | NCC Ålesund | Inkommande/kraft | Tomal<br>Bol 110<br>311 65 Vessigebro<br>+46 (0)346 713100 | ==                     |     | =AP11.UC1     |  | ++     |      | +U1 |  |
|        |         |       |      | Datum        | 2023-03-23 |                                                                                      |                                                                                   |             |                  |                                                            | Antal<br>Blad          | 149 | Nästa<br>Blad |  | 102    | Blad | 101 |  |
|        |         |       |      | Redigerare.  | Mathias    |                                                                                      |                                                                                   |             |                  |                                                            | Ordernr.               |     | Ritn.Nr.      |  |        |      |     |  |
|        |         |       |      | Kontrollerad |            |                                                                                      |                                                                                   |             |                  |                                                            | 58092                  |     |               |  |        |      |     |  |
| Rev    | Ändring | Datum | Namn | Ursprung     |            |                                                                                      |                                                                                   |             |                  |                                                            | Flerpoligt kretsschema |     | 8092          |  | T23002 |      |     |  |

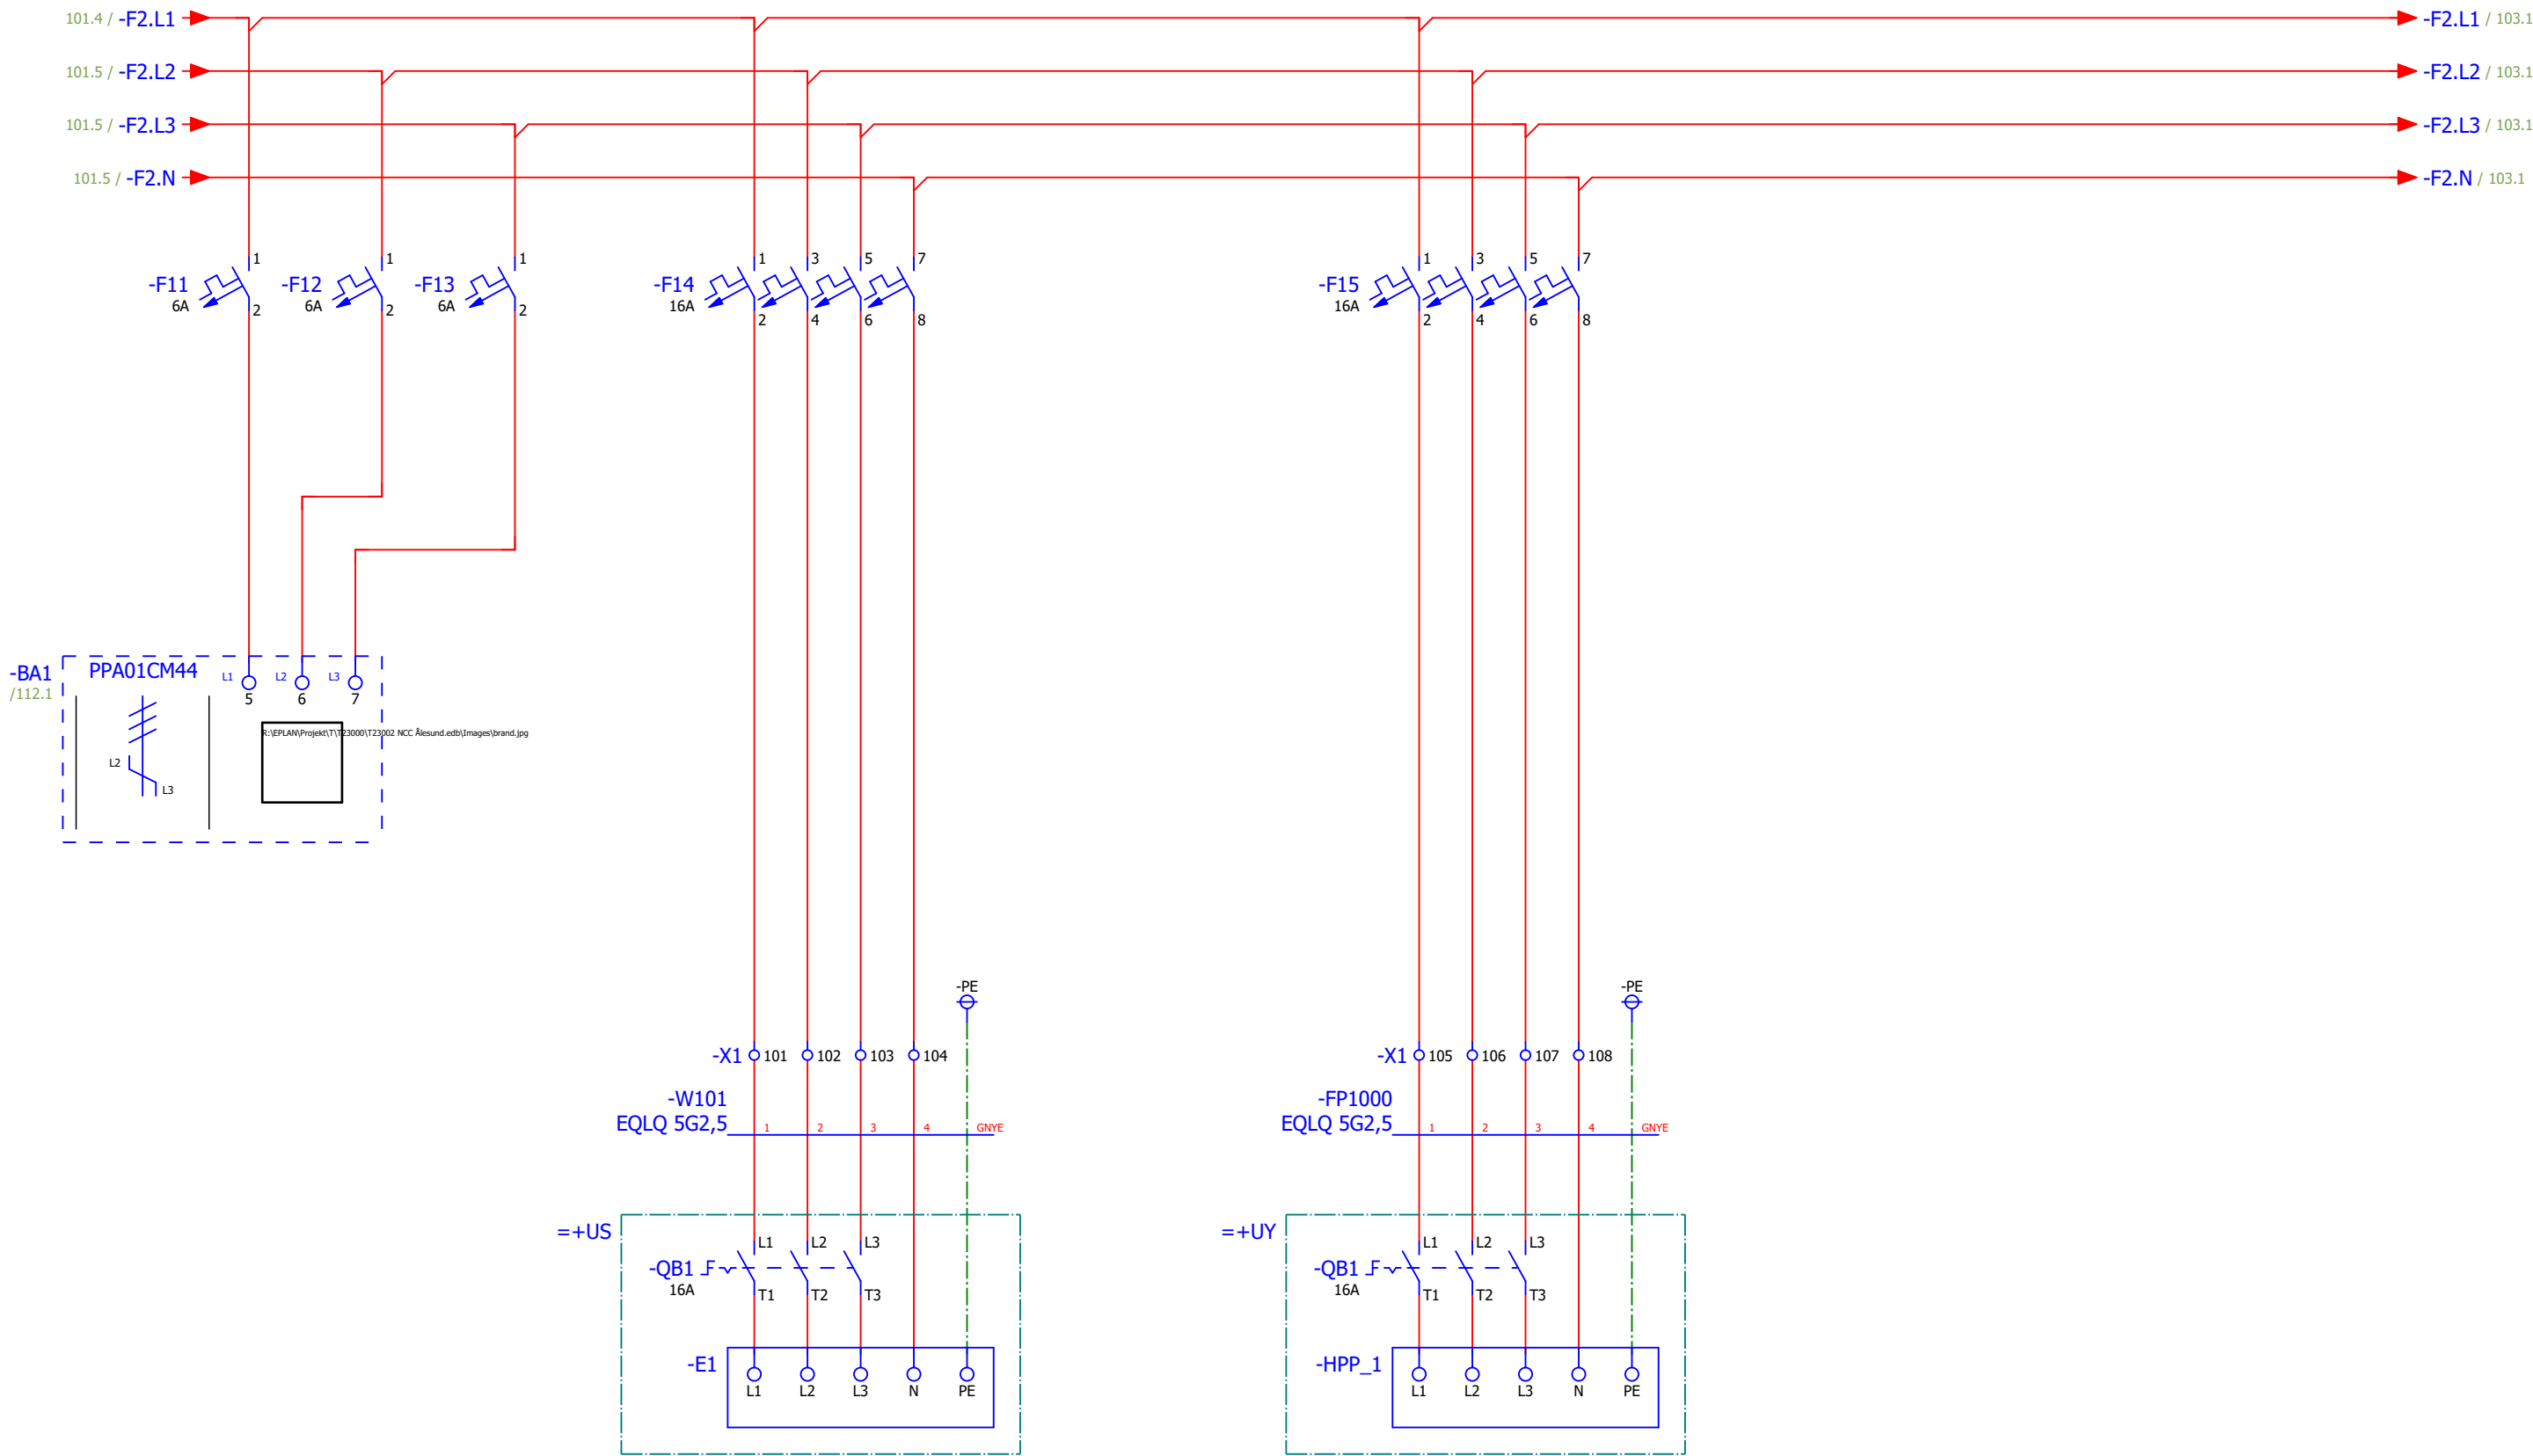

Fasfelsrelä

Kyl/Värmeaggregat


Firefly  
hydropressenhet HPP:1

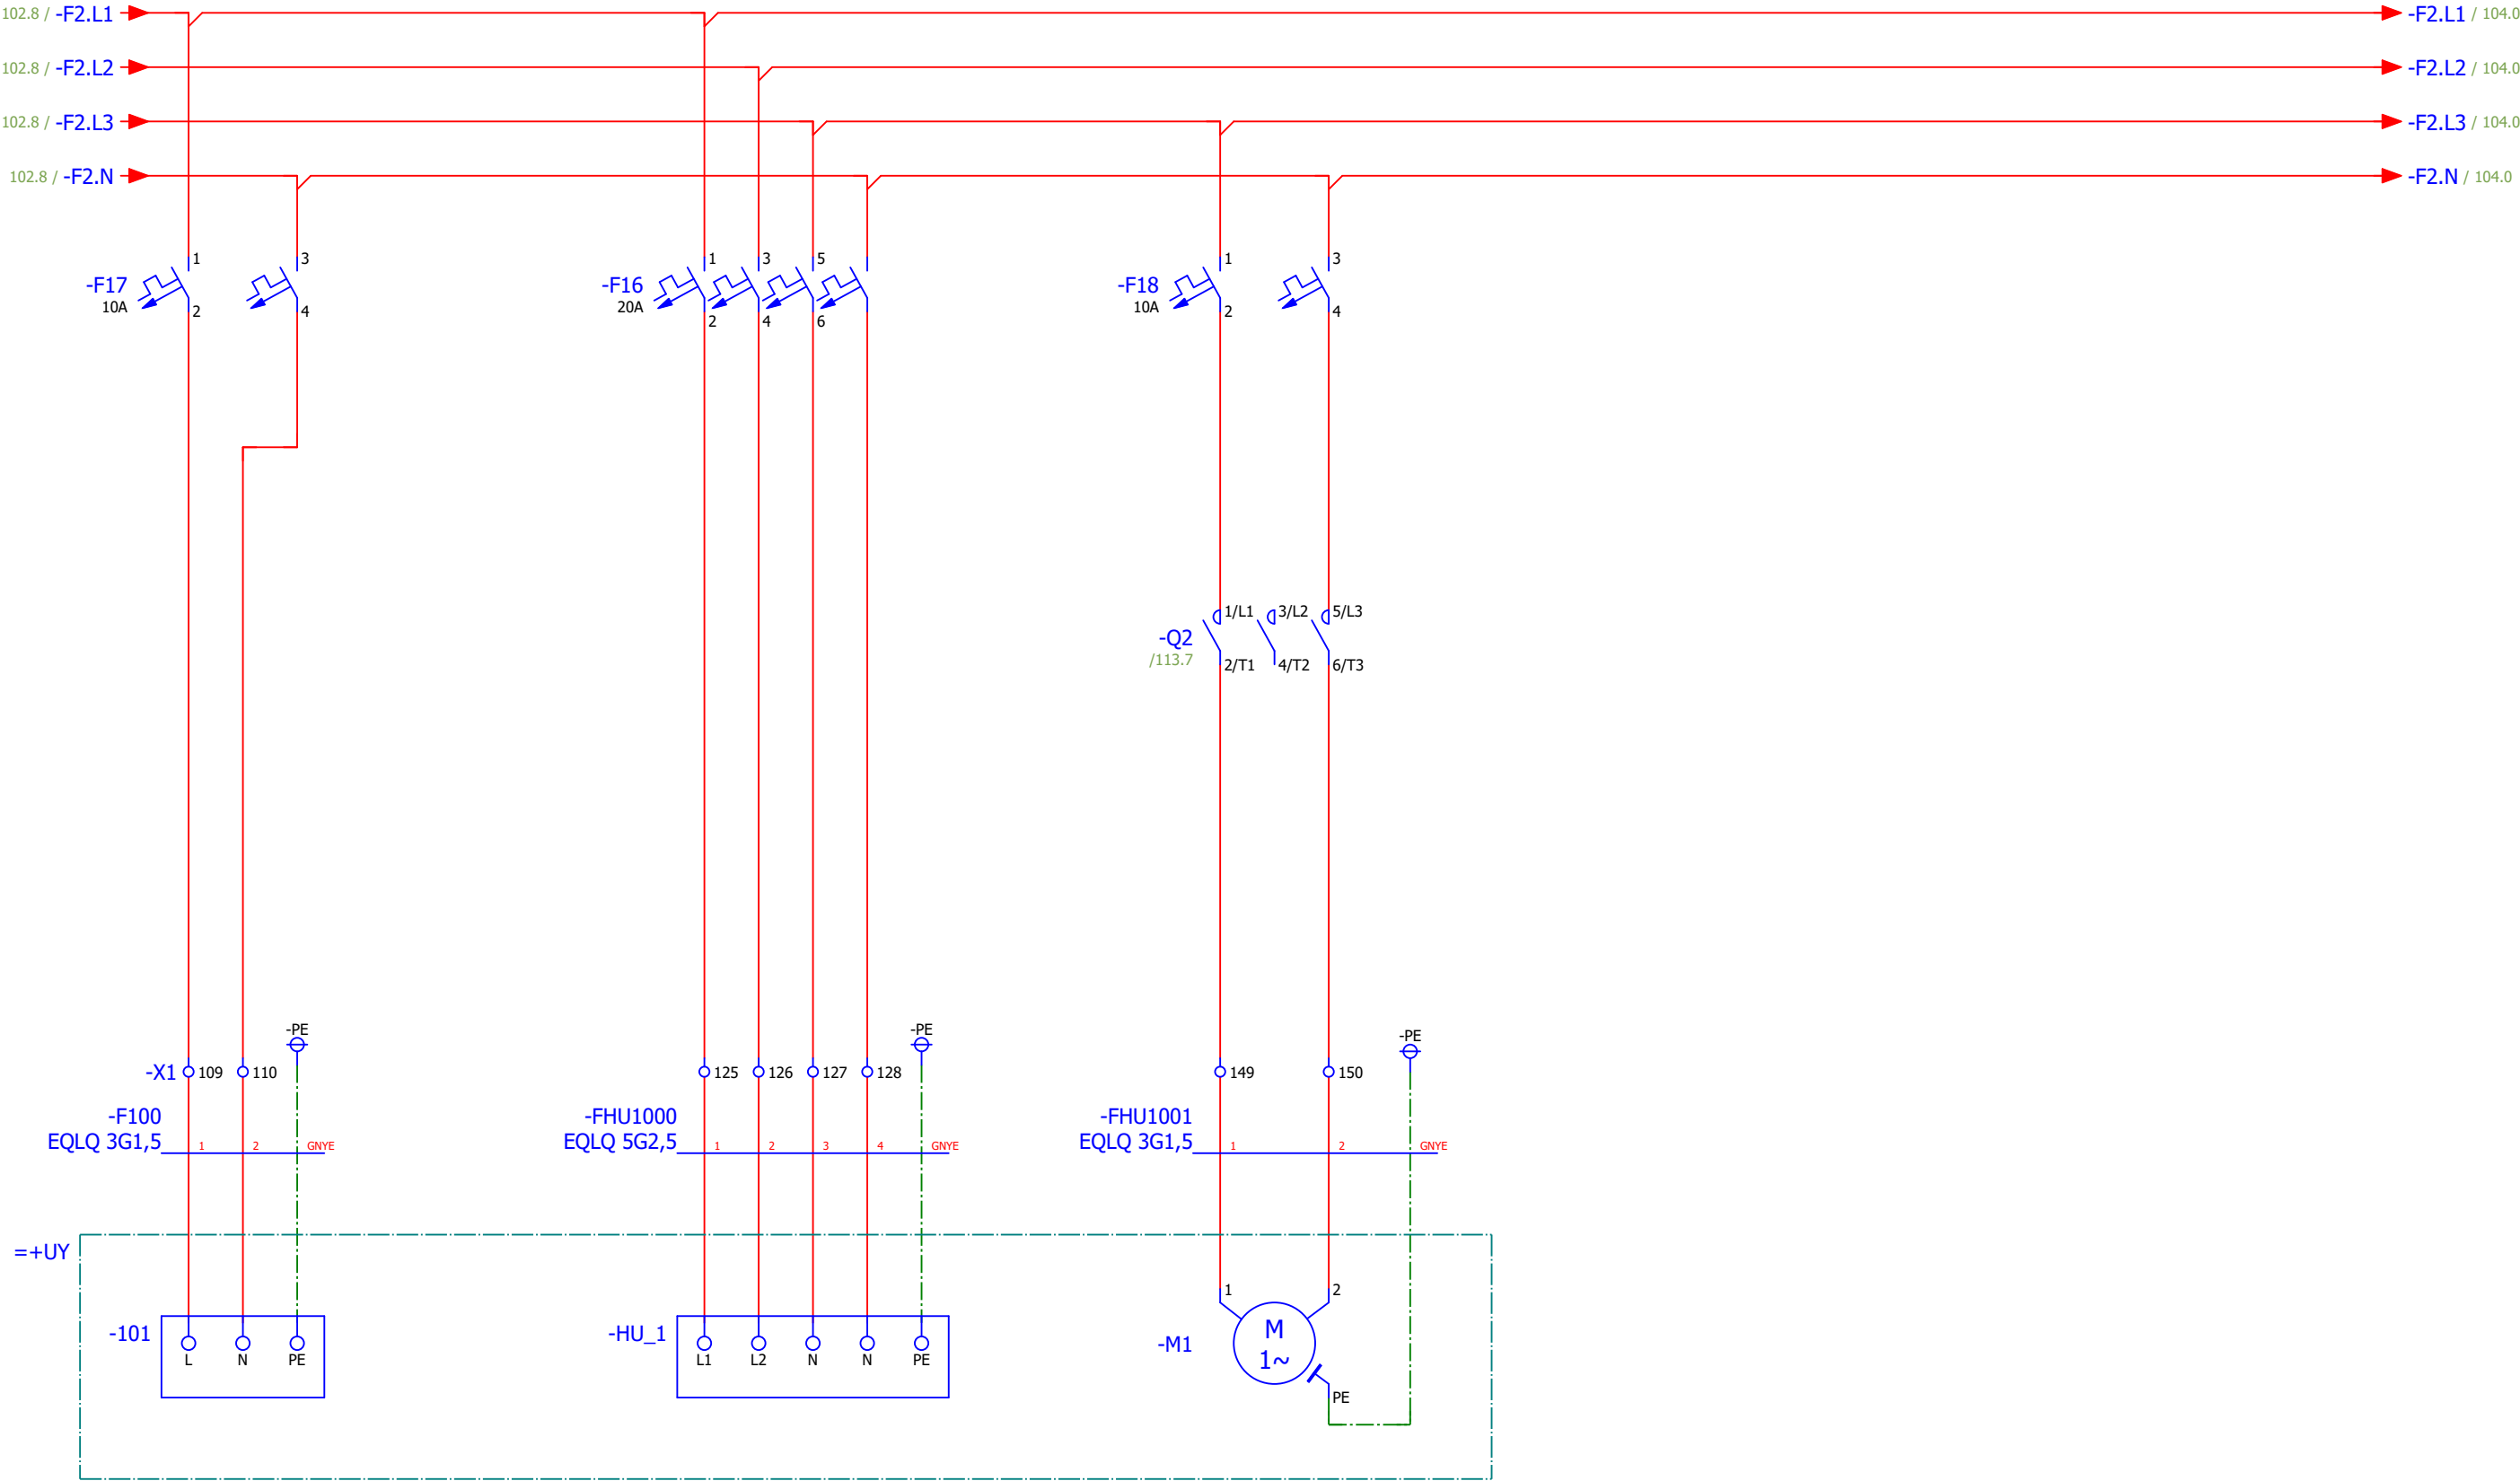

Firefly  
kontrollenhet 101

Firefly  
värmekabelenhet HU:1

Kanalfläkt  
fireflyrum

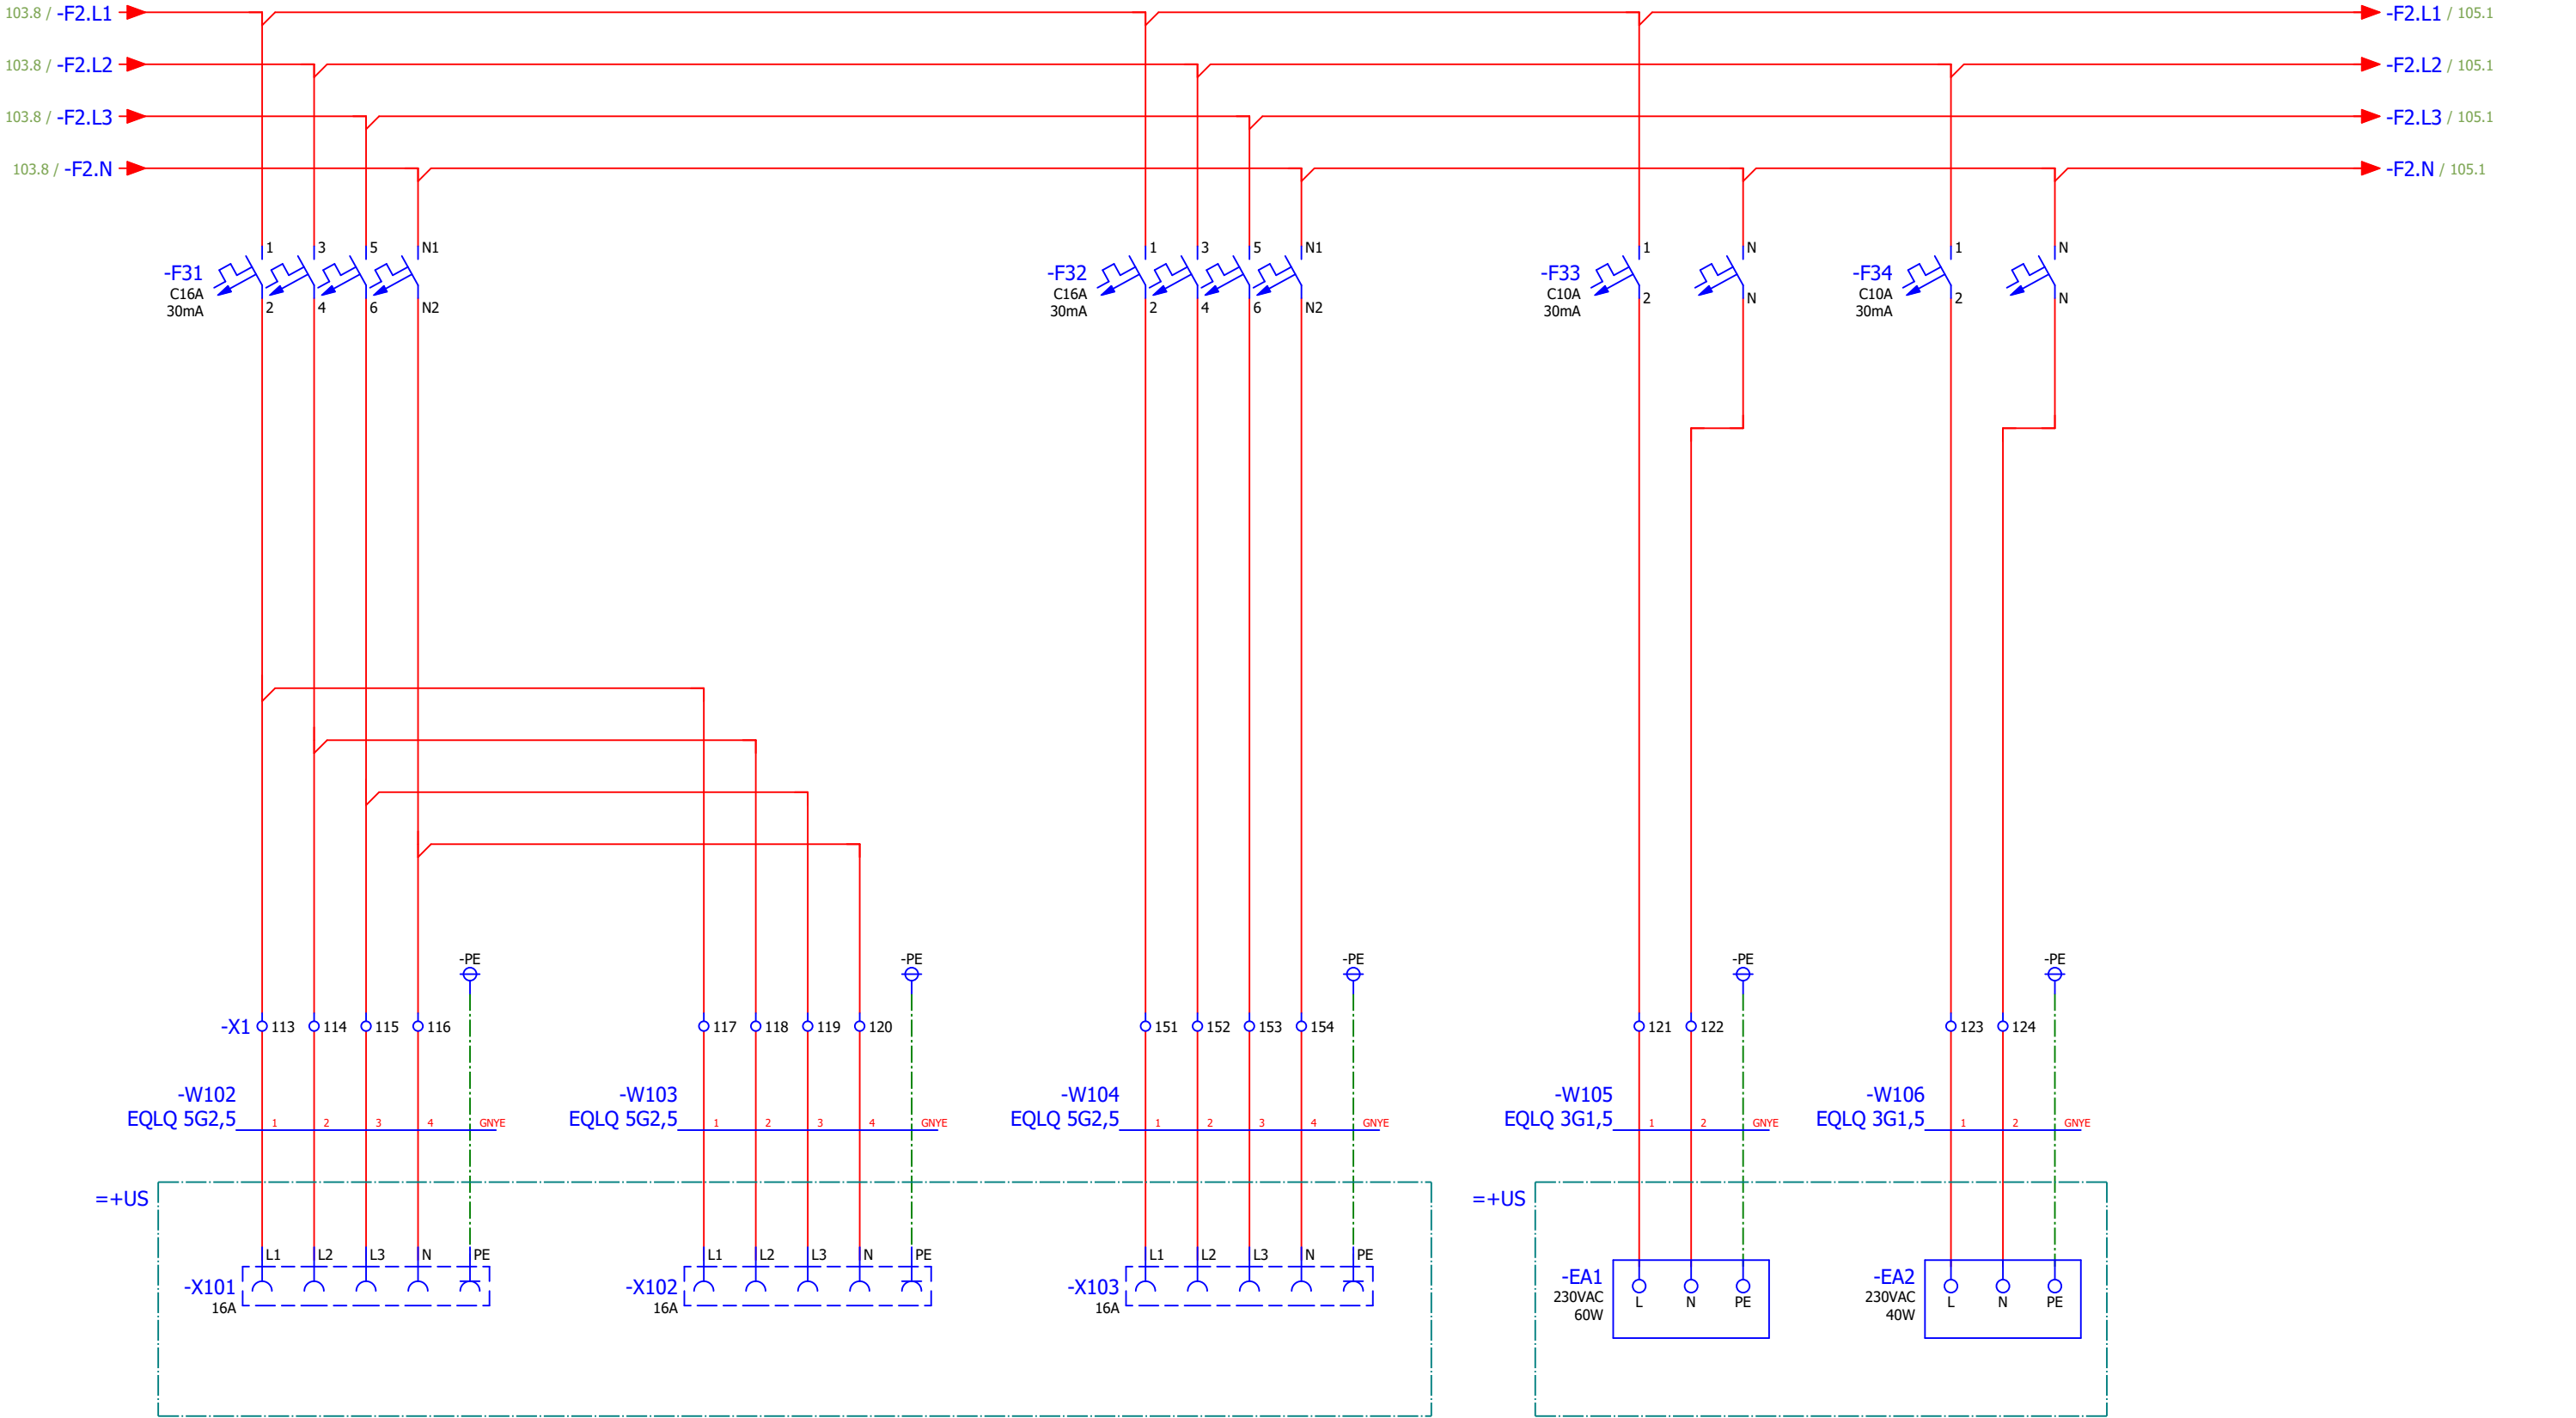


CEE-Uttag i  
container  
el-rum

CEE-Uttag i  
container  
fireflyrum

CEE-Uttag i  
silo




Belysning i  
container

Belysning i  
silo

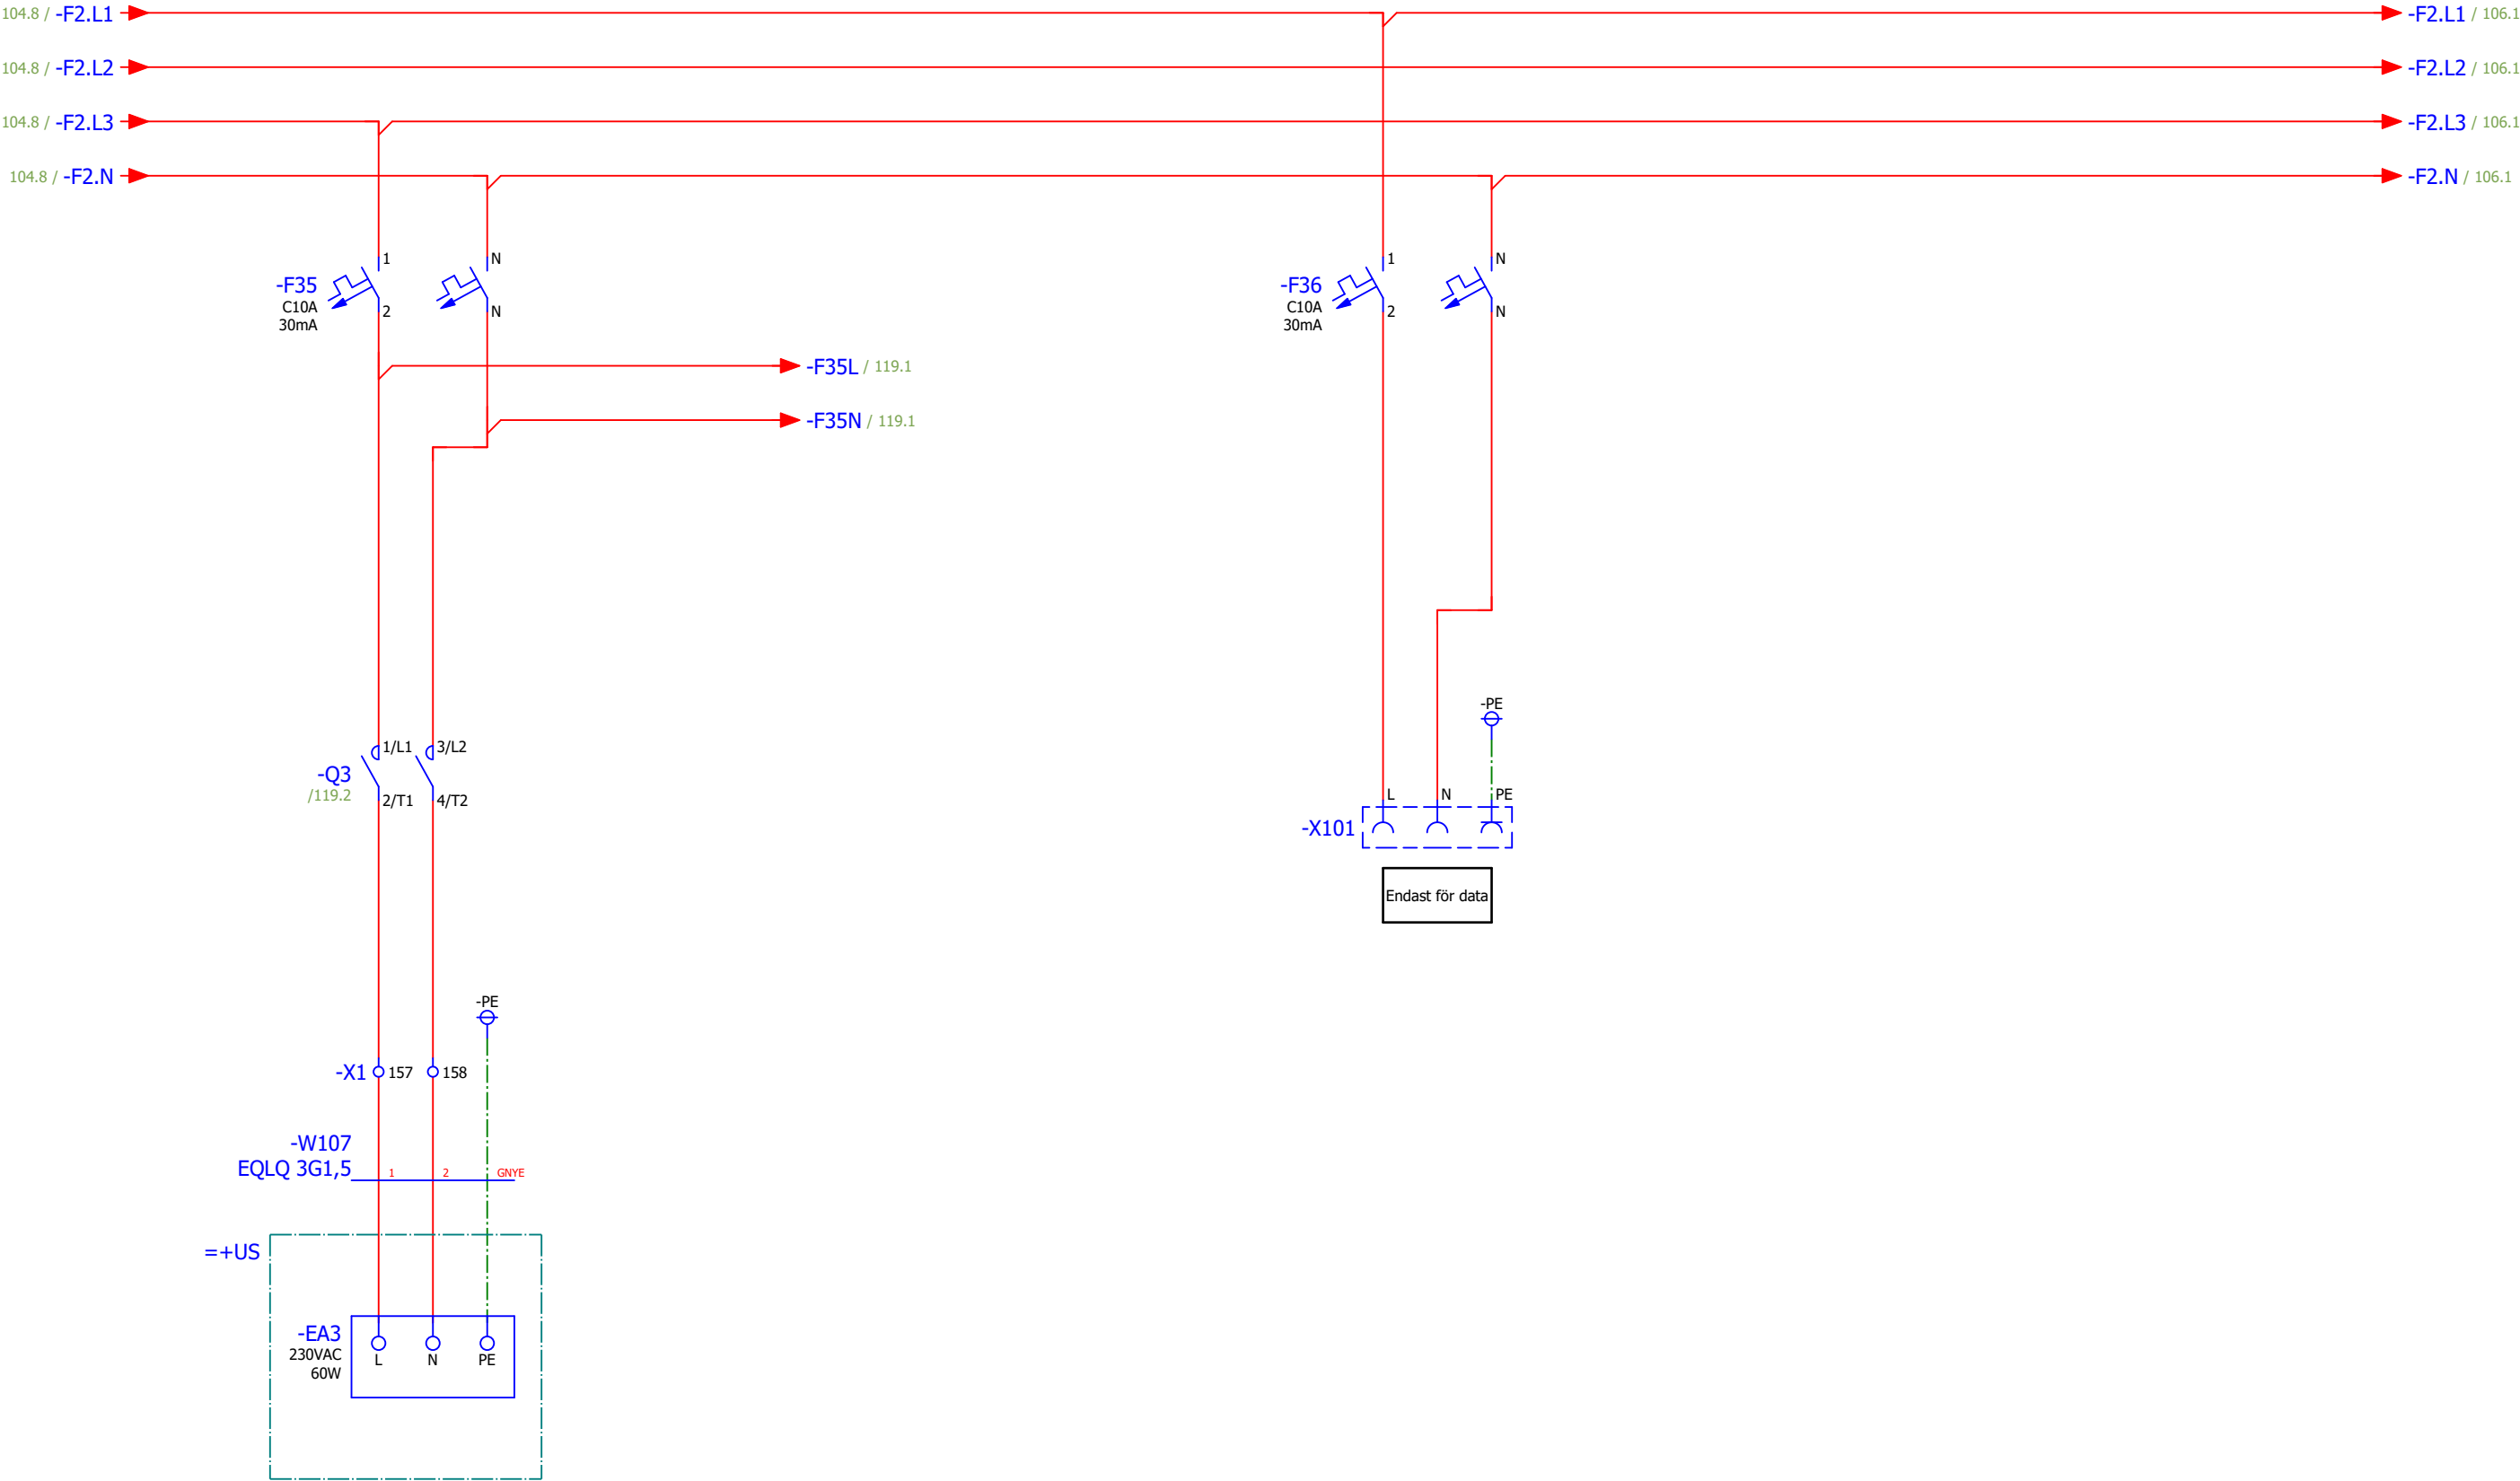

Ytterbelysning

Uttag i apparatskåp

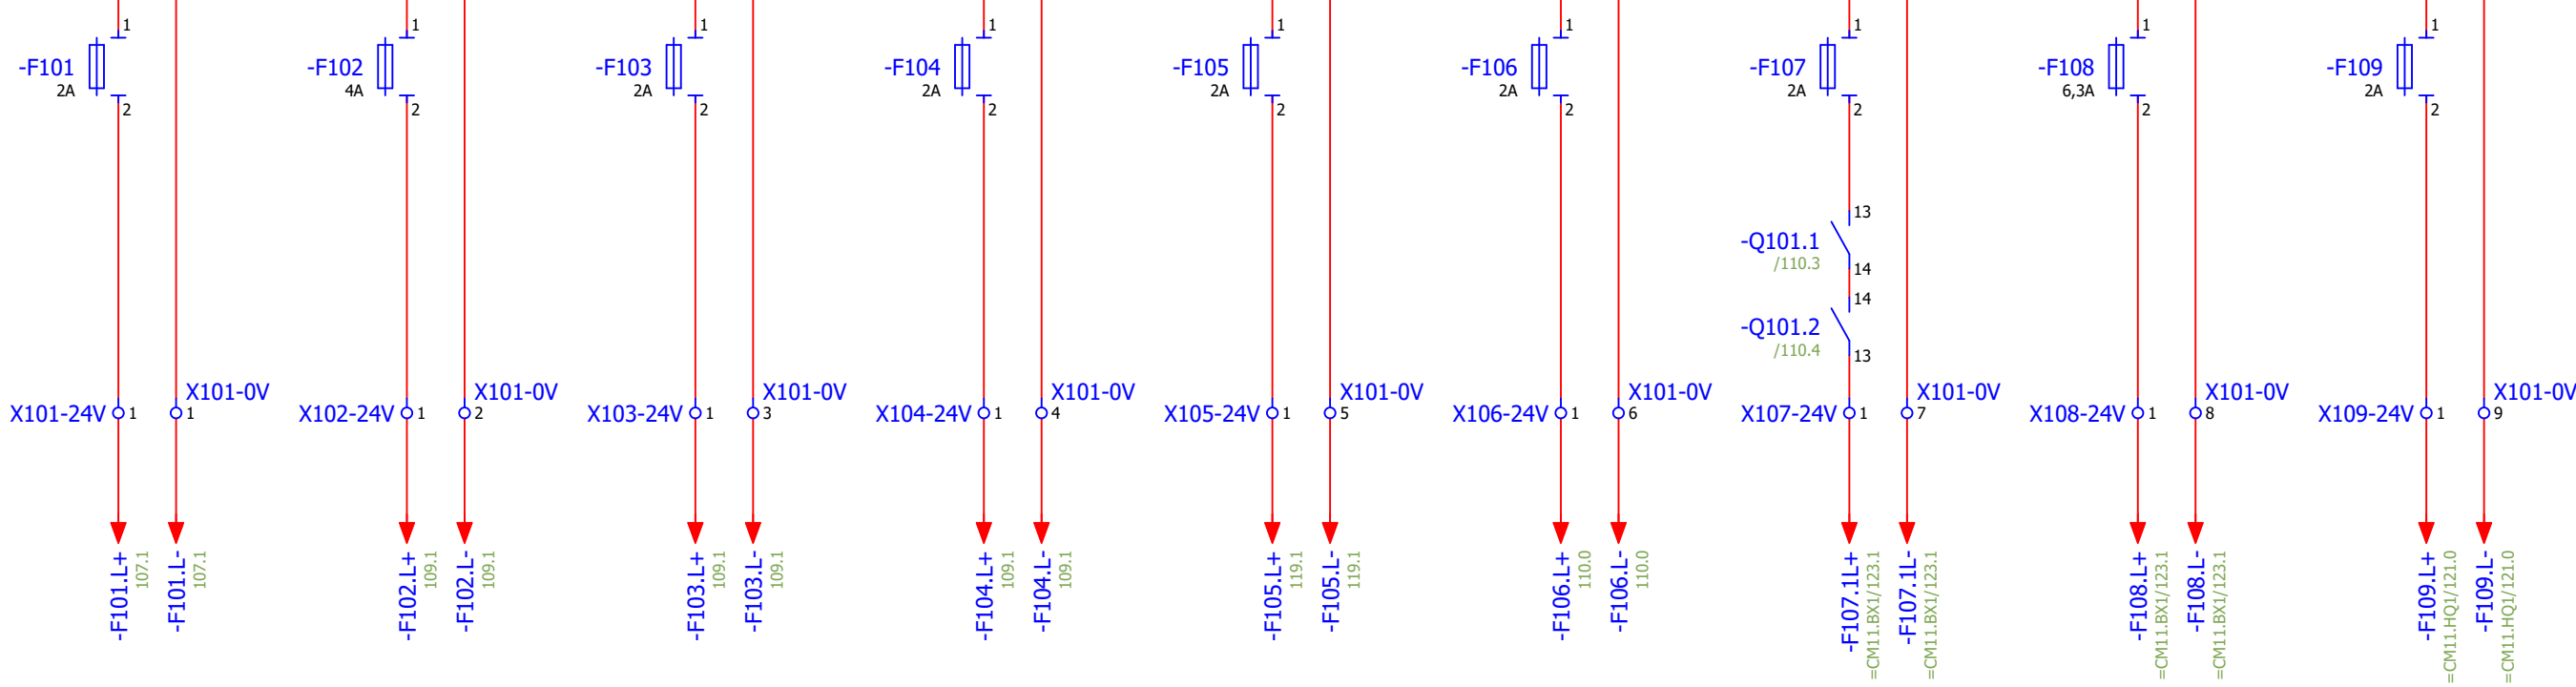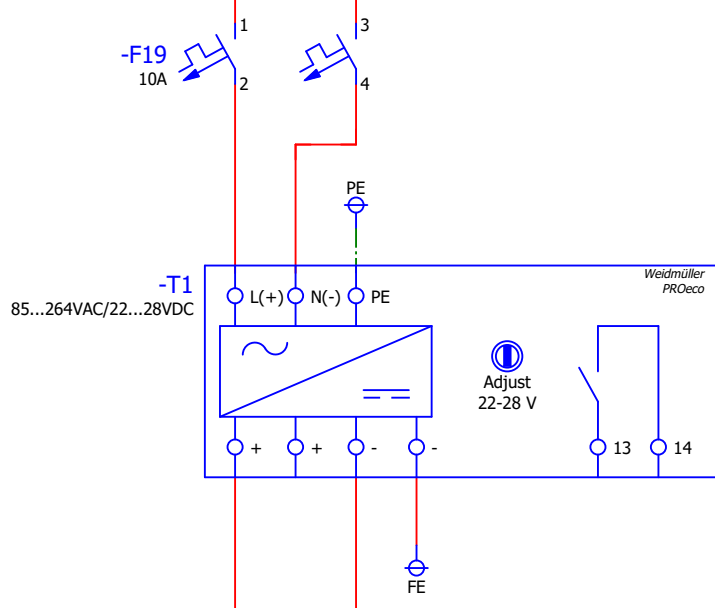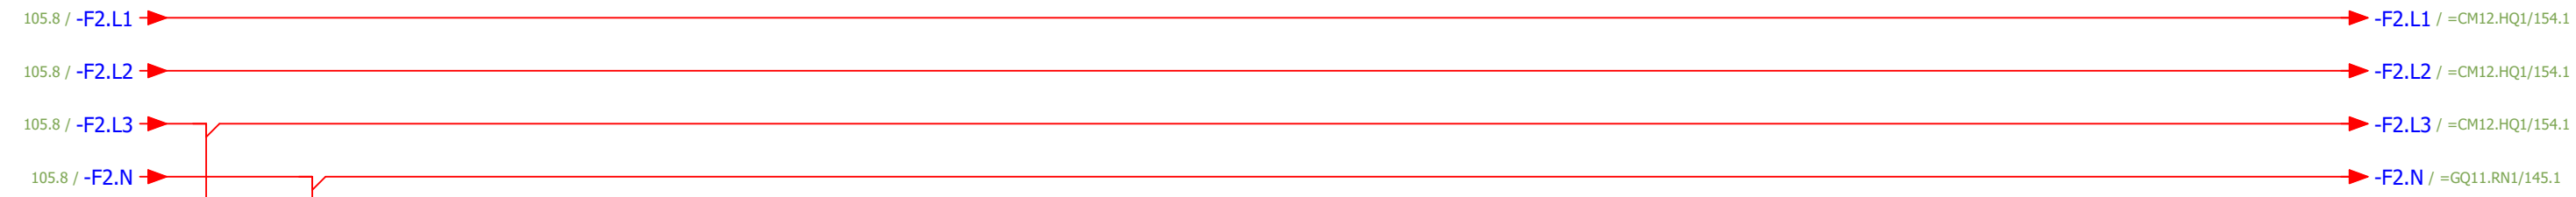

Matning  
OP-panel / CPU

Matning  
DI KF10.1-3

Matning  
DO KF10.4

Matning  
AI/AO KF10.5-6

Matning  
allmän manöver

Matning  
säkerhetskretsar

Matning  
nödstoppad  
manöver


Matning  
värme +U13

Matning  
våg pelletssilo  
Dammfilter

|                          |         |--------------------------|---------|-------|------|----------|--|--------------------------------------------------------------------------------------|-----------------------------------------------------------------------------------|-------------|------------|------------------------------------------------------------|---------------|--|-----------|--|---------------|--|--------|--|-------------|--|
| Status                   |         |       |      |          |  |  | Brogatan 7<br>S-311 64 VESSIGEBRO<br>Ph: +46 (0)346 713330<br>www.el-andersson.se | NCC Ålesund | DC manöver | Total<br>Bol 110<br>311 65 Vessigebro<br>+46 (0)346 713100 | ==            |  | =AP11.UC1 |  | ++            |  | +U1    |  |             |  |
| Relationshandling 230828 |         |       |      |          |  |                                                                                      |                                                                                   |             |            |                                                            | Antal<br>Blad |  | 149       |  | Nästa<br>Blad |  | 107    |  | Blad<br>106 |  |
|                          |         |                          |         | Rev                      | Ändring | Datum | Namn | Ursprung |  |                                                                                      |                                                                                   |             |            |                                                            | Ordernr.      |  | 58092     |  | Ritn.Nr.      |  | T23002 |  |             |  |







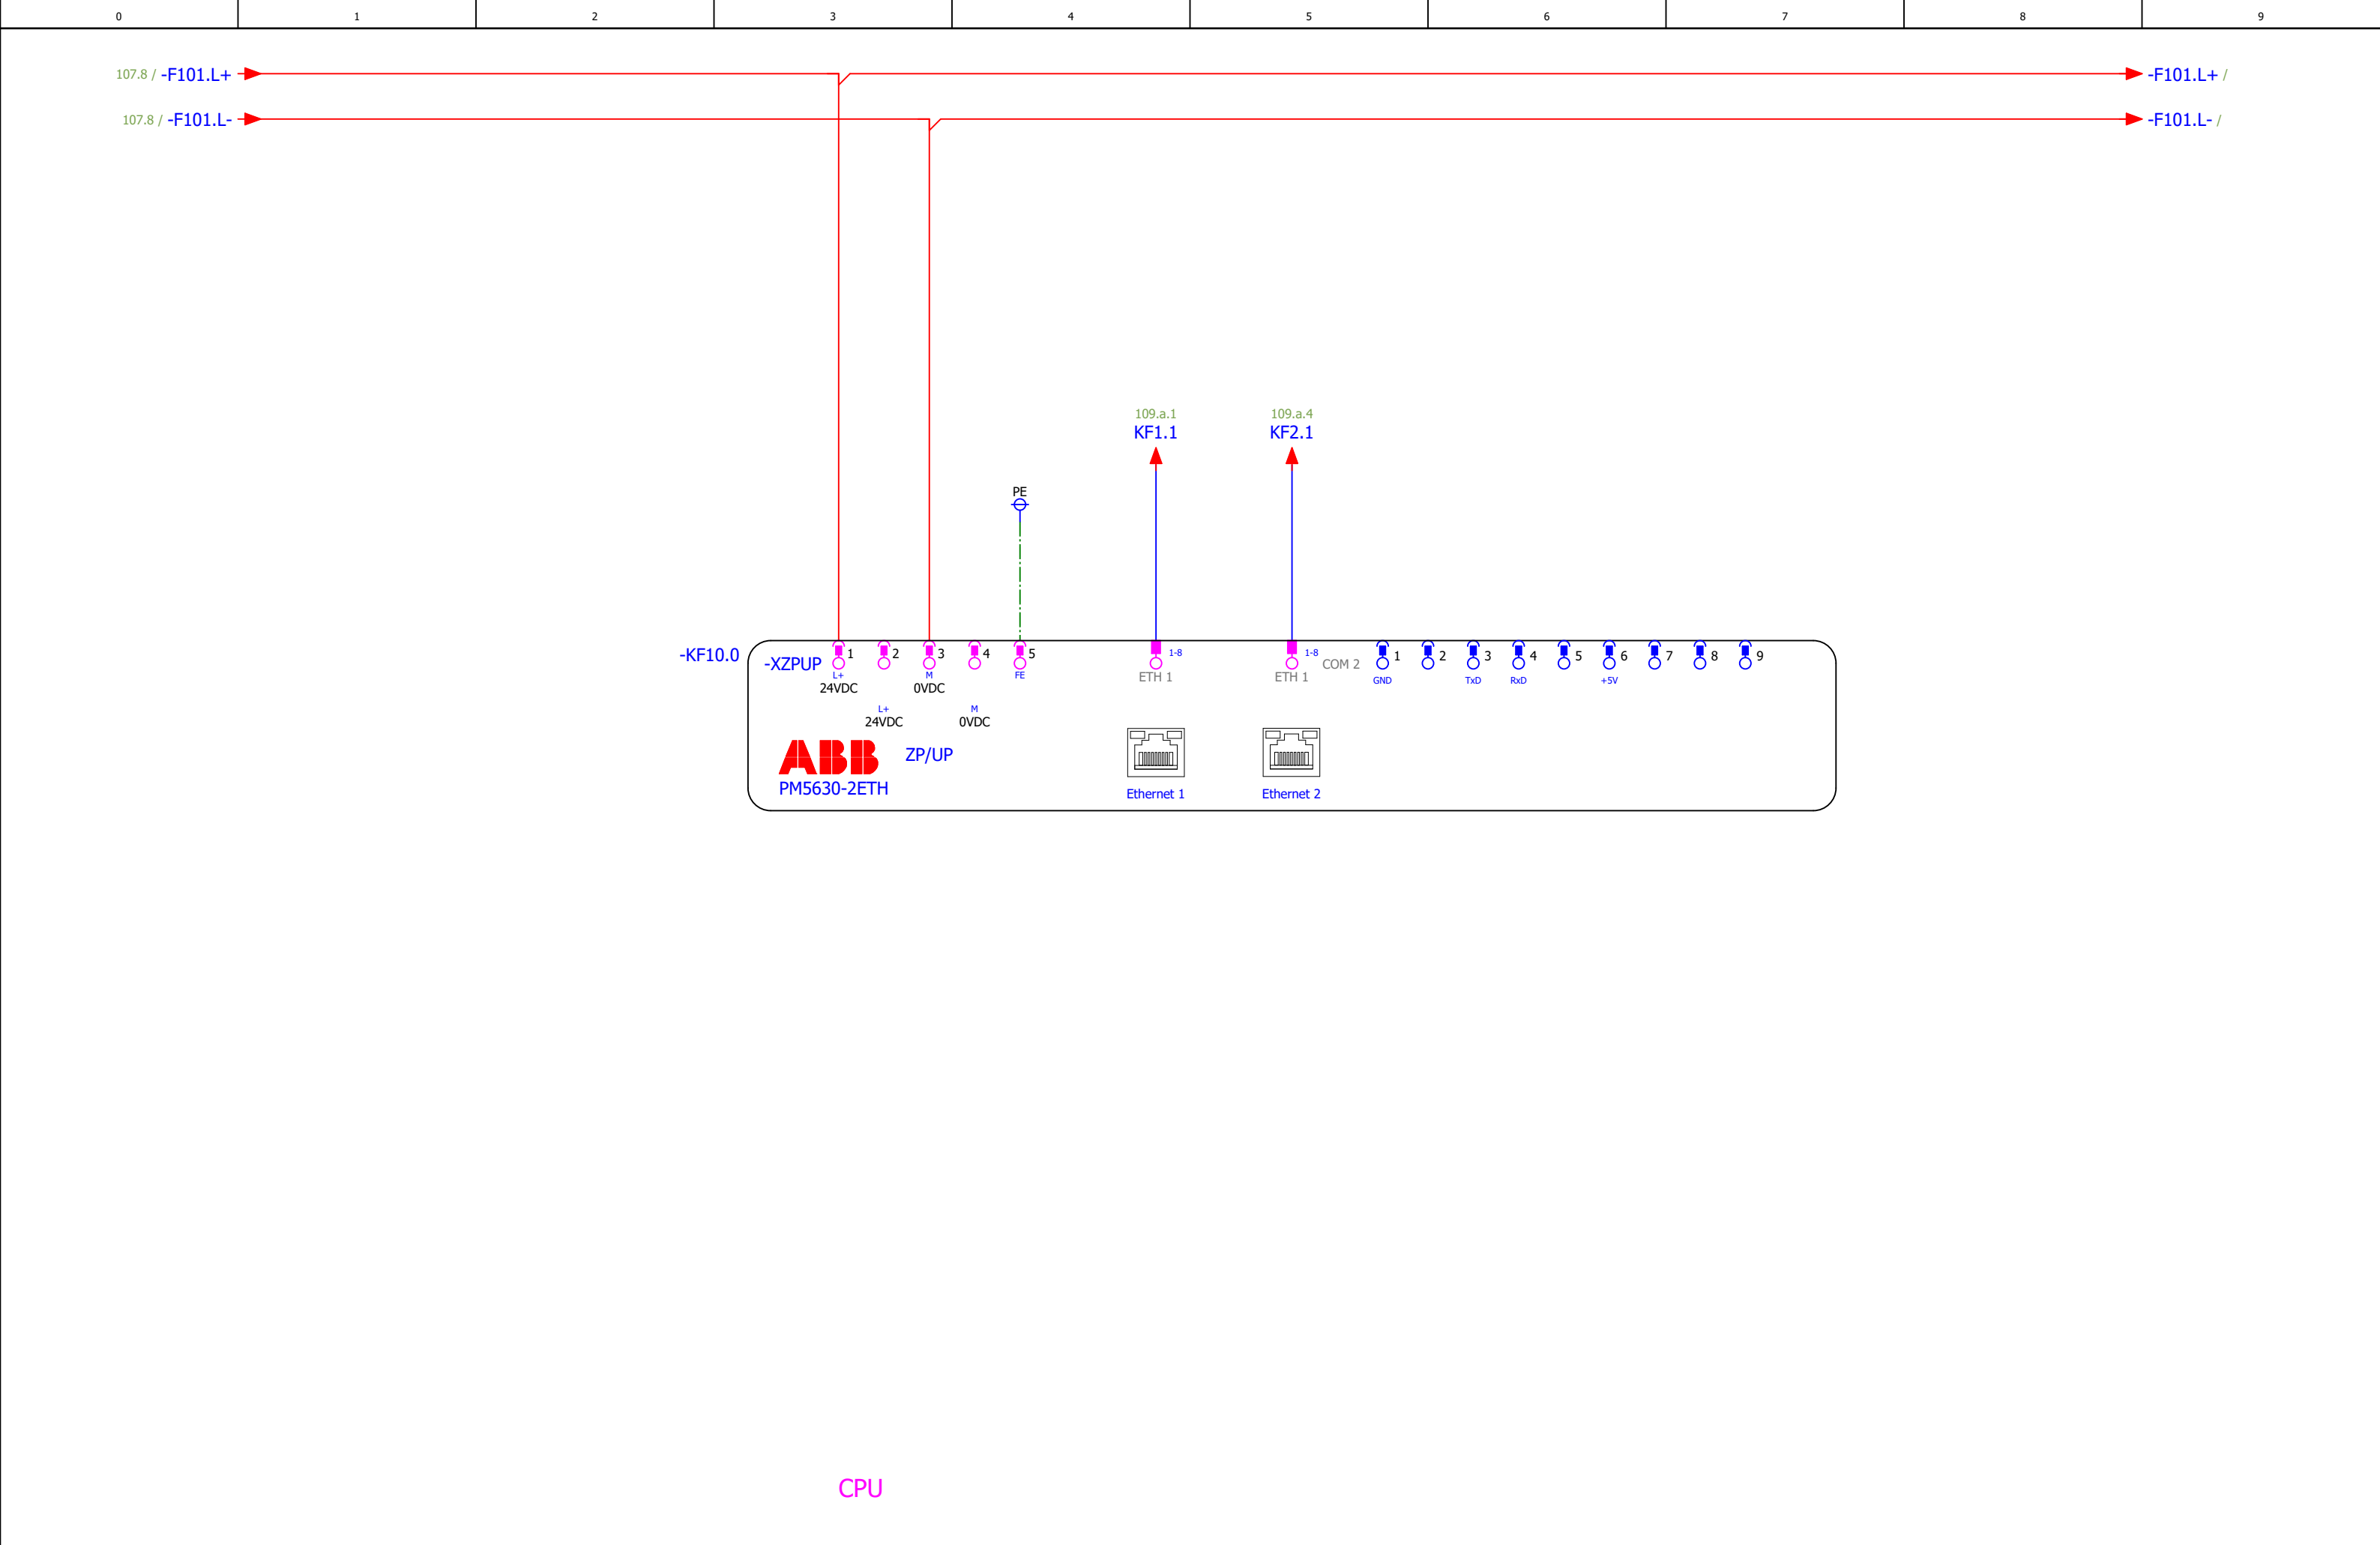

|                          |         |       |      |          |  |                                                                                      |                                                                                   |             |            |                                                            |               |     |               |     |          |     |
|--------------------------|---------|-------|------|----------|--|--------------------------------------------------------------------------------------|-----------------------------------------------------------------------------------|-------------|------------|------------------------------------------------------------|---------------|-----|---------------|-----|----------|-----|
| Status                   |         |       |      |          |  |  | Brogatan 7<br>S-311 64 VESSIGEBRO<br>Ph: +46 (0)346 713330<br>www.el-andersson.se | NCC Ålesund | Styrsystem | Tomal<br>Bol 110<br>311 65 Vessigebro<br>+46 (0)346 713100 | ==            |     | =AP11.UC1     | ++  | +U1      |     |
| Relationshandling 230828 |         |       |      |          |  |                                                                                      |                                                                                   |             |            |                                                            | Antal<br>Blad | 149 | Nästa<br>Blad | 109 | Blad     | 108 |
|                          |         |       |      |          |  |                                                                                      |                                                                                   |             |            |                                                            |               |     |               |     |          |     |
|                          |         |       |      |          |  |                                                                                      |                                                                                   |             |            |                                                            |               |     |               |     |          |     |
| Rev                      | Ändring | Datum | Namn | Ursprung |  |                                                                                      |                                                                                   |             |            |                                                            | Ordernr.      |     | 58092         |     | Ritn.Nr. |     |
|                          |         |       |      |          |  | Flerpoligt kretsschema                                                               |                                                                                   |             |            |                                                            |               |     |               |     |          |     |



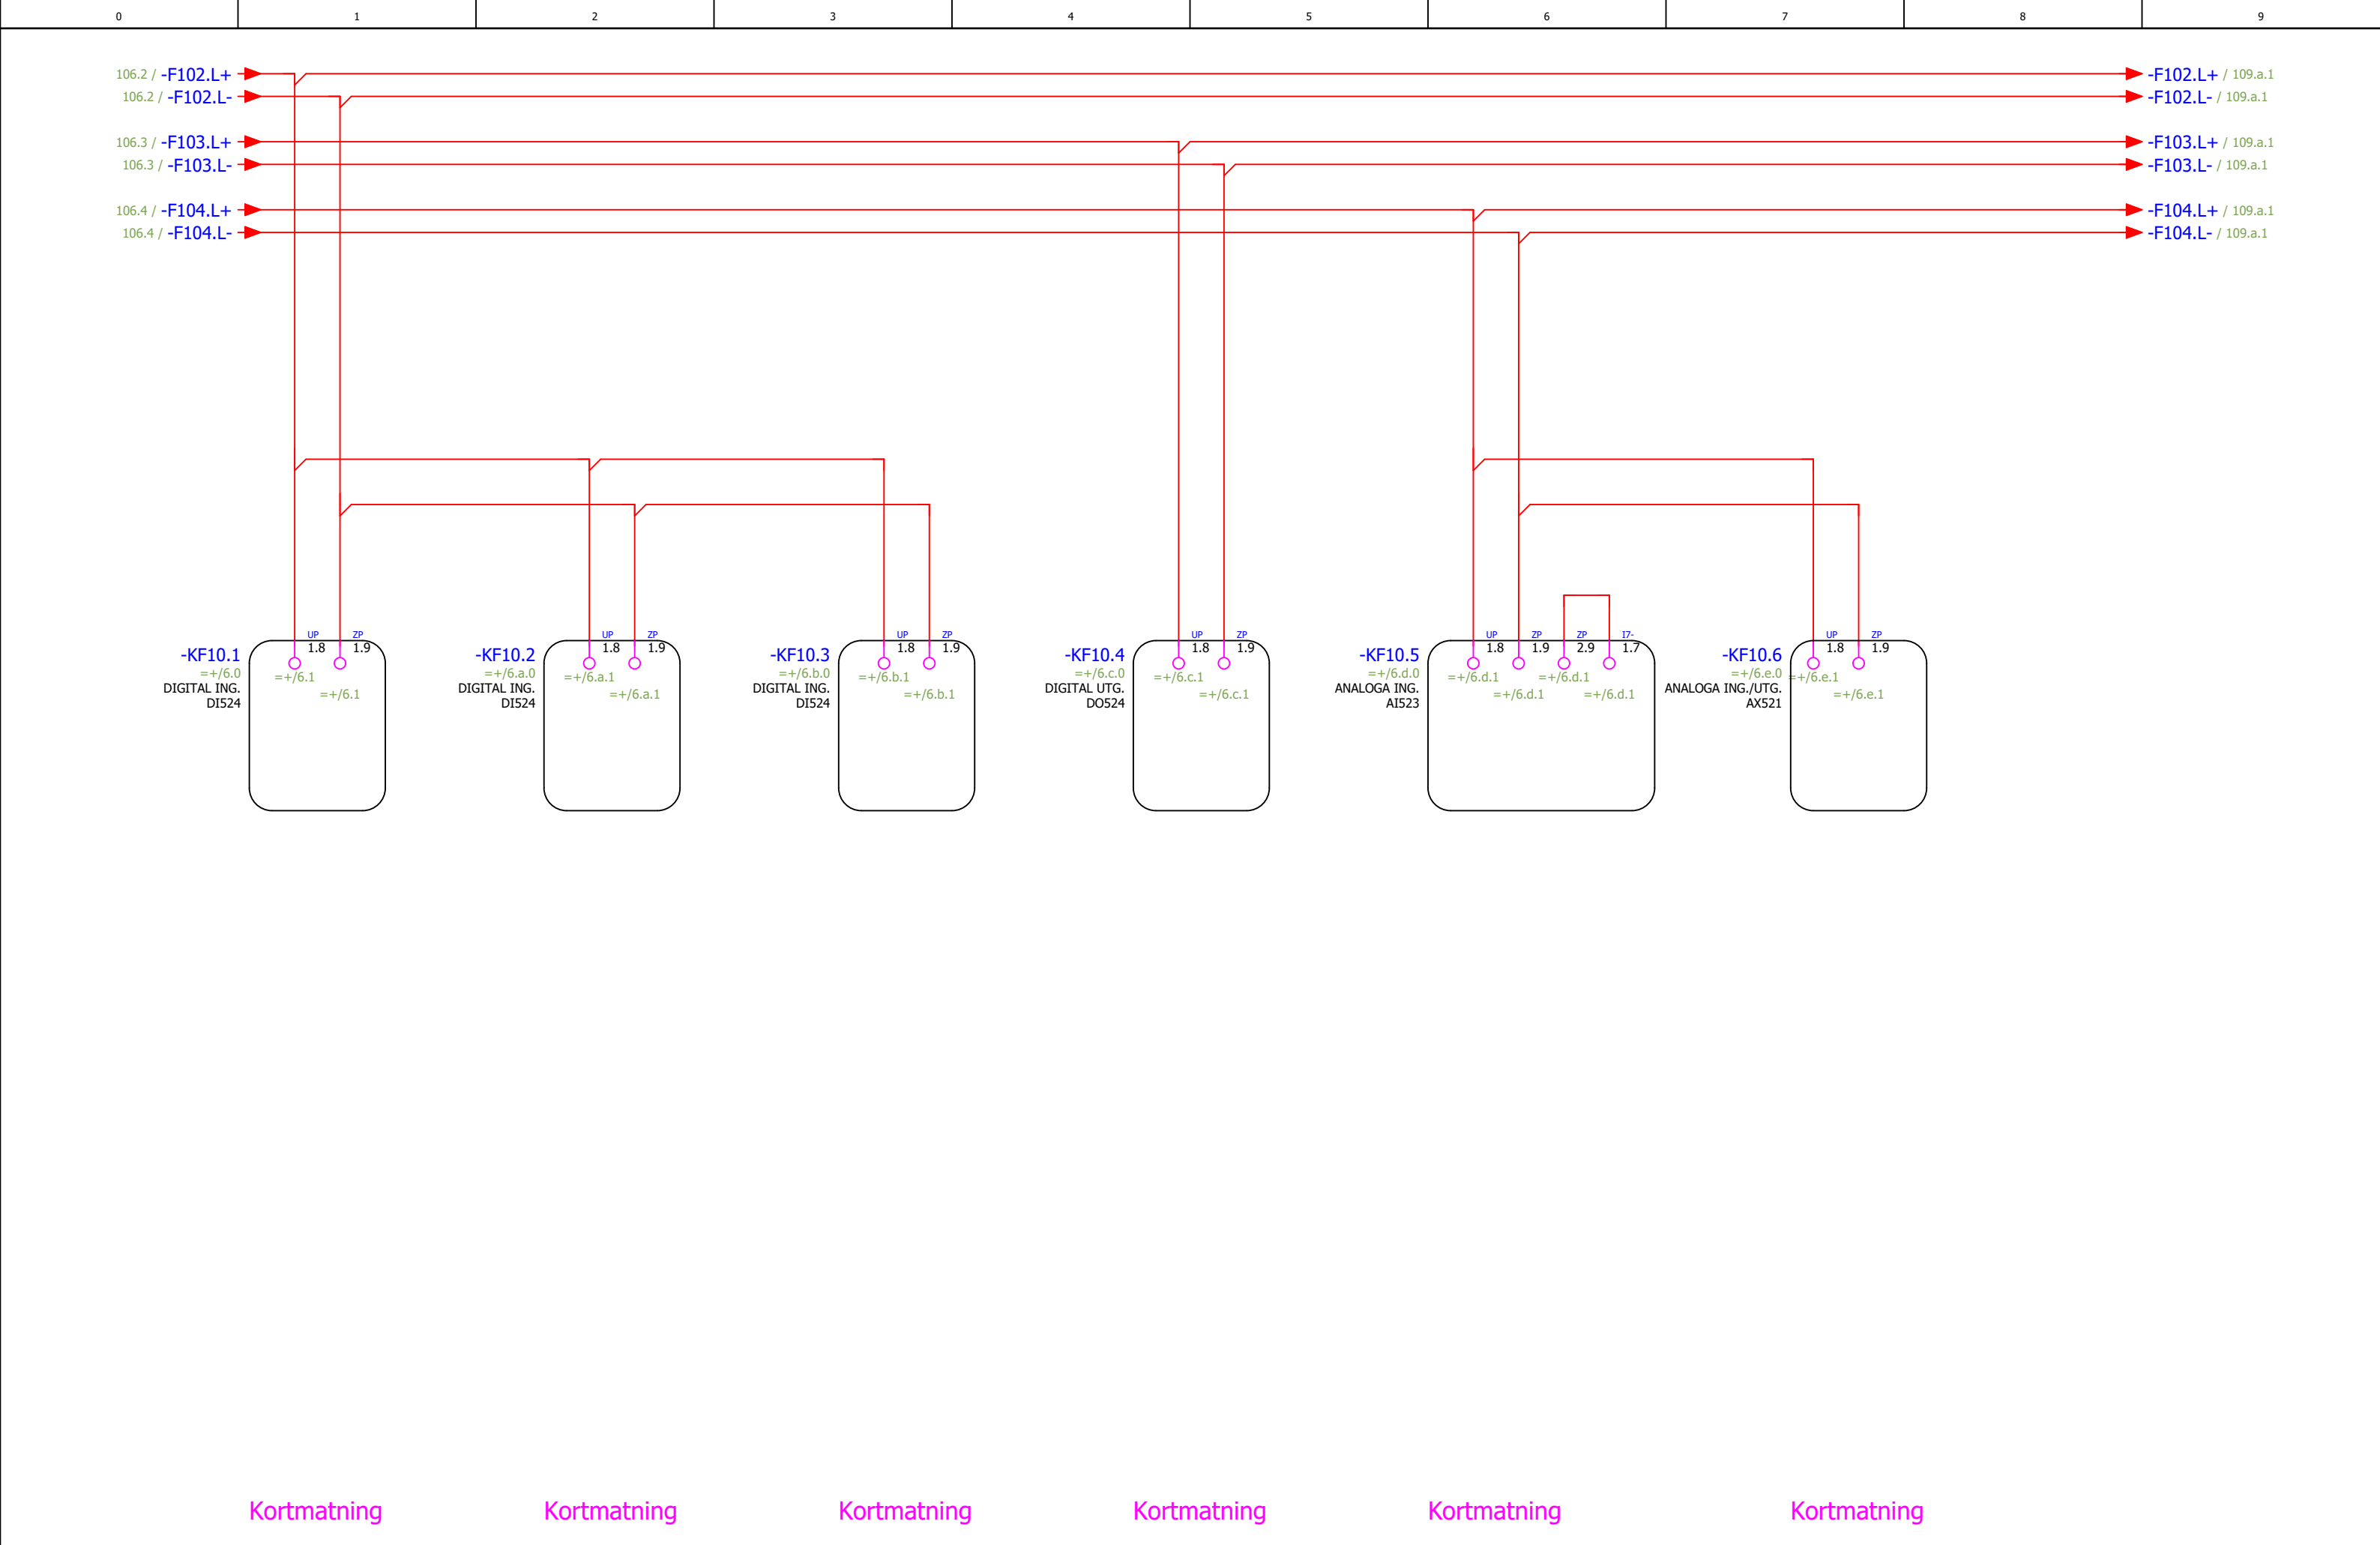



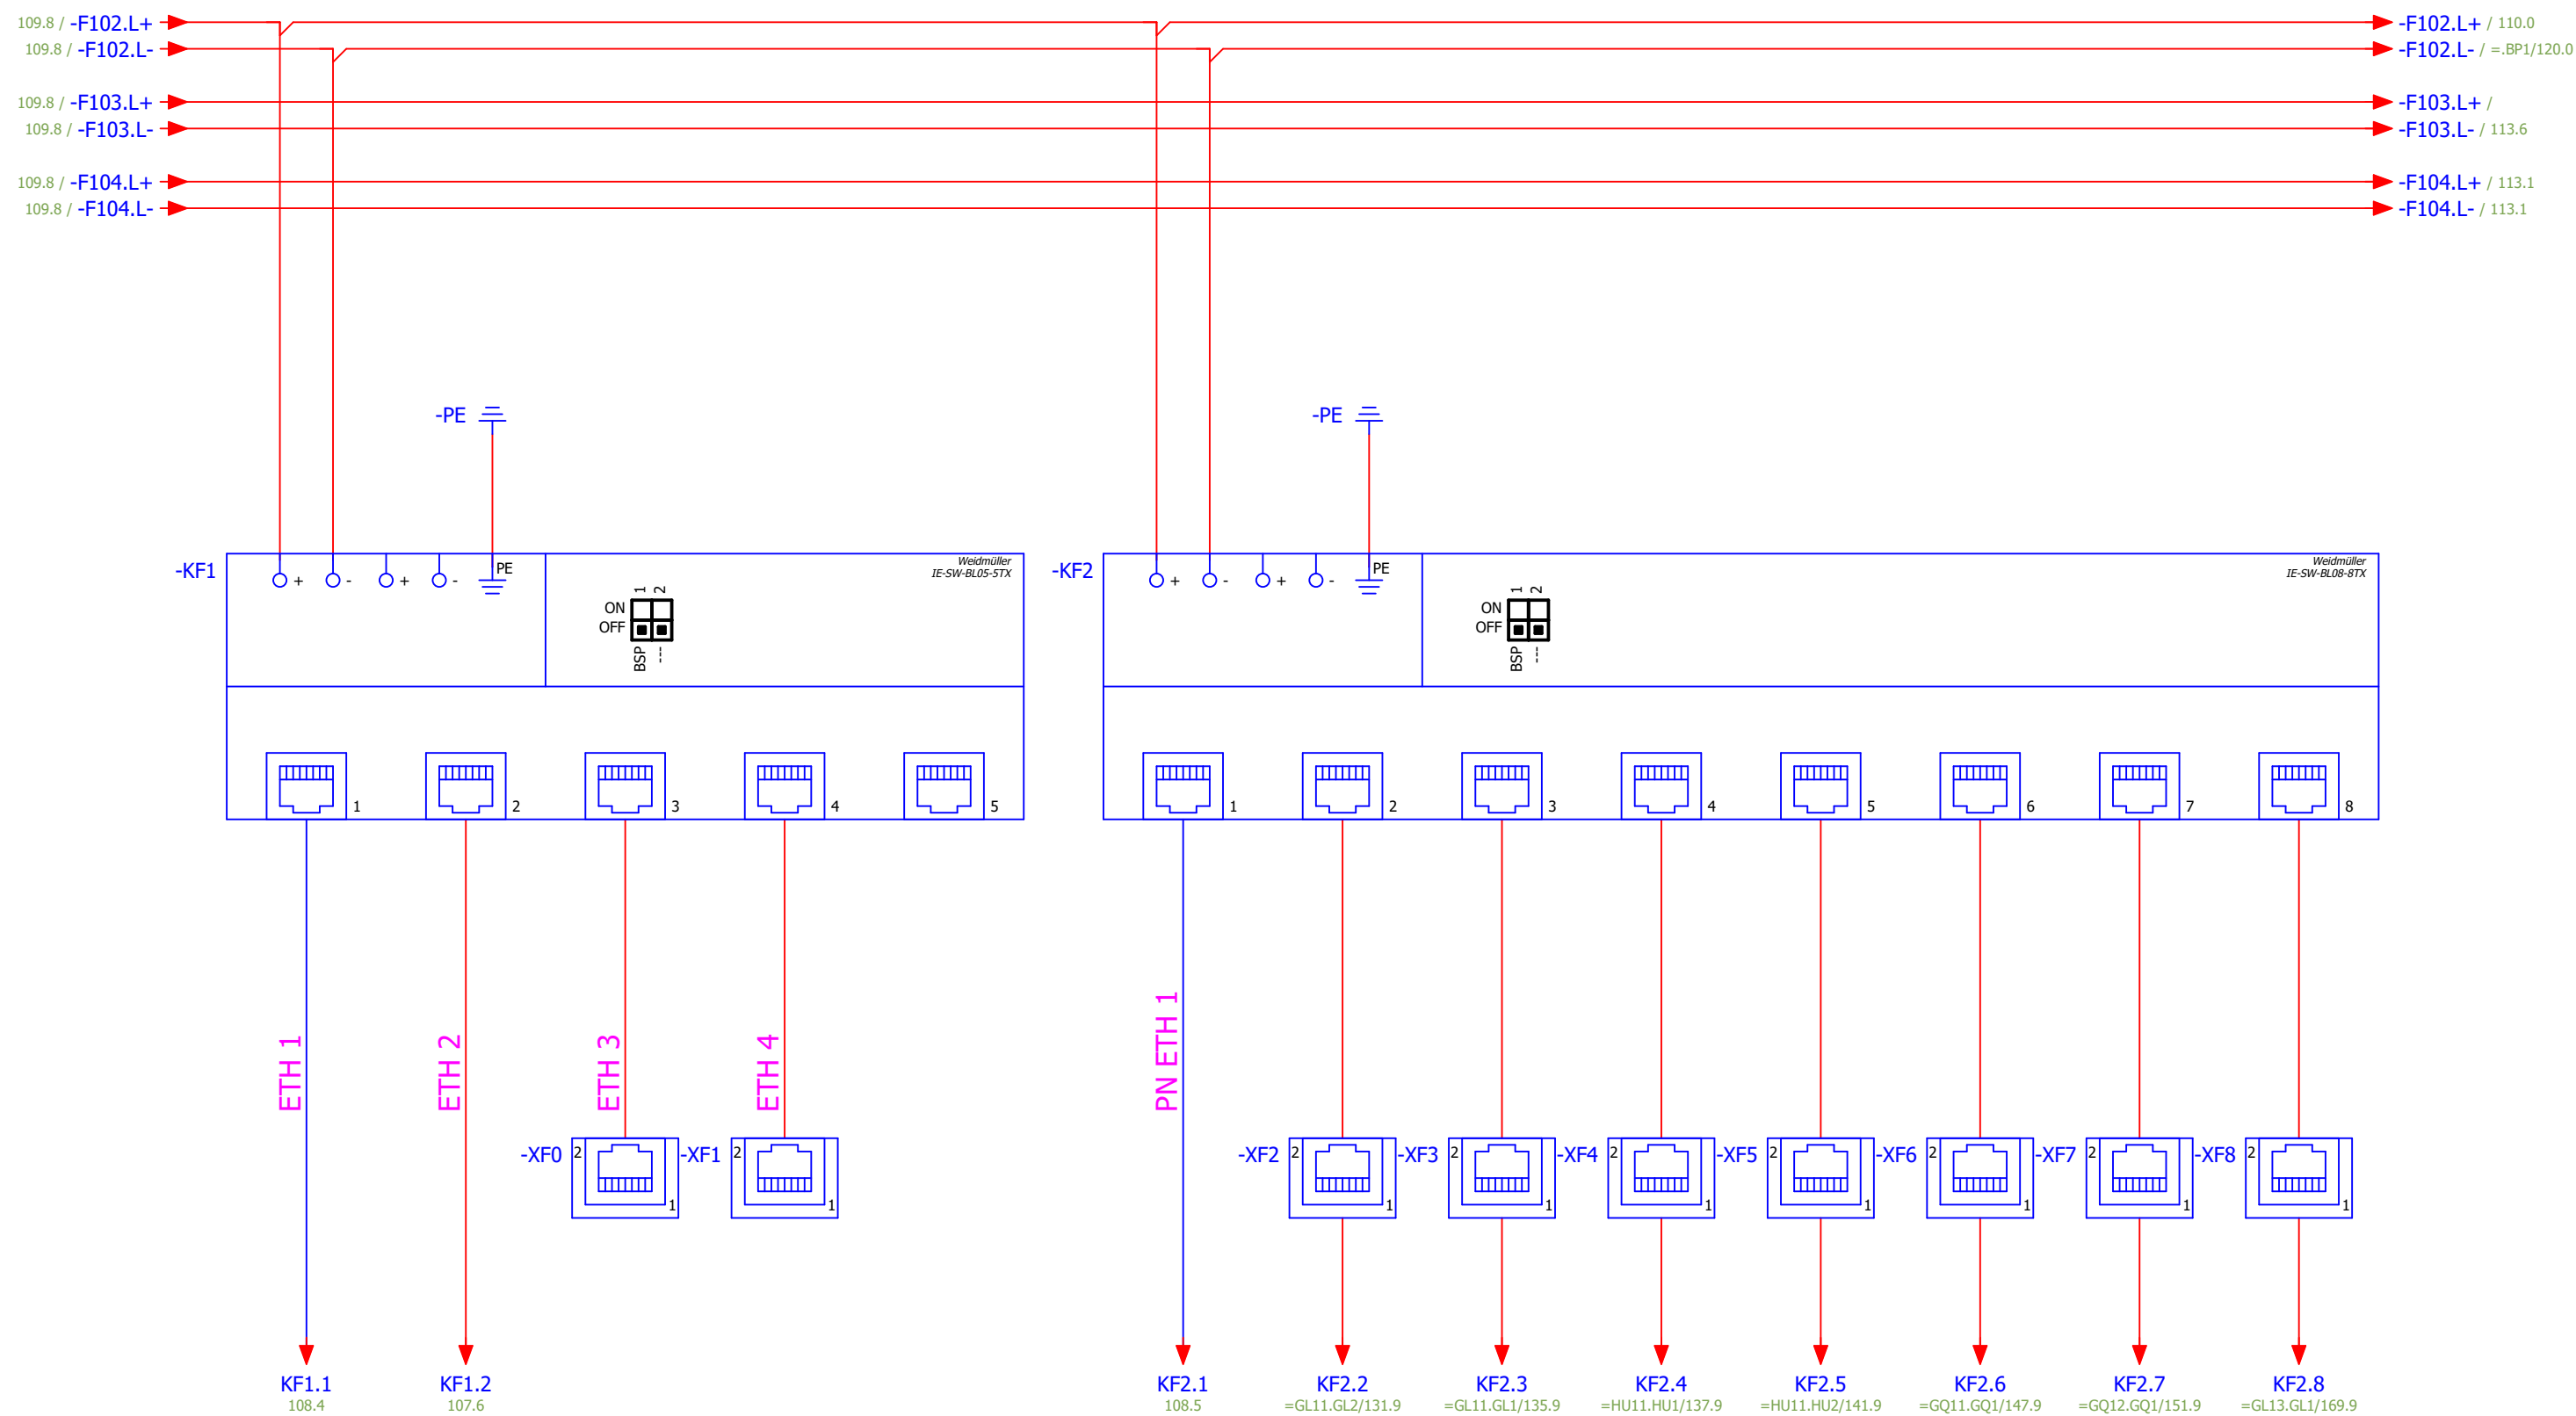


Matning  
nätverksswitch


RJ45  
Nere på plintskena

Matning  
nätverksswitch



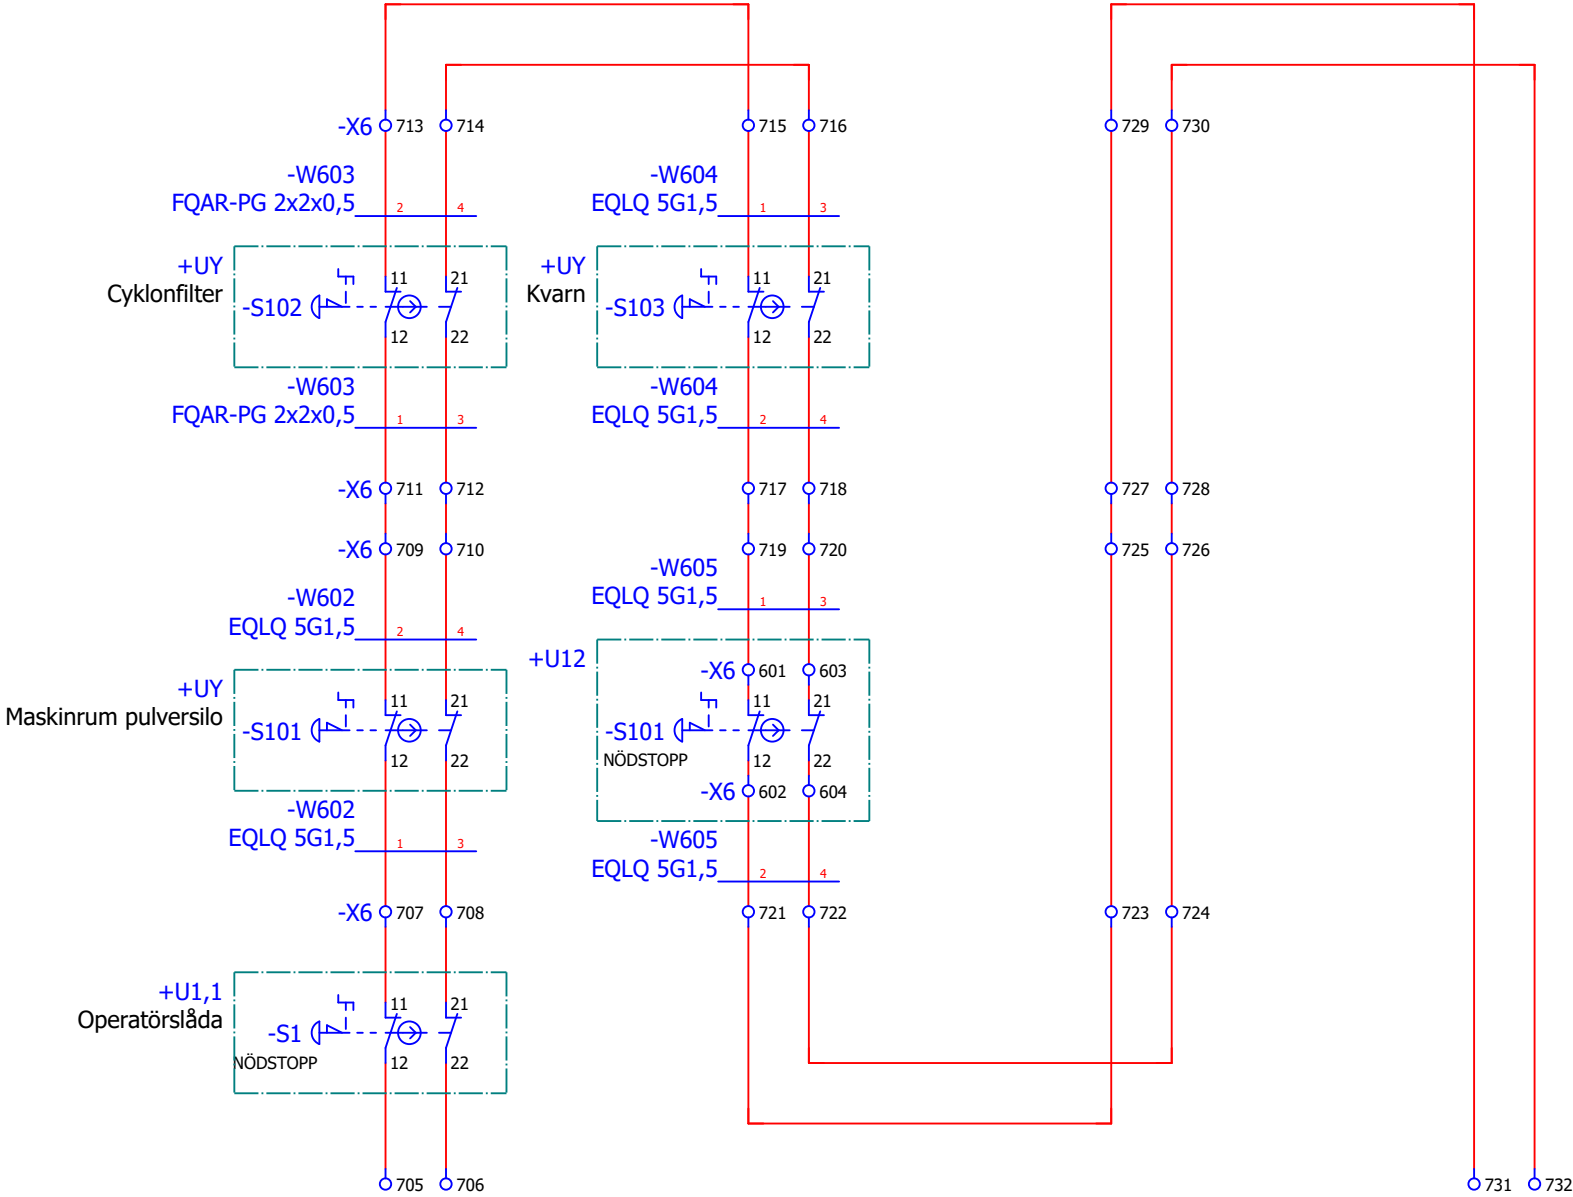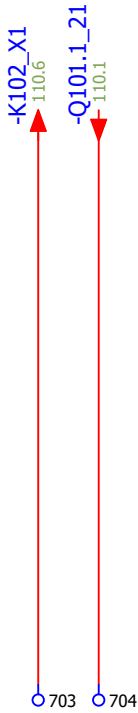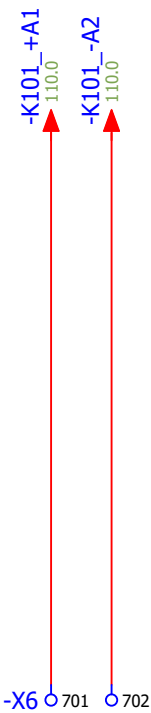



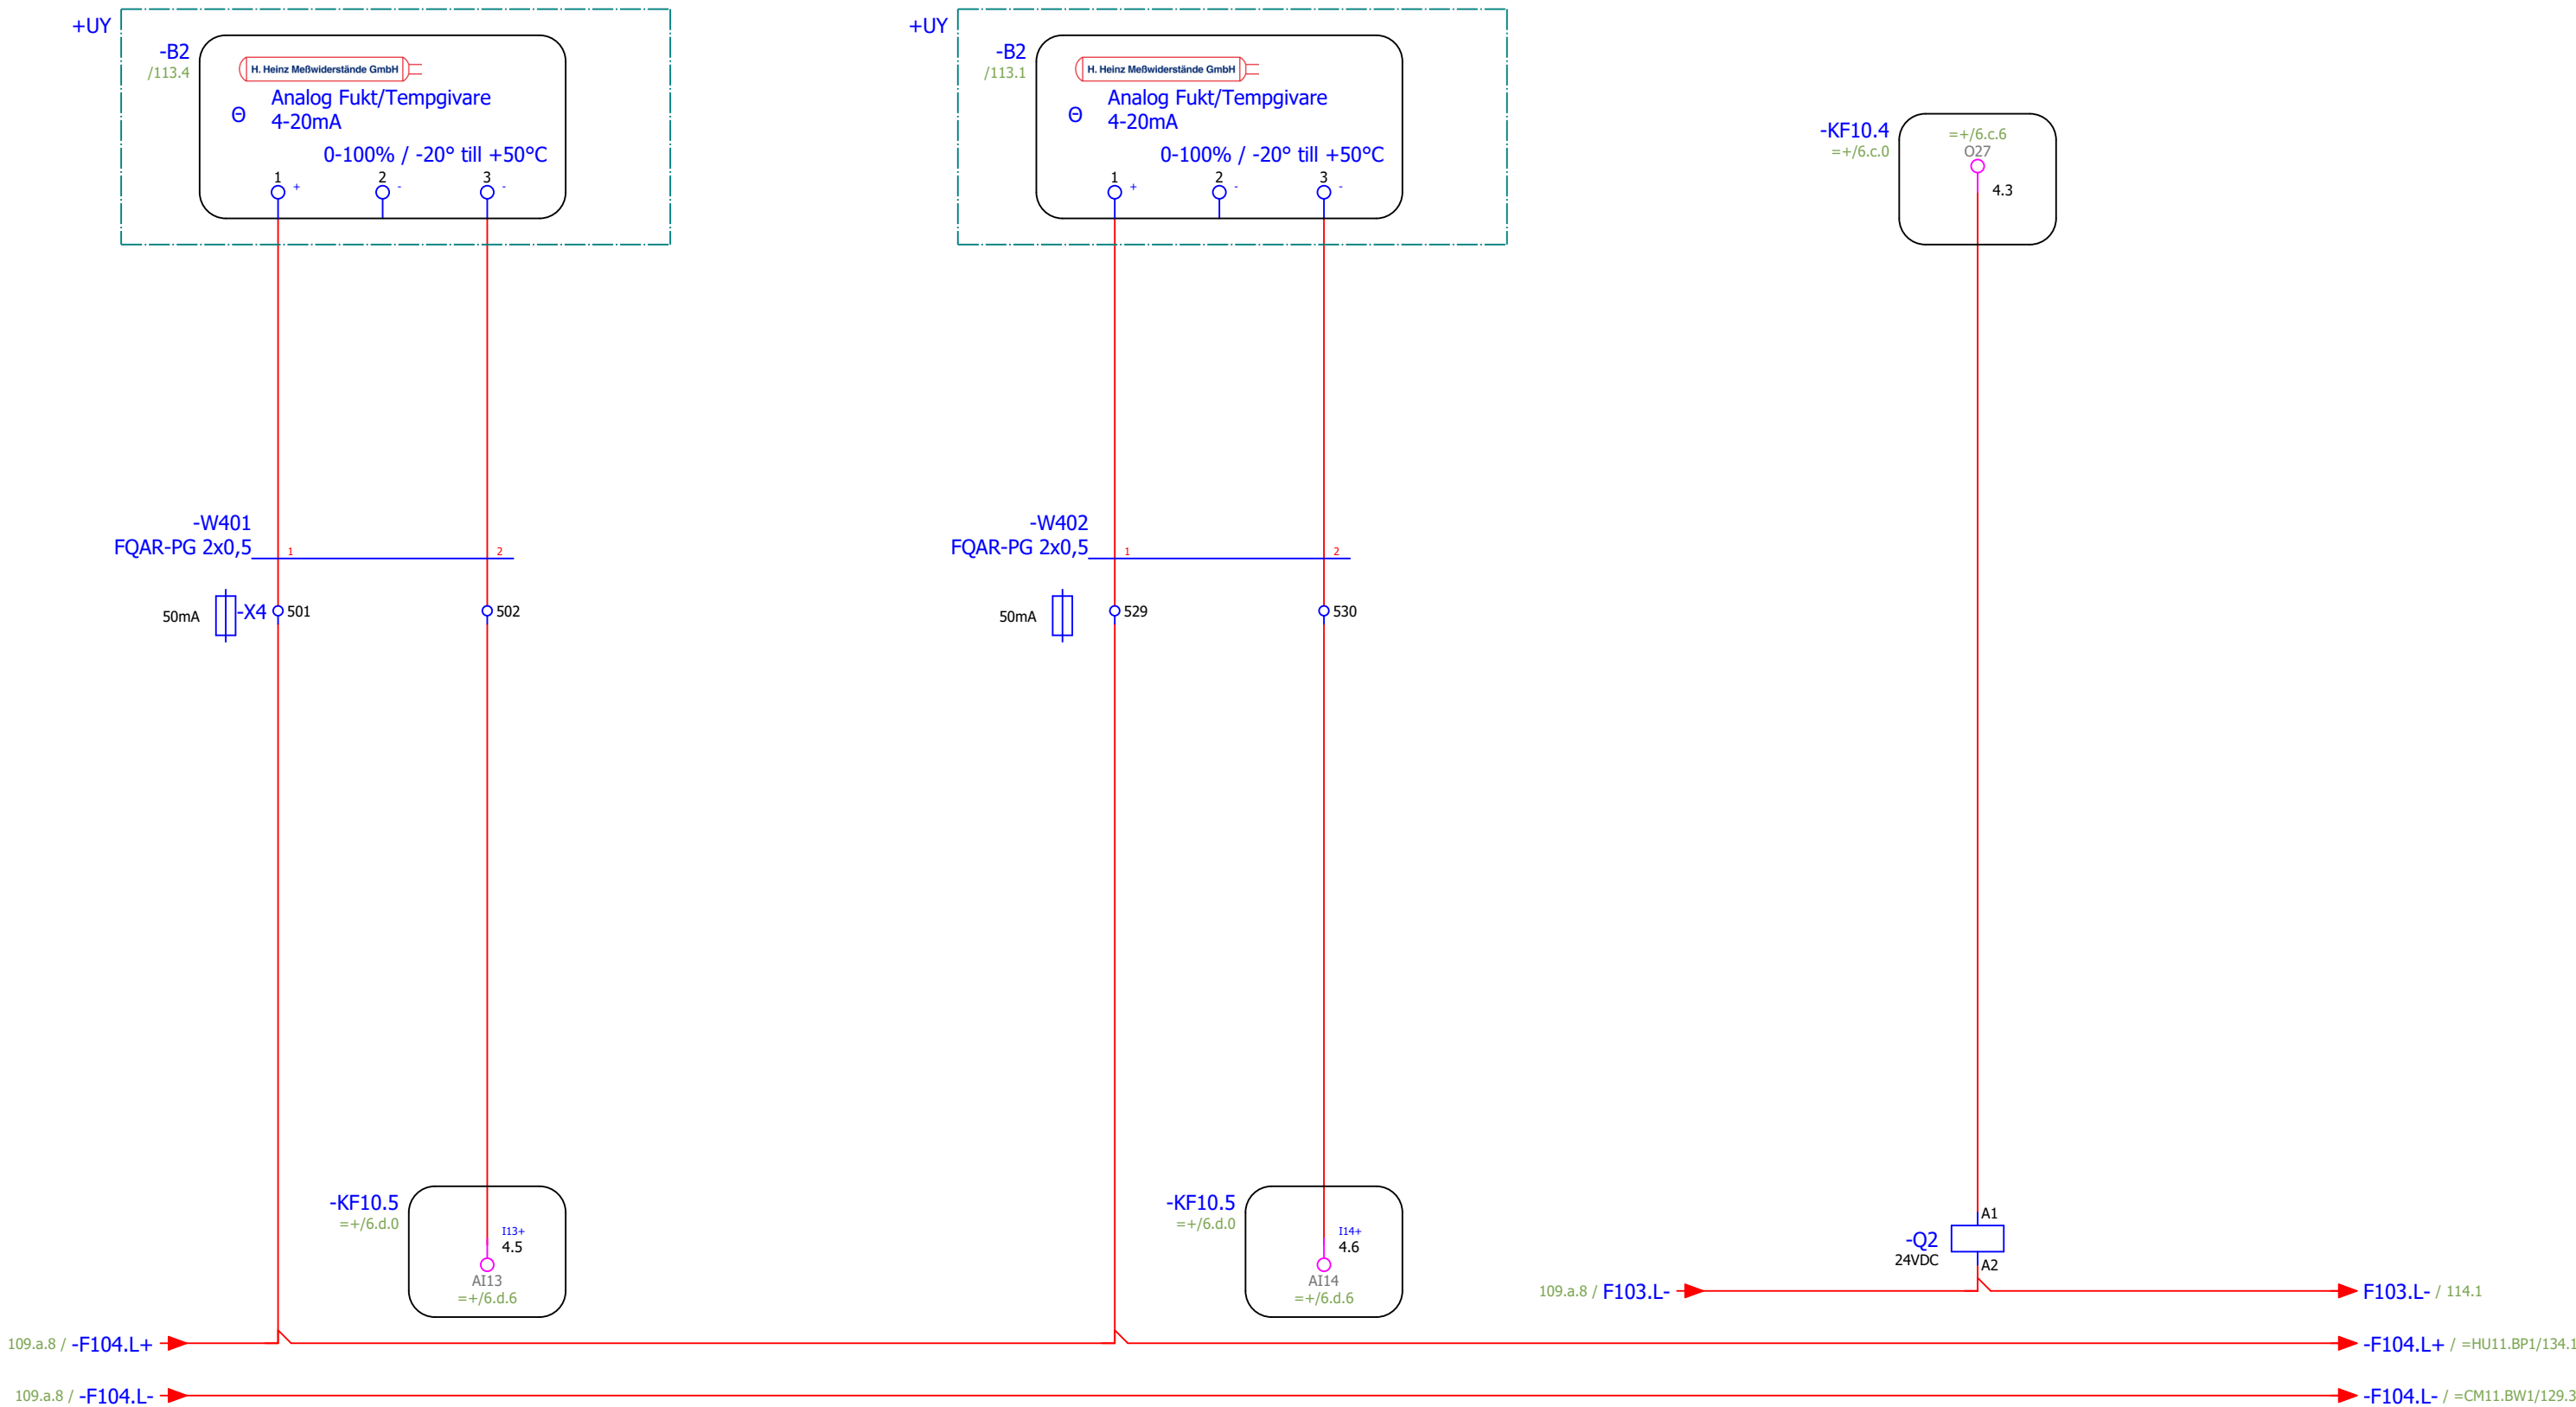

1/L1 2/T1 /103.4  
3/L2 4/T2 /103.5  
5/L3 6/T3 /103.5  
13 14  
21 22


Temperatur i container el-rum


Temperatur i container firefly rum

Styrning kanalfläkt

|                          |         |       |      |             |            |                                                                                      |                                                                                   |             |                            |                                                            |               |     |               |                        |     |      |       |  |
|--------------------------|---------|-------|------|-------------|------------|--------------------------------------------------------------------------------------|-----------------------------------------------------------------------------------|-------------|----------------------------|------------------------------------------------------------|---------------|-----|---------------|------------------------|-----|------|-------|--|
| Status                   |         |       |      |             |            |  | Brogatan 7<br>S-311 64 VESSIGEBRO<br>Ph: +46 (0)346 713330<br>www.el-andersson.se | NCC Ålesund | Temperaturgivare container | Tomal<br>Bol 110<br>311 65 Vessigebro<br>+46 (0)346 713100 | ==            |     | =AP11.UC1     |                        | ++  |      | +U1   |  |
|                          |         |       |      | Datum       | 2023-08-28 |                                                                                      |                                                                                   |             |                            |                                                            | Antal<br>Blad | 149 | Nästa<br>Blad |                        | 114 | Blad | 113   |  |
|                          |         |       |      | Redigerare. | MATHIAS    |                                                                                      |                                                                                   |             |                            |                                                            | Ordernr.      |     | Ritn.Nr.      |                        |     |      |       |  |
| Rev                      | Ändring | Datum | Namn | Ursprung    |            |                                                                                      |                                                                                   |             |                            |                                                            | 58092         |     | T23002        |                        |     |      |       |  |
| Relationshandling 230828 |         |       |      |             |            |                                                                                      |                                                                                   |             |                            |                                                            |               |     |               | Flerpoligt kretsschema |     |      | 58092 |  |



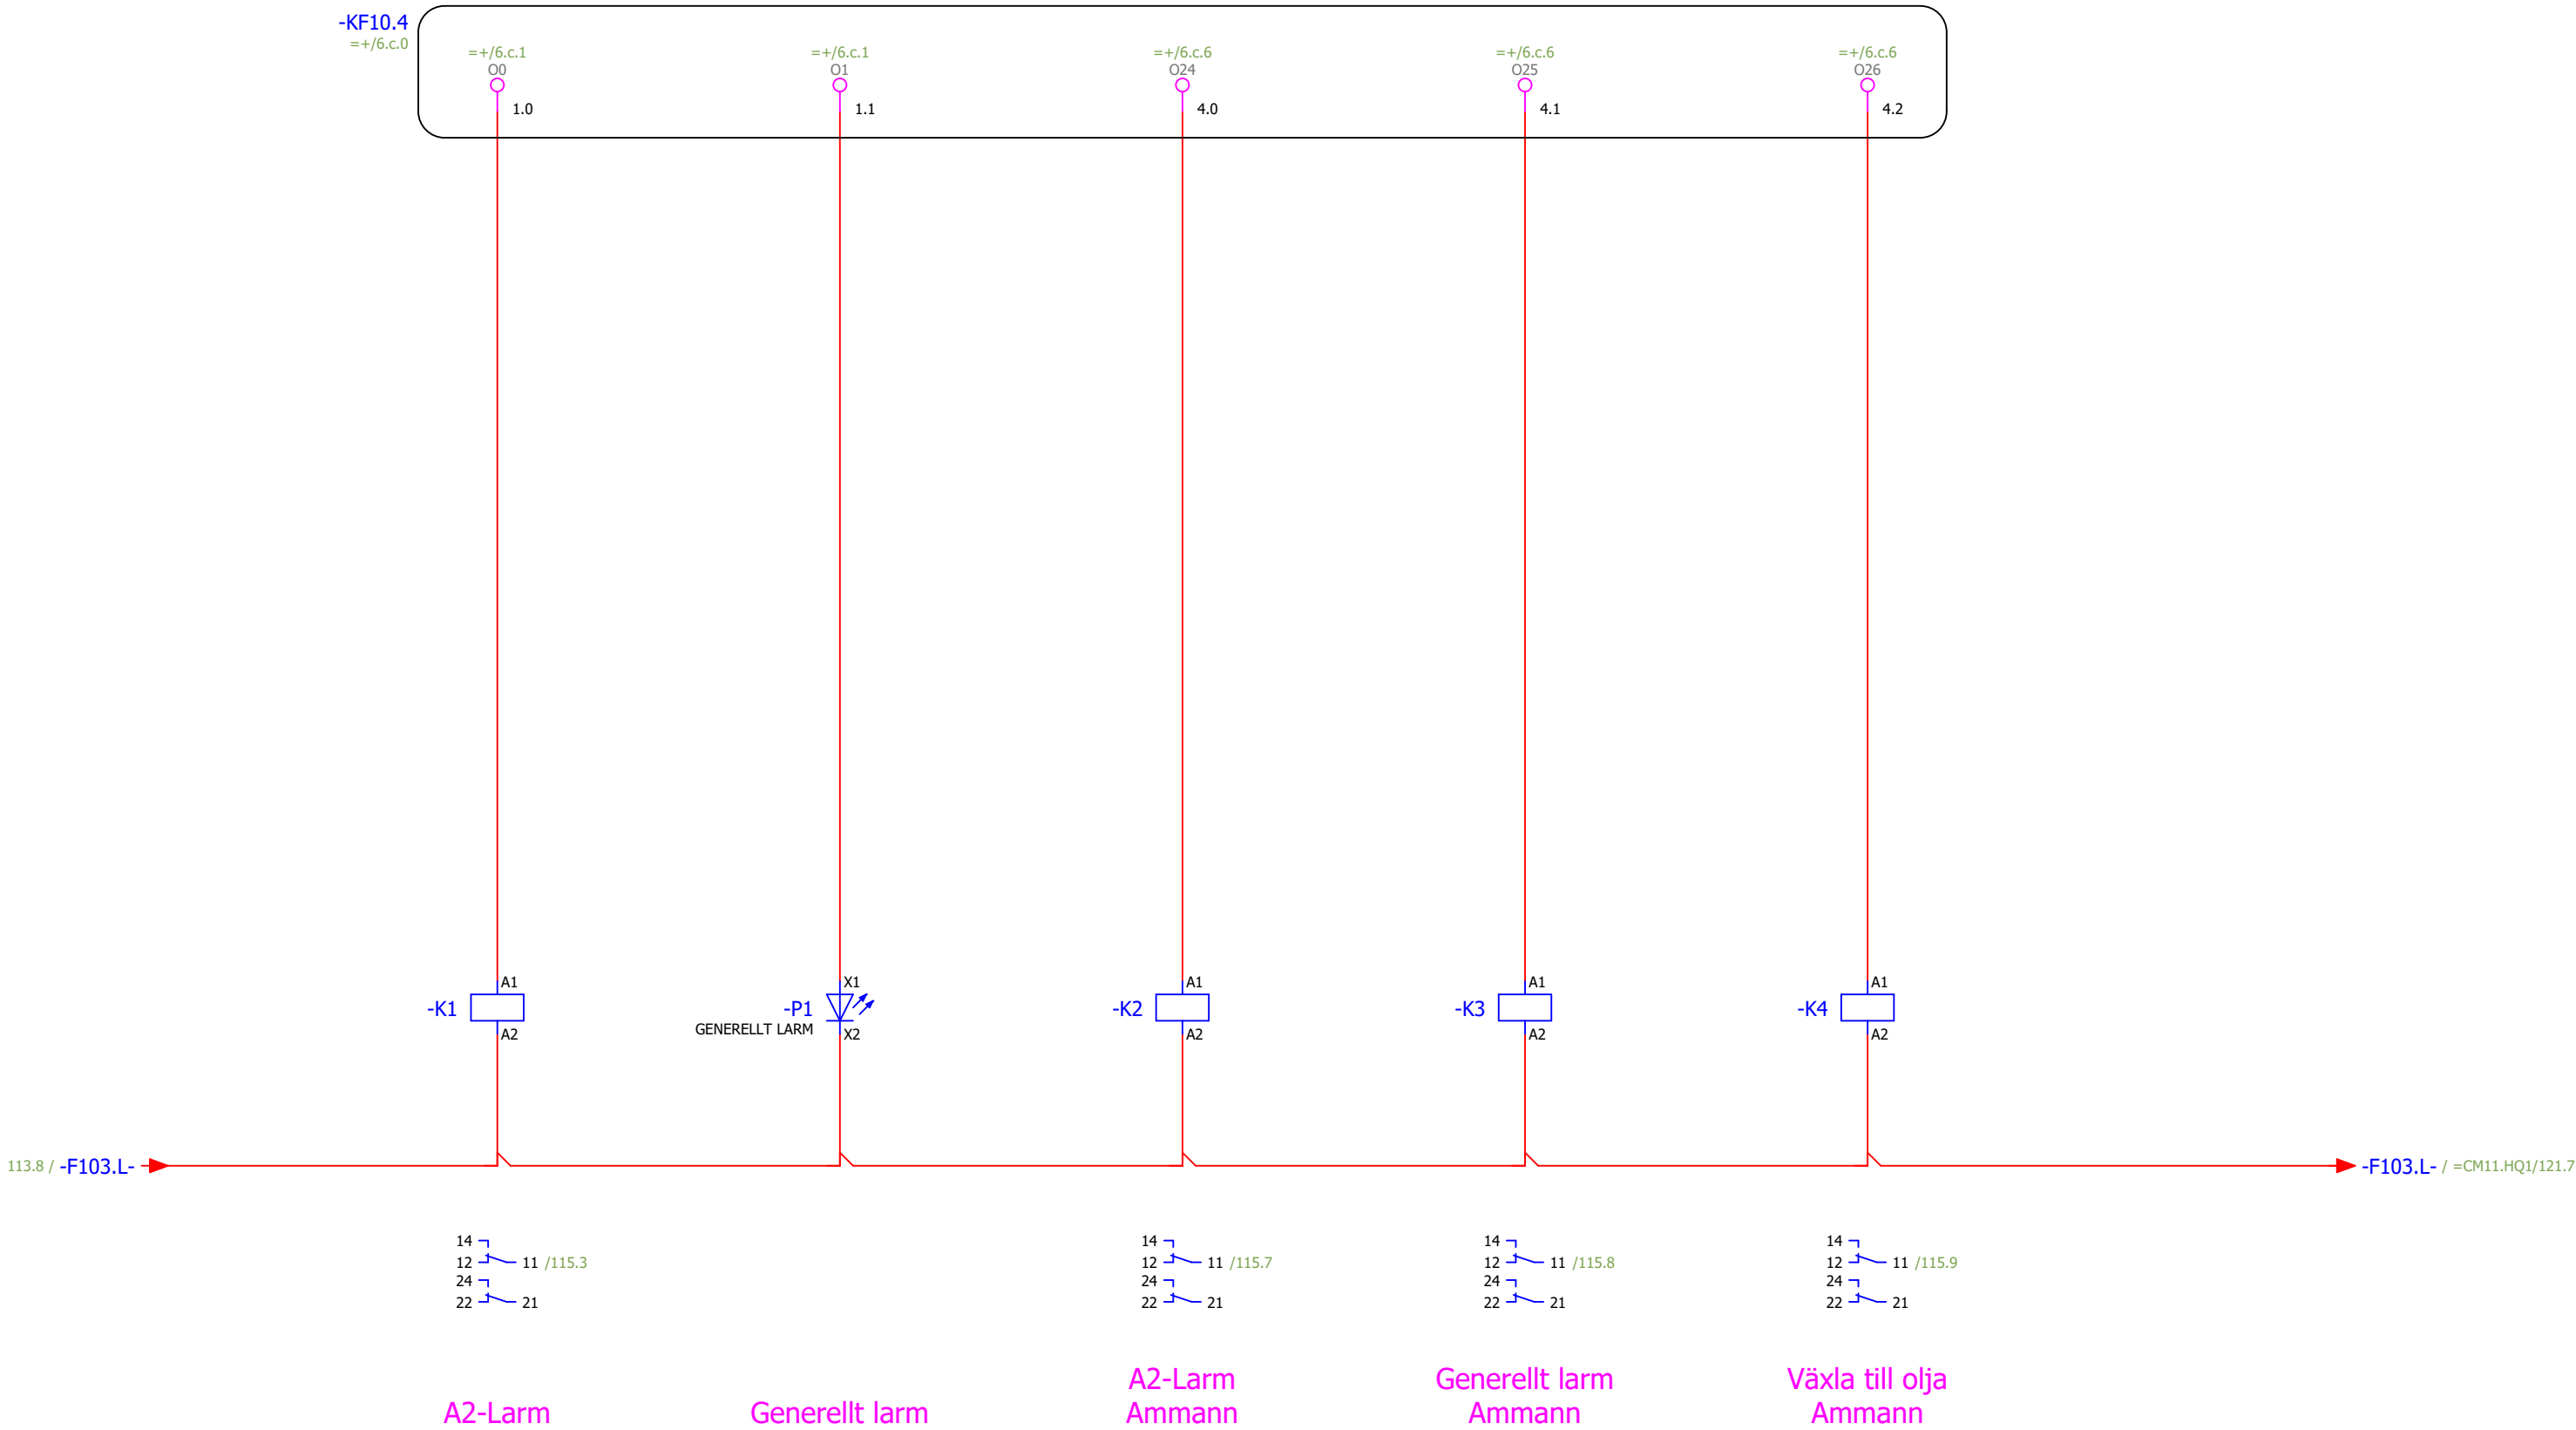

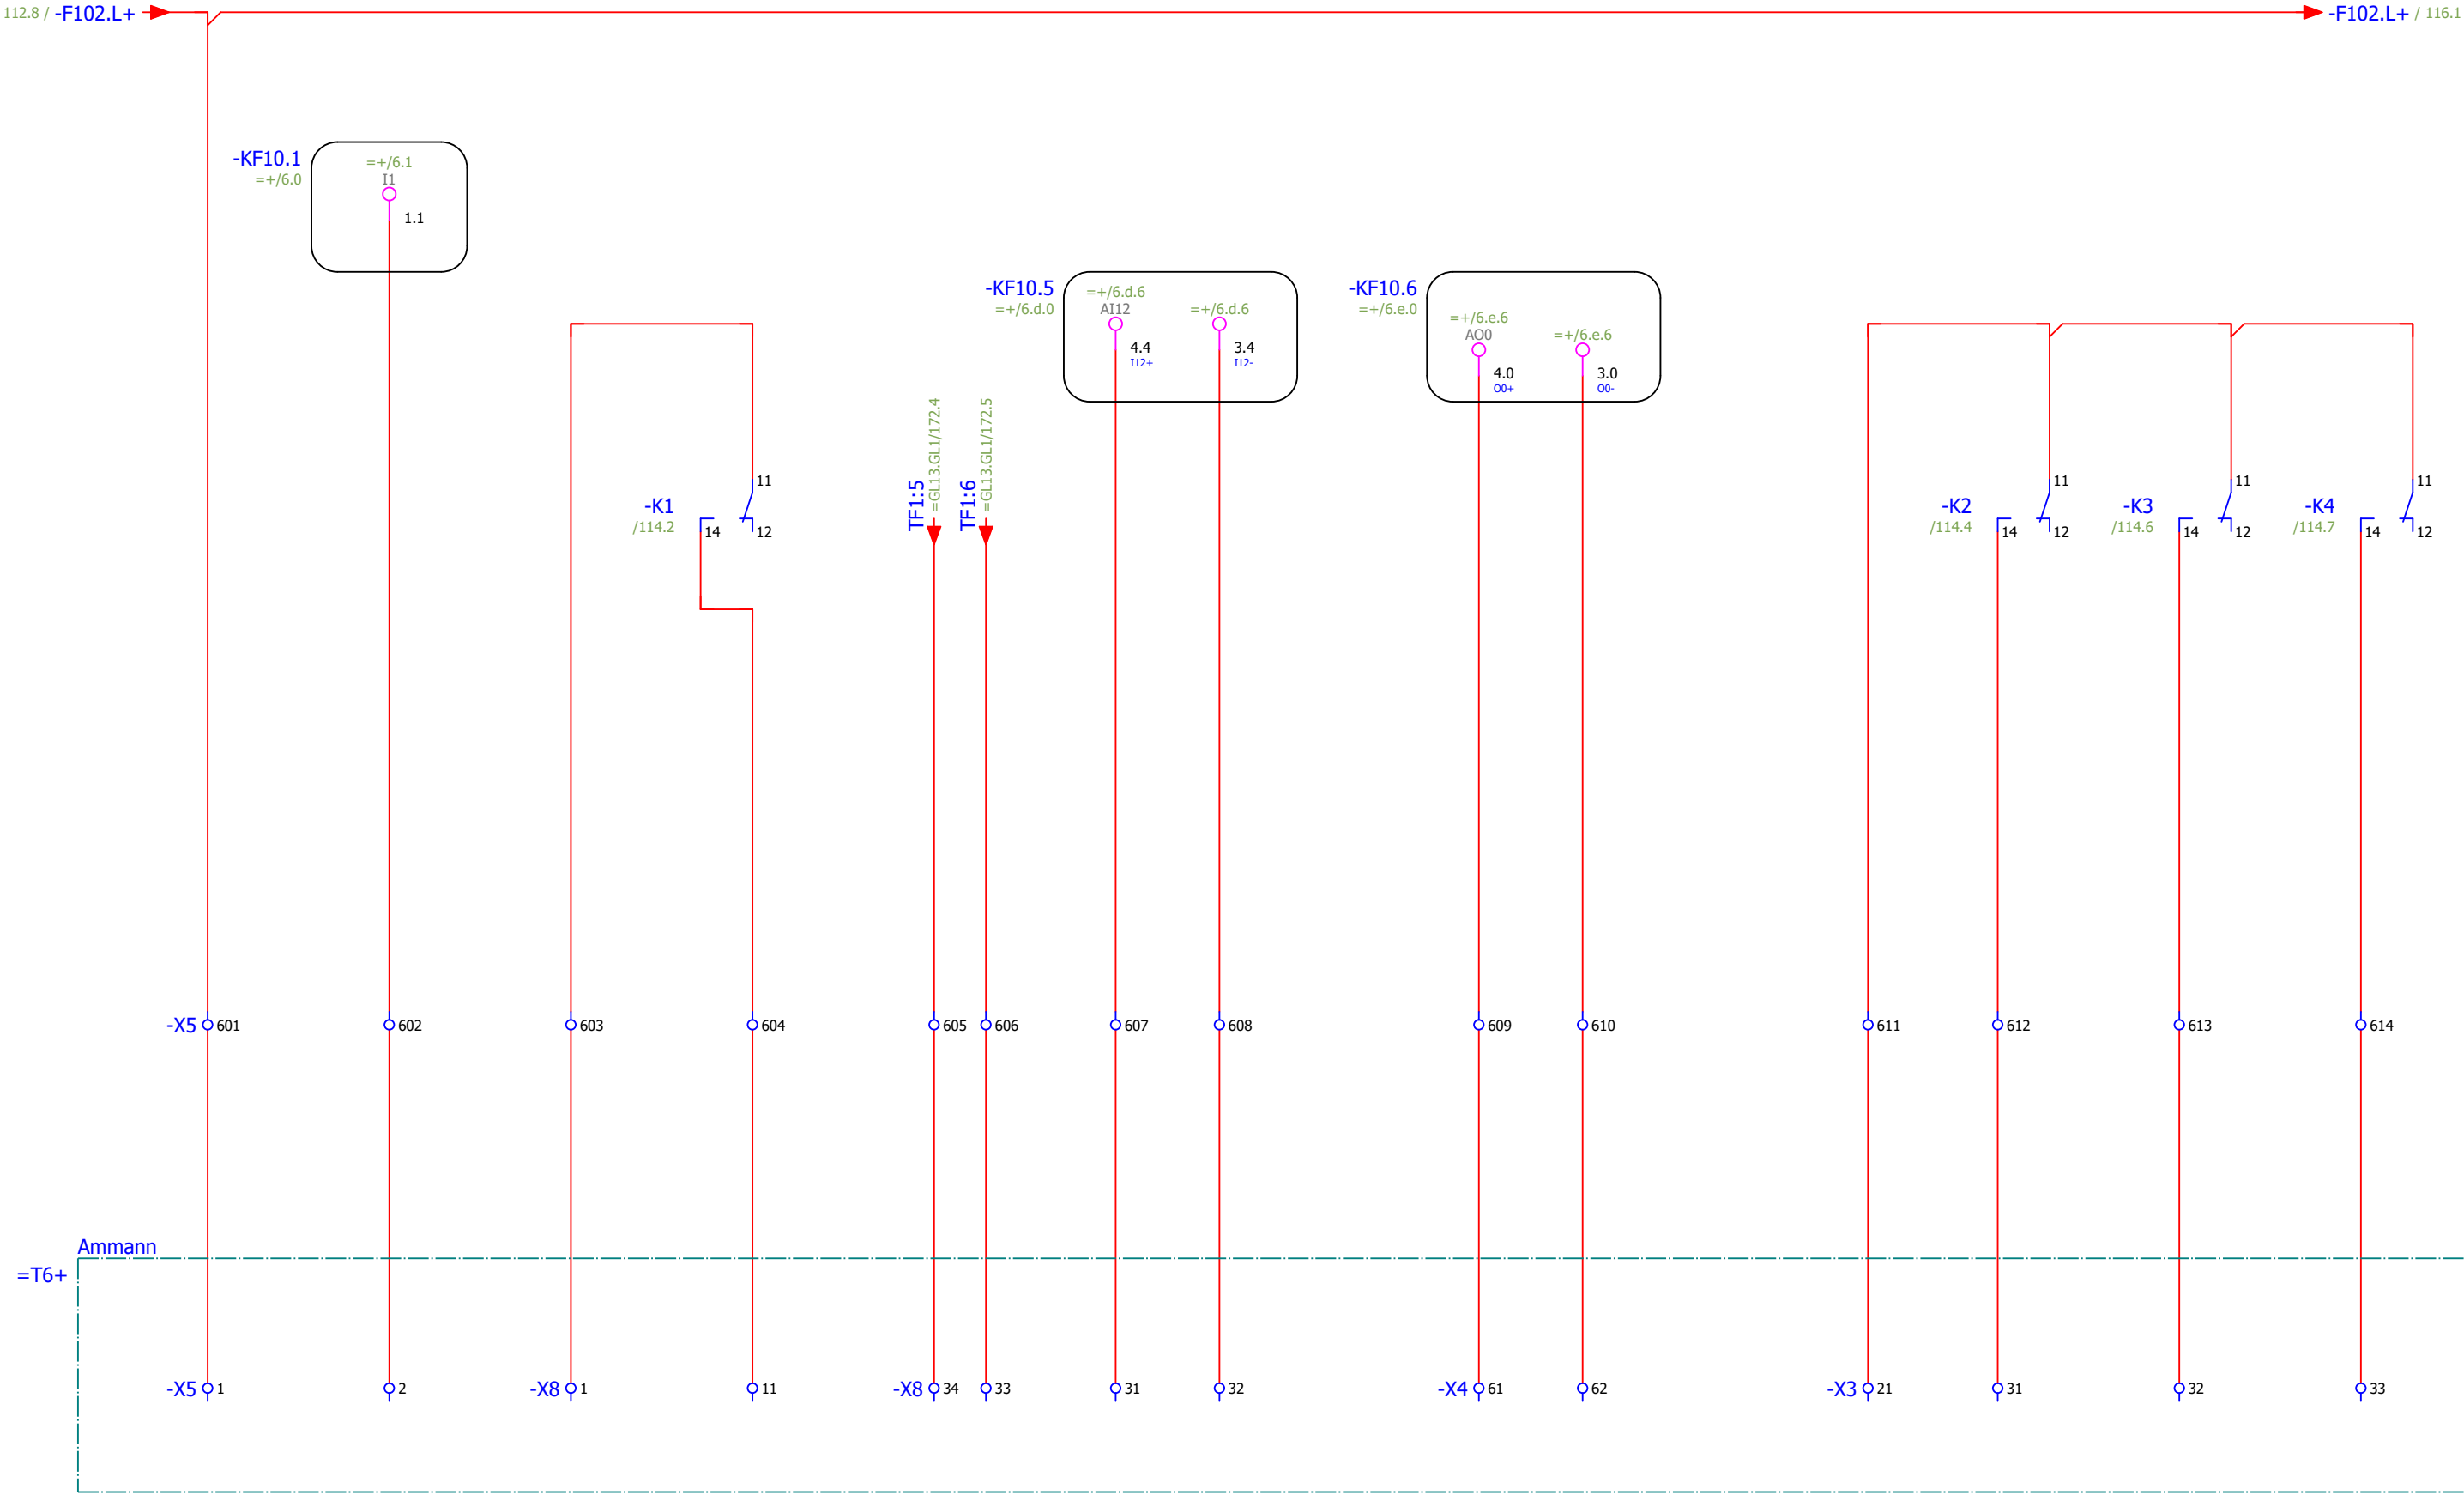

Yttre start  
doserare

A2-Larm

Varvtal doserare  
4-20mA

Börvärde doserare

Vågsignal 4-20mA


A2-Larm  
Ammann

Generellt larm  
Ammann


Växla till olja  
Ammann





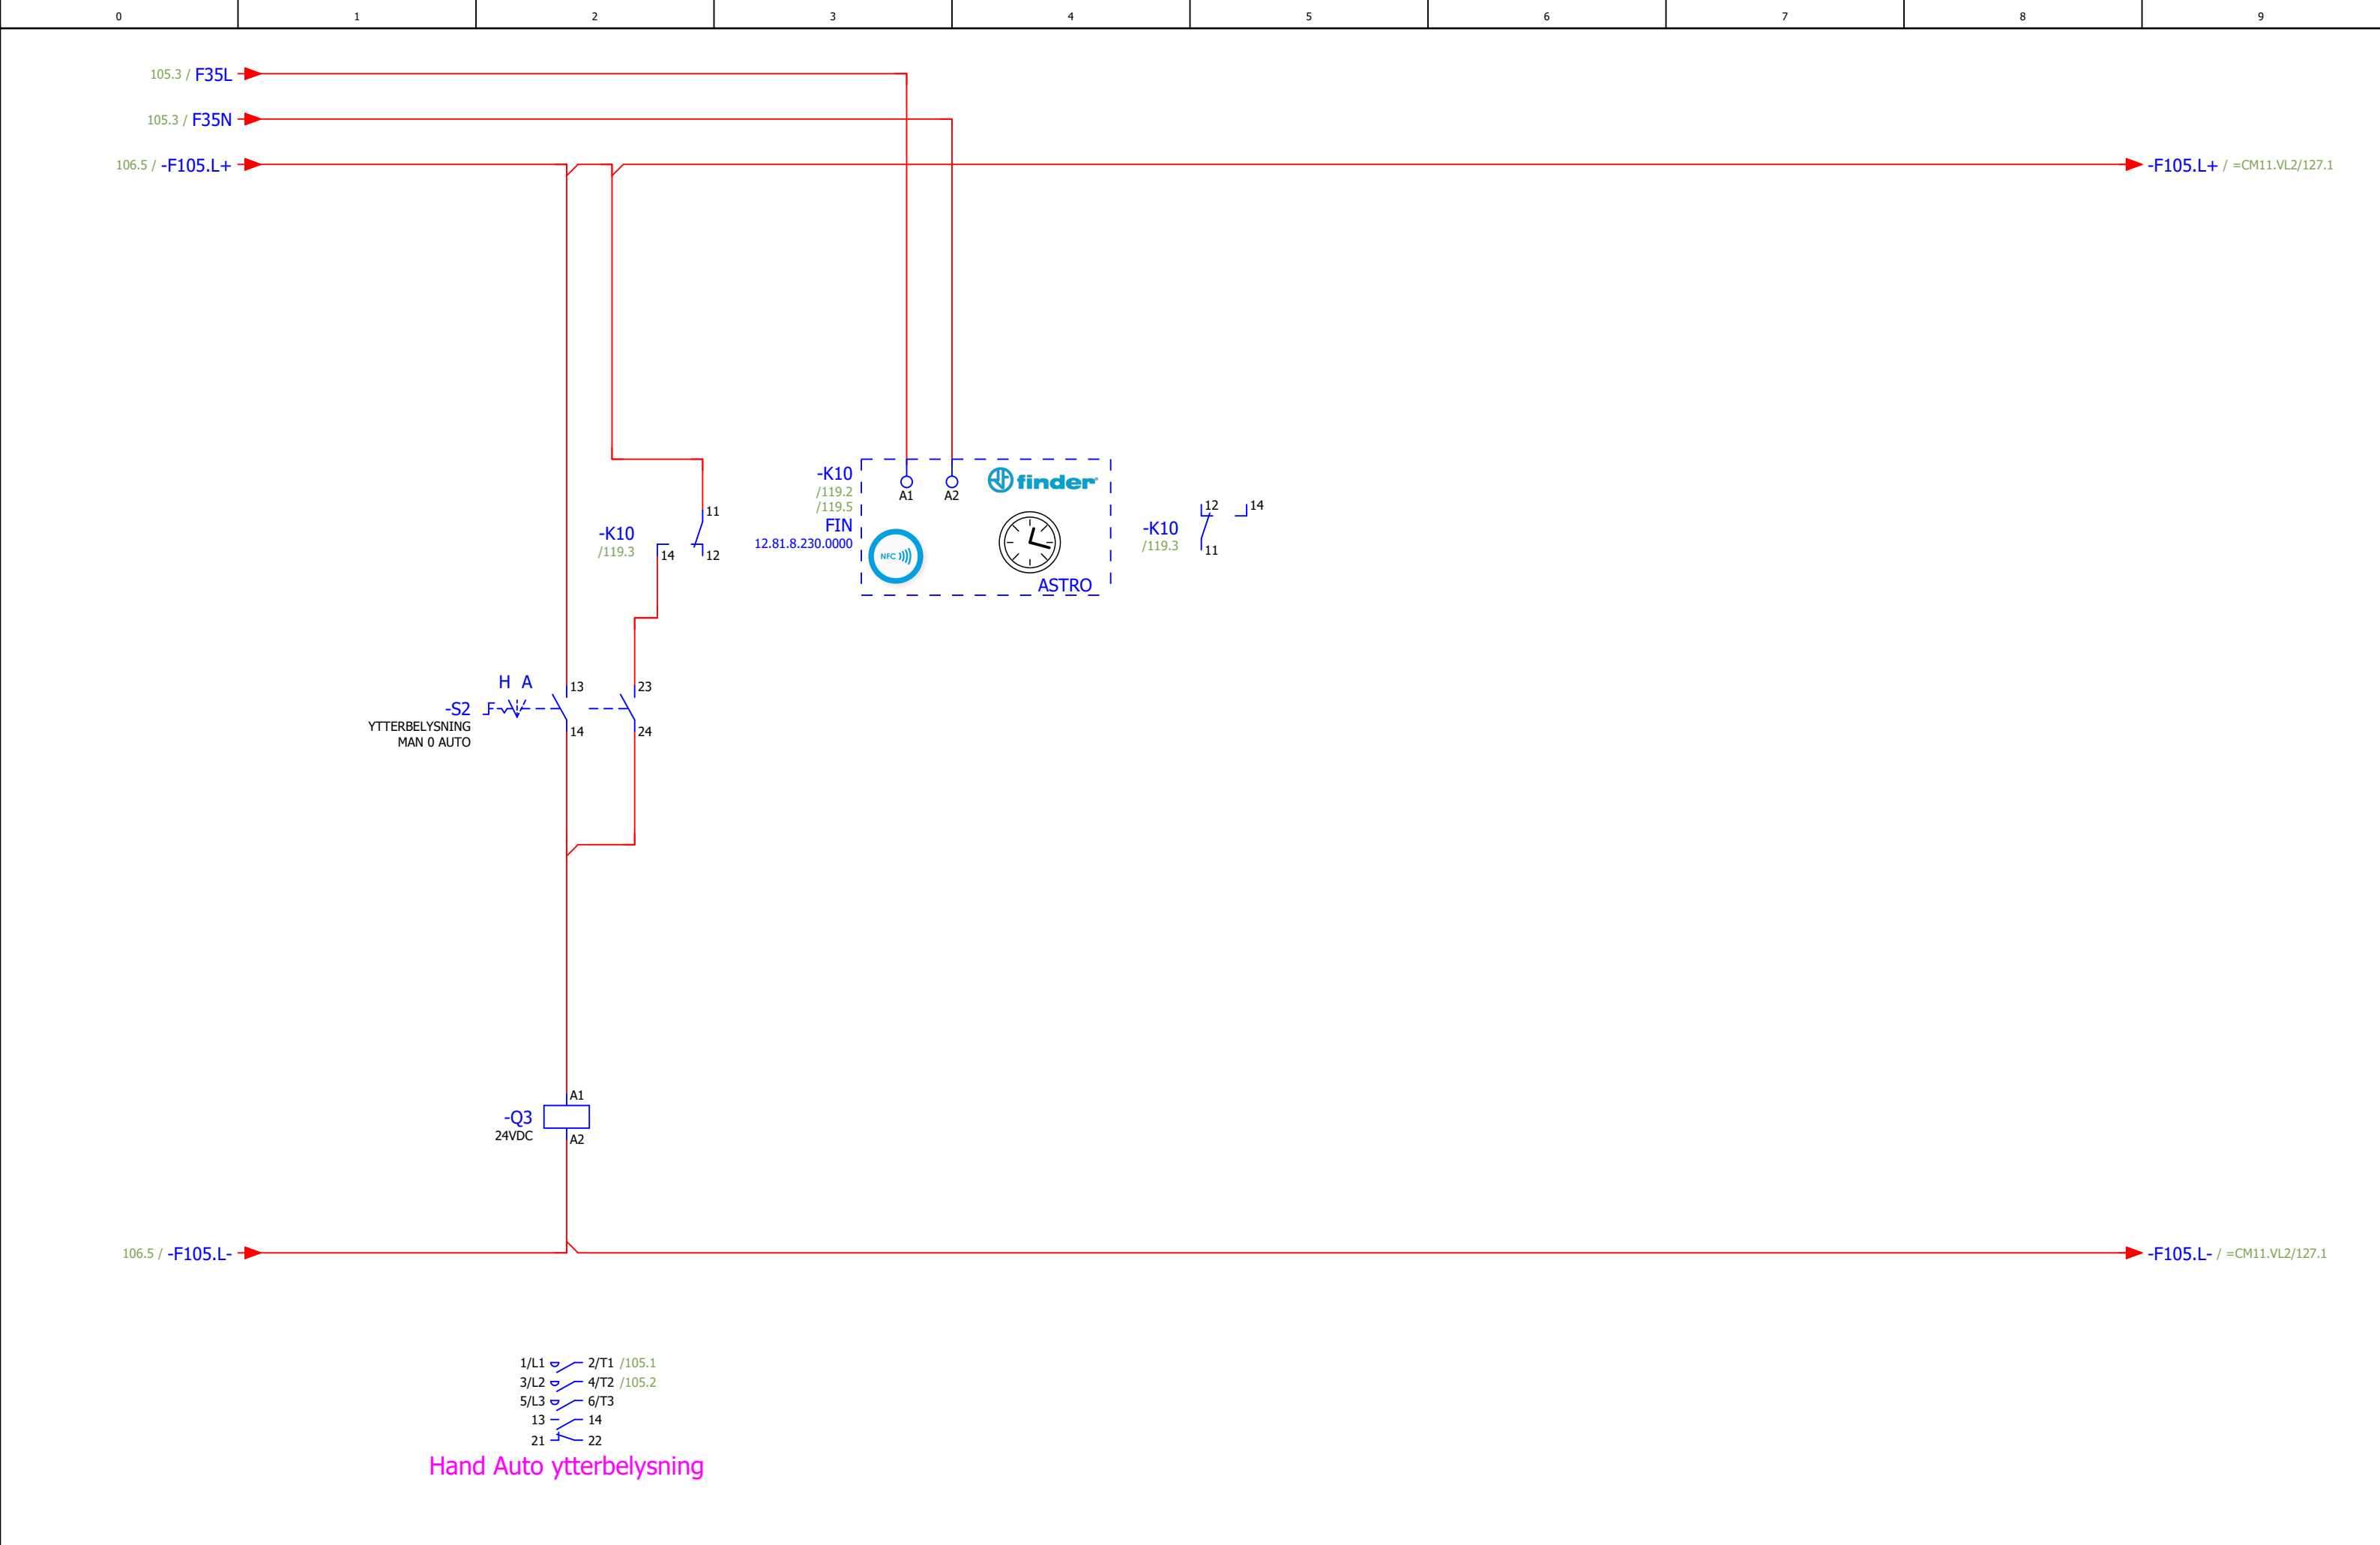


|        |         |       |      |              |            |                                                                                      |                                                                                   |             |                        |                                                            |               |     |               |           |             |
|--------|---------|-------|------|--------------|------------|--------------------------------------------------------------------------------------|-----------------------------------------------------------------------------------|-------------|------------------------|------------------------------------------------------------|---------------|-----|---------------|-----------|-------------|
| Status |         |       |      |              |            |  | Brogatan 7<br>S-311 64 VESSIGEBRO<br>Ph: +46 (0)346 713330<br>www.el-andersson.se | NCC Ålesund | Astrour styrning       | Tomal<br>Bol 110<br>311 65 Vessigebro<br>+46 (0)346 713100 | ==            |     | =AP11.UC1     | ++        | +U1         |
|        |         |       |      | Datum        | 2023-08-29 |                                                                                      |                                                                                   |             |                        |                                                            | Antal<br>Blad | 149 | Nästa<br>Blad | =.BP1/120 | Blad<br>119 |
|        |         |       |      | Redigerare.  | MATHIAS    |                                                                                      |                                                                                   |             |                        |                                                            | Ordernr.      |     | Ritn.Nr.      |           |             |
|        |         |       |      | Kontrollerad |            |                                                                                      |                                                                                   |             |                        |                                                            | 58092         |     | T23002        |           |             |
| Rev    | Ändring | Datum | Namn | Ursprung     |            |                                                                                      |                                                                                   |             | Flerpoligt kretsschema |                                                            |               |     |               |           |             |

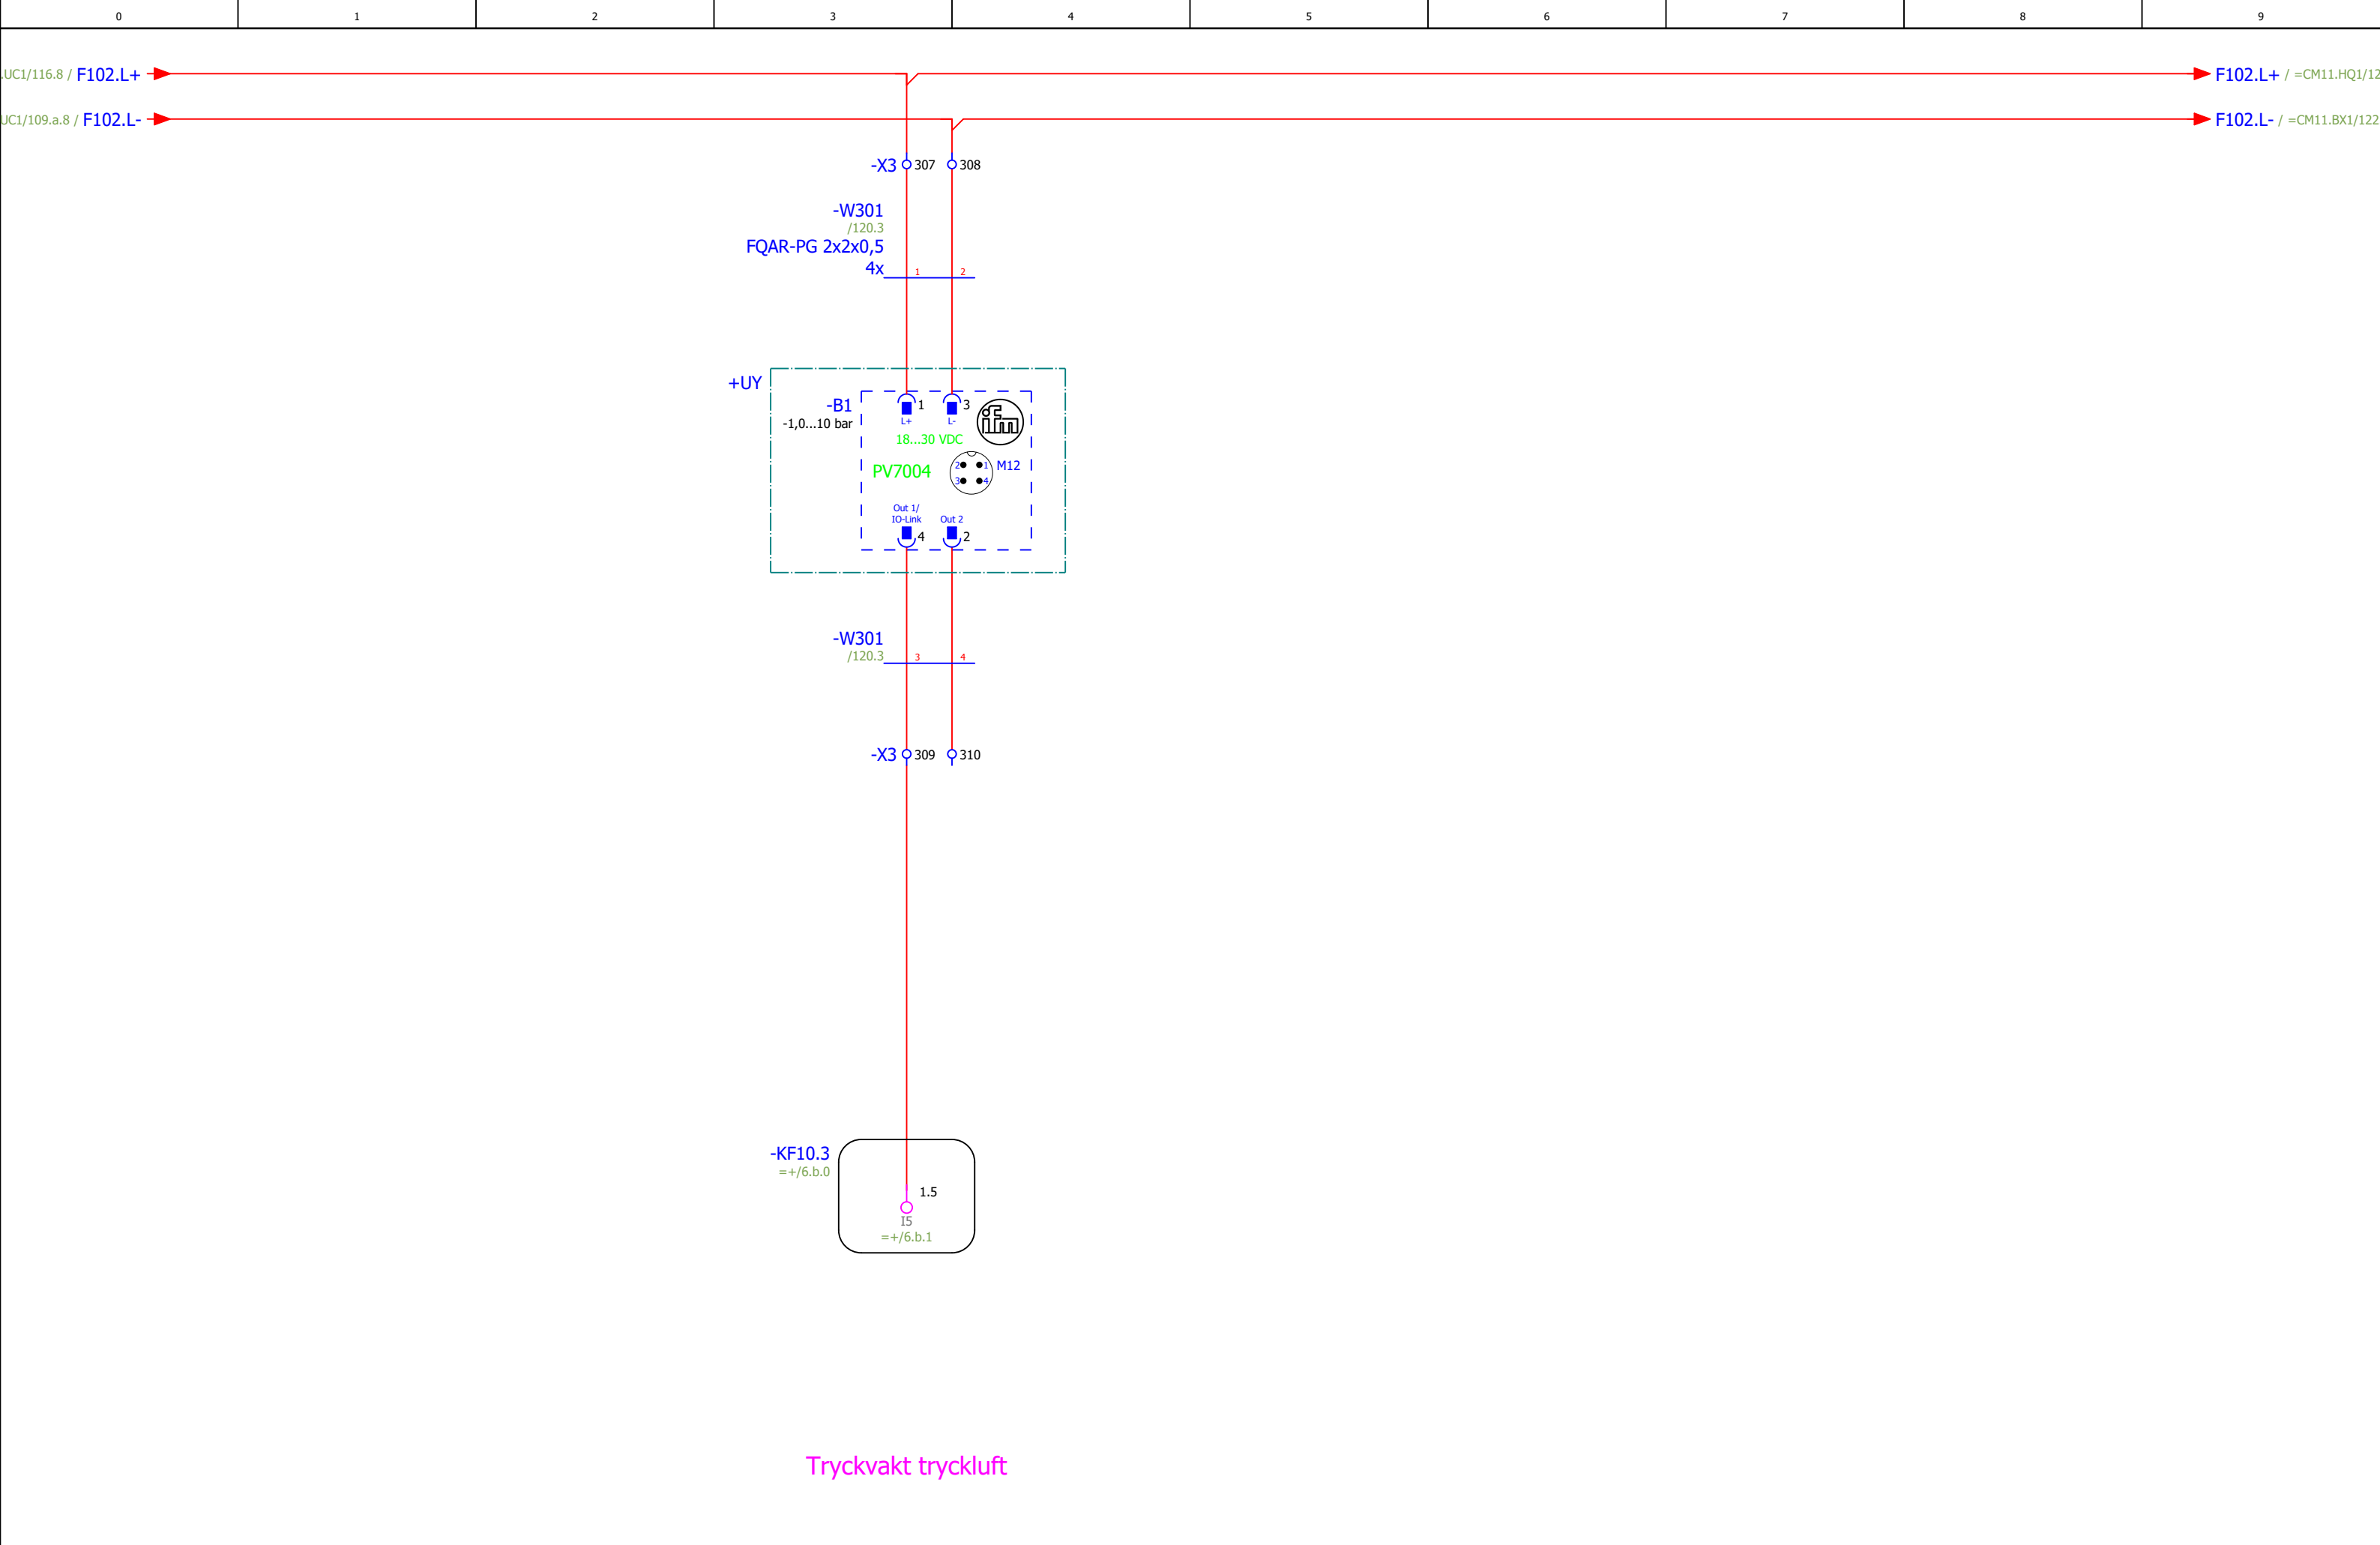


Tryckvakt tryckluft

|                          |         |       |      |          |  |                                                                                      |                                                                                    |                        |                     |                                                            |               |     |               |               |          |     |
|--------------------------|---------|-------|------|----------|--|--------------------------------------------------------------------------------------|------------------------------------------------------------------------------------|------------------------|---------------------|------------------------------------------------------------|---------------|-----|---------------|---------------|----------|-----|
| Status                   |         |       |      |          |  |  | Brogatan 7<br>S-311 64 VESSIGE BRO<br>Ph: +46 (0)346 713330<br>www.el-andersson.se | NCC Ålesund            | Tryckvakt tryckluft | Tomal<br>Bol 110<br>311 65 Vessigebro<br>+46 (0)346 713100 | ==            |     | =AP11.BP1     | ++            | +U1      |     |
| Relationshandling 230828 |         |       |      |          |  |                                                                                      |                                                                                    |                        |                     |                                                            | Antal<br>Blad | 149 | Nästa<br>Blad | =CM11.HQ1/121 | Blad     | 120 |
|                          |         |       |      |          |  |                                                                                      |                                                                                    |                        |                     |                                                            |               |     |               |               |          |     |
|                          |         |       |      |          |  |                                                                                      |                                                                                    |                        |                     |                                                            |               |     |               |               |          |     |
| Rev                      | Ändring | Datum | Namn | Ursprung |  |                                                                                      |                                                                                    |                        |                     |                                                            | Ordernr.      |     | 58092         |               | Ritn.Nr. |     |
|                          |         |       |      |          |  |                                                                                      |                                                                                    | Flerpoligt kretsschema |                     |                                                            |               |     |               |               |          |     |

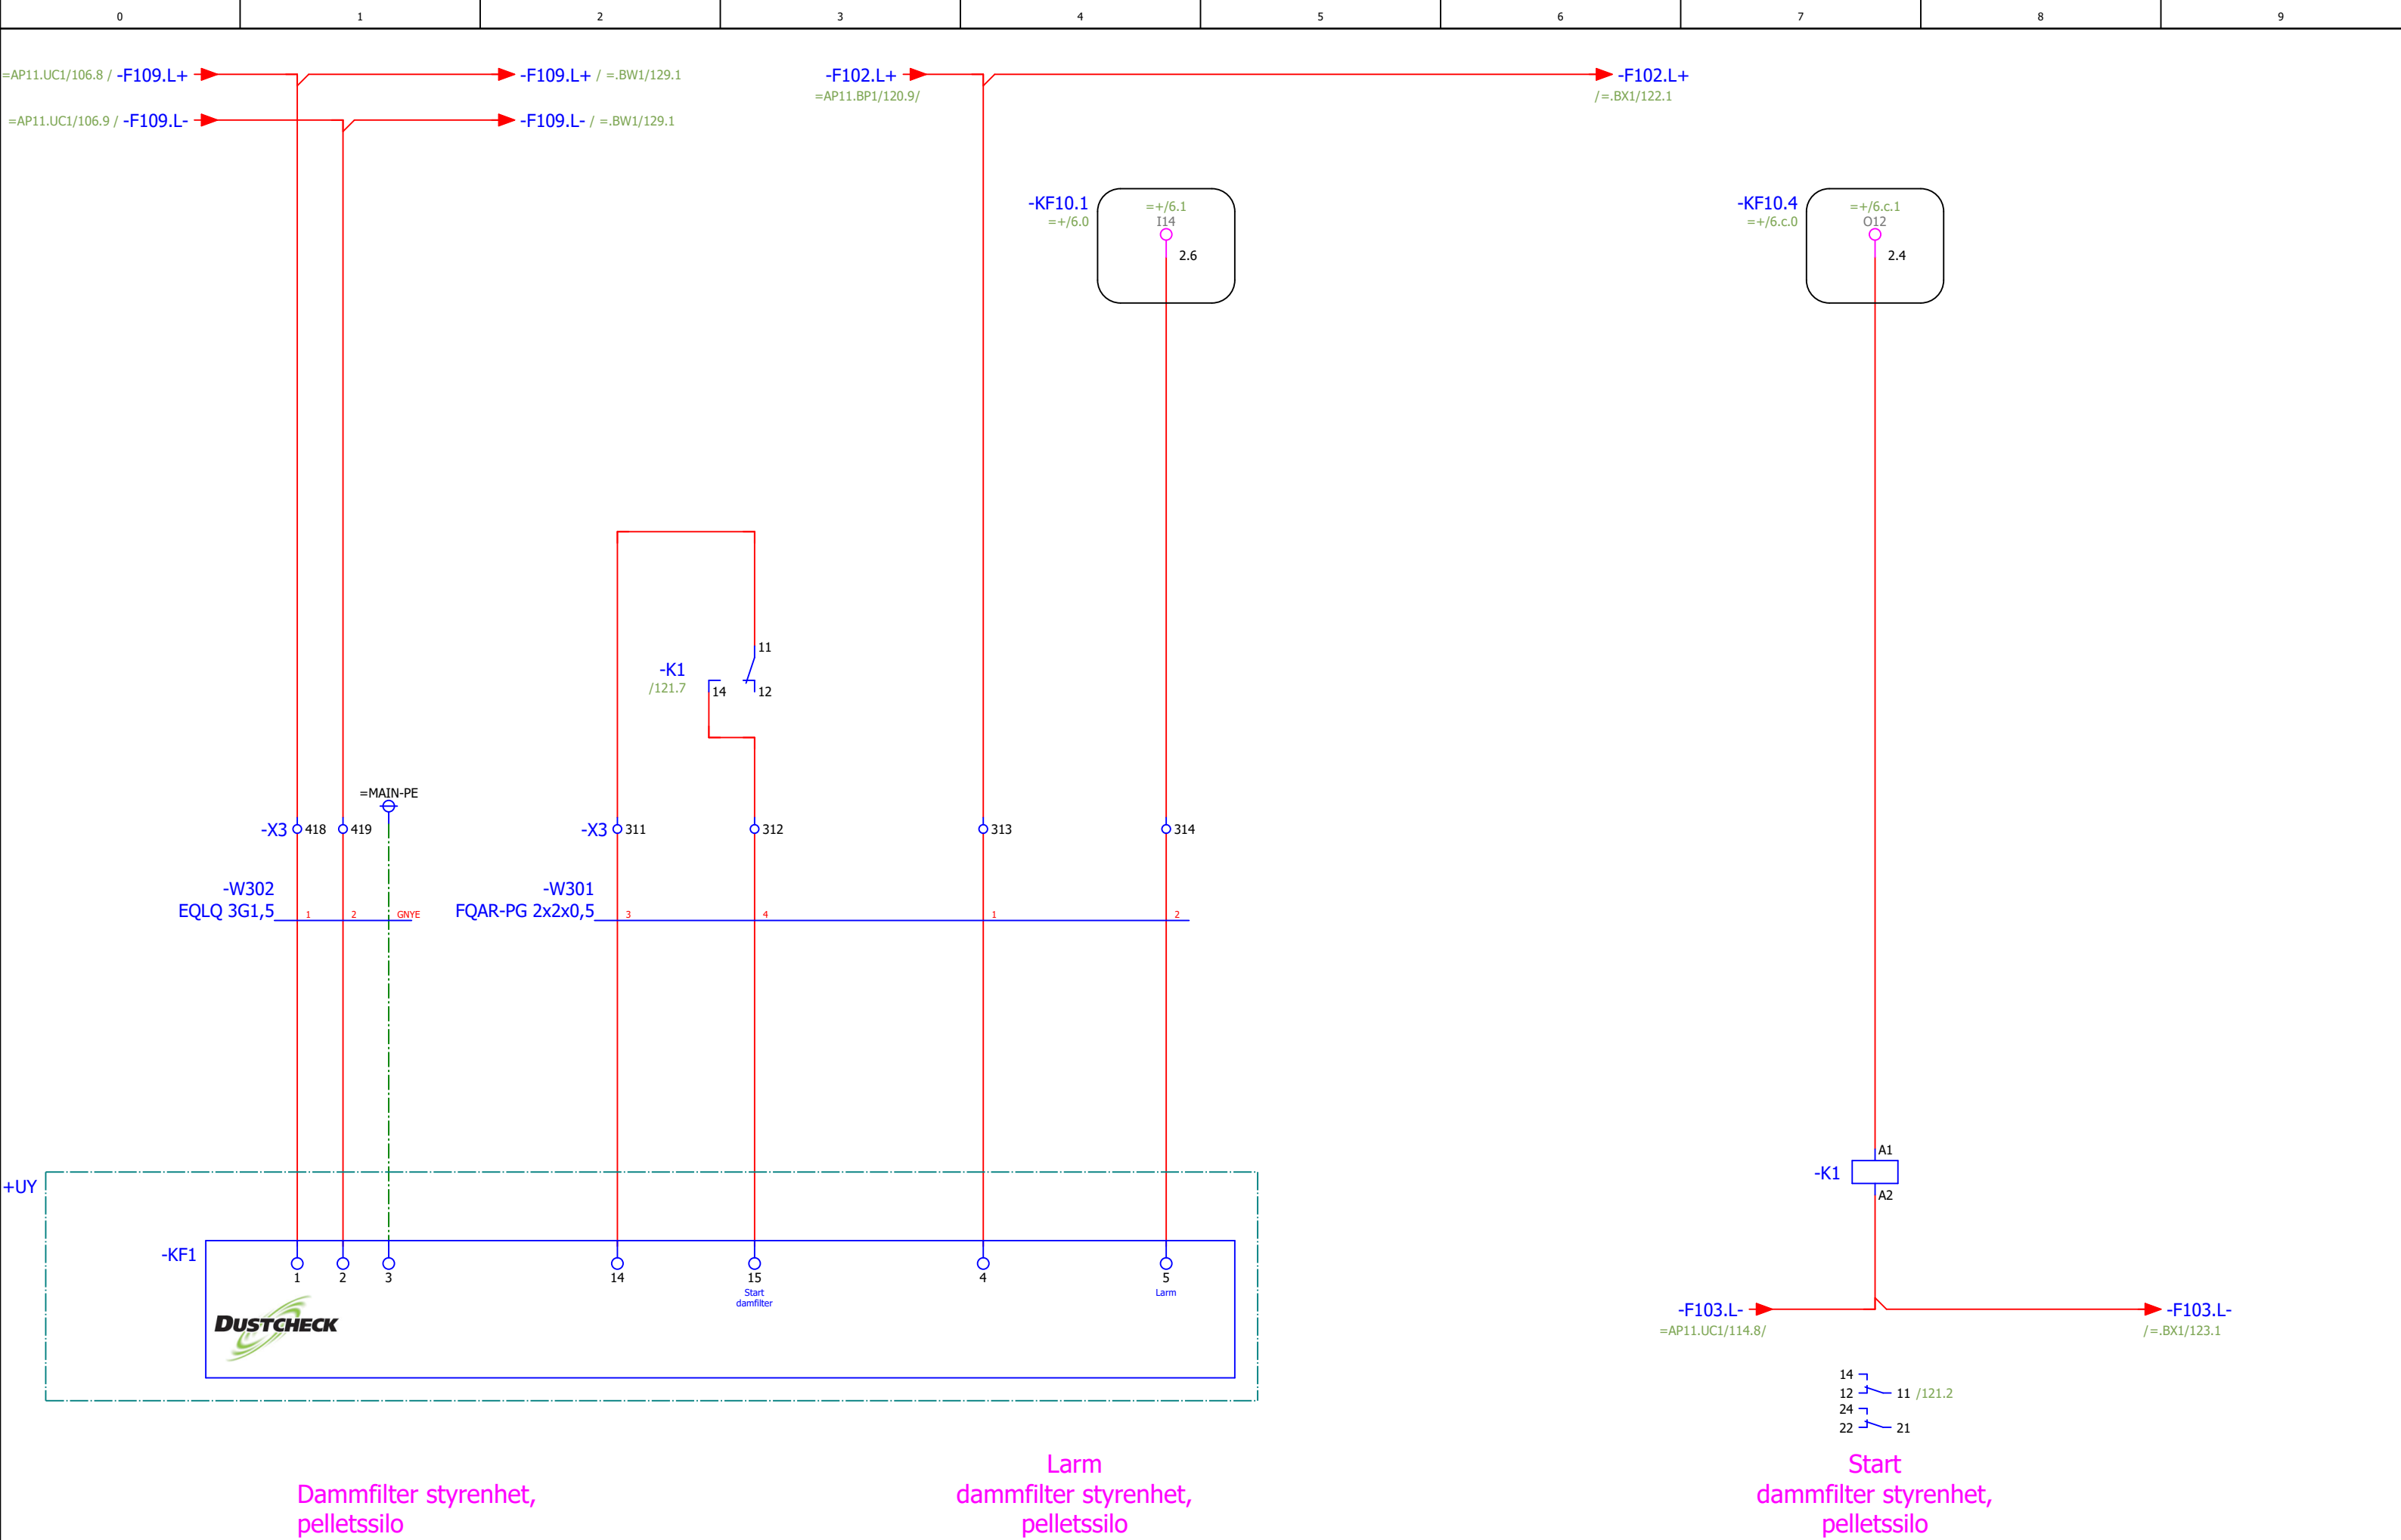

|        |         |       |      |              |            |                                                                                      |                                                                                   |             |                         |                                                            |                        |     |               |           |          |      |        |
|--------|---------|-------|------|--------------|------------|--------------------------------------------------------------------------------------|-----------------------------------------------------------------------------------|-------------|-------------------------|------------------------------------------------------------|------------------------|-----|---------------|-----------|----------|------|--------|
| Status |         |       |      |              |            |  | Brogatan 7<br>S-311 64 VESSIGEBRO<br>Ph: +46 (0)346 713330<br>www.el-andersson.se | NCC Ålesund | Pelletssilo, dammfilter | Total<br>Bol 110<br>311 65 Vessigebro<br>+46 (0)346 713100 | ==                     |     | =CM11.HQ1     | ++        | +U1      |      |        |
|        |         |       |      | Datum        | 2023-08-29 |                                                                                      |                                                                                   |             |                         |                                                            | Antal<br>Blad          | 149 | Nästa<br>Blad | =.BX1/122 |          | Blad | 121    |
|        |         |       |      | Redigerare.  | MATHIAS    |                                                                                      |                                                                                   |             |                         |                                                            | Ordernr.               |     | 58092         |           | Ritn.Nr. |      | T23002 |
|        |         |       |      | Kontrollerad |            |                                                                                      |                                                                                   |             |                         |                                                            | Flerpoligt kretsschema |     |               |           |          |      |        |
| Rev    | Ändring | Datum | Namn | Ursprung     |            |                                                                                      |                                                                                   |             |                         |                                                            |                        |     |               |           |          |      |        |

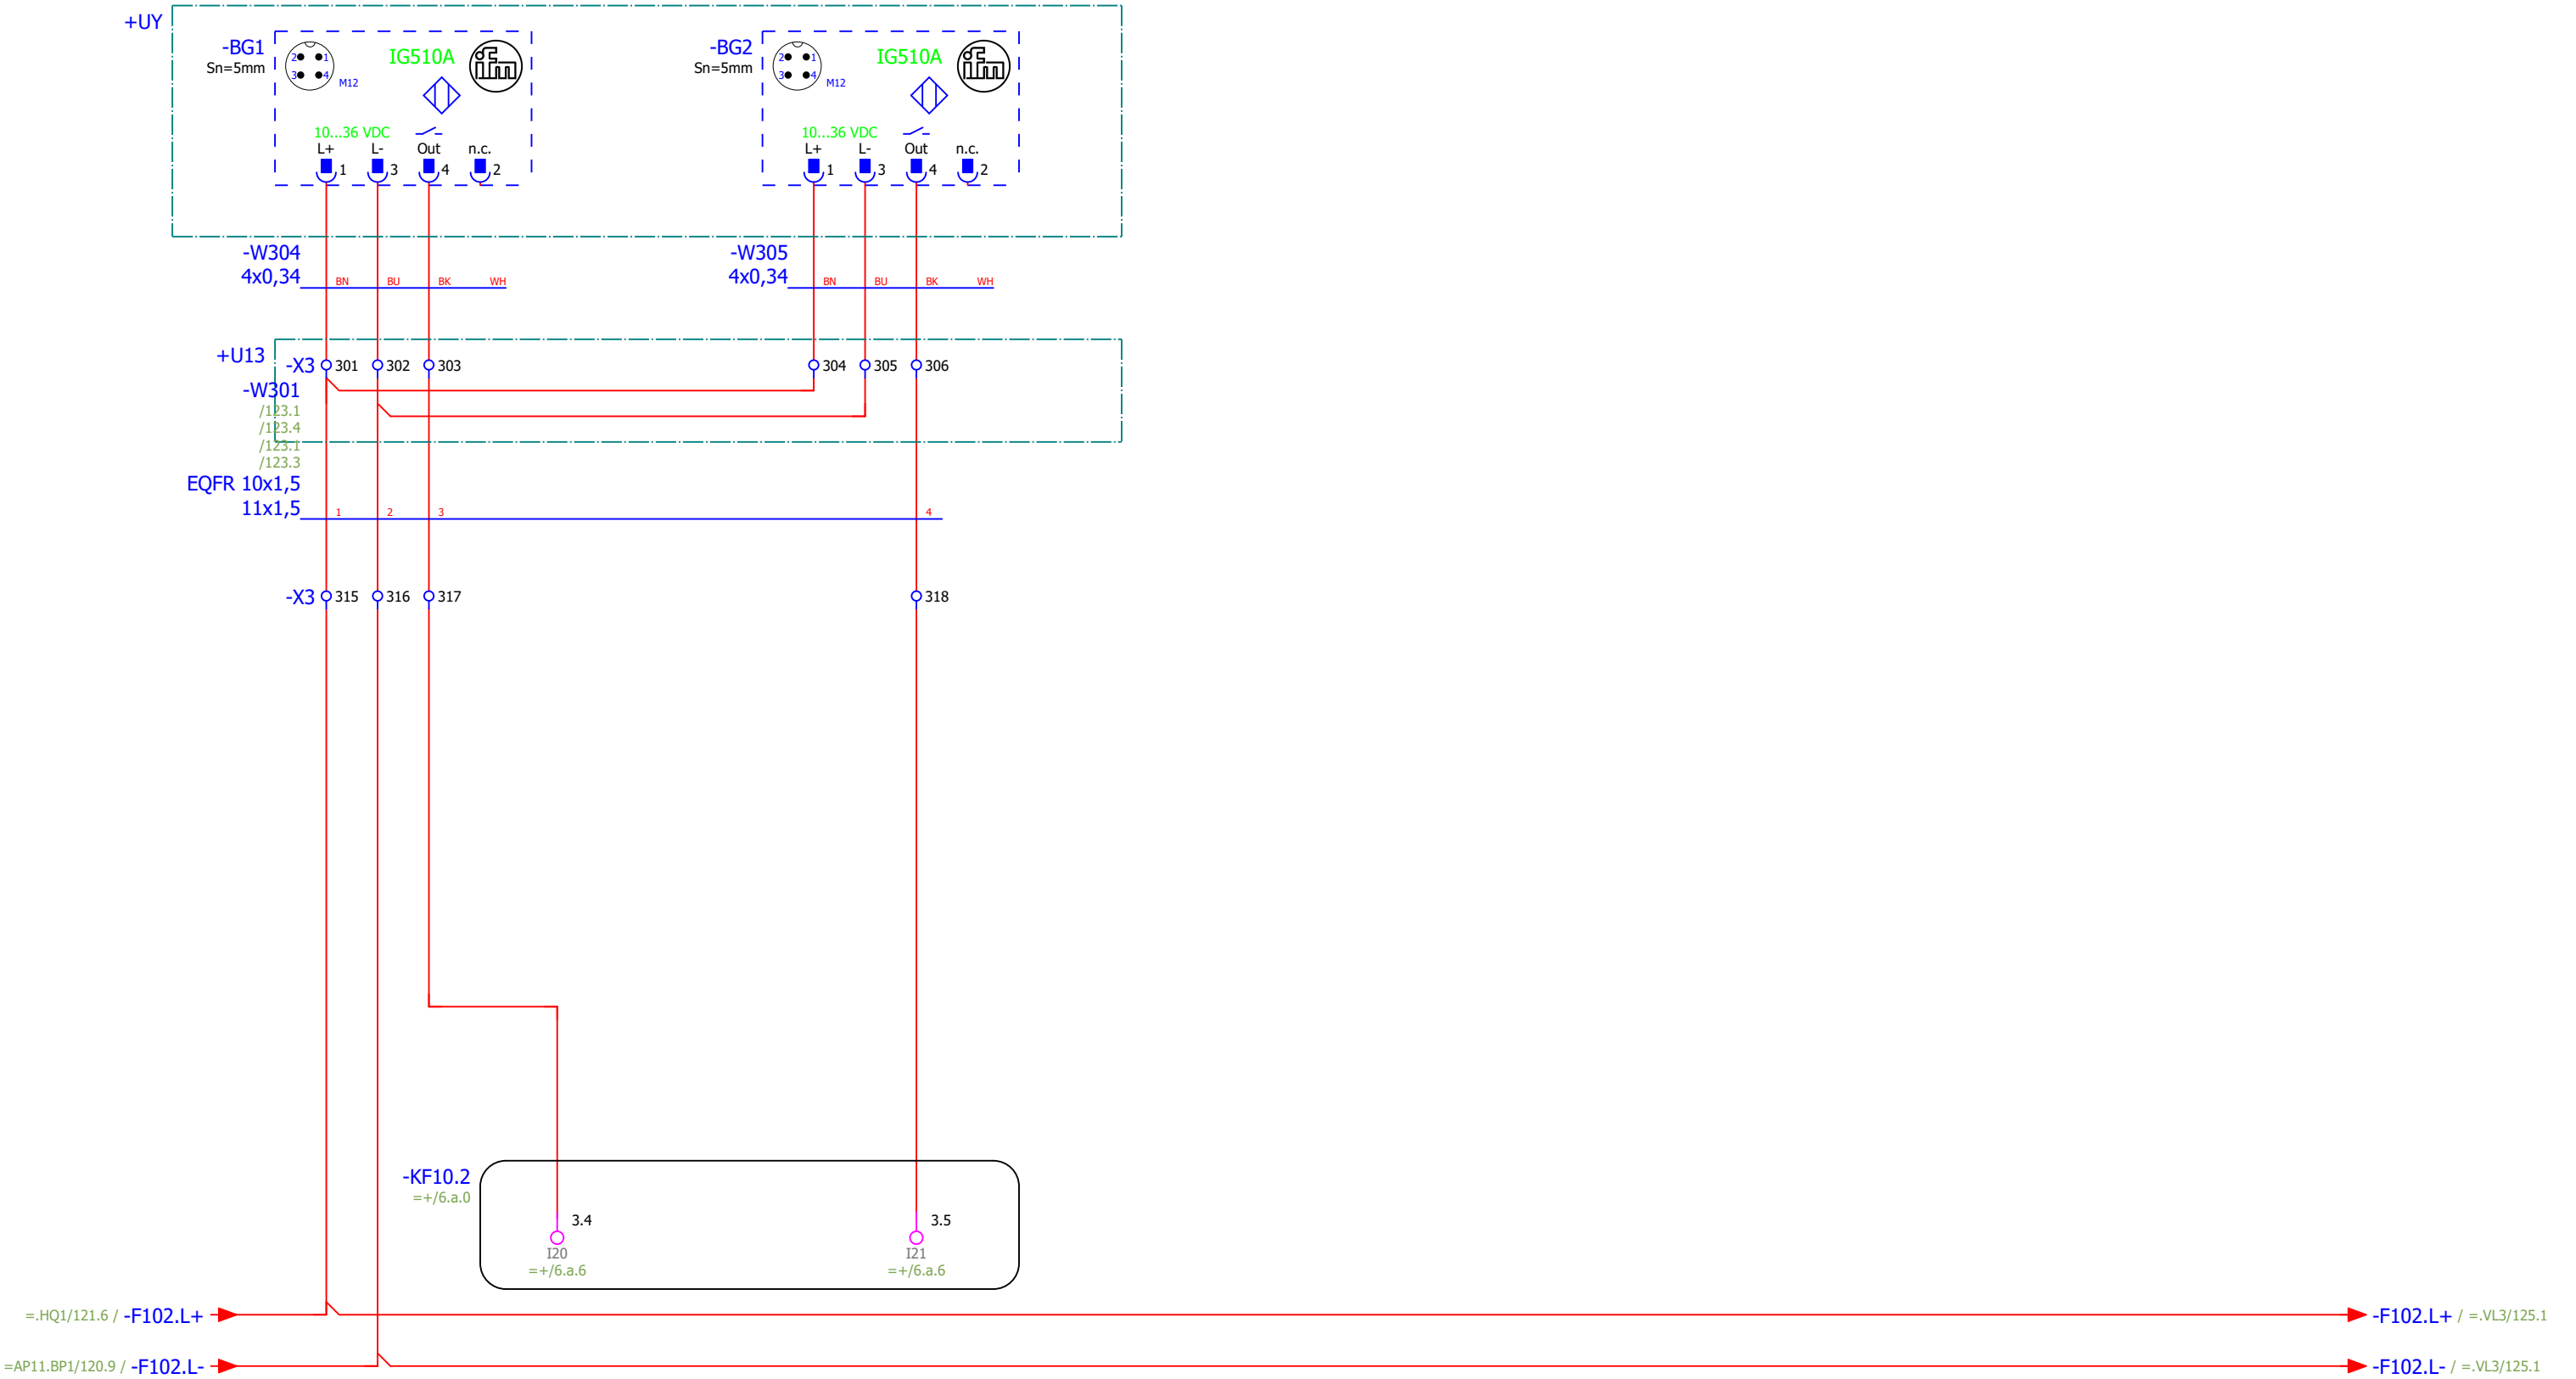

|                          |         |       |      |              |            |
|--------------------------|---------|-------|------|--------------|------------|
| Status                   |         |       |      |              |            |
| Relationshandling 230828 |         |       |      |              |            |
|                          |         |       |      | Datum        | 2023-08-29 |
|                          |         |       |      | Redigerare.  | MATHIAS    |
|                          |         |       |      | Kontrollerad |            |
| Rev                      | Ändring | Datum | Namn | Ursprung     |            |



Brogatan 7  
S-311 64 VESSIGEBRO  
Ph: +46 (0)346 713330  
www.el-andersson.se


NCC Ålesund

Pelletssilo, tryckavlastningsventil

Tomal  
Bol 110  
311 65 Vessigebro  
+46 (0)346 713100

Flerpoligt kretsschema

|               |     |               |          |             |
|---------------|-----|---------------|----------|-------------|
| ==            |     | =CM11.BX1     | ++       | +U1         |
| Antal<br>Blad | 149 | Nästa<br>Blad | 123      | Blad<br>122 |
| Ordernr.      |     |               | Ritn.Nr. |             |
| 58092         |     |               | T23002   |             |

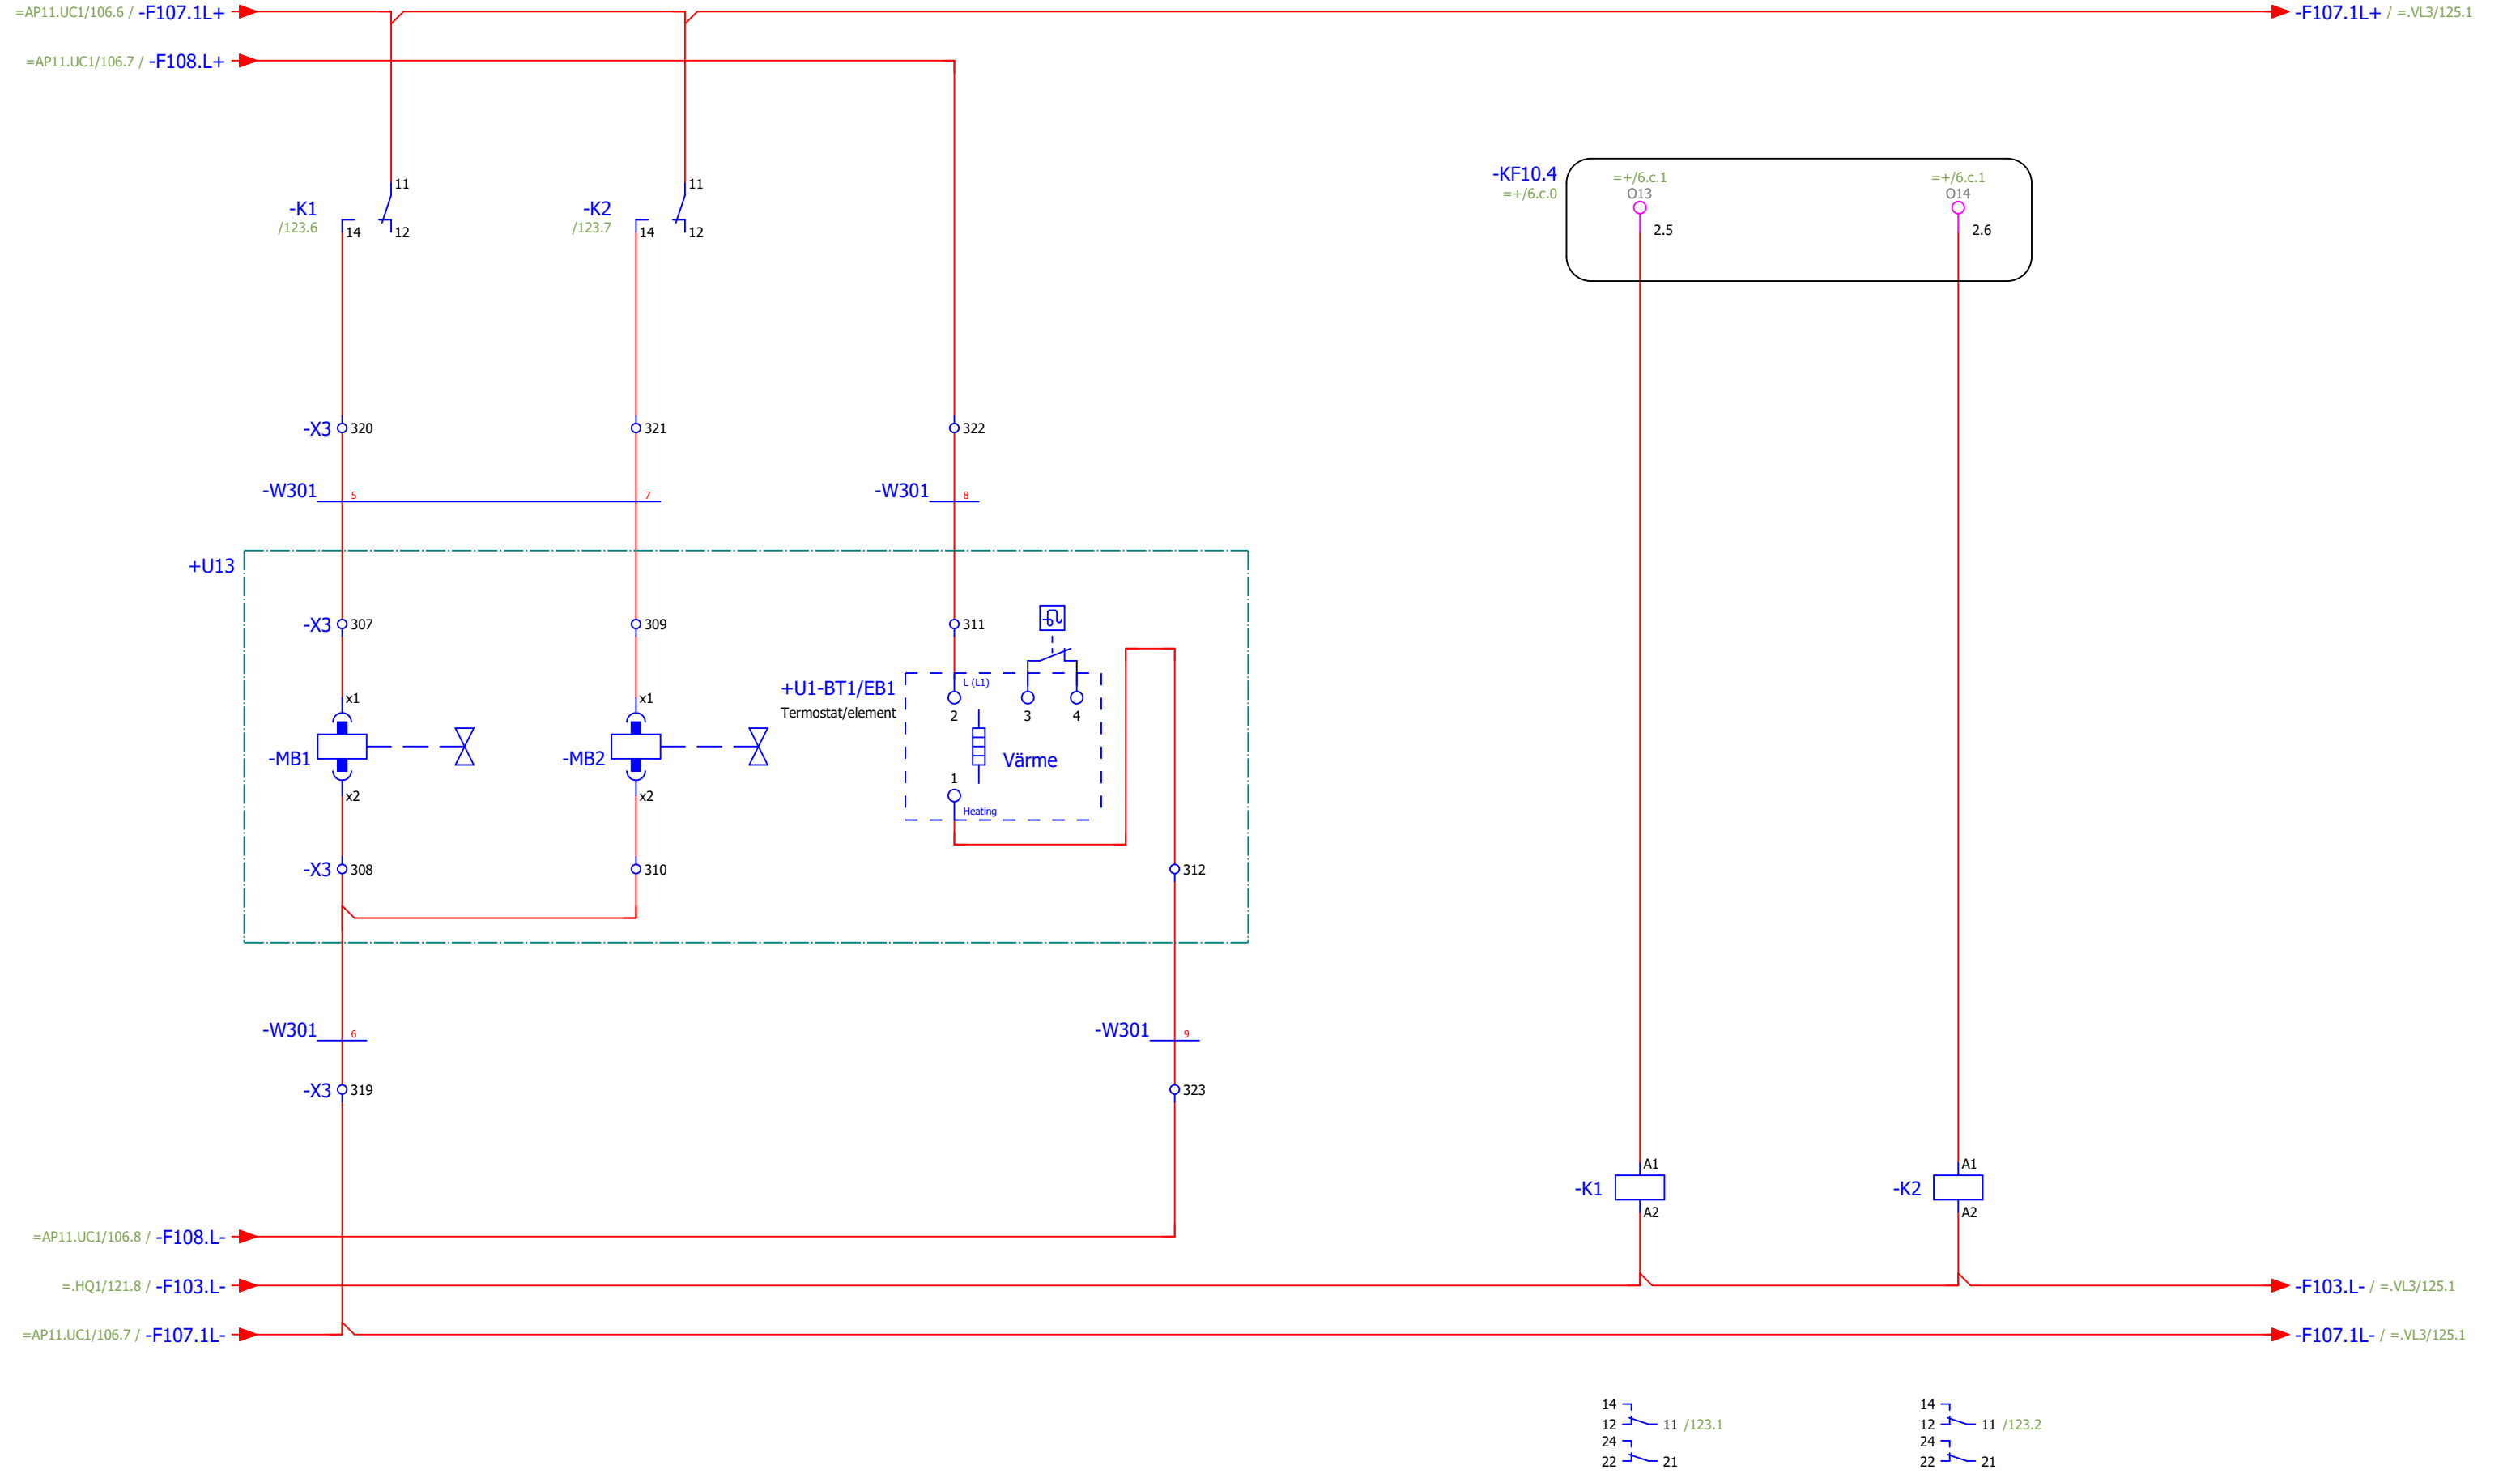

Tryckavlastningsventil  
öppna

Tryckavlastningsventil  
stäng


Värmeelement  
kopplingslåda +U13

Magnetventil  
tryckavls.ventil öppna


Magnetventil  
tryckavls.ventil stäng

|        |         |       |      |              |            |                                                                                      |                                                                                       |             |                                     |                                                            |                        |     |               |           |          |      |        |
|--------|---------|-------|------|--------------|------------|--------------------------------------------------------------------------------------|---------------------------------------------------------------------------------------|-------------|-------------------------------------|------------------------------------------------------------|------------------------|-----|---------------|-----------|----------|------|--------|
| Status |         |       |      |              |            |  | Brogatan 7<br>S-311 64 VESSIGEBRO<br><br>Ph: +46 (0)346 713330<br>www.el-andersson.se | NCC Ålesund | Pelletssilo, tryckavlastningsventil | Tomal<br>Bol 110<br>311 65 Vessigebro<br>+46 (0)346 713100 | ==                     |     | =CM11.BX1     | ++        | +U1      |      |        |
|        |         |       |      | Datum        | 2023-08-29 |                                                                                      |                                                                                       |             |                                     |                                                            | Antal<br>Blad          | 149 | Nästa<br>Blad | =.VL3/125 |          | Blad | 123    |
|        |         |       |      | Redigerare.  | MATHIAS    |                                                                                      |                                                                                       |             |                                     |                                                            | Ordernr.               |     | 58092         |           | Ritn.Nr. |      | T23002 |
|        |         |       |      | Kontrollerad |            |                                                                                      |                                                                                       |             |                                     |                                                            | Flerpoligt kretsschema |     |               |           |          |      |        |
| Rev    | Ändring | Datum | Namn | Ursprung     |            |                                                                                      |                                                                                       |             |                                     |                                                            |                        |     |               |           |          |      |        |



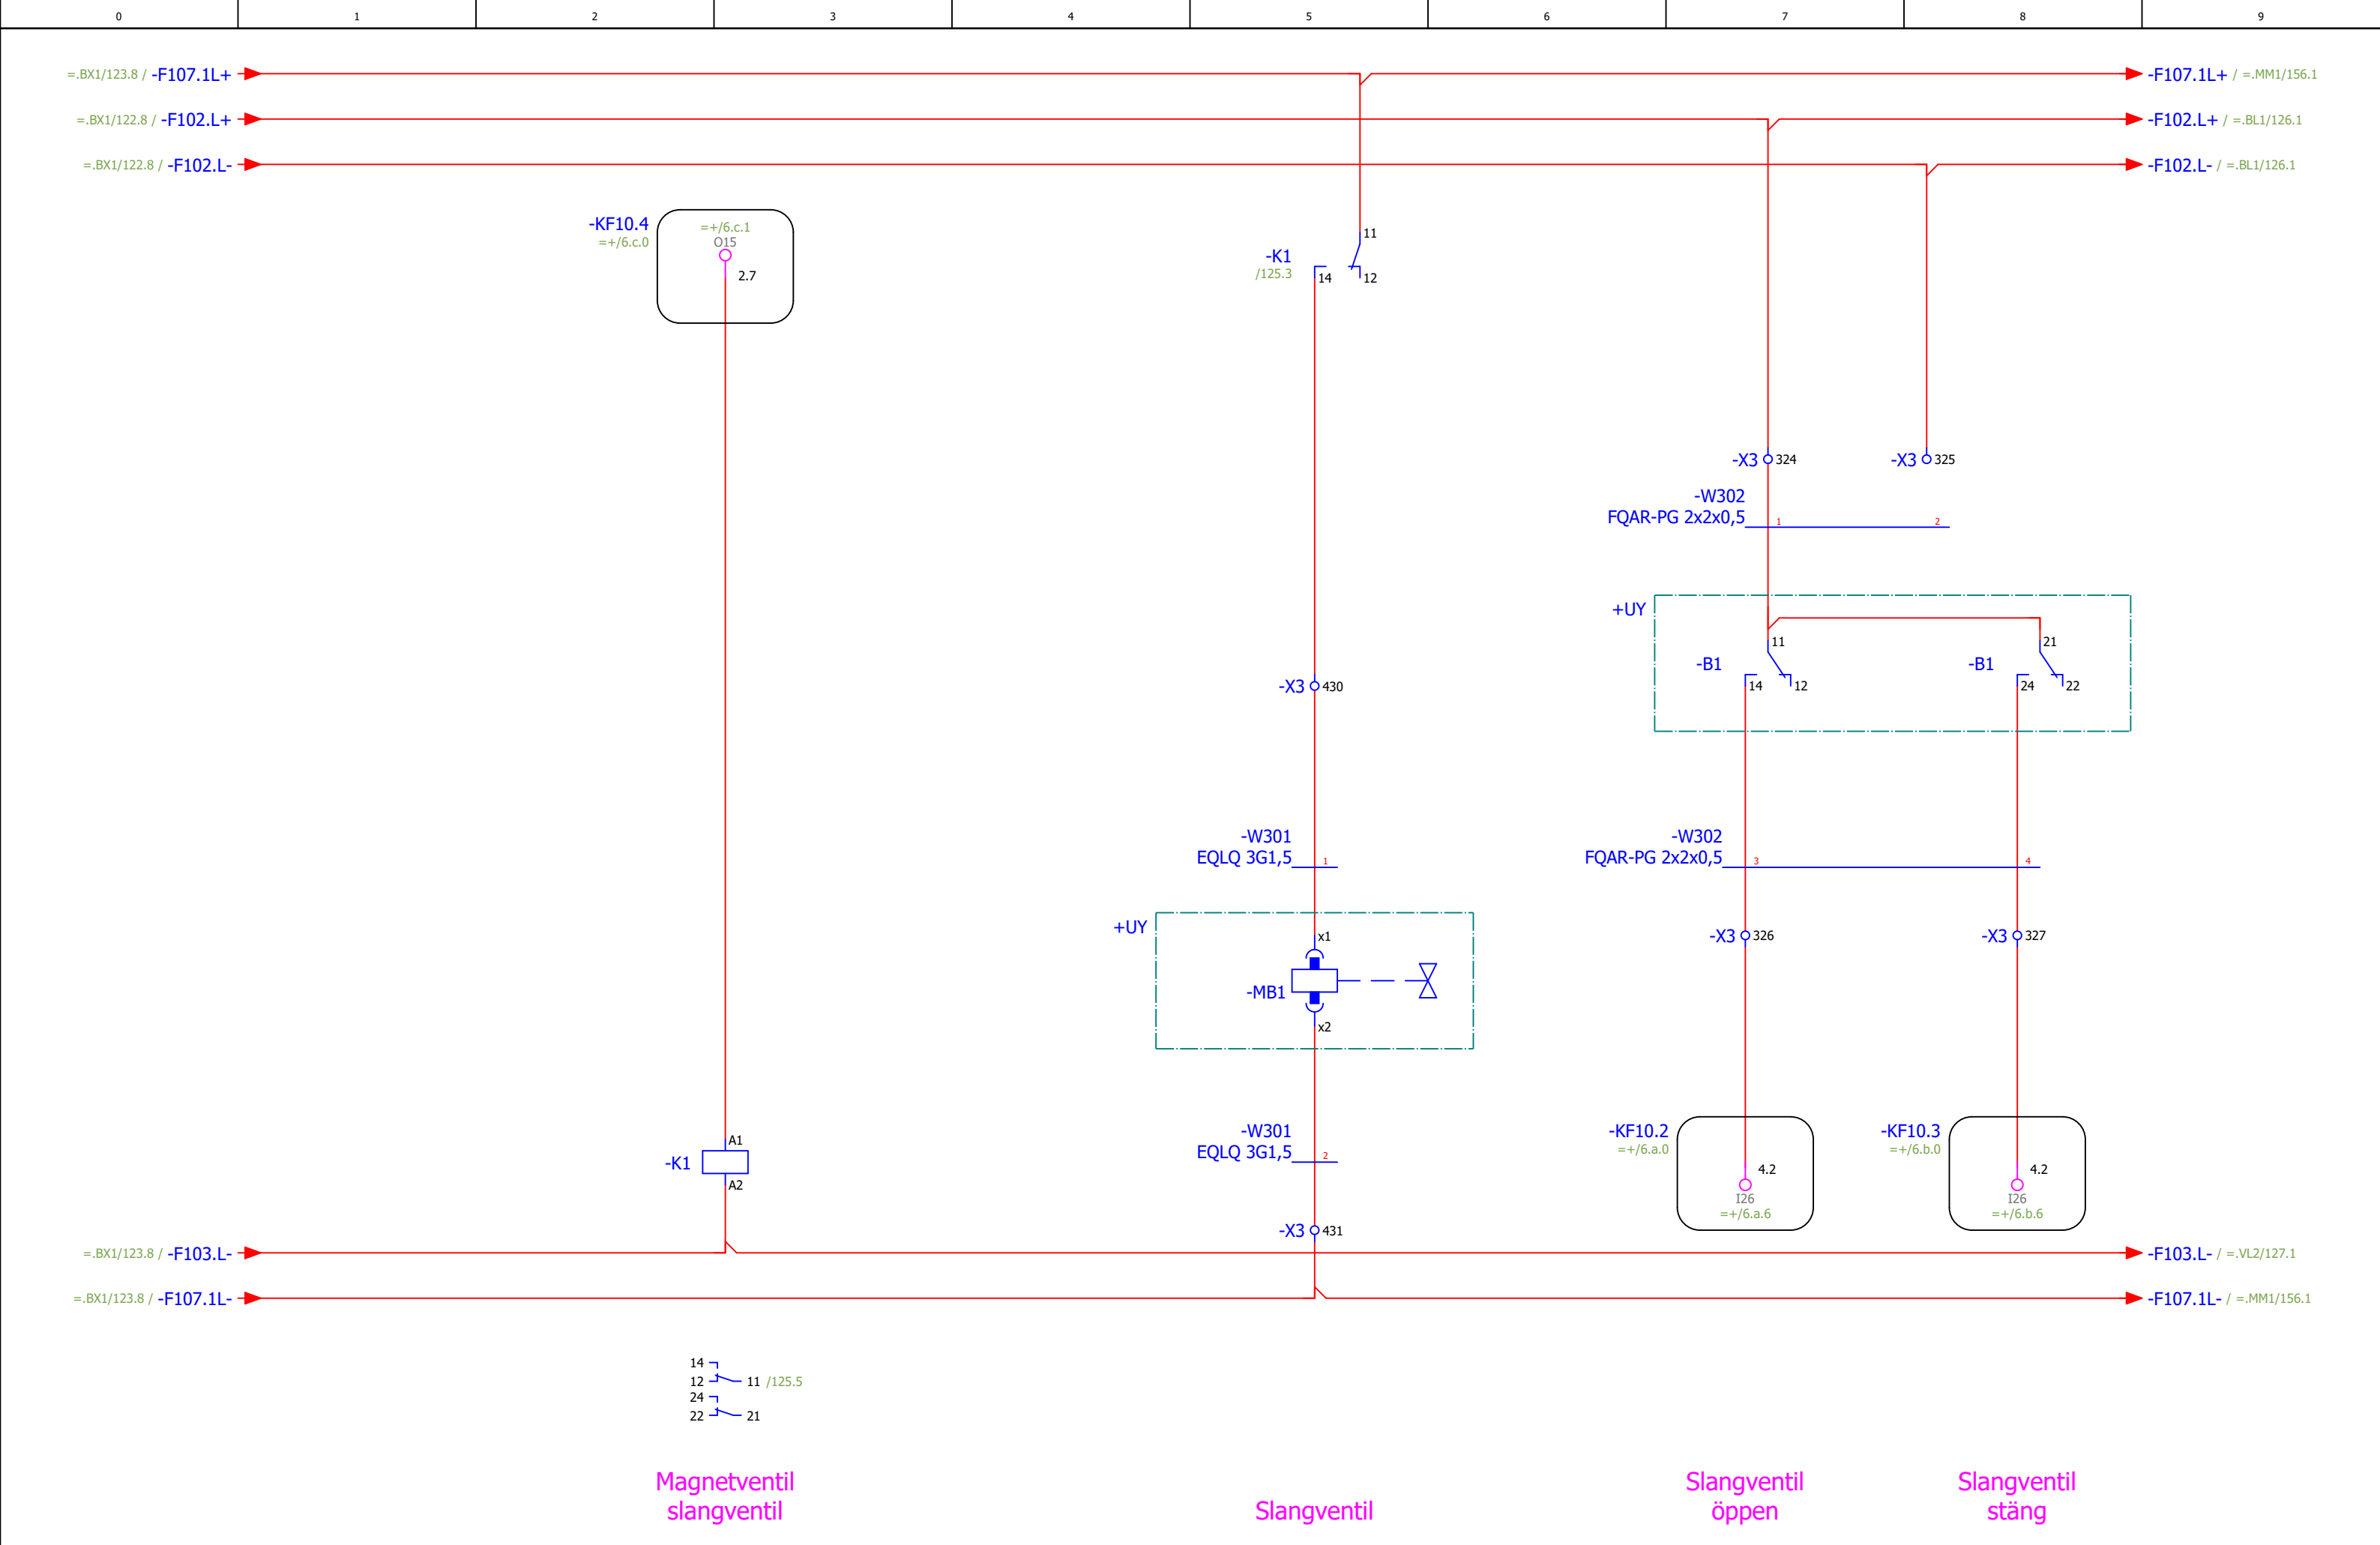


|                          |         |       |      |              |            |                                                                                      |                                                                                   |             |                          |                                                            |               |     |               |           |          |      |        |
|--------------------------|---------|-------|------|--------------|------------|--------------------------------------------------------------------------------------|-----------------------------------------------------------------------------------|-------------|--------------------------|------------------------------------------------------------|---------------|-----|---------------|-----------|----------|------|--------|
| Status                   |         |       |      |              |            |  | Brogatan 7<br>S-311 64 VESSIGEBRO<br>Ph: +46 (0)346 713330<br>www.el-andersson.se | NCC Ålesund | Pelletssilo, Slangventil | Tomal<br>Bol 110<br>311 65 Vessigebro<br>+46 (0)346 713100 | ==            |     | =CM11.VL3     | ++        | +U1      |      |        |
|                          |         |       |      | Datum        | 2023-08-29 |                                                                                      |                                                                                   |             |                          |                                                            | Antal<br>Blad | 149 | Nästa<br>Blad | =.BL1/126 |          | Blad | 125    |
|                          |         |       |      | Redigerare.  | MATHIAS    |                                                                                      |                                                                                   |             |                          |                                                            | Ordernr.      |     | 58092         |           | Ritn.Nr. |      | T23002 |
|                          |         |       |      | Kontrollerad |            |                                                                                      |                                                                                   |             |                          |                                                            |               |     |               |           |          |      |        |
| Rev                      | Ändring | Datum | Namn | Ursprung     |            |                                                                                      |                                                                                   |             |                          |                                                            |               |     |               |           |          |      |        |
| Relationshandling 230828 |         |       |      |              |            |                                                                                      |                                                                                   |             | Flerpoligt kretsschema   |                                                            |               |     |               |           |          |      |        |

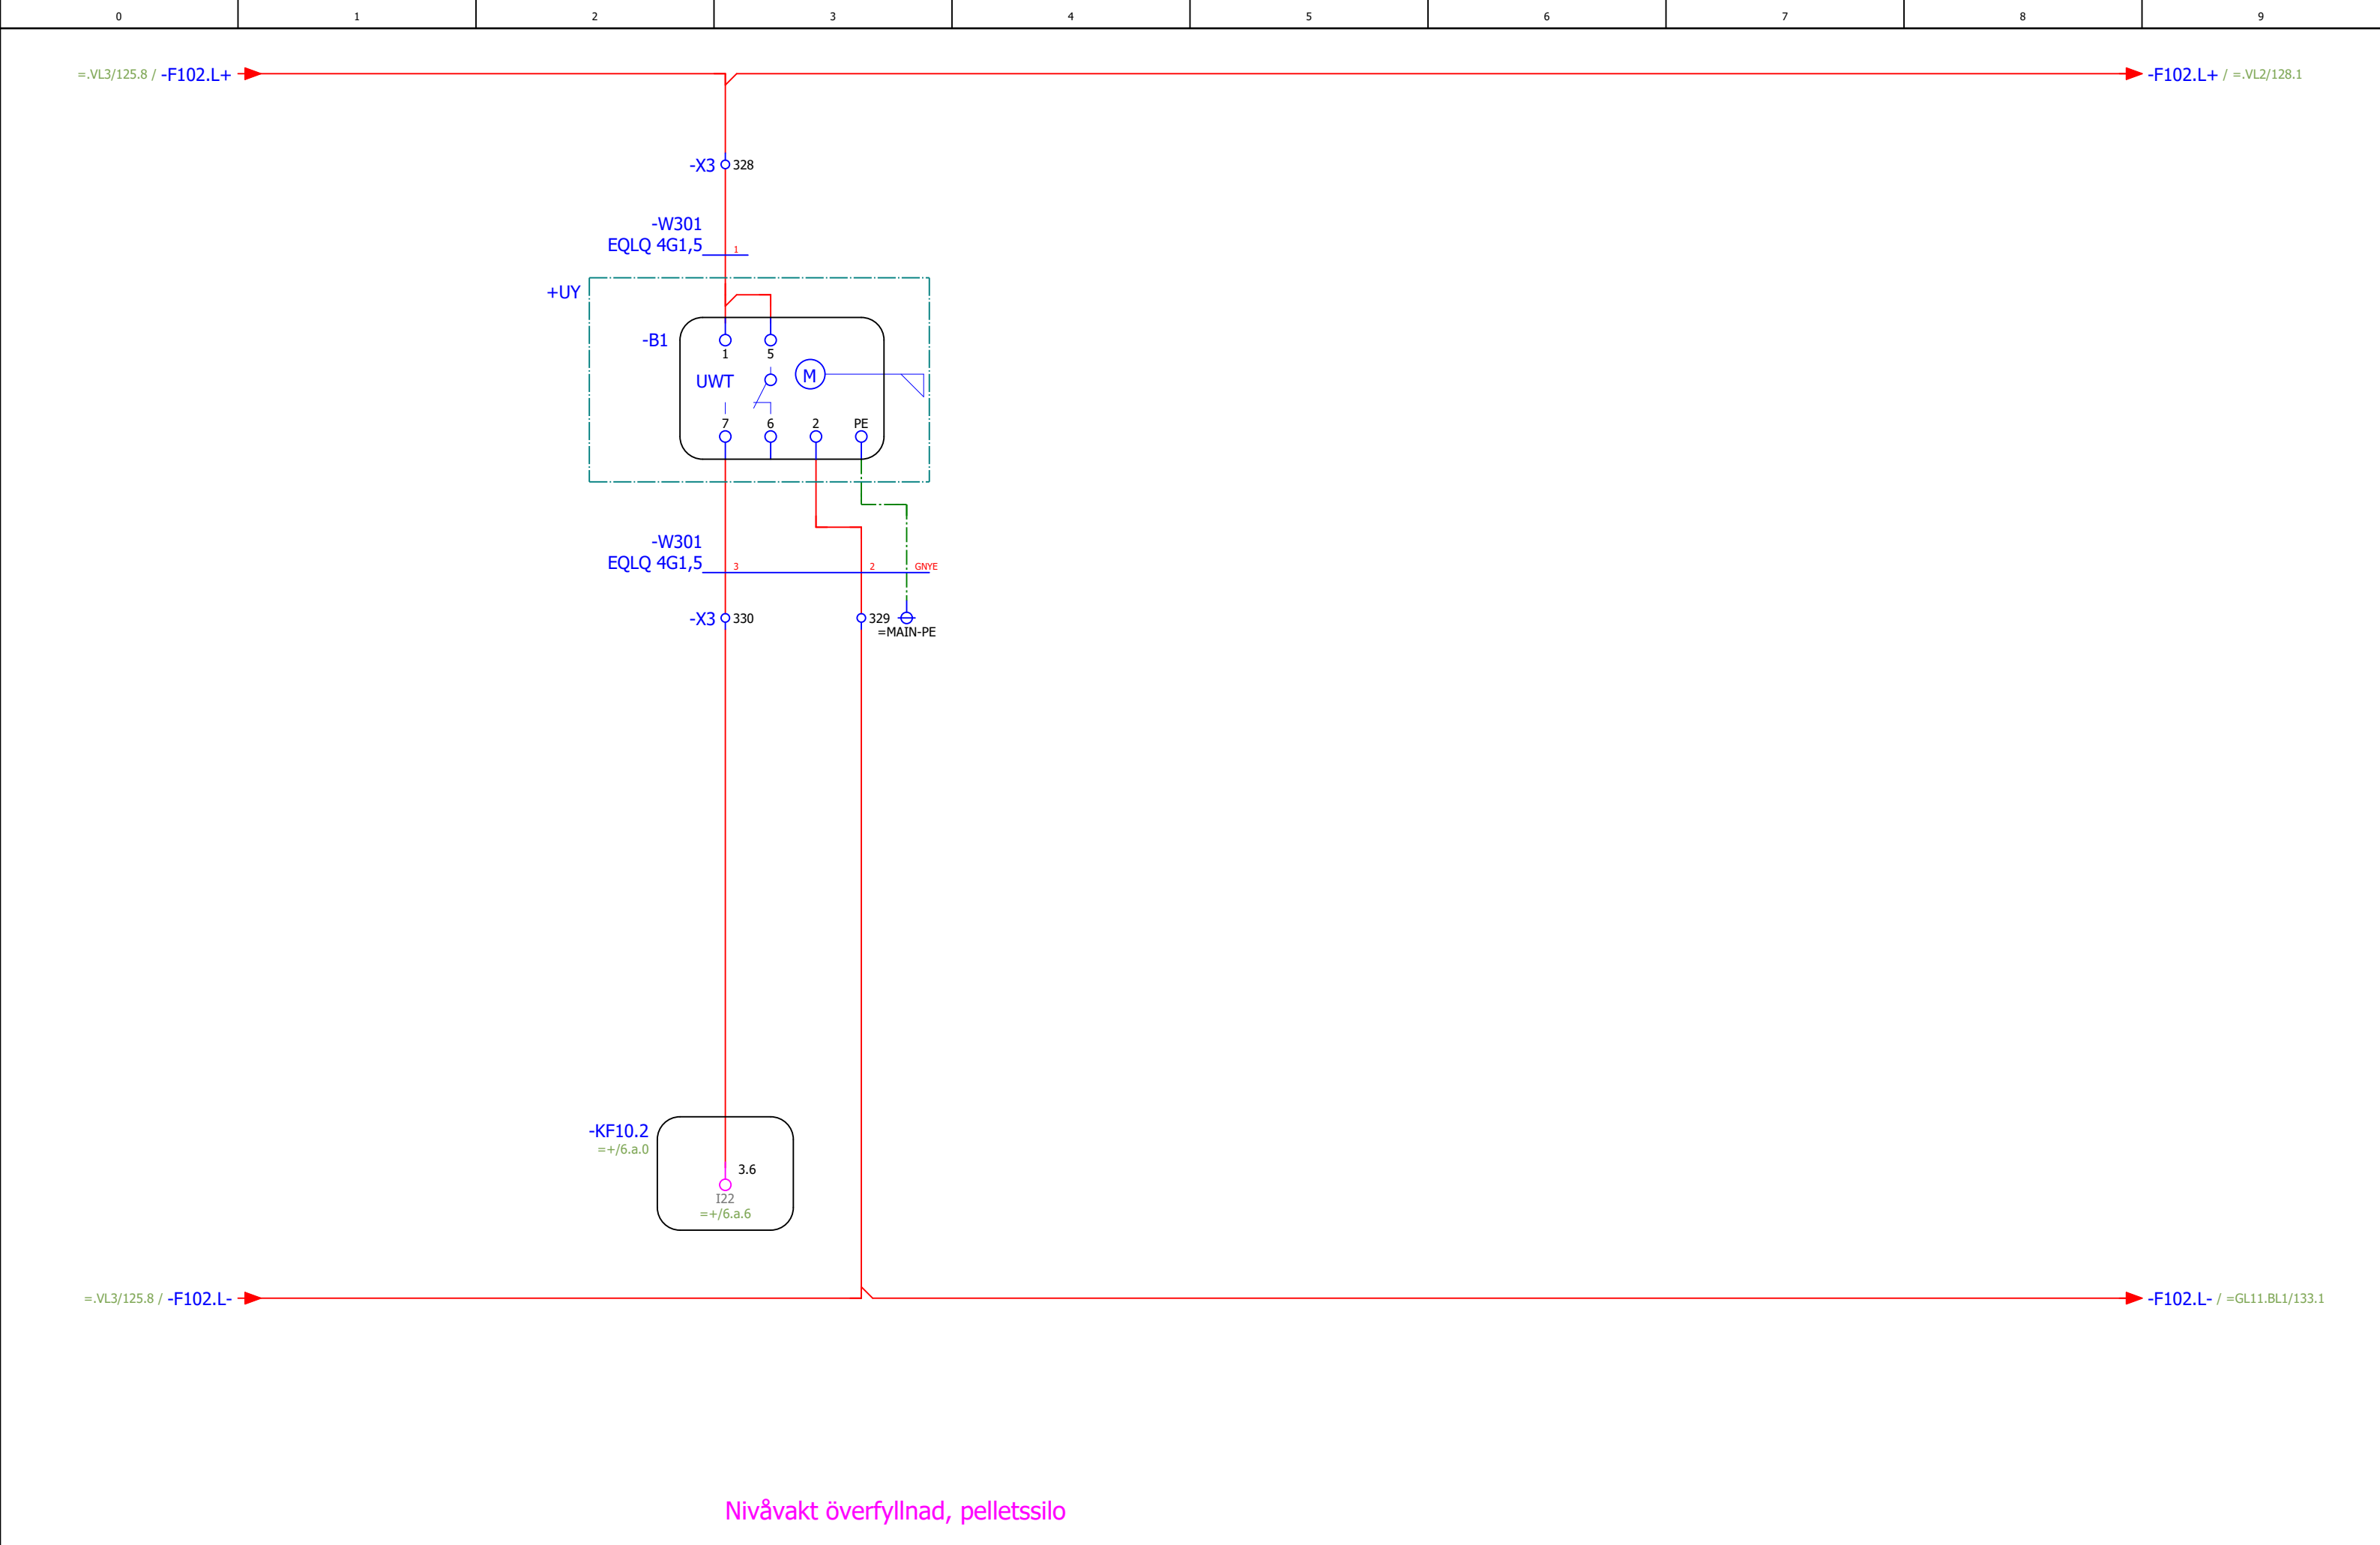

Nivåvakt överfyllnad, pelletssilo


|                          |  |  |  |  |  |                                                                                      |                                                                                   |                        |                       |                                                            |               |          |               |           |              |        |          |
|--------------------------|--|--|--|--|--|--------------------------------------------------------------------------------------|-----------------------------------------------------------------------------------|------------------------|-----------------------|------------------------------------------------------------|---------------|----------|---------------|-----------|--------------|--------|----------|
| Status                   |  |  |  |  |  |  | Brogatan 7<br>S-311 64 VESSIGEBRO<br>Ph: +46 (0)346 713330<br>www.el-andersson.se | NCC Ålesund            | Pelletssilo, nivåvakt | Tomal<br>Bol 110<br>311 65 Vessigebro<br>+46 (0)346 713100 | ==            |          | =CM11.BL1     | ++        | +U1          |        |          |
| Relationshandling 230828 |  |  |  |  |  |                                                                                      |                                                                                   |                        |                       |                                                            | Antal<br>Blad | 149      | Nästa<br>Blad | =.VL2/127 |              | Blad   | 126      |
|                          |  |  |  |  |  |                                                                                      |                                                                                   |                        |                       |                                                            | Redigerare.   |          | MATHIAS       |           | Kontrollerad |        |          |
| Rev                      |  |  |  |  |  |                                                                                      |                                                                                   |                        |                       |                                                            | Ändring       |          | Datum         |           | Namn         |        | Ursprung |
|                          |  |  |  |  |  |                                                                                      |                                                                                   |                        |                       |                                                            |               |          |               |           |              |        |          |
|                          |  |  |  |  |  |                                                                                      |                                                                                   |                        |                       |                                                            |               |          |               |           |              |        |          |
|                          |  |  |  |  |  |                                                                                      |                                                                                   | Flerpoligt kretsschema |                       |                                                            |               | Ordernr. |               | 58092     | Ritn.Nr.     | T23002 |          |



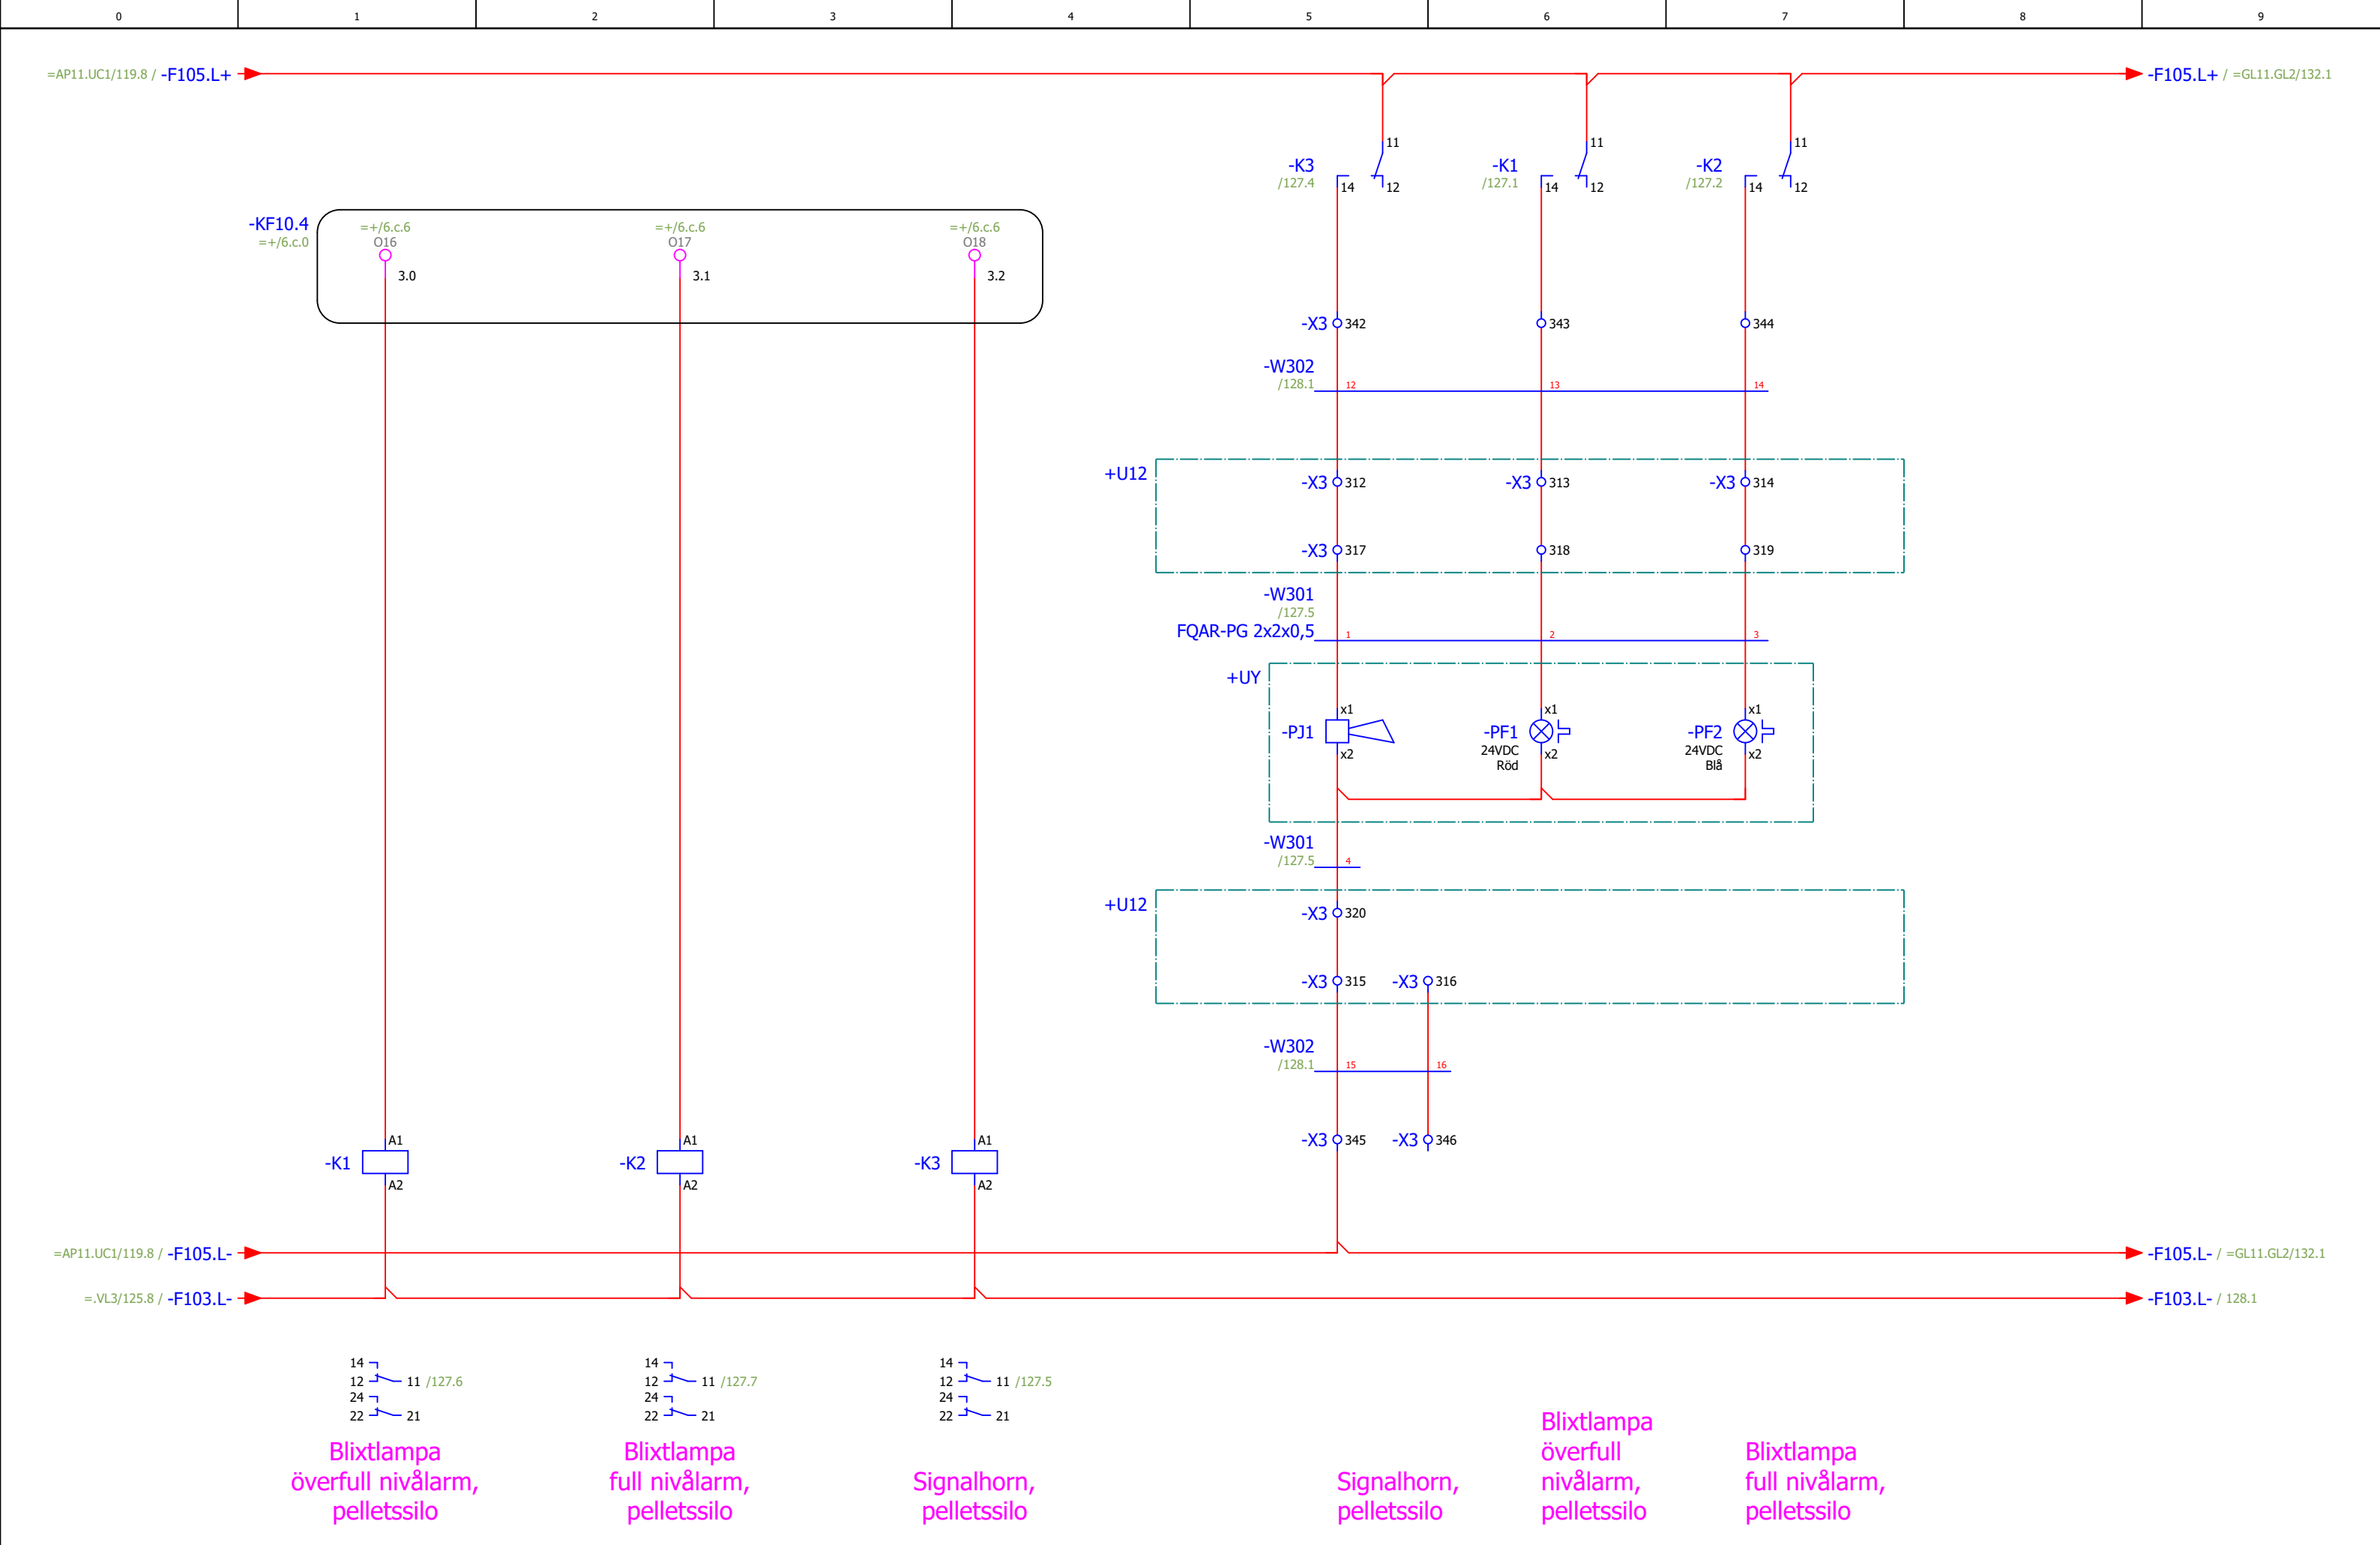


|        |         |       |      |              |            |                                                                                      |                                                                                   |             |                                                                    |                                                            |               |       |               |        |      |     |
|--------|---------|-------|------|--------------|------------|--------------------------------------------------------------------------------------|-----------------------------------------------------------------------------------|-------------|--------------------------------------------------------------------|------------------------------------------------------------|---------------|-------|---------------|--------|------|-----|
| Status |         |       |      |              |            |  | Brogatan 7<br>S-311 64 VESSIGEBRO<br>Ph: +46 (0)346 713330<br>www.el-andersson.se | NCC Ålesund | Pelletssilo, tryckknappslåda<br>+U12<br><br>Flerpoligt kretsschema | Tomal<br>Bol 110<br>311 65 Vessigebro<br>+46 (0)346 713100 | ==            |       | =CM11.VL2     | ++     | +U1  |     |
|        |         |       |      | Datum        | 2023-08-29 |                                                                                      |                                                                                   |             |                                                                    |                                                            | Antal<br>Blad | 149   | Nästa<br>Blad | 128    | Blad | 127 |
|        |         |       |      | Redigerare.  | MATHIAS    |                                                                                      |                                                                                   |             |                                                                    |                                                            |               |       |               |        |      |     |
|        |         |       |      | Kontrollerad |            |                                                                                      |                                                                                   |             |                                                                    |                                                            |               |       |               |        |      |     |
|        |         |       |      | Ursprung     |            |                                                                                      |                                                                                   |             |                                                                    |                                                            |               |       |               |        |      |     |
| Rev    | Ändring | Datum | Namn |              |            |                                                                                      |                                                                                   |             |                                                                    |                                                            | Ordernr.      | 58092 | Ritn.Nr.      | T23002 |      |     |


[illegible]

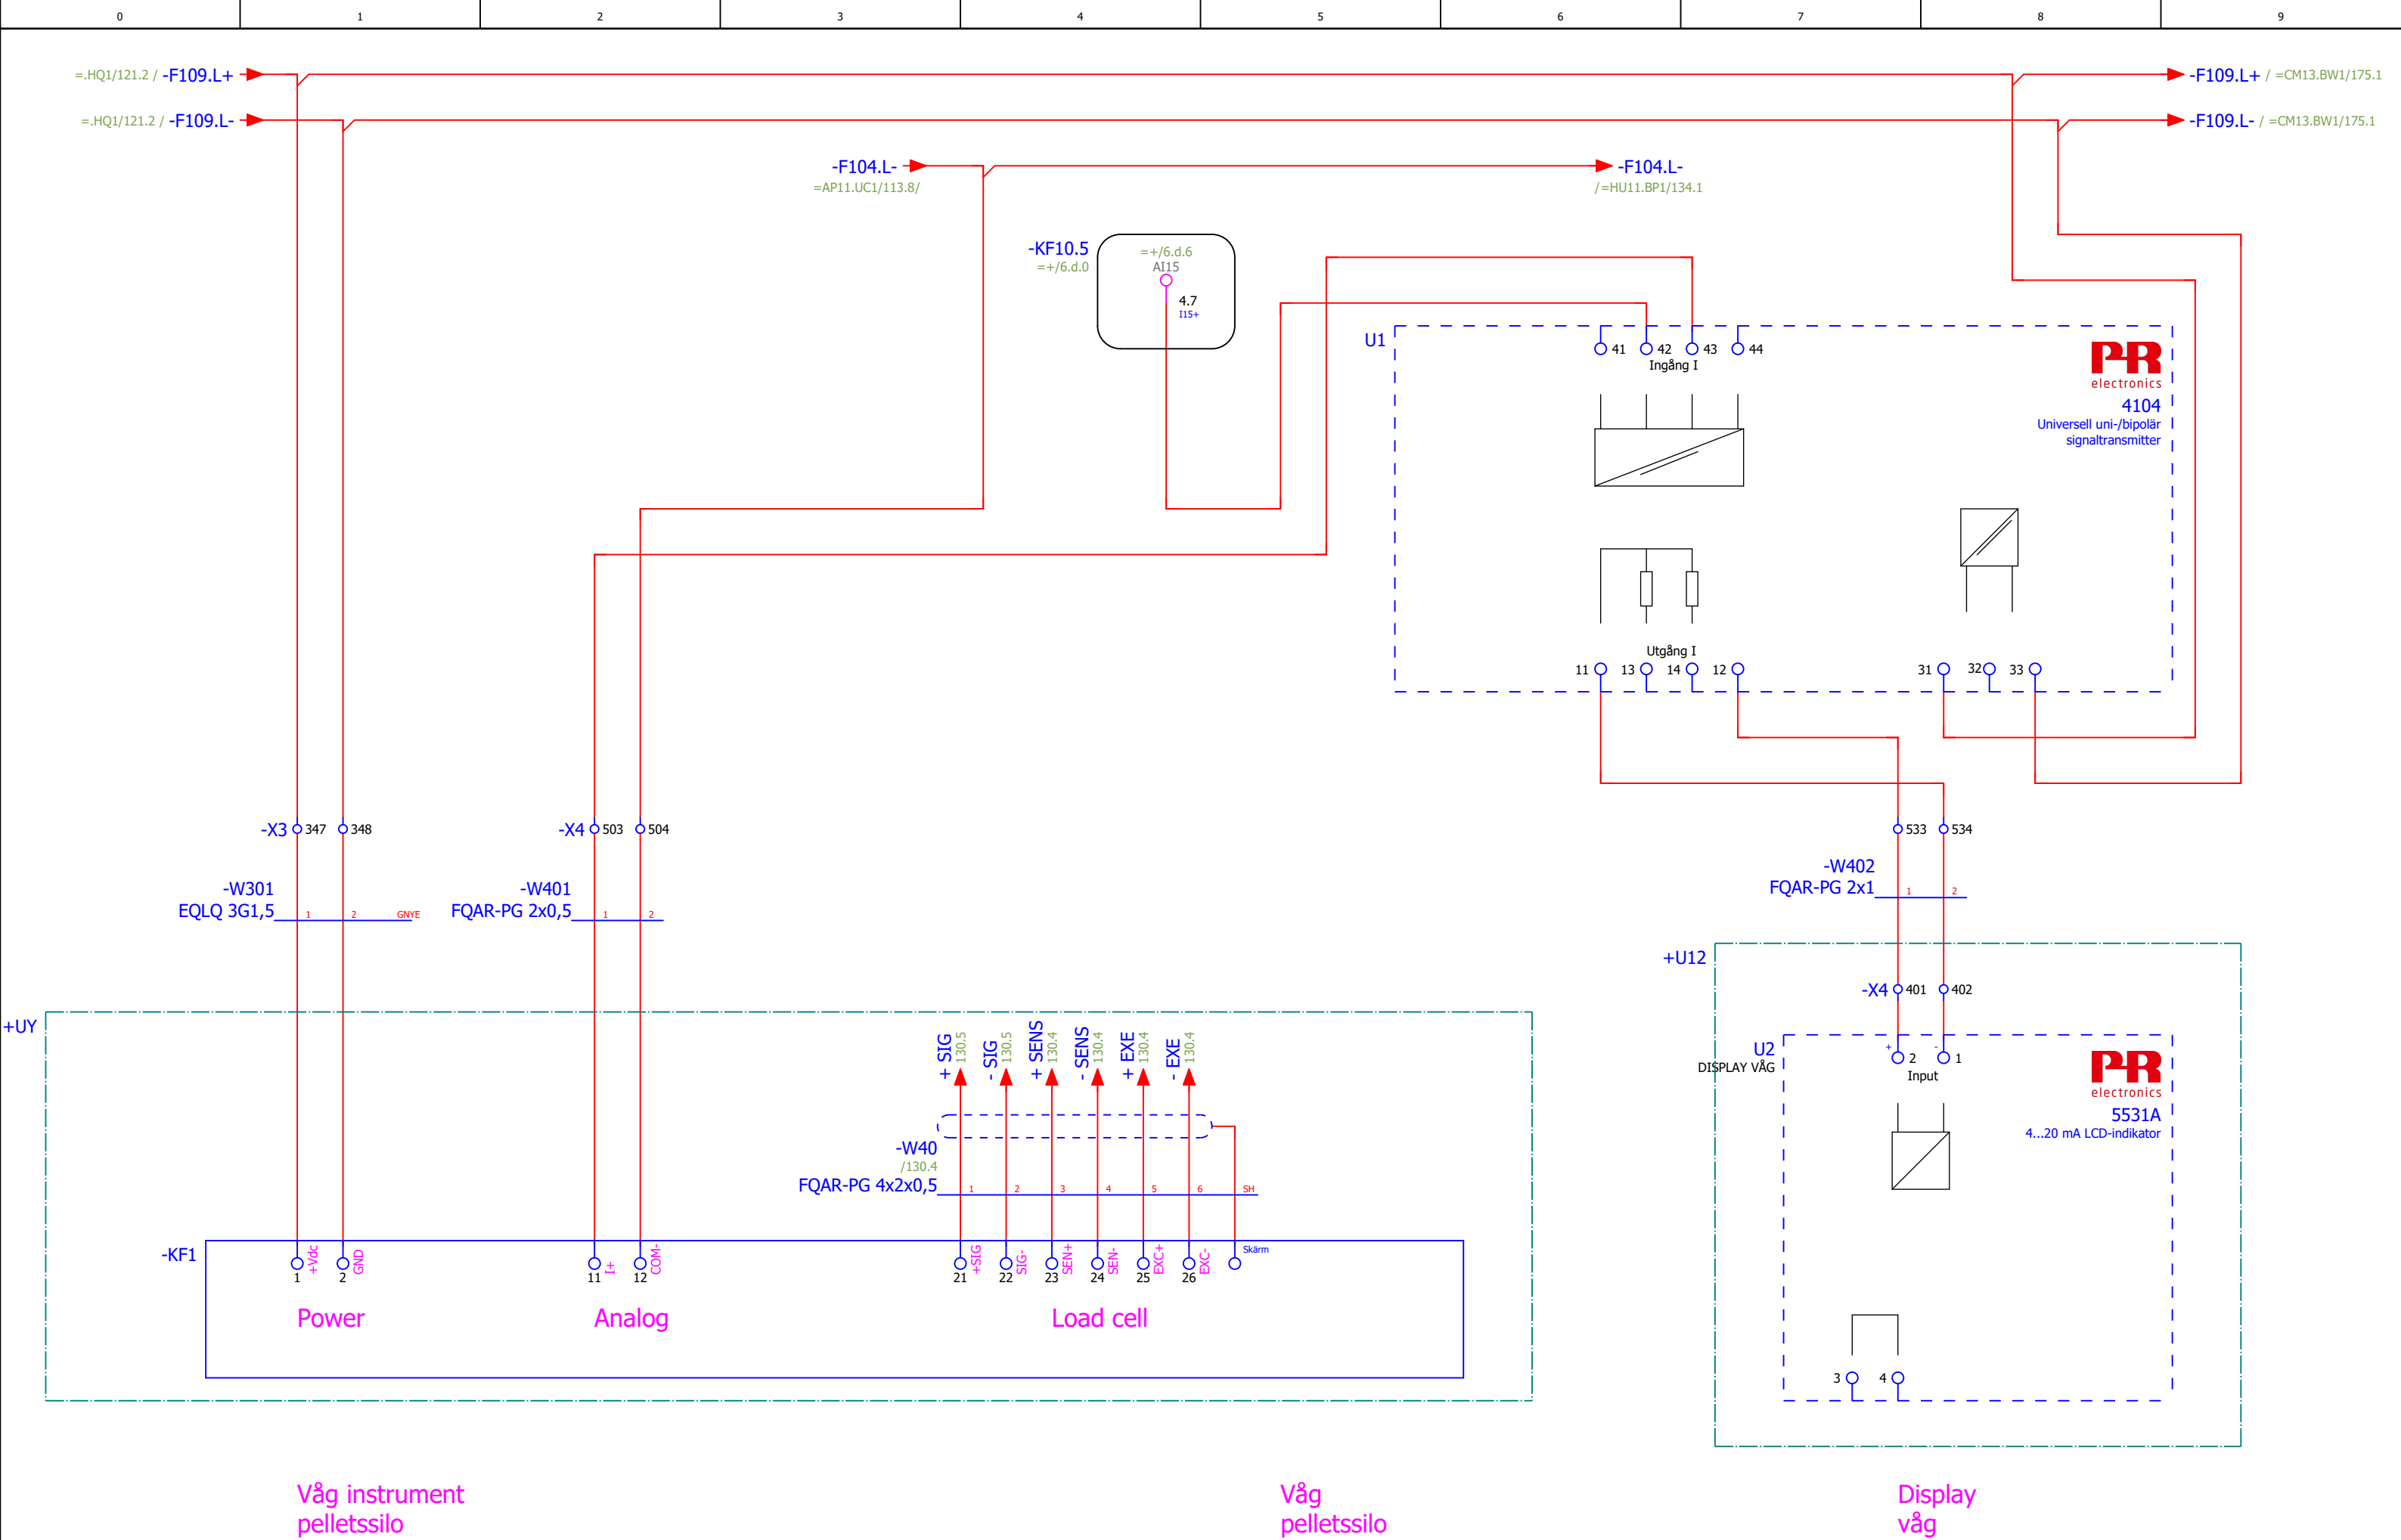

|                          |         |       |      |              |            |                                                                                      |                                                                                   |             |                                |                                                            |               |          |               |        |      |     |
|--------------------------|---------|-------|------|--------------|------------|--------------------------------------------------------------------------------------|-----------------------------------------------------------------------------------|-------------|--------------------------------|------------------------------------------------------------|---------------|----------|---------------|--------|------|-----|
| Status                   |         |       |      |              |            |  | Brogatan 7<br>S-311 64 VESSIGEBRO<br>Ph: +46 (0)346 713330<br>www.el-andersson.se | NCC Ålesund | Vågningssystem,<br>pelletssilo | Tomal<br>Bol 110<br>311 65 Vessigebro<br>+46 (0)346 713100 | ==            |          | =CM11.BW1     | ++     | +U1  |     |
|                          |         |       |      | Datum        | 2023-08-29 |                                                                                      |                                                                                   |             |                                |                                                            | Antal<br>Blad | 149      | Nästa<br>Blad | 130    | Blad | 129 |
|                          |         |       |      | Redigerare.  | MATHIAS    |                                                                                      |                                                                                   |             |                                |                                                            |               |          |               |        |      |     |
|                          |         |       |      | Kontrollerad |            |                                                                                      |                                                                                   |             |                                |                                                            |               |          |               |        |      |     |
| Rev                      | Ändring | Datum | Namn | Ursprung     |            |                                                                                      |                                                                                   |             |                                |                                                            |               |          |               |        |      |     |
| Relationshandling 230828 |         |       |      |              |            |                                                                                      |                                                                                   |             | Flerpoligt kretsschema         |                                                            | 58092         | Ritn.Nr. |               | T23002 |      |     |

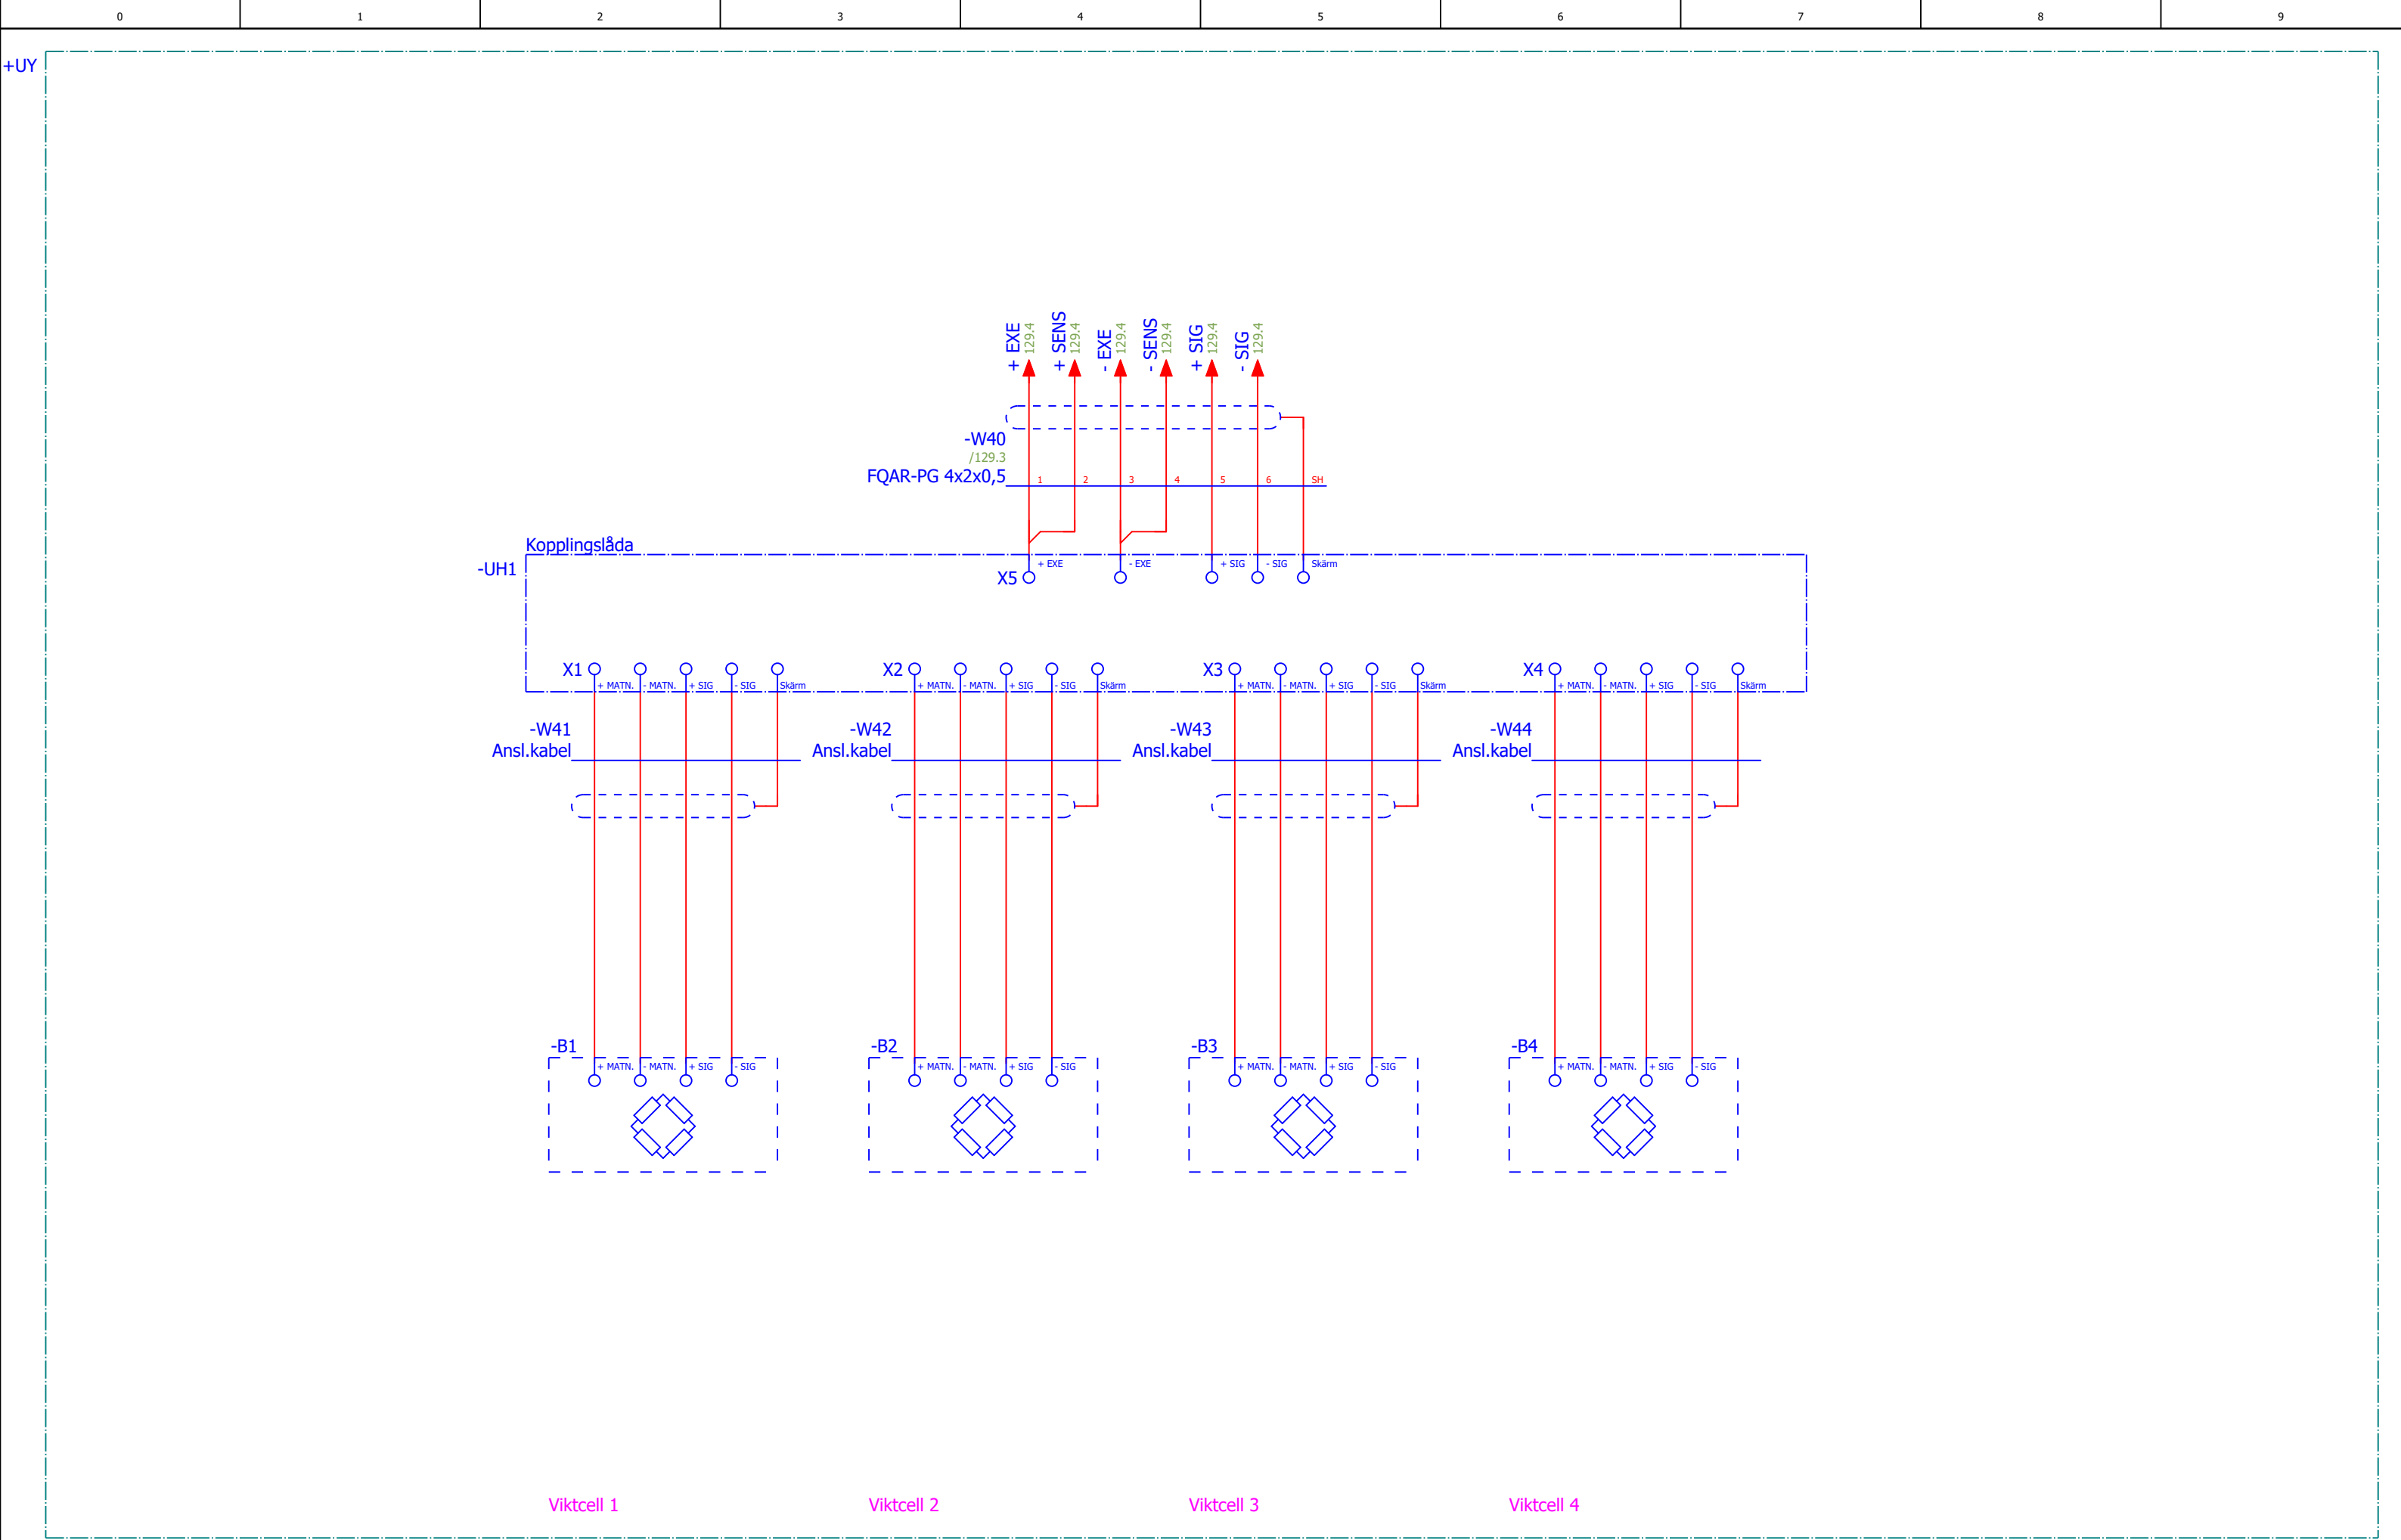



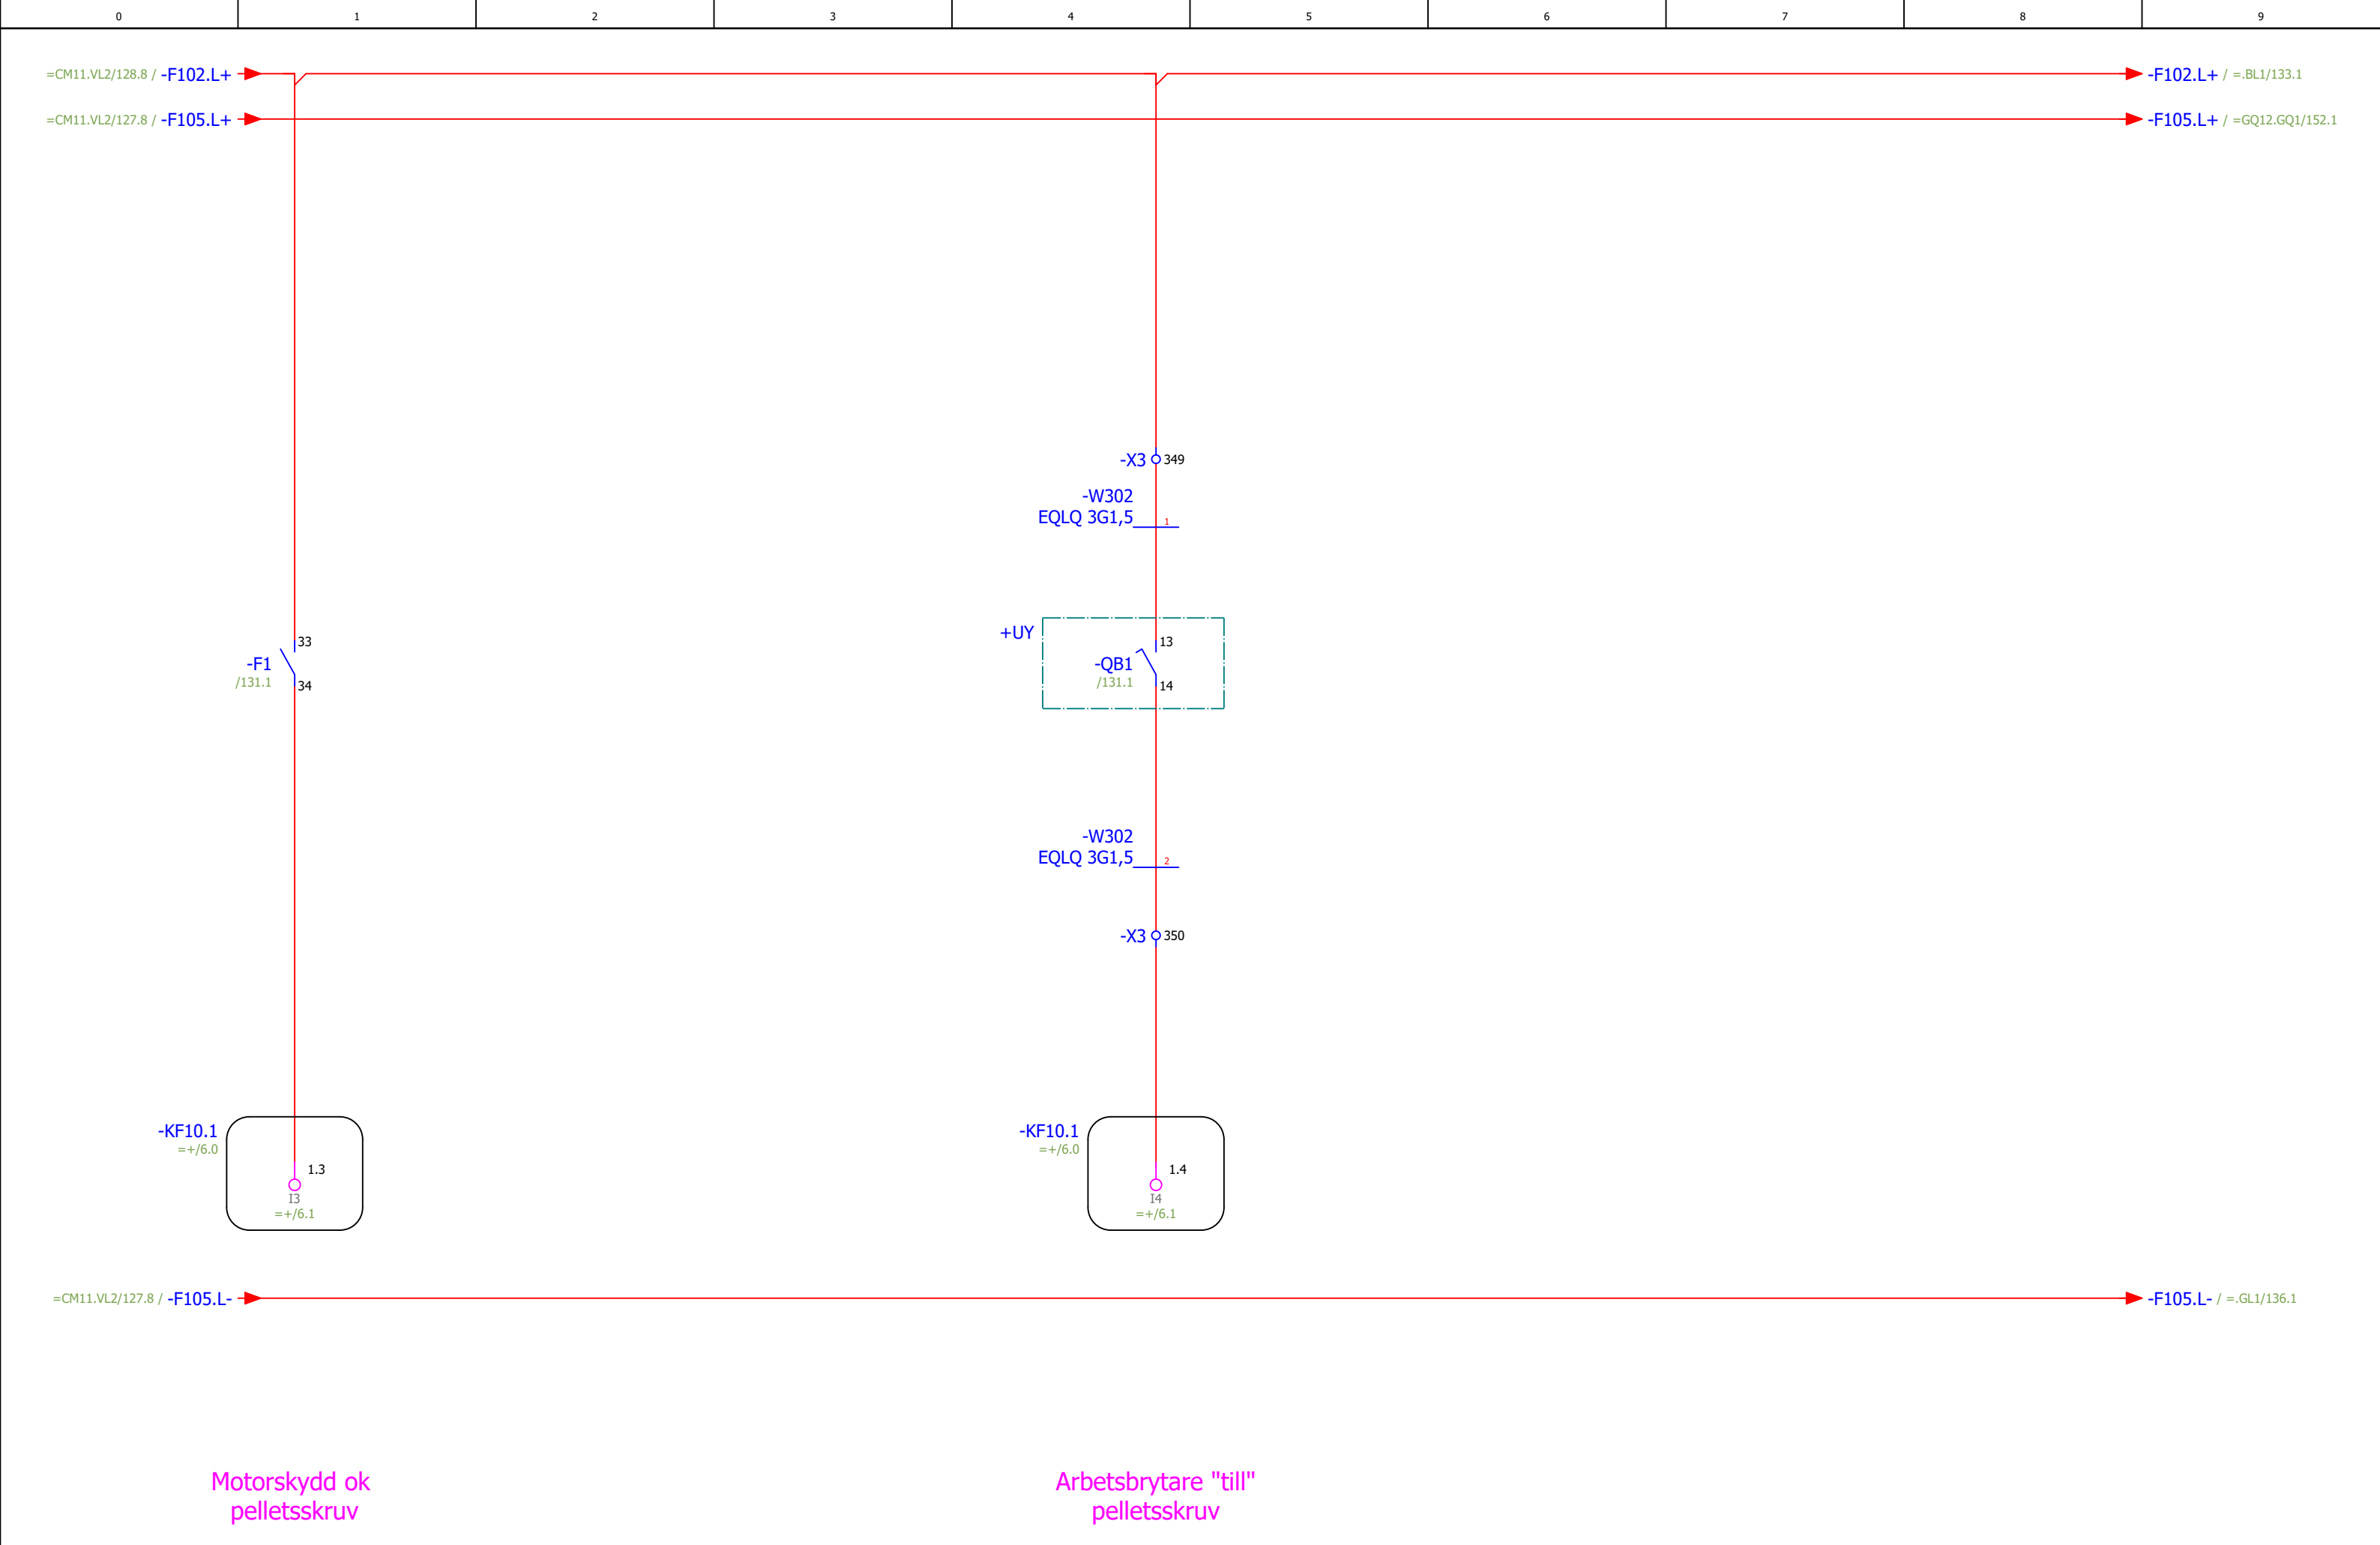


Motorskydd ok  
pelletsskruv

Arbetsbrytare "till"  
pelletsskruv

|                          |         |--------------------------|---------|--|-------|------|----------|--------------------------------------------------------------------------------------|-----------------------------------------------------------------------------------|------------------------|--------------|------------------------------------------------------------|---------------|----------|-----------|-------|---------------|----------|-----------|--------|------|--|-----|--|
| Status                   |         |  |       |      |          |  | Brogatan 7<br>S-311 64 VESSIGEBRO<br>Ph: +46 (0)346 713330<br>www.el-andersson.se | NCC Ålesund            | Pelletsskruv | Tomal<br>Bol 110<br>311 65 Vessigebro<br>+46 (0)346 713100 | ==            |          | =GL11.GL2 |       | ++            |          | +U1       |        |      |  |     |  |
| Relationshandling 230828 |         |  |       |      |          |                                                                                      |                                                                                   |                        |              |                                                            | Antal<br>Blad |          | 149       |       | Nästa<br>Blad |          | =.BL1/133 |        | Blad |  | 132 |  |
|                          |         |                          |         |                          |         |                          |         | Rev                      | Ändring |  | Datum | Namn | Ursprung |                                                                                      |                                                                                   | Flerpoligt kretsschema |              |                                                            |               | Ordernr. |           | 58092 |               | Ritn.Nr. |           | T23002 |      |  |     |  |




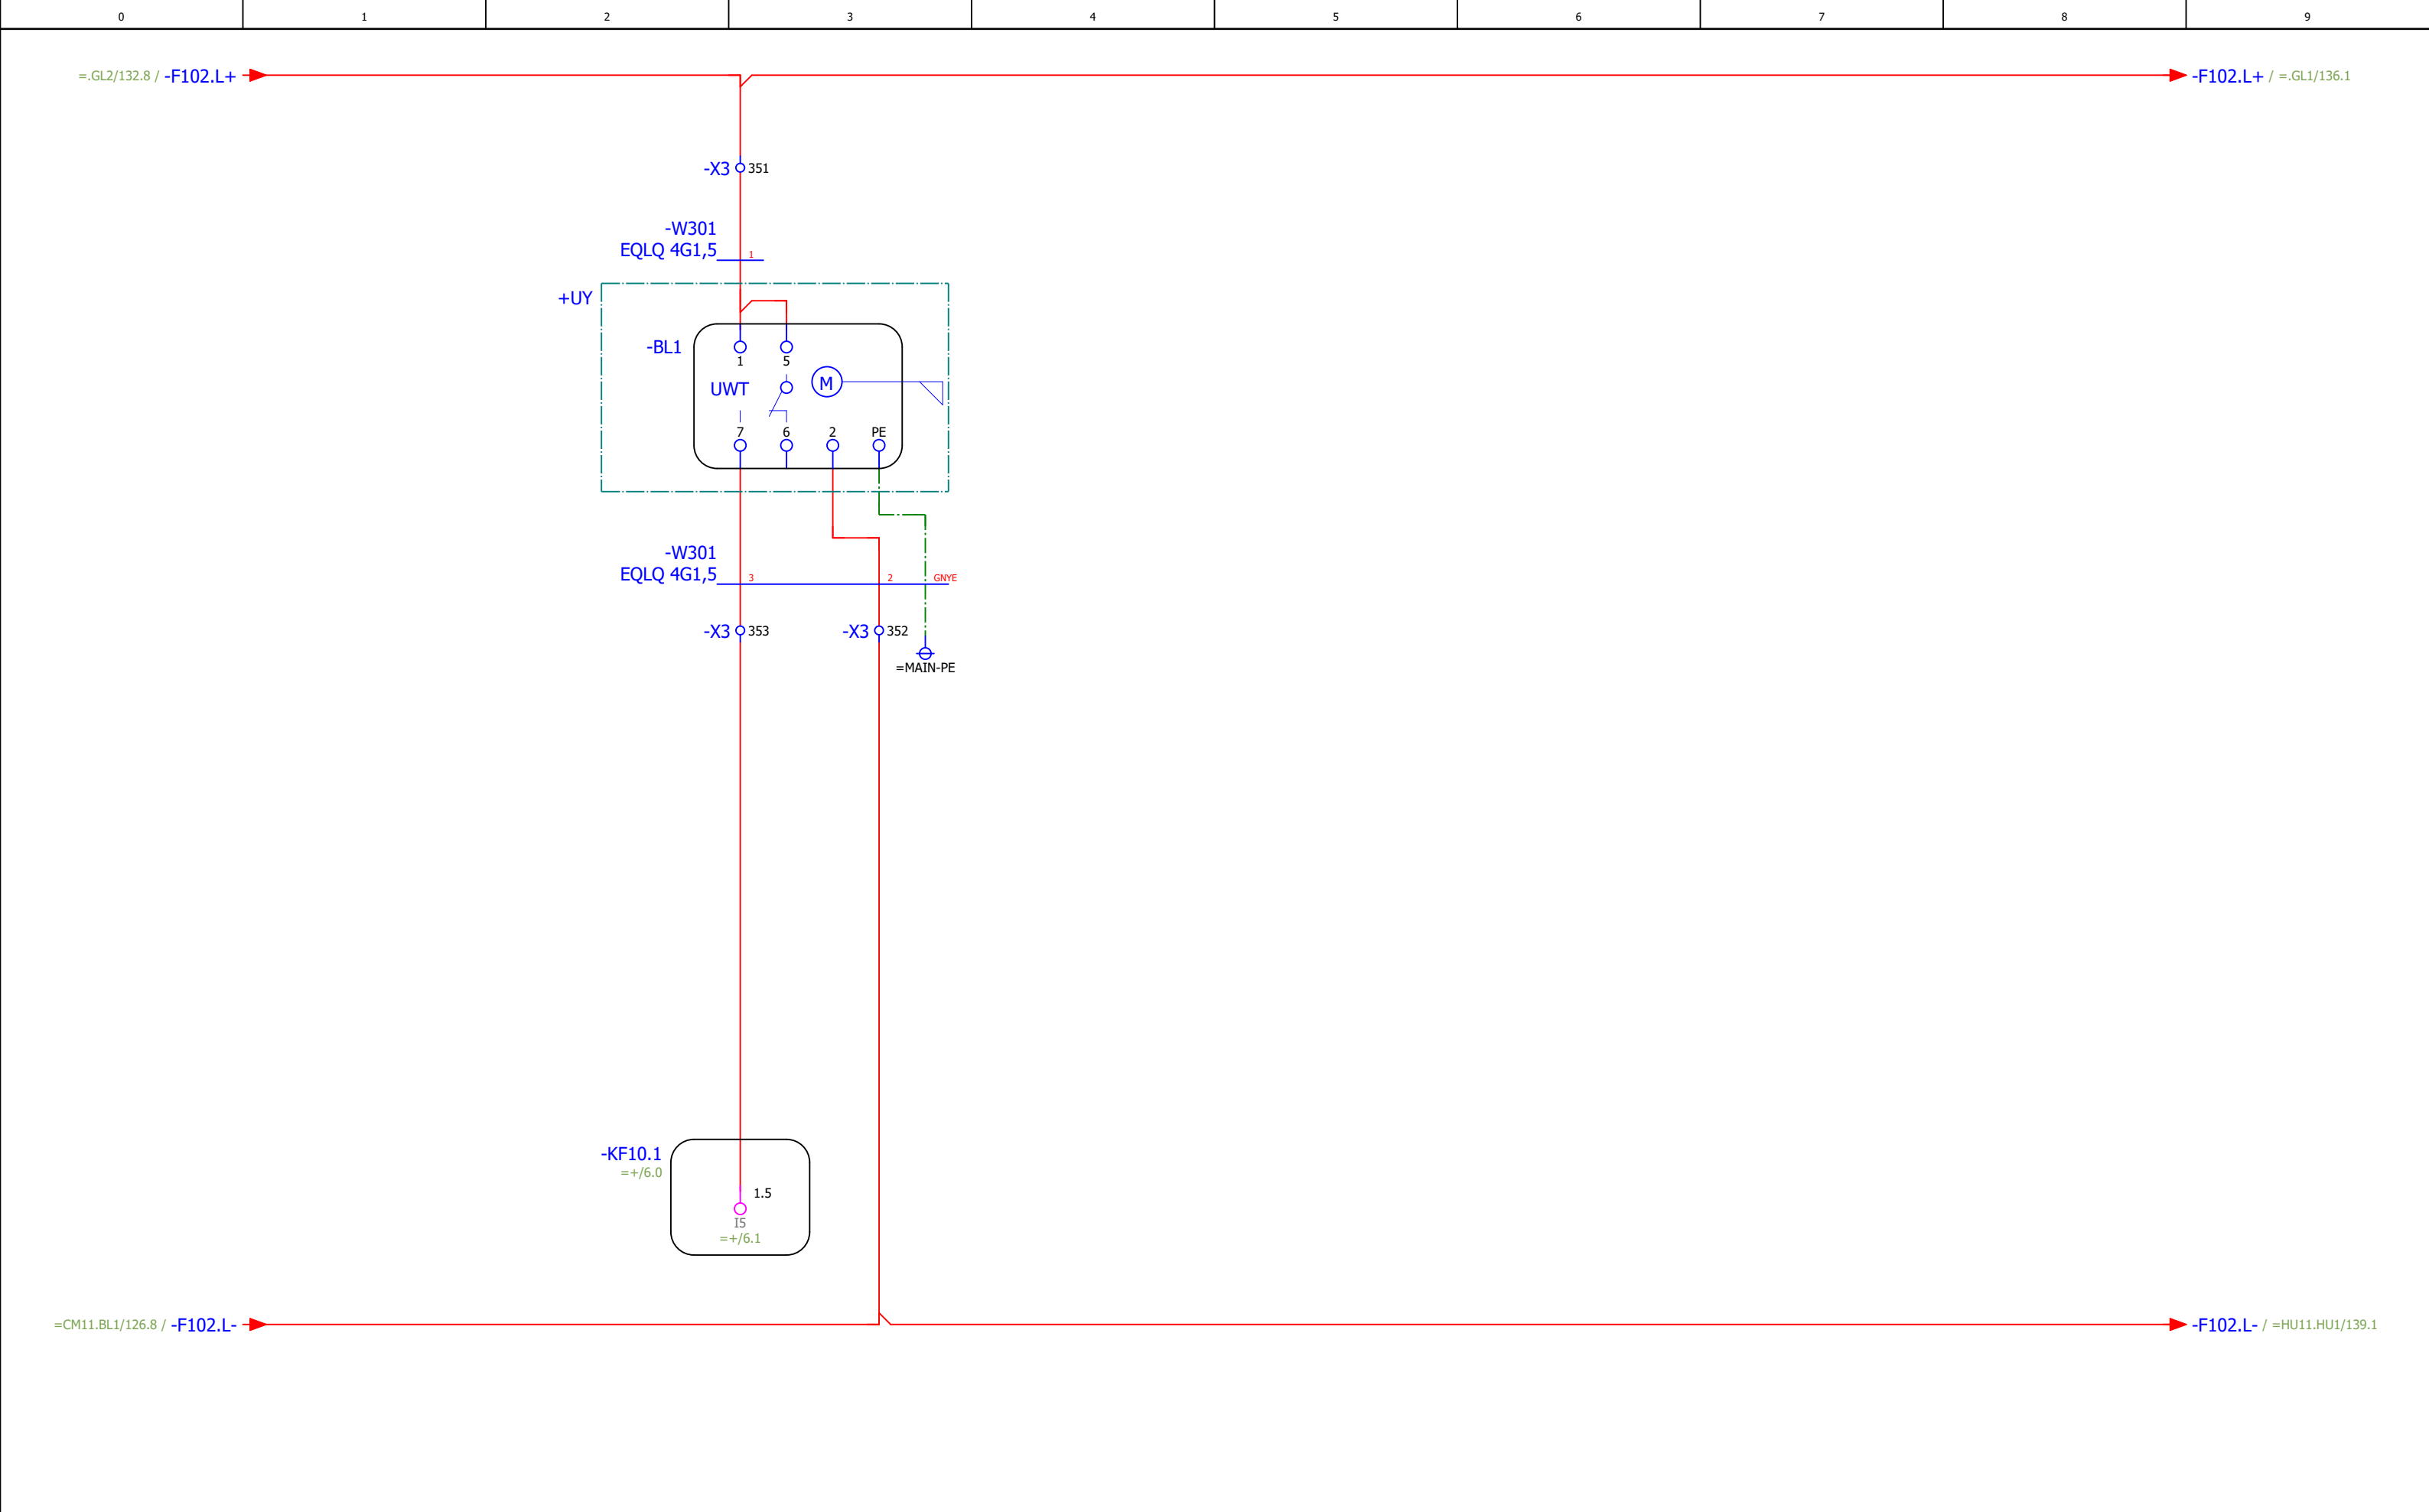

Fullnivå buffertbehållare





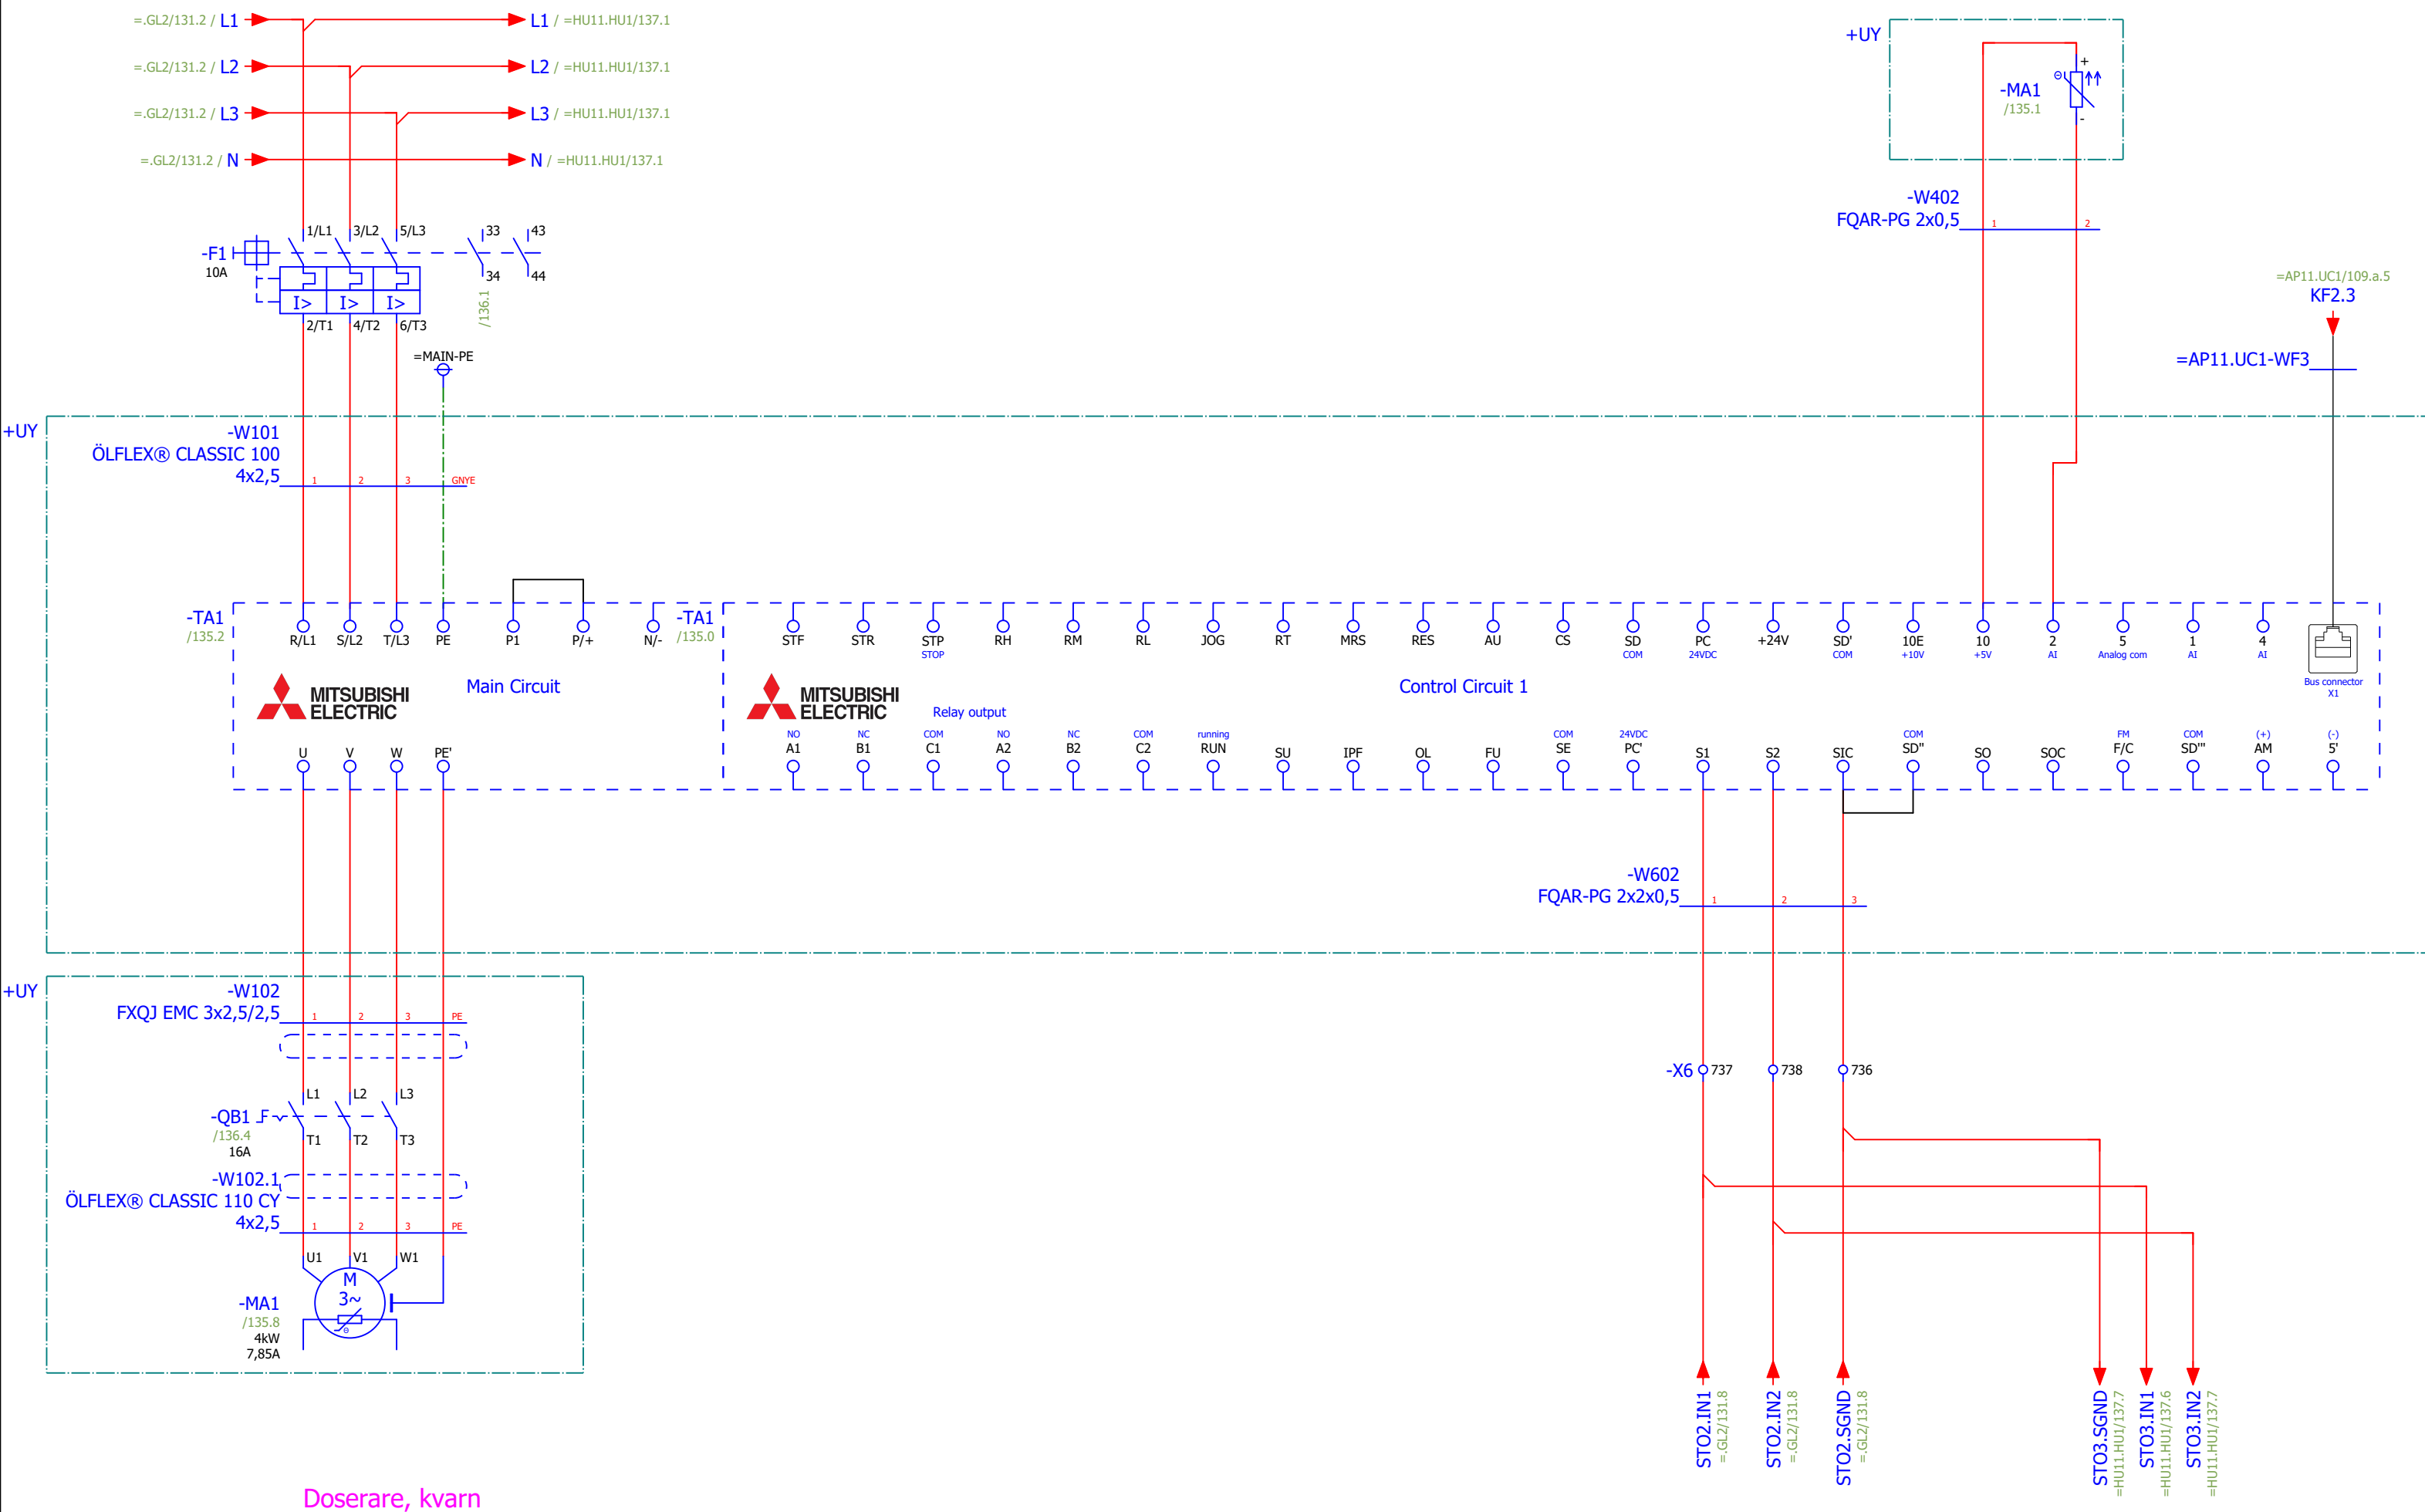


|                          |         |       |      |              |            |
|--------------------------|---------|-------|------|--------------|------------|
| Status                   |         |       |      |              |            |
| Relationshandling 230828 |         |       |      |              |            |
|                          |         |       |      | Datum        | 2023-03-23 |
|                          |         |       |      | Redigerare.  | Mathias    |
|                          |         |       |      | Kontrollerad |            |
| Rev                      | Ändring | Datum | Namn | Ursprung     |            |




Brogatan 7  
S-311 64 VESSIGEBRO  
Ph: +46 (0)346 713330  
www.el-andersson.se


|                        |                 |                                                            |               |           |               |        |
|------------------------|-----------------|------------------------------------------------------------|---------------|-----------|---------------|--------|
| NCC Ålesund            | Doserare, kvern | Tomal<br>Bol 110<br>311 65 Vessigebro<br>+46 (0)346 713100 | ==            | =GL11.GL1 | ++            | +U1    |
|                        |                 |                                                            | Antal<br>Blad | 149       | Nästa<br>Blad | 136    |
|                        |                 |                                                            | Ordernr.      | 58092     | Ritn.Nr.      | T23002 |
| Flerpoligt kretsschema |                 |                                                            |               |           |               |        |

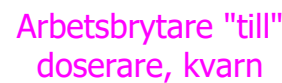


|                                           |         |              |            |               |     |   |             |                        |                                                            |               |               |          |        |
|-------------------------------------------|---------|--------------|------------|---------------|-----|---|-------------|------------------------|------------------------------------------------------------|---------------|---------------|----------|--------|
| Status<br><b>Relationshandling 230828</b> |         |              |            |               |     |  Brogatan 7<br>S-311 64 VESSIGEBRO<br>Ph: +46 (0)346 713330<br>www.el-andersson.se | NCC Ålesund | Doserare, kvarn        | Tomal<br>Bol 110<br>311 65 Vessigebro<br>+46 (0)346 713100 | ==            | =GL11.GL1     | ++       | +U1    |
|                                           |         | Datum        | 2023-08-29 | Antal<br>Blad | 149 |   |             |                        |                                                            | Nästa<br>Blad | =HU11.HU1/137 | Blad     | 136    |
|                                           |         | Redigerare.  | MATHIAS    |               |     |   |             |                        |                                                            |               |               |          |        |
|                                           |         | Kontrollerad |            |               |     |   |             |                        |                                                            |               |               |          |        |
| Rev                                       | Ändring | Datum        | Namn       | Ursprung      |     |   |             |                        |                                                            |               |               |          |        |
|                                           |         |              |            |               |     |   |             | Flerpoligt kretsschema |                                                            | Ordernr.      | 58092         | Ritn.Nr. | T23002 |

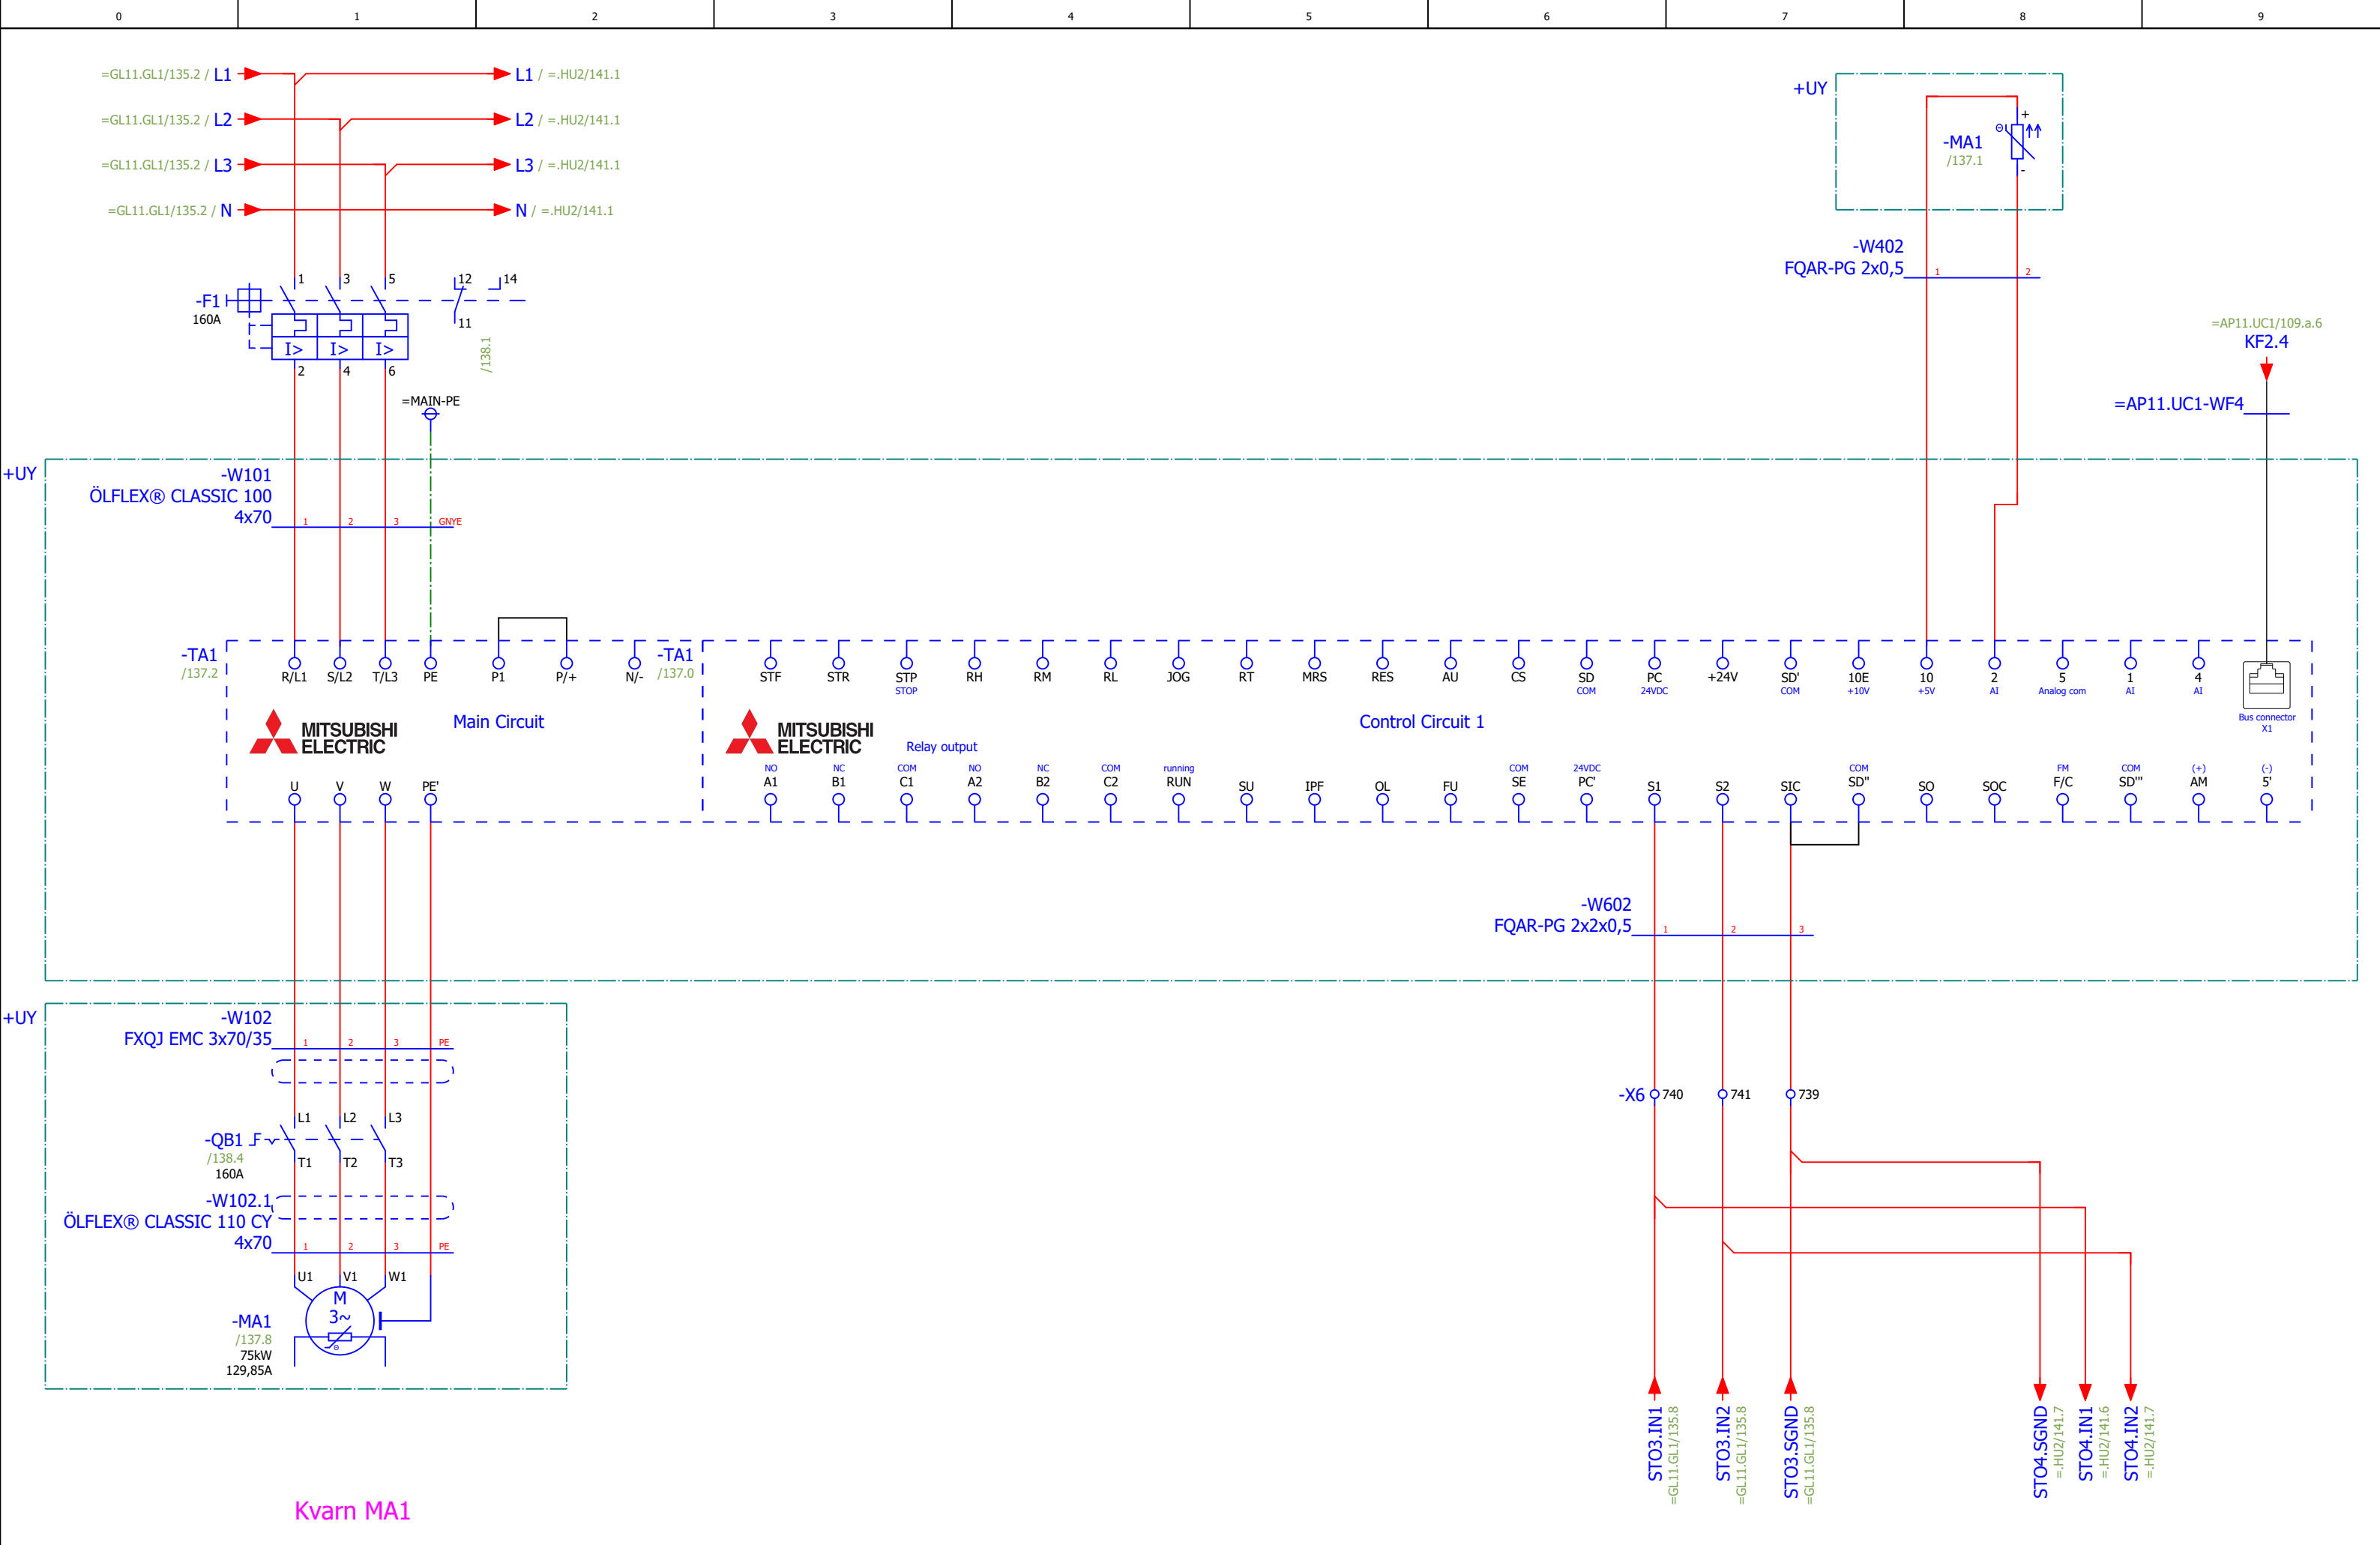


|                          |         |  |       |             |            |                                                                                      |                                                                                   |             |           |                                                            |                        |     |               |  |     |      |     |  |
|--------------------------|---------|--|-------|-------------|------------|--------------------------------------------------------------------------------------|-----------------------------------------------------------------------------------|-------------|-----------|------------------------------------------------------------|------------------------|-----|---------------|--|-----|------|-----|--|
| Status                   |         |  |       |             |            |  | Brogatan 7<br>S-311 64 VESSIGEBRO<br>Ph: +46 (0)346 713330<br>www.el-andersson.se | NCC Ålesund | Kvarn MA1 | Total<br>Bol 110<br>311 65 Vessigebro<br>+46 (0)346 713100 | ==                     |     | =HU11.HU1     |  | ++  |      | +U1 |  |
|                          |         |  |       | Datum       | 2023-03-23 |                                                                                      |                                                                                   |             |           |                                                            | Antal<br>Blad          | 149 | Nästa<br>Blad |  | 138 | Blad | 137 |  |
|                          |         |  |       | Redigerare. | Mathias    |                                                                                      |                                                                                   |             |           |                                                            | Ordernr.               |     | Ritn.Nr.      |  |     |      |     |  |
| Rev                      | Ändring |  | Datum | Namn        | Ursprung   |                                                                                      |                                                                                   |             |           |                                                            | 58092                  |     |               |  |     |      |     |  |
| Relationshandling 230828 |         |  |       |             |            |                                                                                      |                                                                                   |             |           |                                                            | Flerpoligt kretsschema |     | T23002        |  |     |      |     |  |

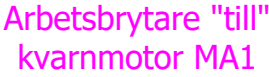


|        |         |       |              |            |               |                                                                                      |                                                                                       |                        |           |                                                            |       |               |        |      |     |
|--------|---------|-------|--------------|------------|---------------|--------------------------------------------------------------------------------------|---------------------------------------------------------------------------------------|------------------------|-----------|------------------------------------------------------------|-------|---------------|--------|------|-----|
| Status |         |       |              |            |               |  | Brogatan 7<br>S-311 64 VESSIGEBRO<br><br>Ph: +46 (0)346 713330<br>www.el-andersson.se | NCC Ålesund            | Kvarn MA1 | Tomal<br>Bol 110<br>311 65 Vessigebro<br>+46 (0)346 713100 | ==    | =HU11.HU1     | ++     | +U1  |     |
|        |         |       | Datum        | 2023-08-29 | Antal<br>Blad |                                                                                      |                                                                                       |                        |           |                                                            | 149   | Nästa<br>Blad | 139    | Blad | 138 |
|        |         |       | Redigerare.  | MATHIAS    |               |                                                                                      |                                                                                       |                        |           |                                                            |       |               |        |      |     |
|        |         |       | Kontrollerad |            |               |                                                                                      |                                                                                       |                        |           |                                                            |       |               |        |      |     |
| Rev    | Ändring | Datum | Namn         | Ursprung   |               |                                                                                      |                                                                                       |                        |           |                                                            |       |               |        |      |     |
|        |         |       |              |            |               |                                                                                      |                                                                                       | Flerpoligt kretsschema |           | Ordernr.                                                   | 58092 | Ritn.Nr.      | T23002 |      |     |

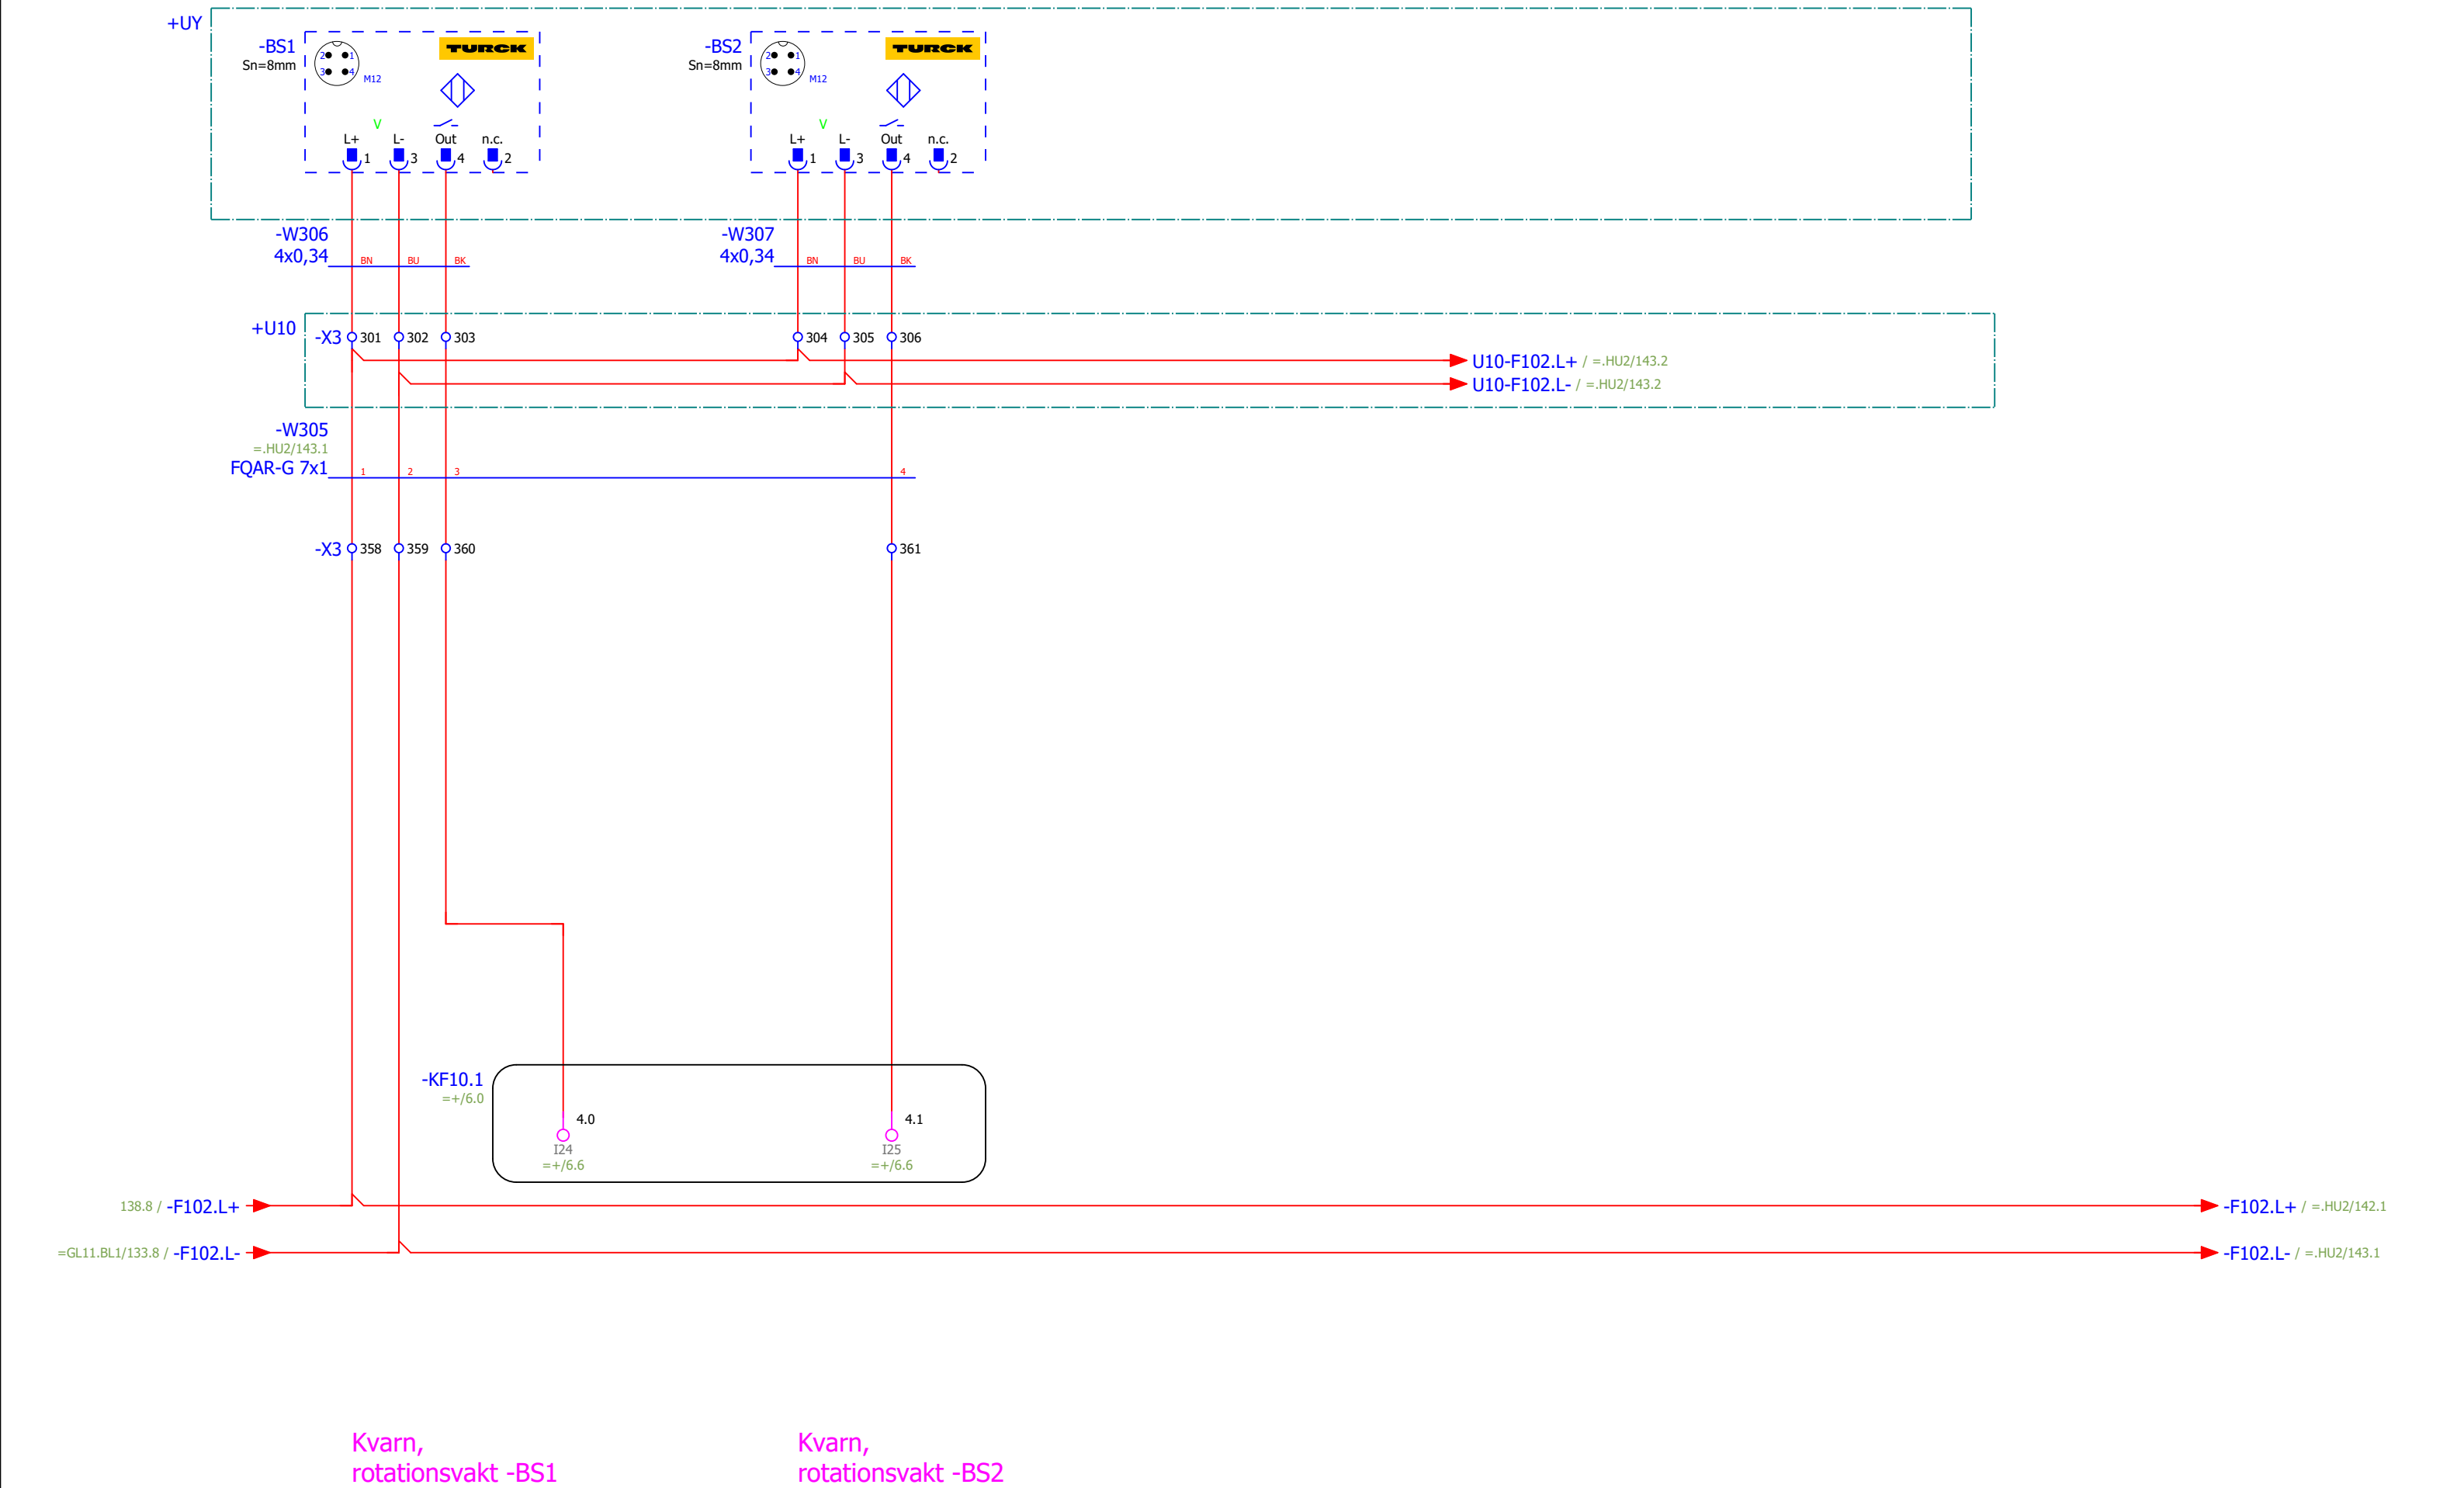

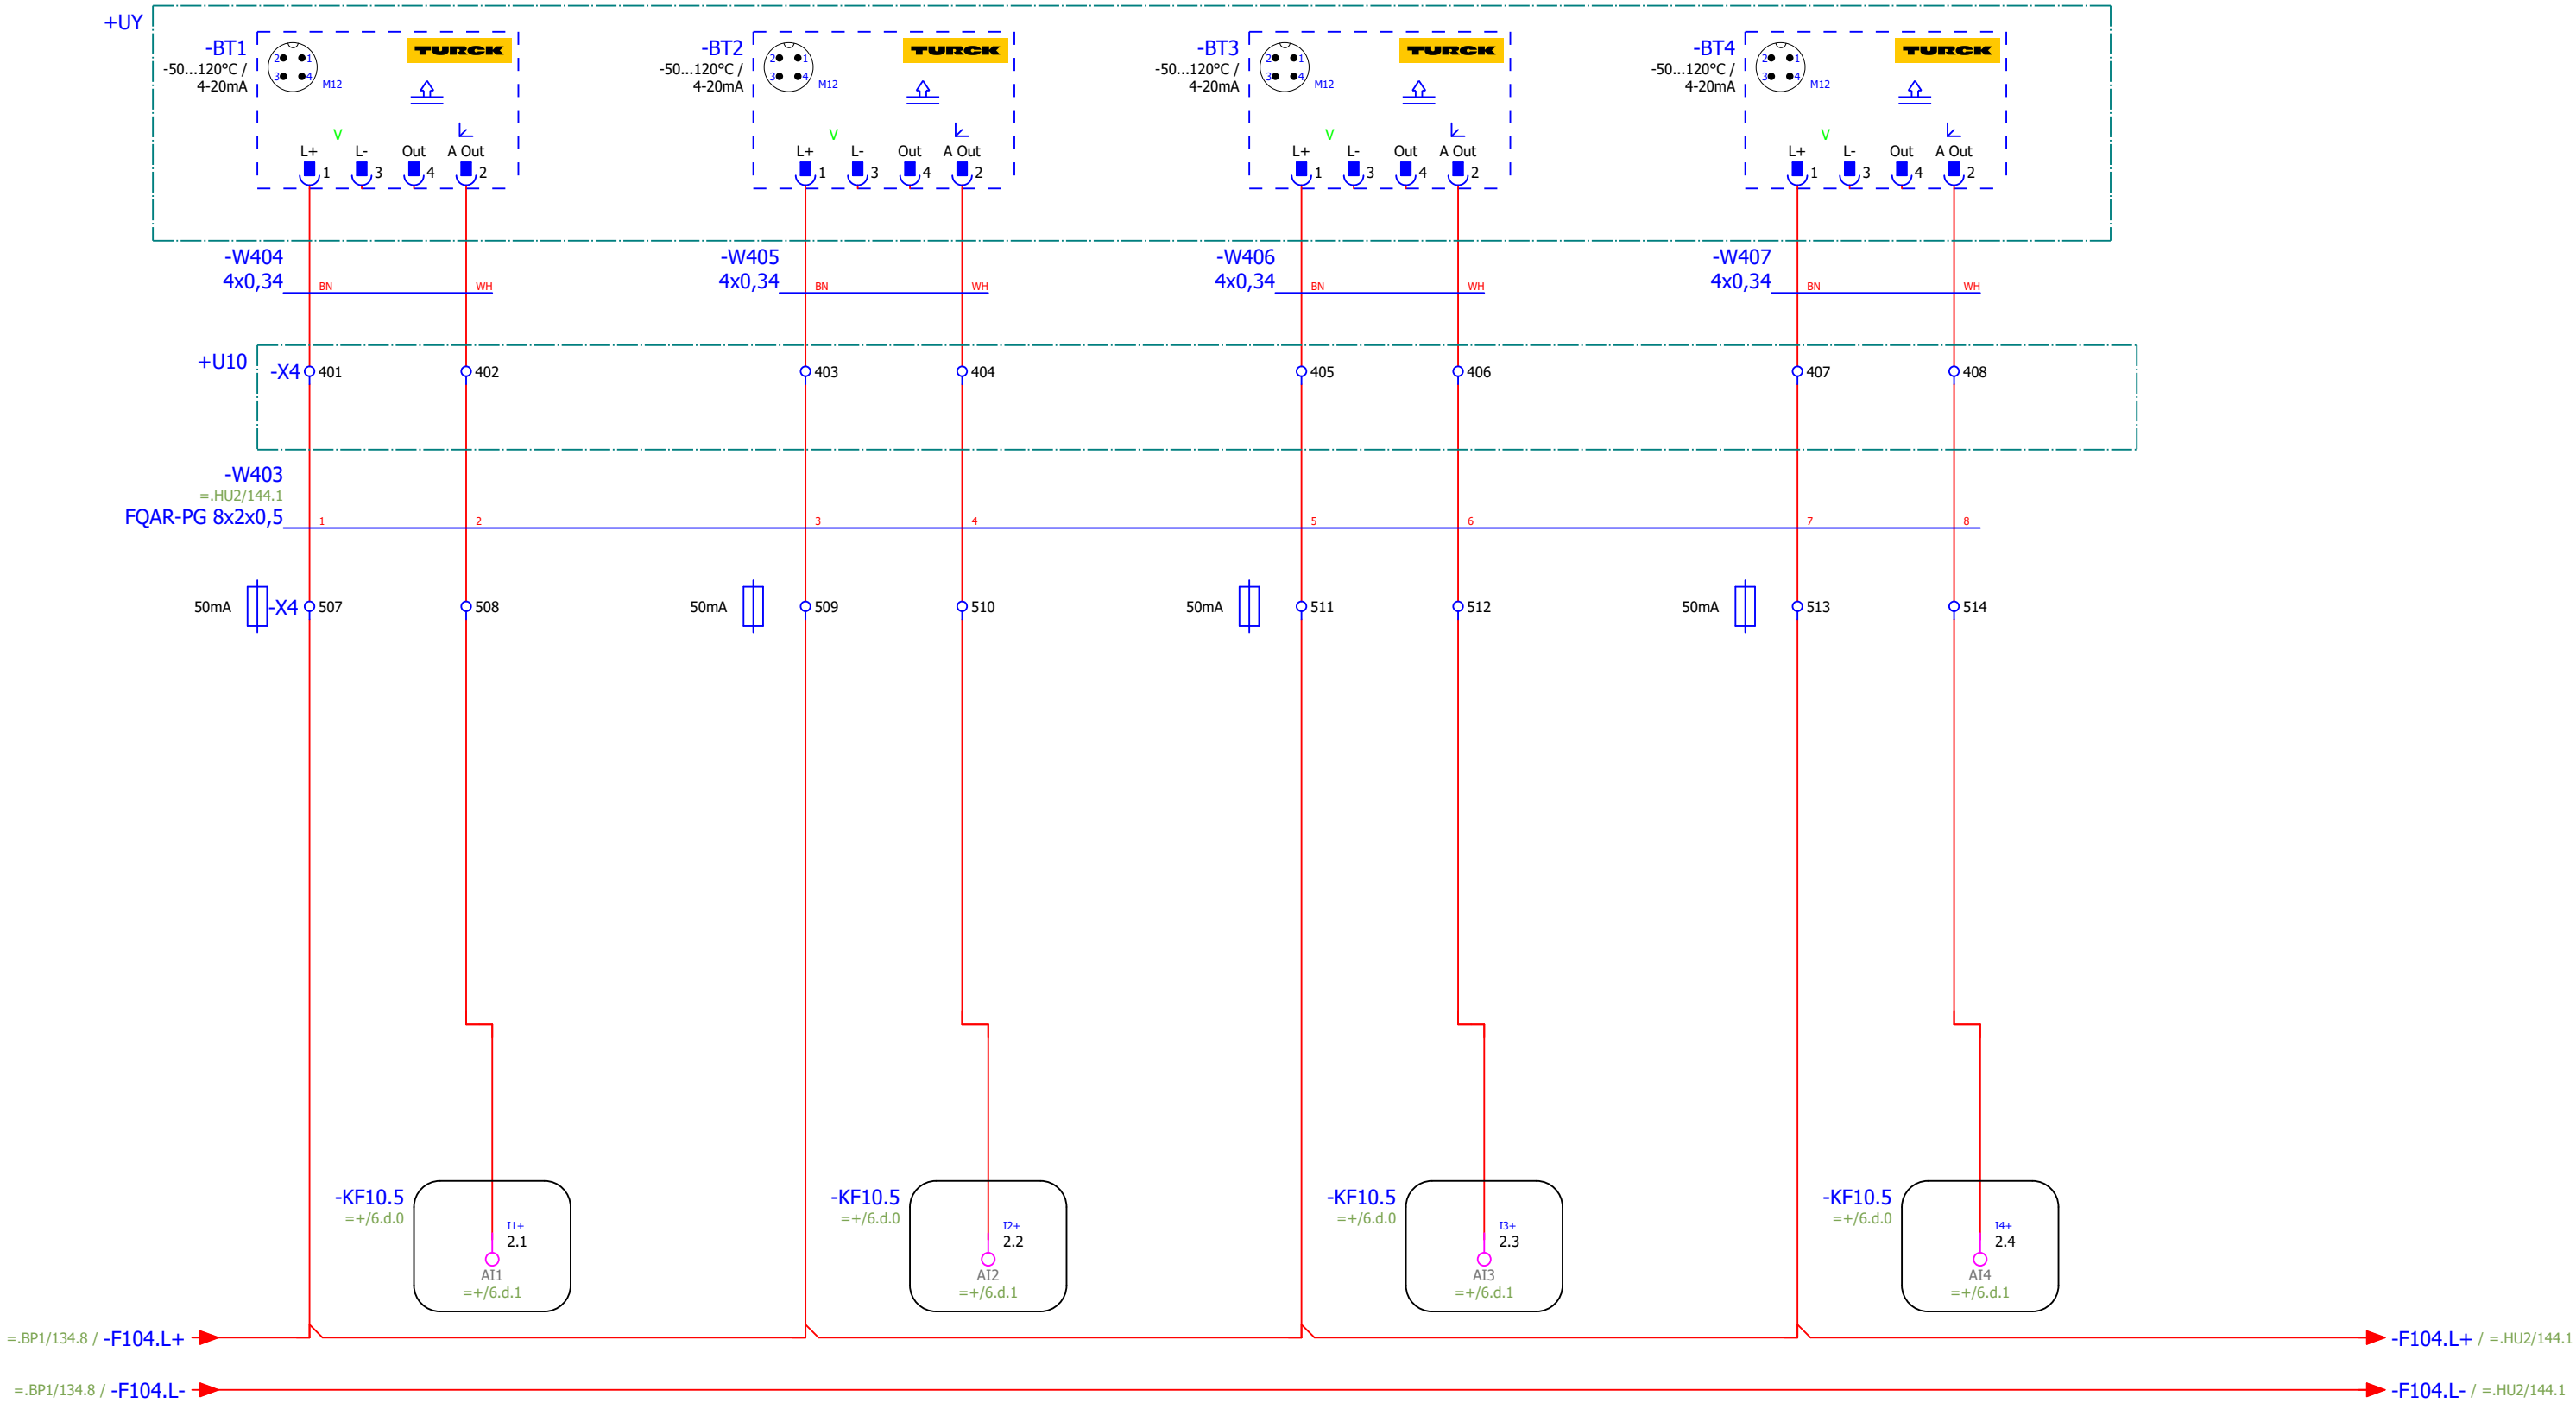





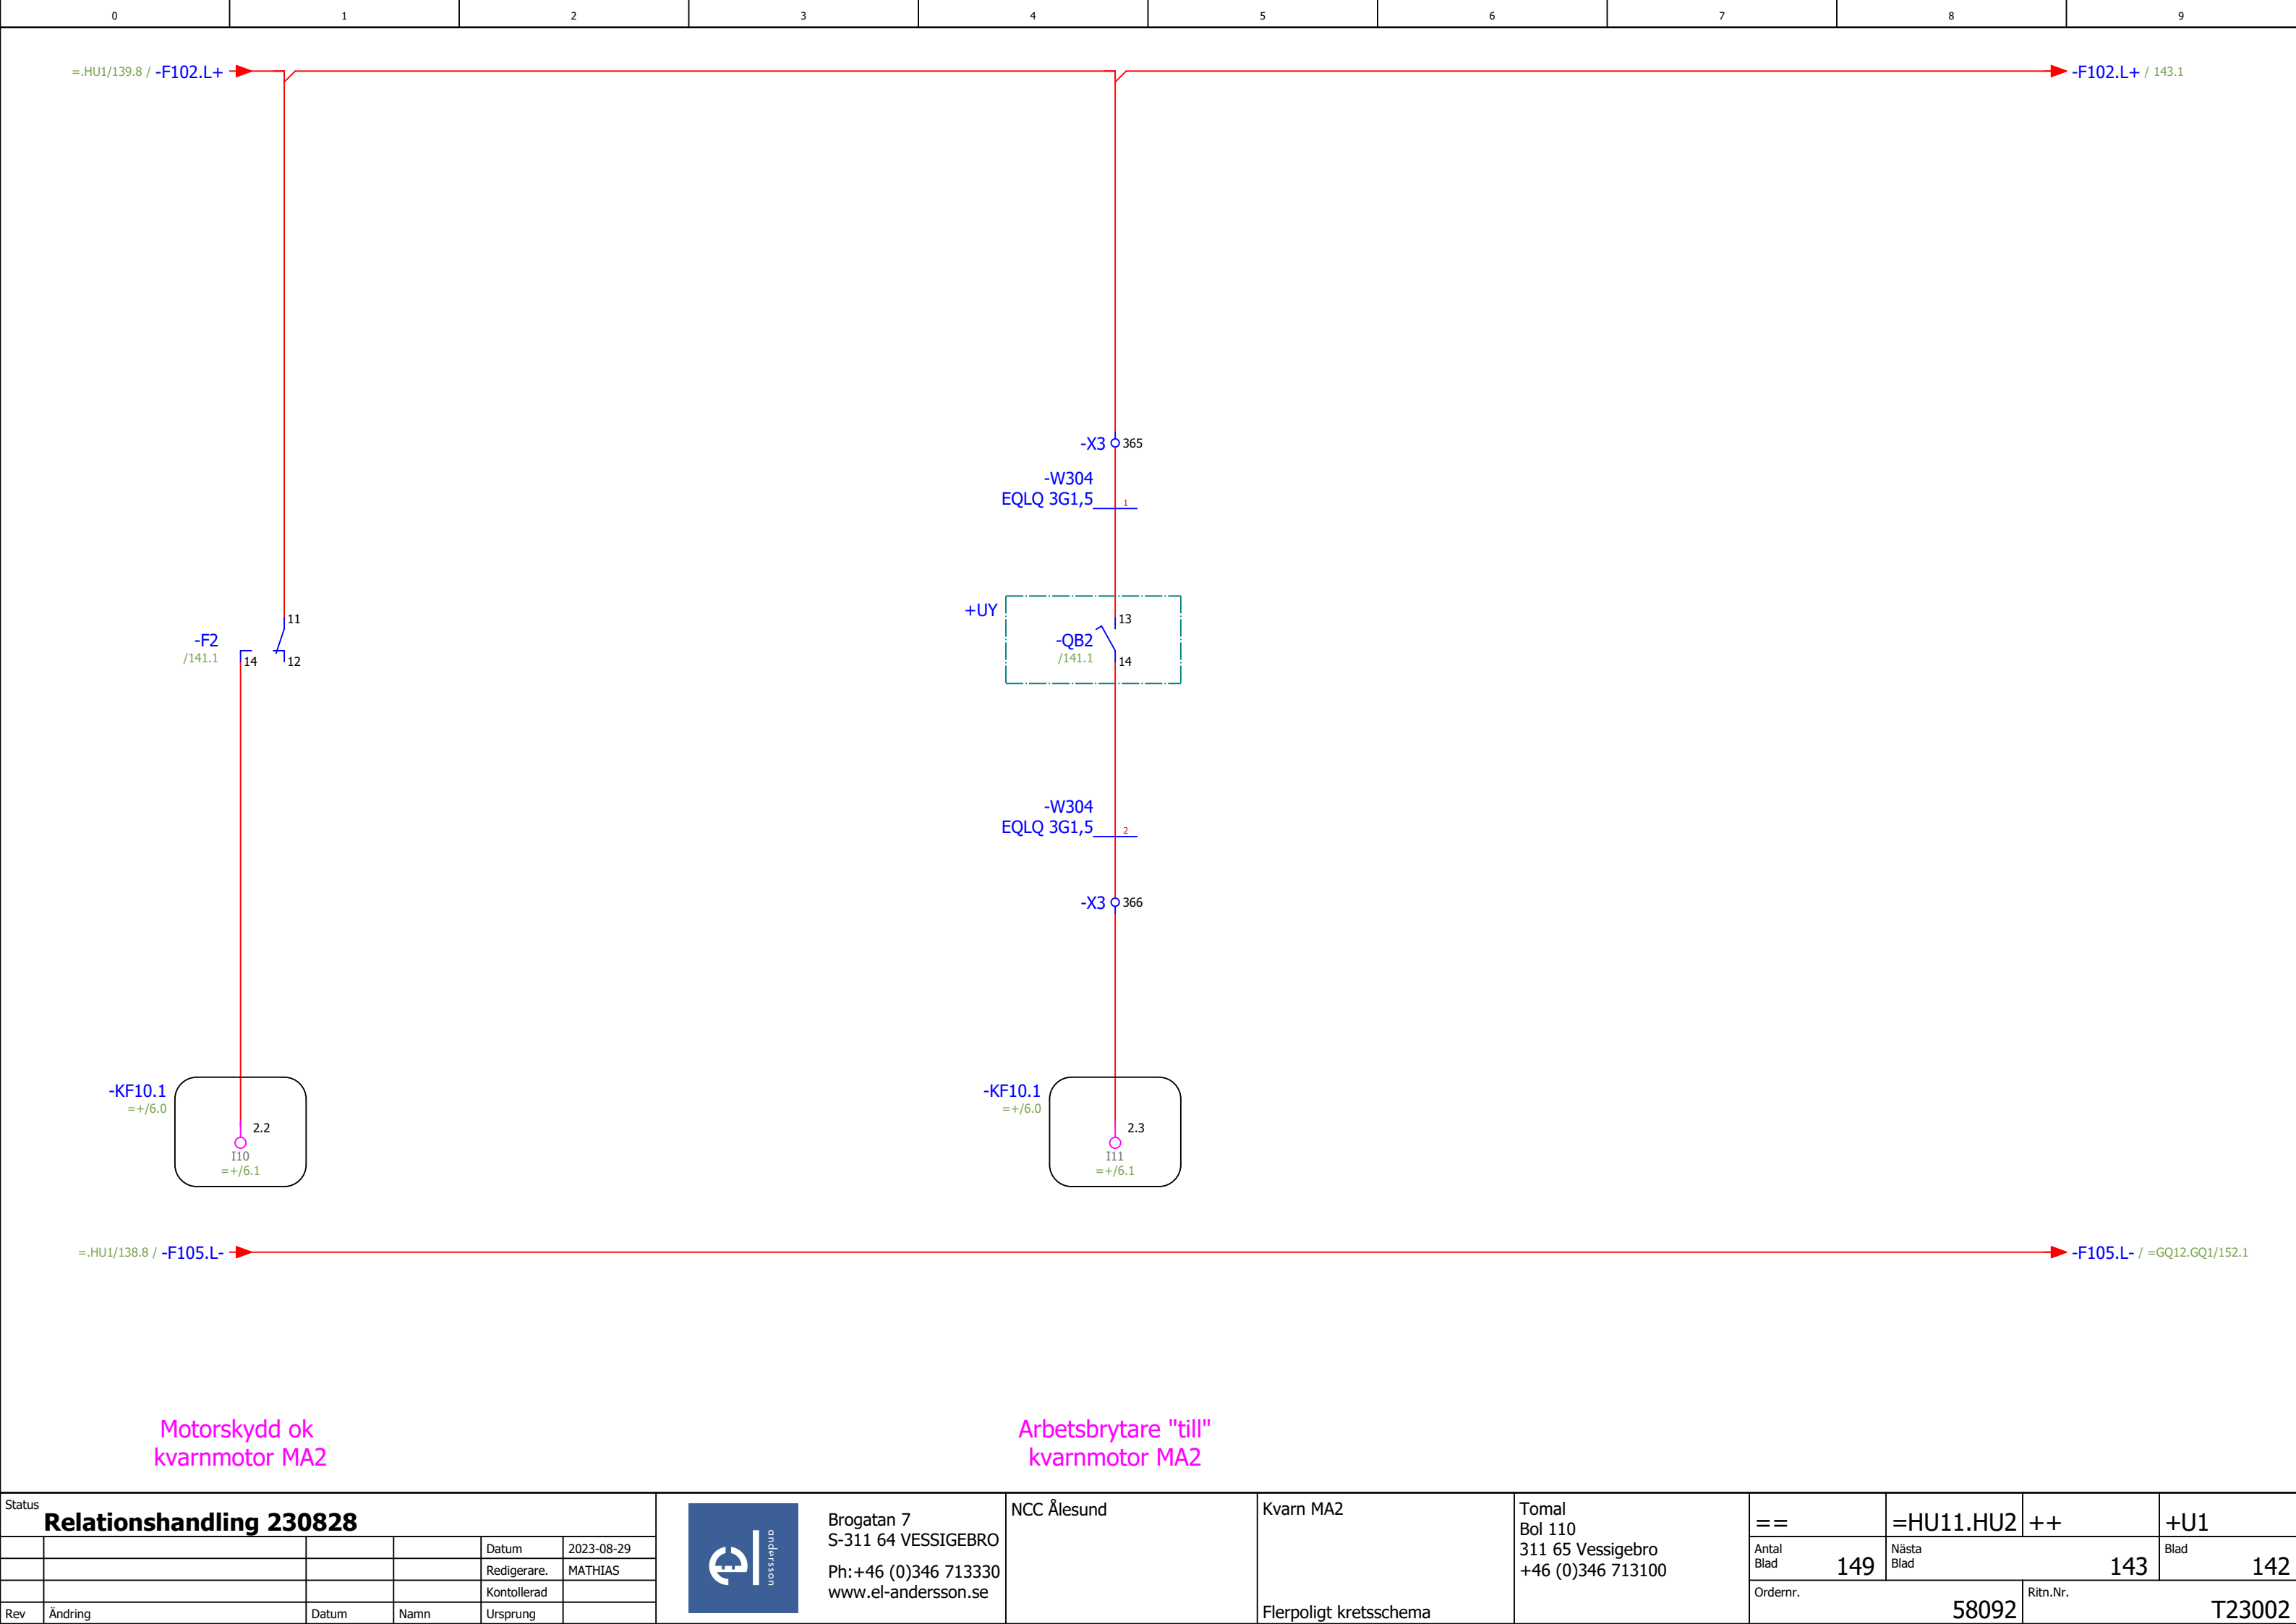


Motorskydd ok  
kvarnmotor MA2

Arbetsbrytare "till"  
kvarnmotor MA2


|                          |         |--------------------------|---------|-------|--------------|------------|--|--------------------------------------------------------------------------------------|-----------------------------------------------------------------------------------|-------------|-----------|------------------------------------------------------------|------------------------|-----|---------------|-----|------|-----|--|--|--|--|--|
| Status                   |         |       |              |            |  |  | Brogatan 7<br>S-311 64 VESSIGEBRO<br>Ph: +46 (0)346 713330<br>www.el-andersson.se | NCC Ålesund | Kvarn MA2 | Tomal<br>Bol 110<br>311 65 Vessigebro<br>+46 (0)346 713100 | ==                     |     | =HU11.HU2     | ++  | +U1  |     |  |  |  |  |  |
|                          |         |       | Datum        | 2023-08-29 |  |                                                                                      |                                                                                   |             |           |                                                            | Antal<br>Blad          | 149 | Nästa<br>Blad | 143 | Blad | 142 |  |  |  |  |  |
|                          |         |       | Redigerare.  | MATHIAS    |  |                                                                                      |                                                                                   |             |           |                                                            | Ordernr.               |     | Ritn.Nr.      |     |      |     |  |  |  |  |  |
|                          |         |       | Kontrollerad |            |  |                                                                                      |                                                                                   |             |           |                                                            | 58092                  |     | T23002        |     |      |     |  |  |  |  |  |
| Rev                      | Ändring | Datum | Namn         | Ursprung   |  |                                                                                      |                                                                                   |             |           |                                                            |                        |     |               |     |      |     |  |  |  |  |  |
| Relationshandling 230828 |         |       |              |            |  |                                                                                      |                                                                                   |             |           |                                                            | Flerpoligt kretsschema |     |               |     |      |     |  |  |  |  |  |



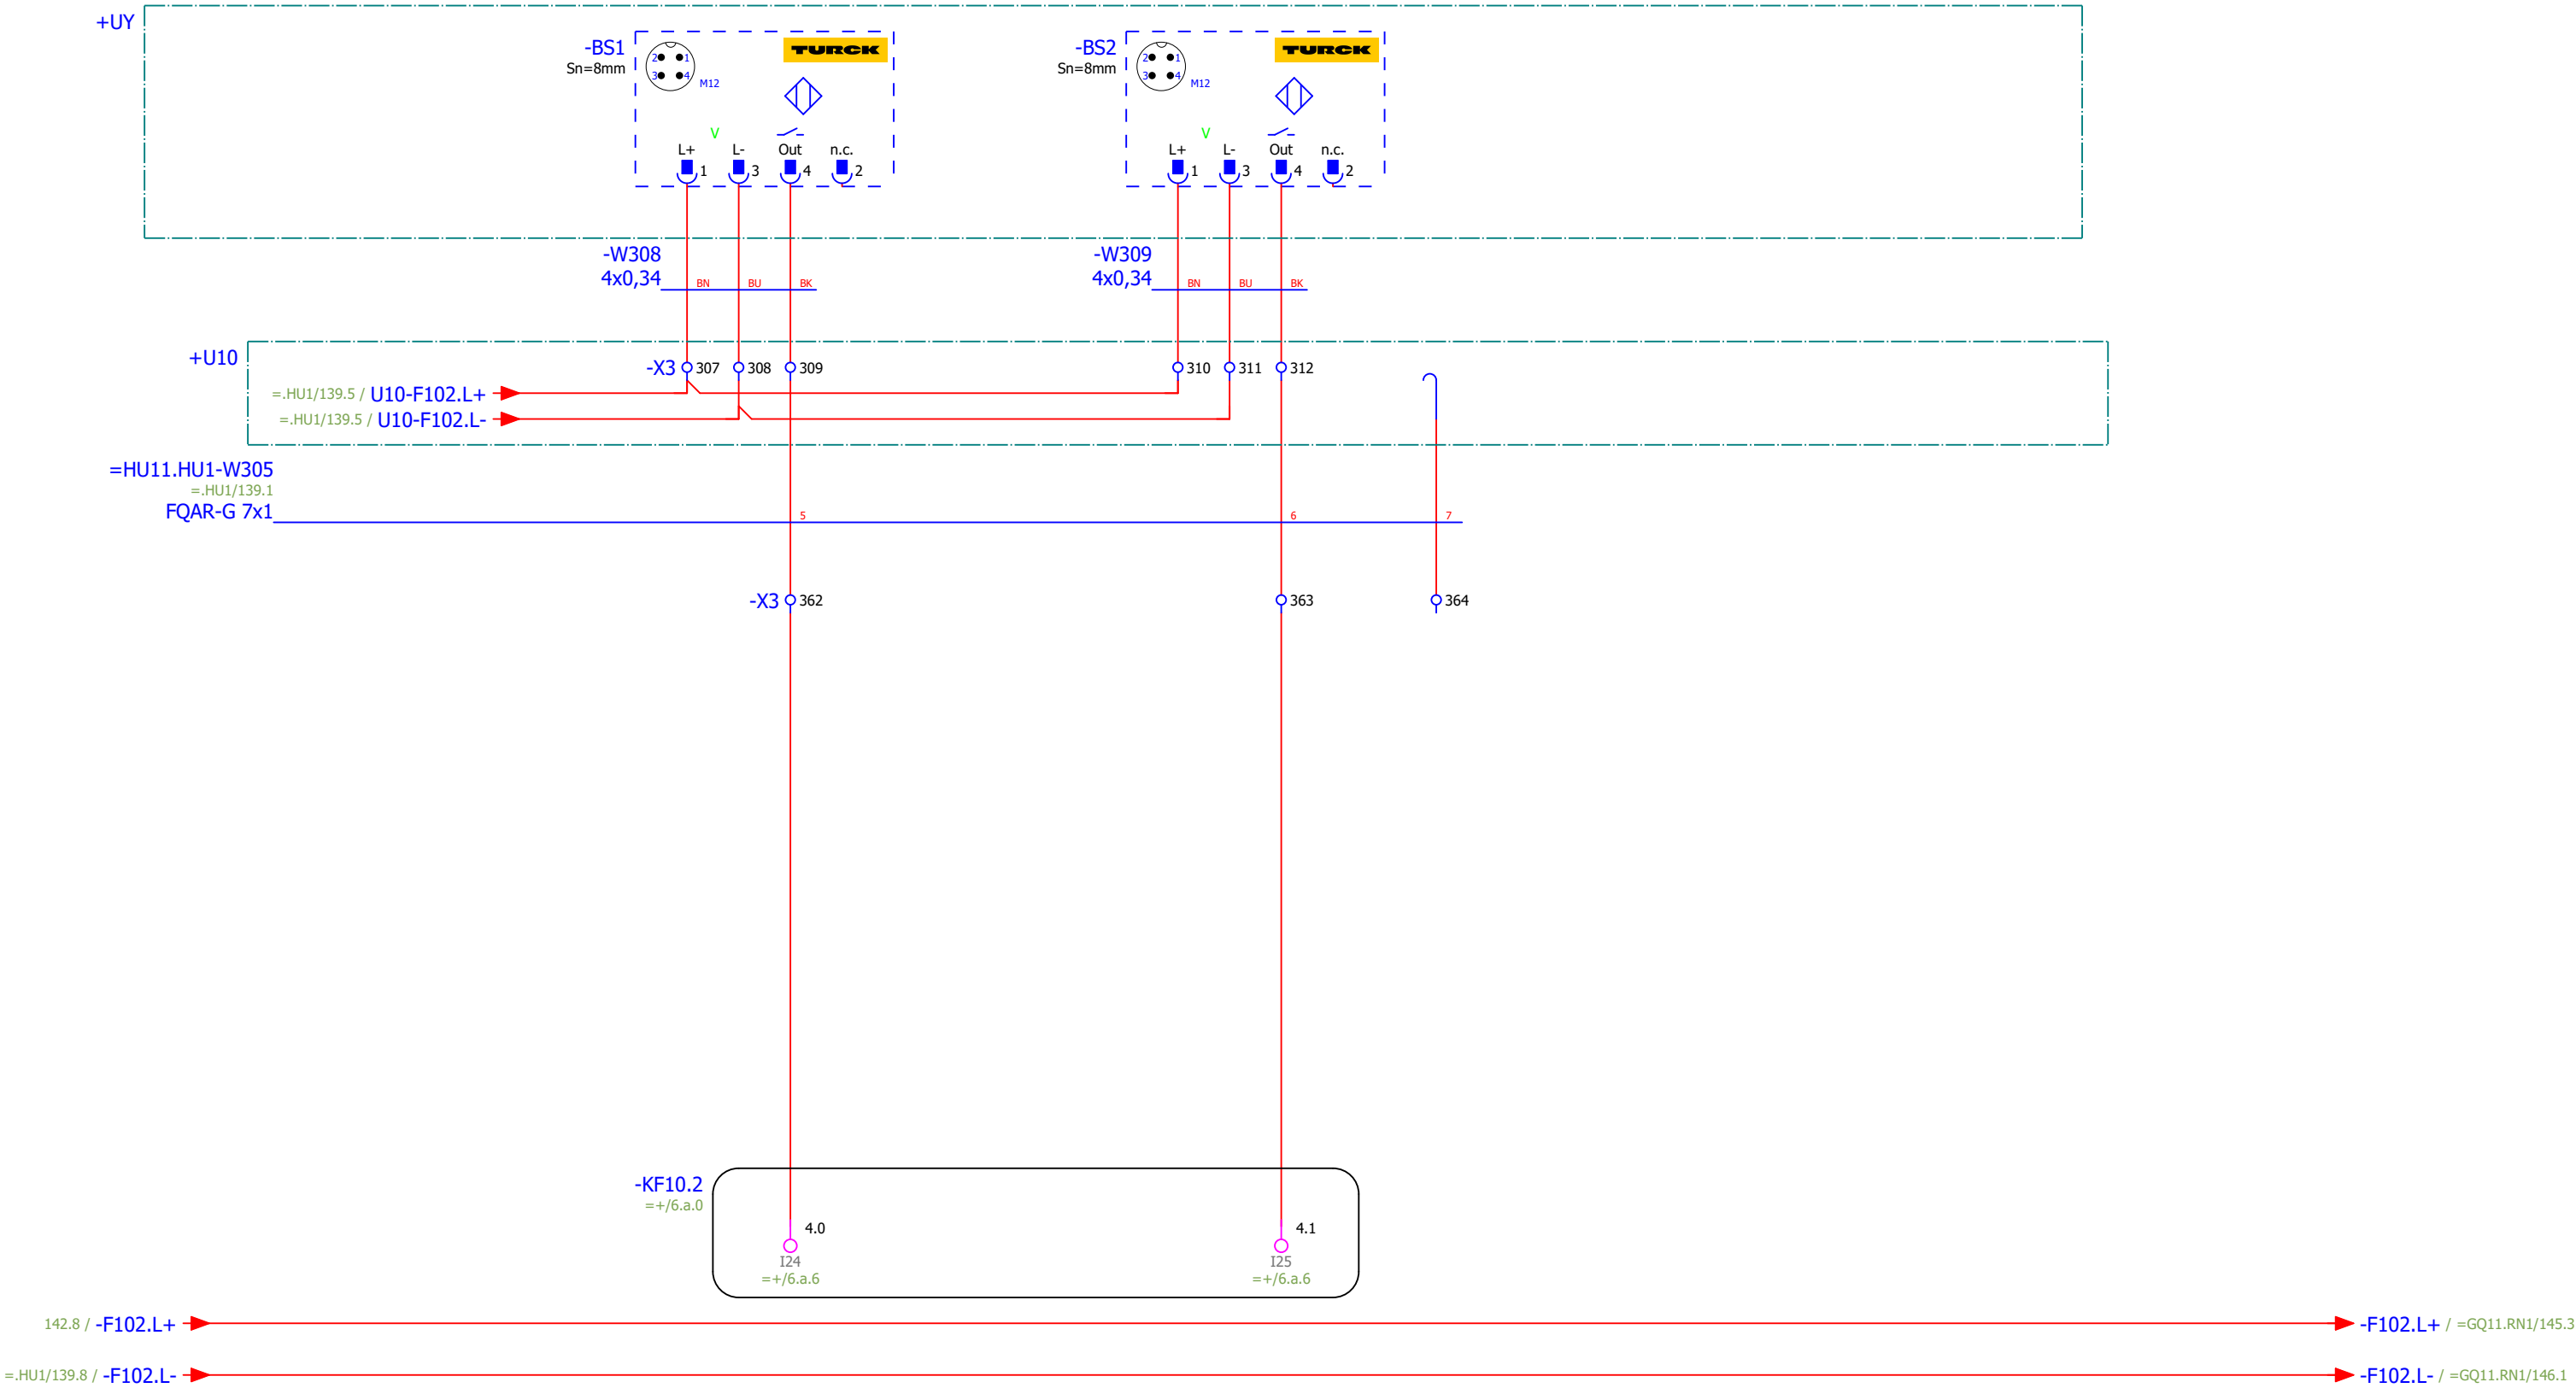

Kvarn,  
rotationsvakt -BS1

Kvarn,  
rotationsvakt -BS2

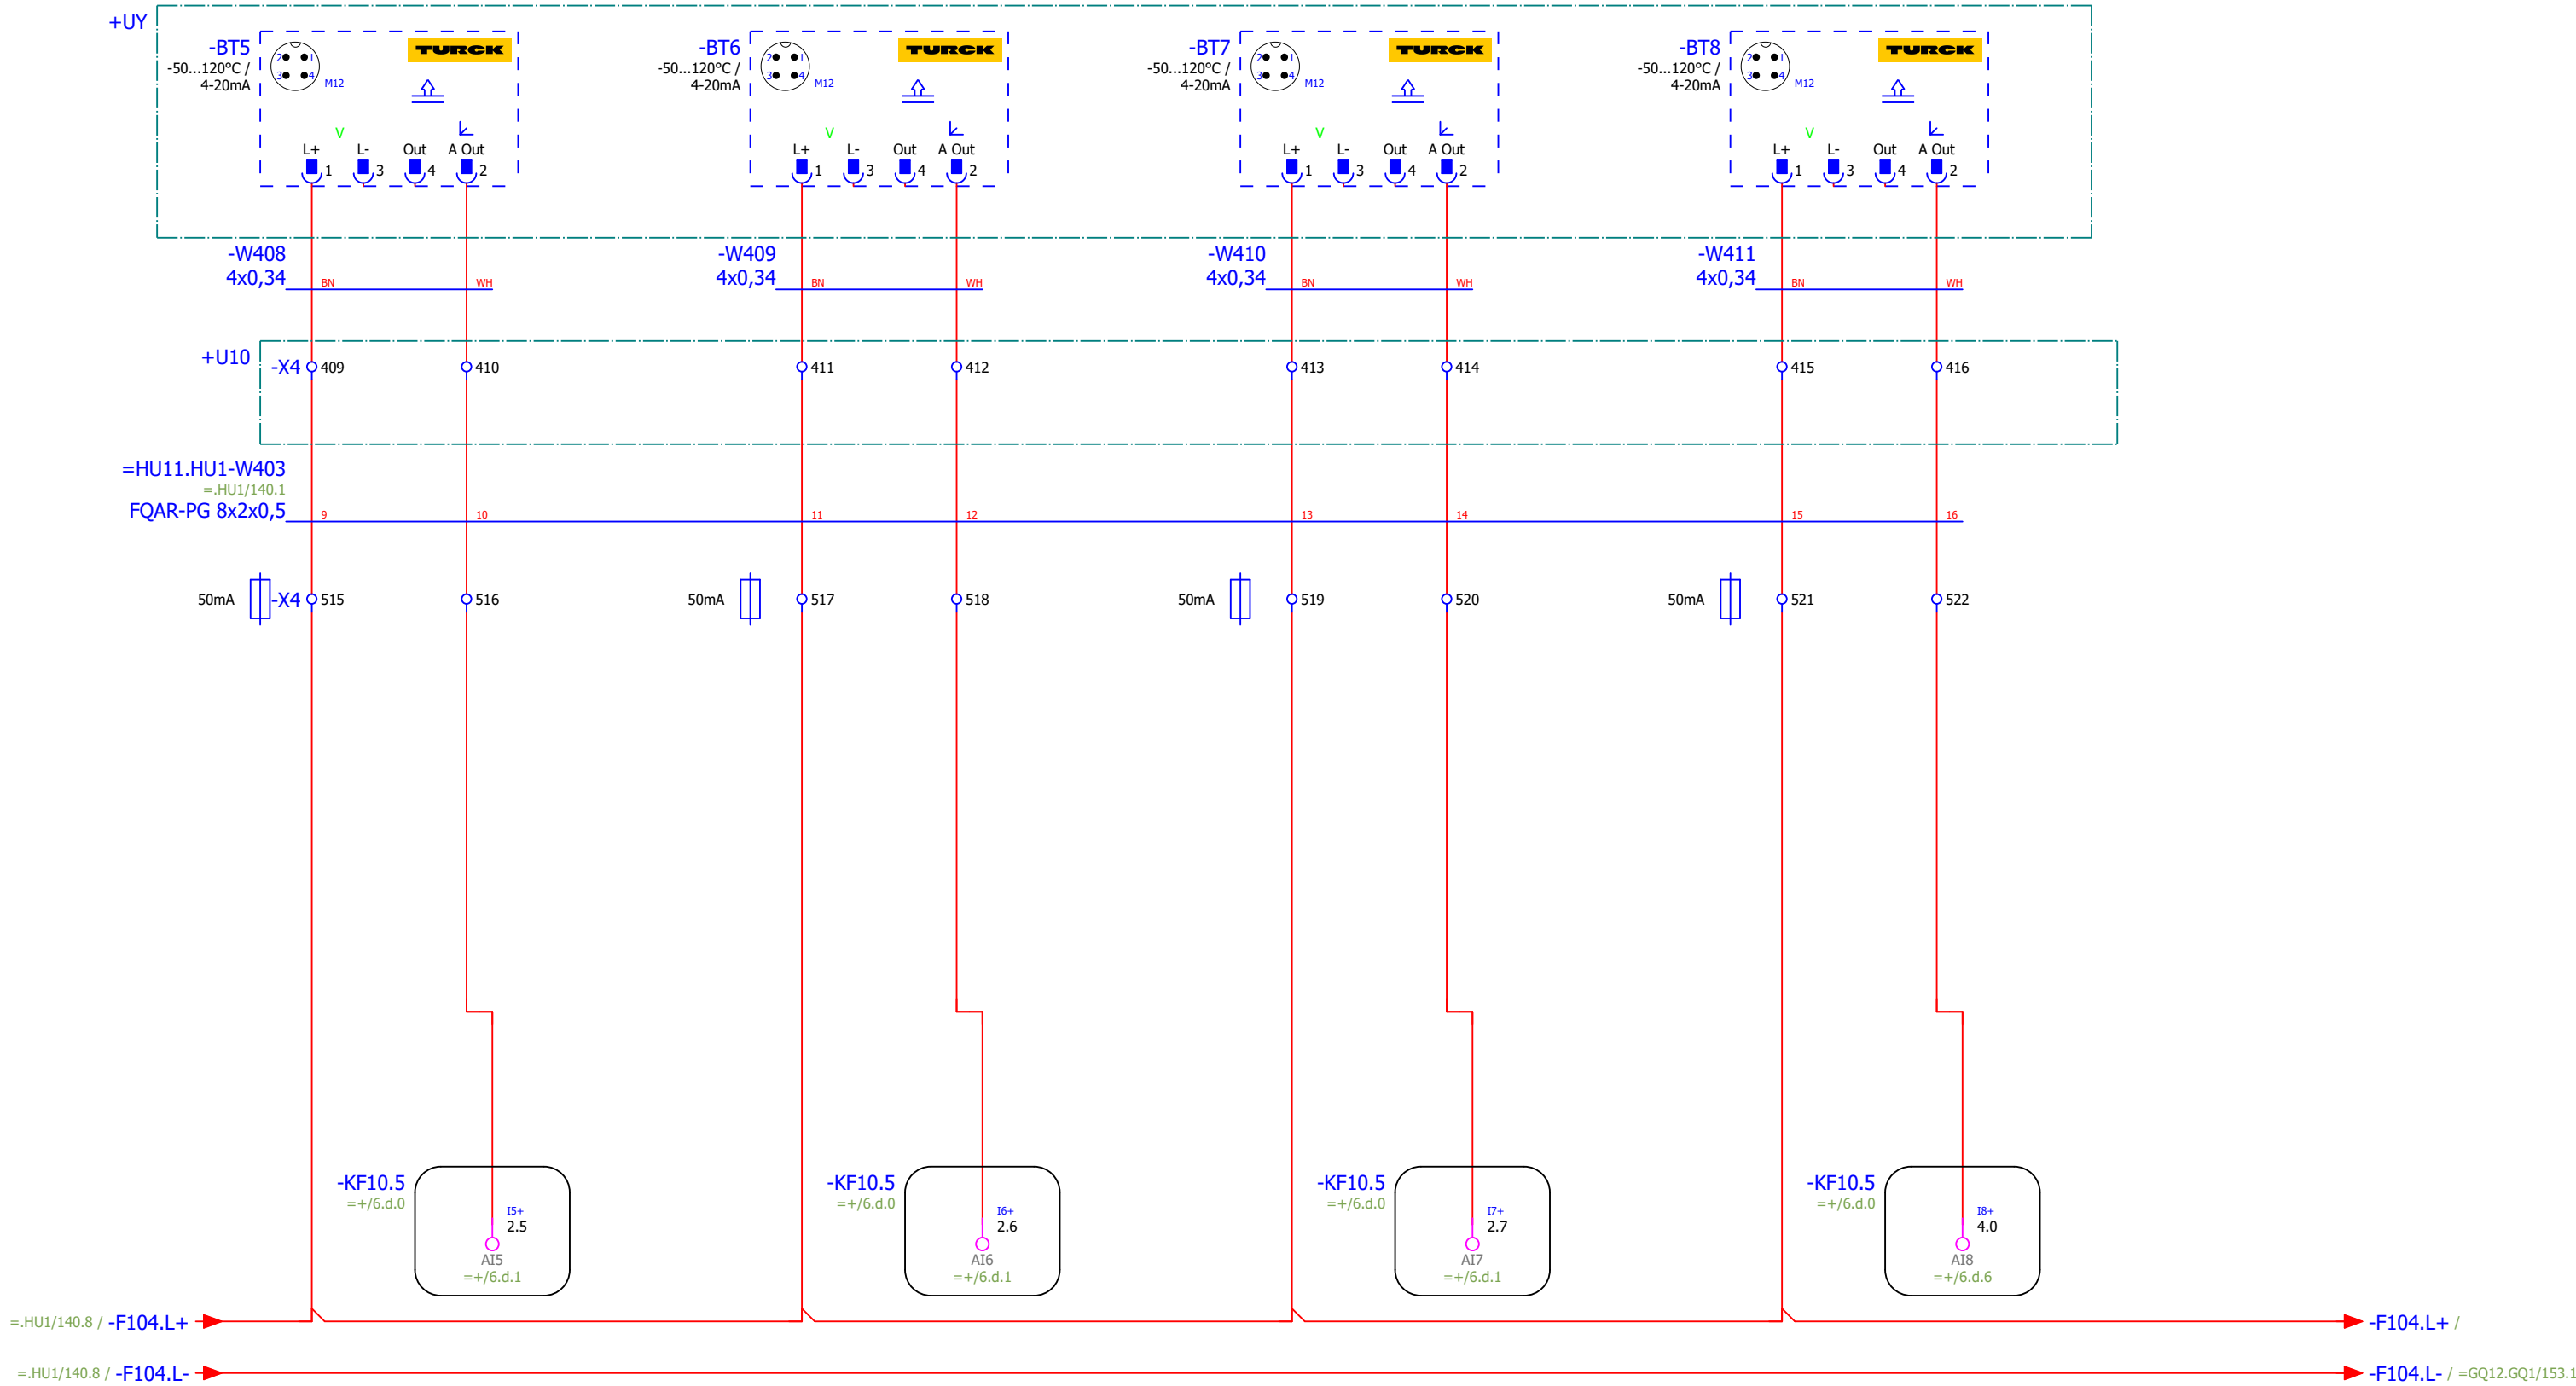

Temp.givare  
lager 5

Temp.givare  
lager 6

Temp.givare  
lager 7

Temp.givare  
lager 8

|                          |         |       |              |            |  |
|--------------------------|---------|-------|--------------|------------|--|
| Status                   |         |       |              |            |  |
| Relationshandling 230828 |         |       |              |            |  |
|                          |         |       | Datum        | 2023-03-23 |  |
|                          |         |       | Redigerare.  | Mathias    |  |
|                          |         |       | Kontrollerad |            |  |
| Rev                      | Ändring | Datum | Namn         | Ursprung   |  |



Brogatan 7  
S-311 64 VESSIGEBRO  
Ph: +46 (0)346 713330  
www.el-andersson.se


NCC Ålesund


Lagerövervakning kvarn

Flerpoligt kretsschema


Tomal  
Bol 110  
311 65 Vessigebro  
+46 (0)346 713100

|               |     |               |               |                    |             |
|---------------|-----|---------------|---------------|--------------------|-------------|
| ==            |     | =HU11.HU2     |               | ++                 | +U1         |
| Antal<br>Blad | 149 | Nästa<br>Blad | =GQ11.RN1/145 |                    | Blad<br>144 |
| Ordernr.      |     | 58092         |               | Ritn.Nr.<br>T23002 |             |

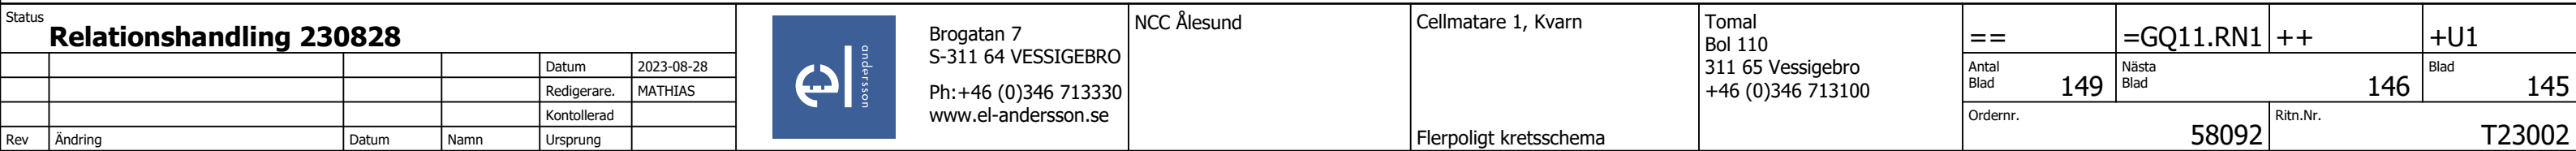


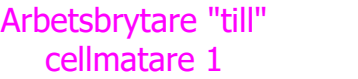

|                                           |         |       |              |            |               |   |             |                        |                                                            |          |               |           |        |     |
|-------------------------------------------|---------|-------|--------------|------------|---------------|---|-------------|------------------------|------------------------------------------------------------|----------|---------------|-----------|--------|-----|
| Status<br><b>Relationshandling 230828</b> |         |       |              |            |               |  <div>Brogatan 7<br/>S-311 64 VESSIGEBRO<br/>Ph: +46 (0)346 713330<br/>www.el-andersson.se</div> | NCC Ålesund | Cellmatare 1, Kvarn    | Tomal<br>Bol 110<br>311 65 Vessigebro<br>+46 (0)346 713100 | ==       | =GQ11.RN1     | ++        | +U1    |     |
|                                           |         |       | Datum        | 2023-08-29 | Antal<br>Blad |   |             |                        |                                                            | 149      | Nästa<br>Blad | =.GQ1/147 | Blad   | 146 |
|                                           |         |       | Redigerare.  | MATHIAS    |               |   |             |                        |                                                            |          |               |           |        |     |
|                                           |         |       | Kontrollerad |            |               |   |             |                        |                                                            |          |               |           |        |     |
| Rev                                       | Ändring | Datum | Namn         | Ursprung   |               |   |             |                        |                                                            |          |               |           |        |     |
|                                           |         |       |              |            |               |   |             | Flerpoligt kretsschema |                                                            | Ordernr. | 58092         | Ritn.Nr.  | T23002 |     |

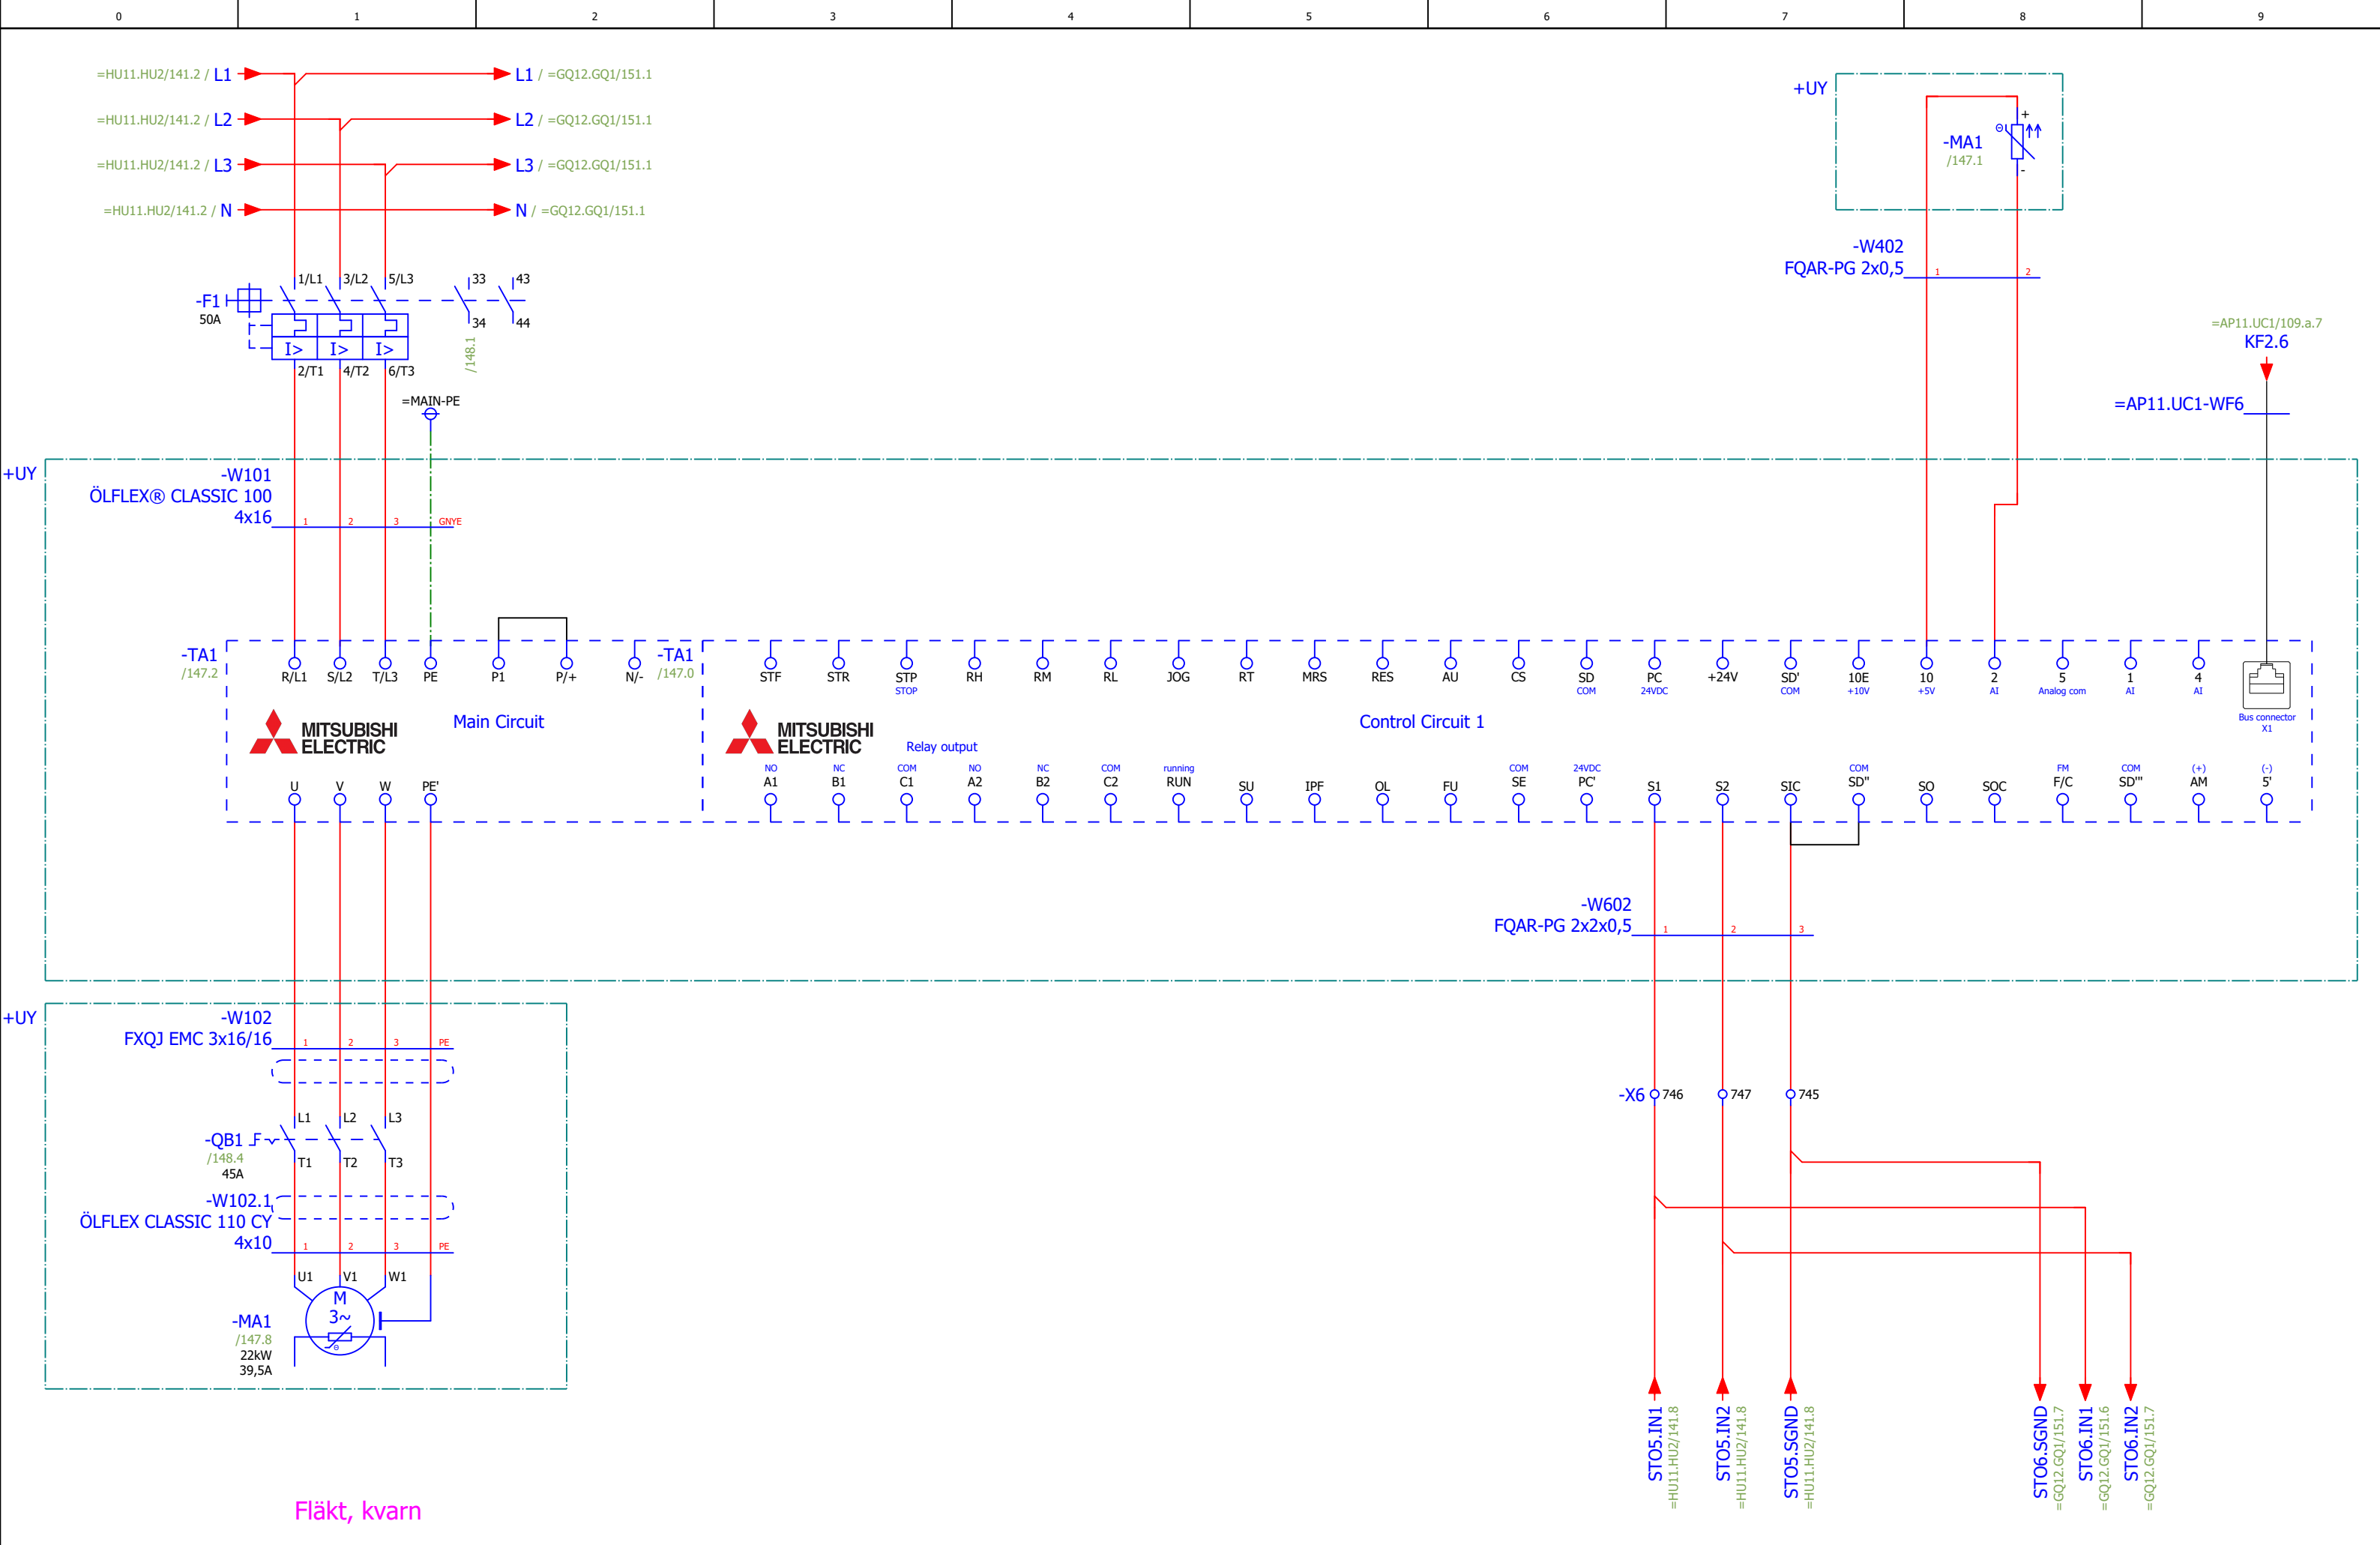

|                          |         |       |      |             |            |                                                                                      |                                                                                   |             |              |                                                            |               |     |               |  |        |      |     |  |
|--------------------------|---------|-------|------|-------------|------------|--------------------------------------------------------------------------------------|-----------------------------------------------------------------------------------|-------------|--------------|------------------------------------------------------------|---------------|-----|---------------|--|--------|------|-----|--|
| Status                   |         |       |      |             |            |  | Brogatan 7<br>S-311 64 VESSIGEBRO<br>Ph: +46 (0)346 713330<br>www.el-andersson.se | NCC Ålesund | Fläkt, kvarn | Total<br>Bol 110<br>311 65 Vessigebro<br>+46 (0)346 713100 | ==            |     | =GQ11.GQ1     |  | ++     |      | +U1 |  |
|                          |         |       |      | Datum       | 2023-03-23 |                                                                                      |                                                                                   |             |              |                                                            | Antal<br>Blad | 149 | Nästa<br>Blad |  | 148    | Blad | 147 |  |
|                          |         |       |      | Redigerare. | Mathias    |                                                                                      |                                                                                   |             |              |                                                            | Ordernr.      |     | Ritn.Nr.      |  |        |      |     |  |
| Rev                      | Ändring | Datum | Namn | Ursprung    |            |                                                                                      |                                                                                   |             |              |                                                            | 58092         |     |               |  | T23002 |      |     |  |
| Relationshandling 230828 |         |       |      |             |            |                                                                                      |                                                                                   |             |              |                                                            |               |     |               |  |        |      |     |  |

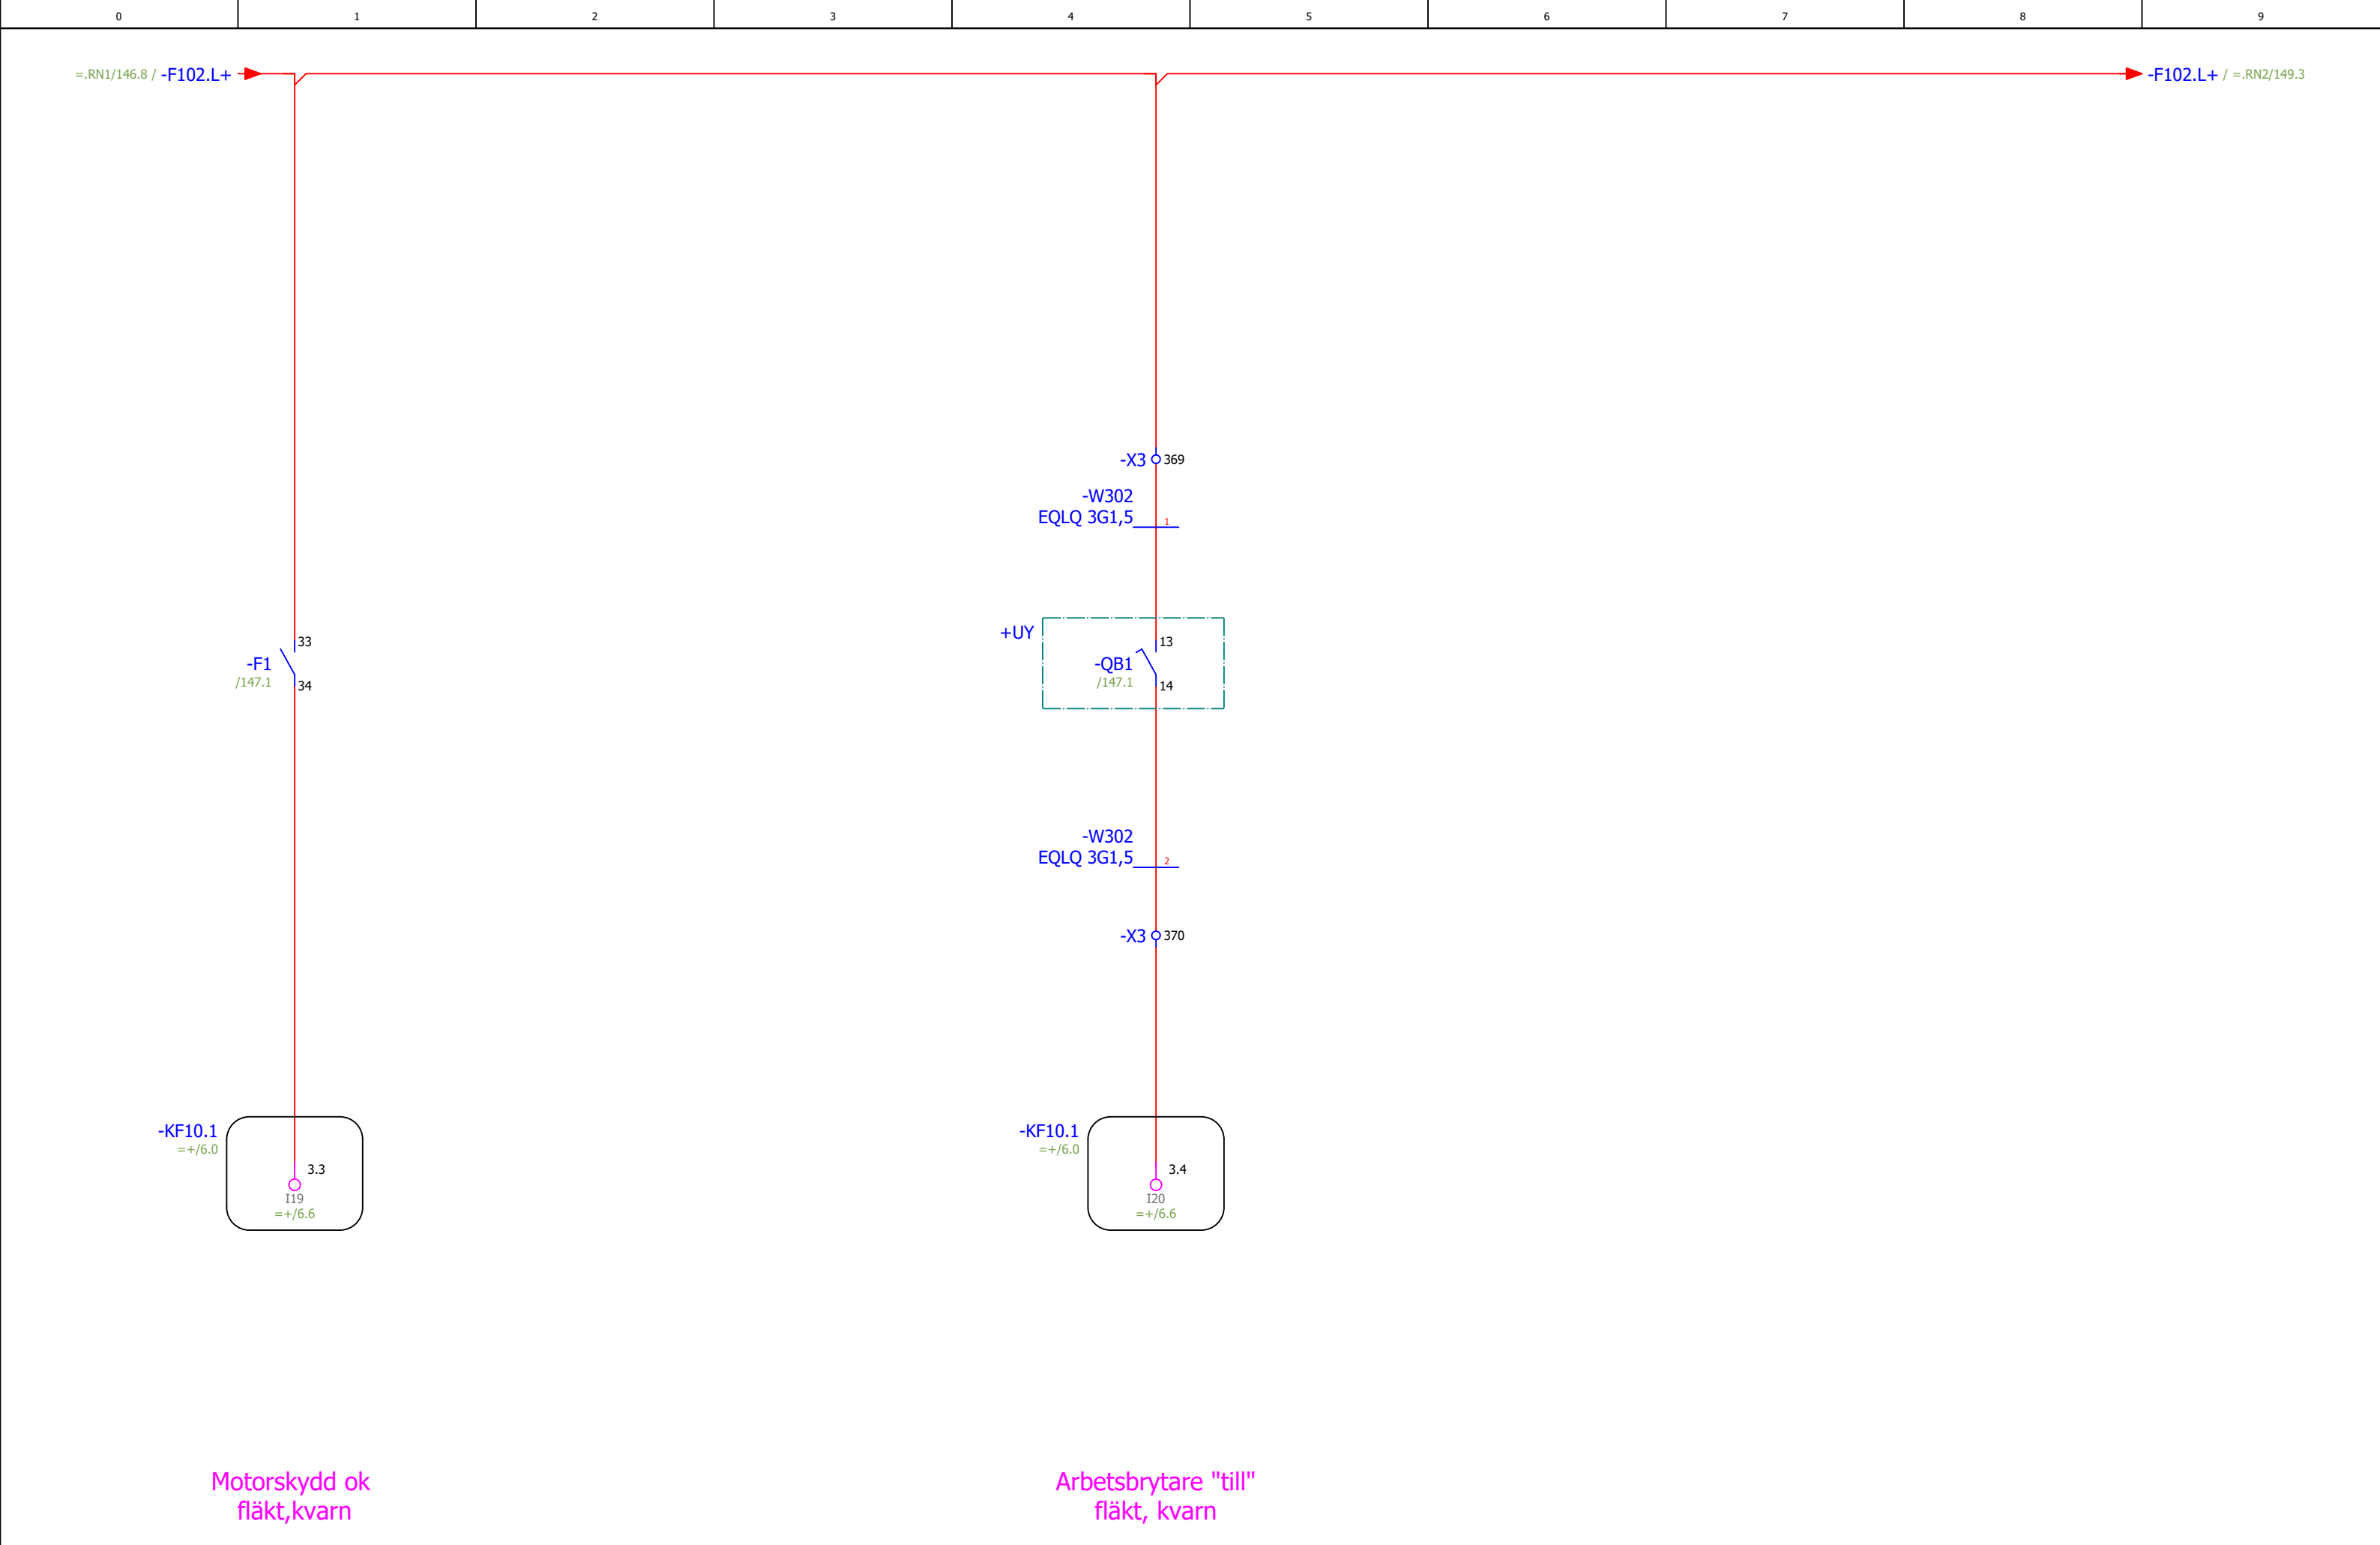

|                          |         |       |      |              |            |                                                                                      |                                                                                   |             |                        |                                                            |               |     |               |           |          |  |        |     |
|--------------------------|---------|-------|------|--------------|------------|--------------------------------------------------------------------------------------|-----------------------------------------------------------------------------------|-------------|------------------------|------------------------------------------------------------|---------------|-----|---------------|-----------|----------|--|--------|-----|
| Status                   |         |       |      |              |            |  | Brogatan 7<br>S-311 64 VESSIGEBRO<br>Ph: +46 (0)346 713330<br>www.el-andersson.se | NCC Ålesund | Fläkt, kvarn           | Tomal<br>Bol 110<br>311 65 Vessigebro<br>+46 (0)346 713100 | ==            |     | =GQ11.GQ1     |           | ++       |  | +U1    |     |
|                          |         |       |      | Datum        | 2023-08-29 |                                                                                      |                                                                                   |             |                        |                                                            | Antal<br>Blad | 149 | Nästa<br>Blad | =.RN2/149 |          |  | Blad   | 148 |
|                          |         |       |      | Redigerare.  | MATHIAS    |                                                                                      |                                                                                   |             |                        |                                                            | Ordernr.      |     | 58092         |           | Ritn.Nr. |  | T23002 |     |
|                          |         |       |      | Kontrollerad |            |                                                                                      |                                                                                   |             |                        |                                                            |               |     |               |           |          |  |        |     |
| Rev                      | Ändring | Datum | Namn | Ursprung     |            |                                                                                      |                                                                                   |             |                        |                                                            |               |     |               |           |          |  |        |     |
| Relationshandling 230828 |         |       |      |              |            |                                                                                      |                                                                                   |             | Flerpoligt kretsschema |                                                            |               |     |               |           |          |  |        |     |









|                                           |         |              |            |               |       |   |             |                        |                                                            |               |               |      |     |
|-------------------------------------------|---------|--------------|------------|---------------|-------|---|-------------|------------------------|------------------------------------------------------------|---------------|---------------|------|-----|
| Status<br><b>Relationshandling 230828</b> |         |              |            |               |       |  <div>Brogatan 7<br/>S-311 64 VESSIGEBRO<br/>Ph: +46 (0)346 713330<br/>www.el-andersson.se</div> | NCC Ålesund | Cellmatare 2, Kvarn    | Tomal<br>Bol 110<br>311 65 Vessigebro<br>+46 (0)346 713100 | ==            | =GQ11.RN2     | ++   | +U1 |
|                                           |         | Datum        | 2023-08-29 | Antal<br>Blad | 149   |   |             |                        |                                                            | Nästa<br>Blad | =GQ12.GQ1/151 | Blad | 150 |
|                                           |         | Redigerare.  | MATHIAS    | Ordernr.      | 58092 |   |             |                        |                                                            | Ritn.Nr.      | T23002        |      |     |
|                                           |         | Kontrollerad |            |               |       |   |             |                        |                                                            |               |               |      |     |
| Rev                                       | Ändring | Datum        | Namn       | Ursprung      |       |   |             |                        |                                                            |               |               |      |     |
|                                           |         |              |            |               |       |   |             | Flerpoligt kretsschema |                                                            |               |               |      |     |



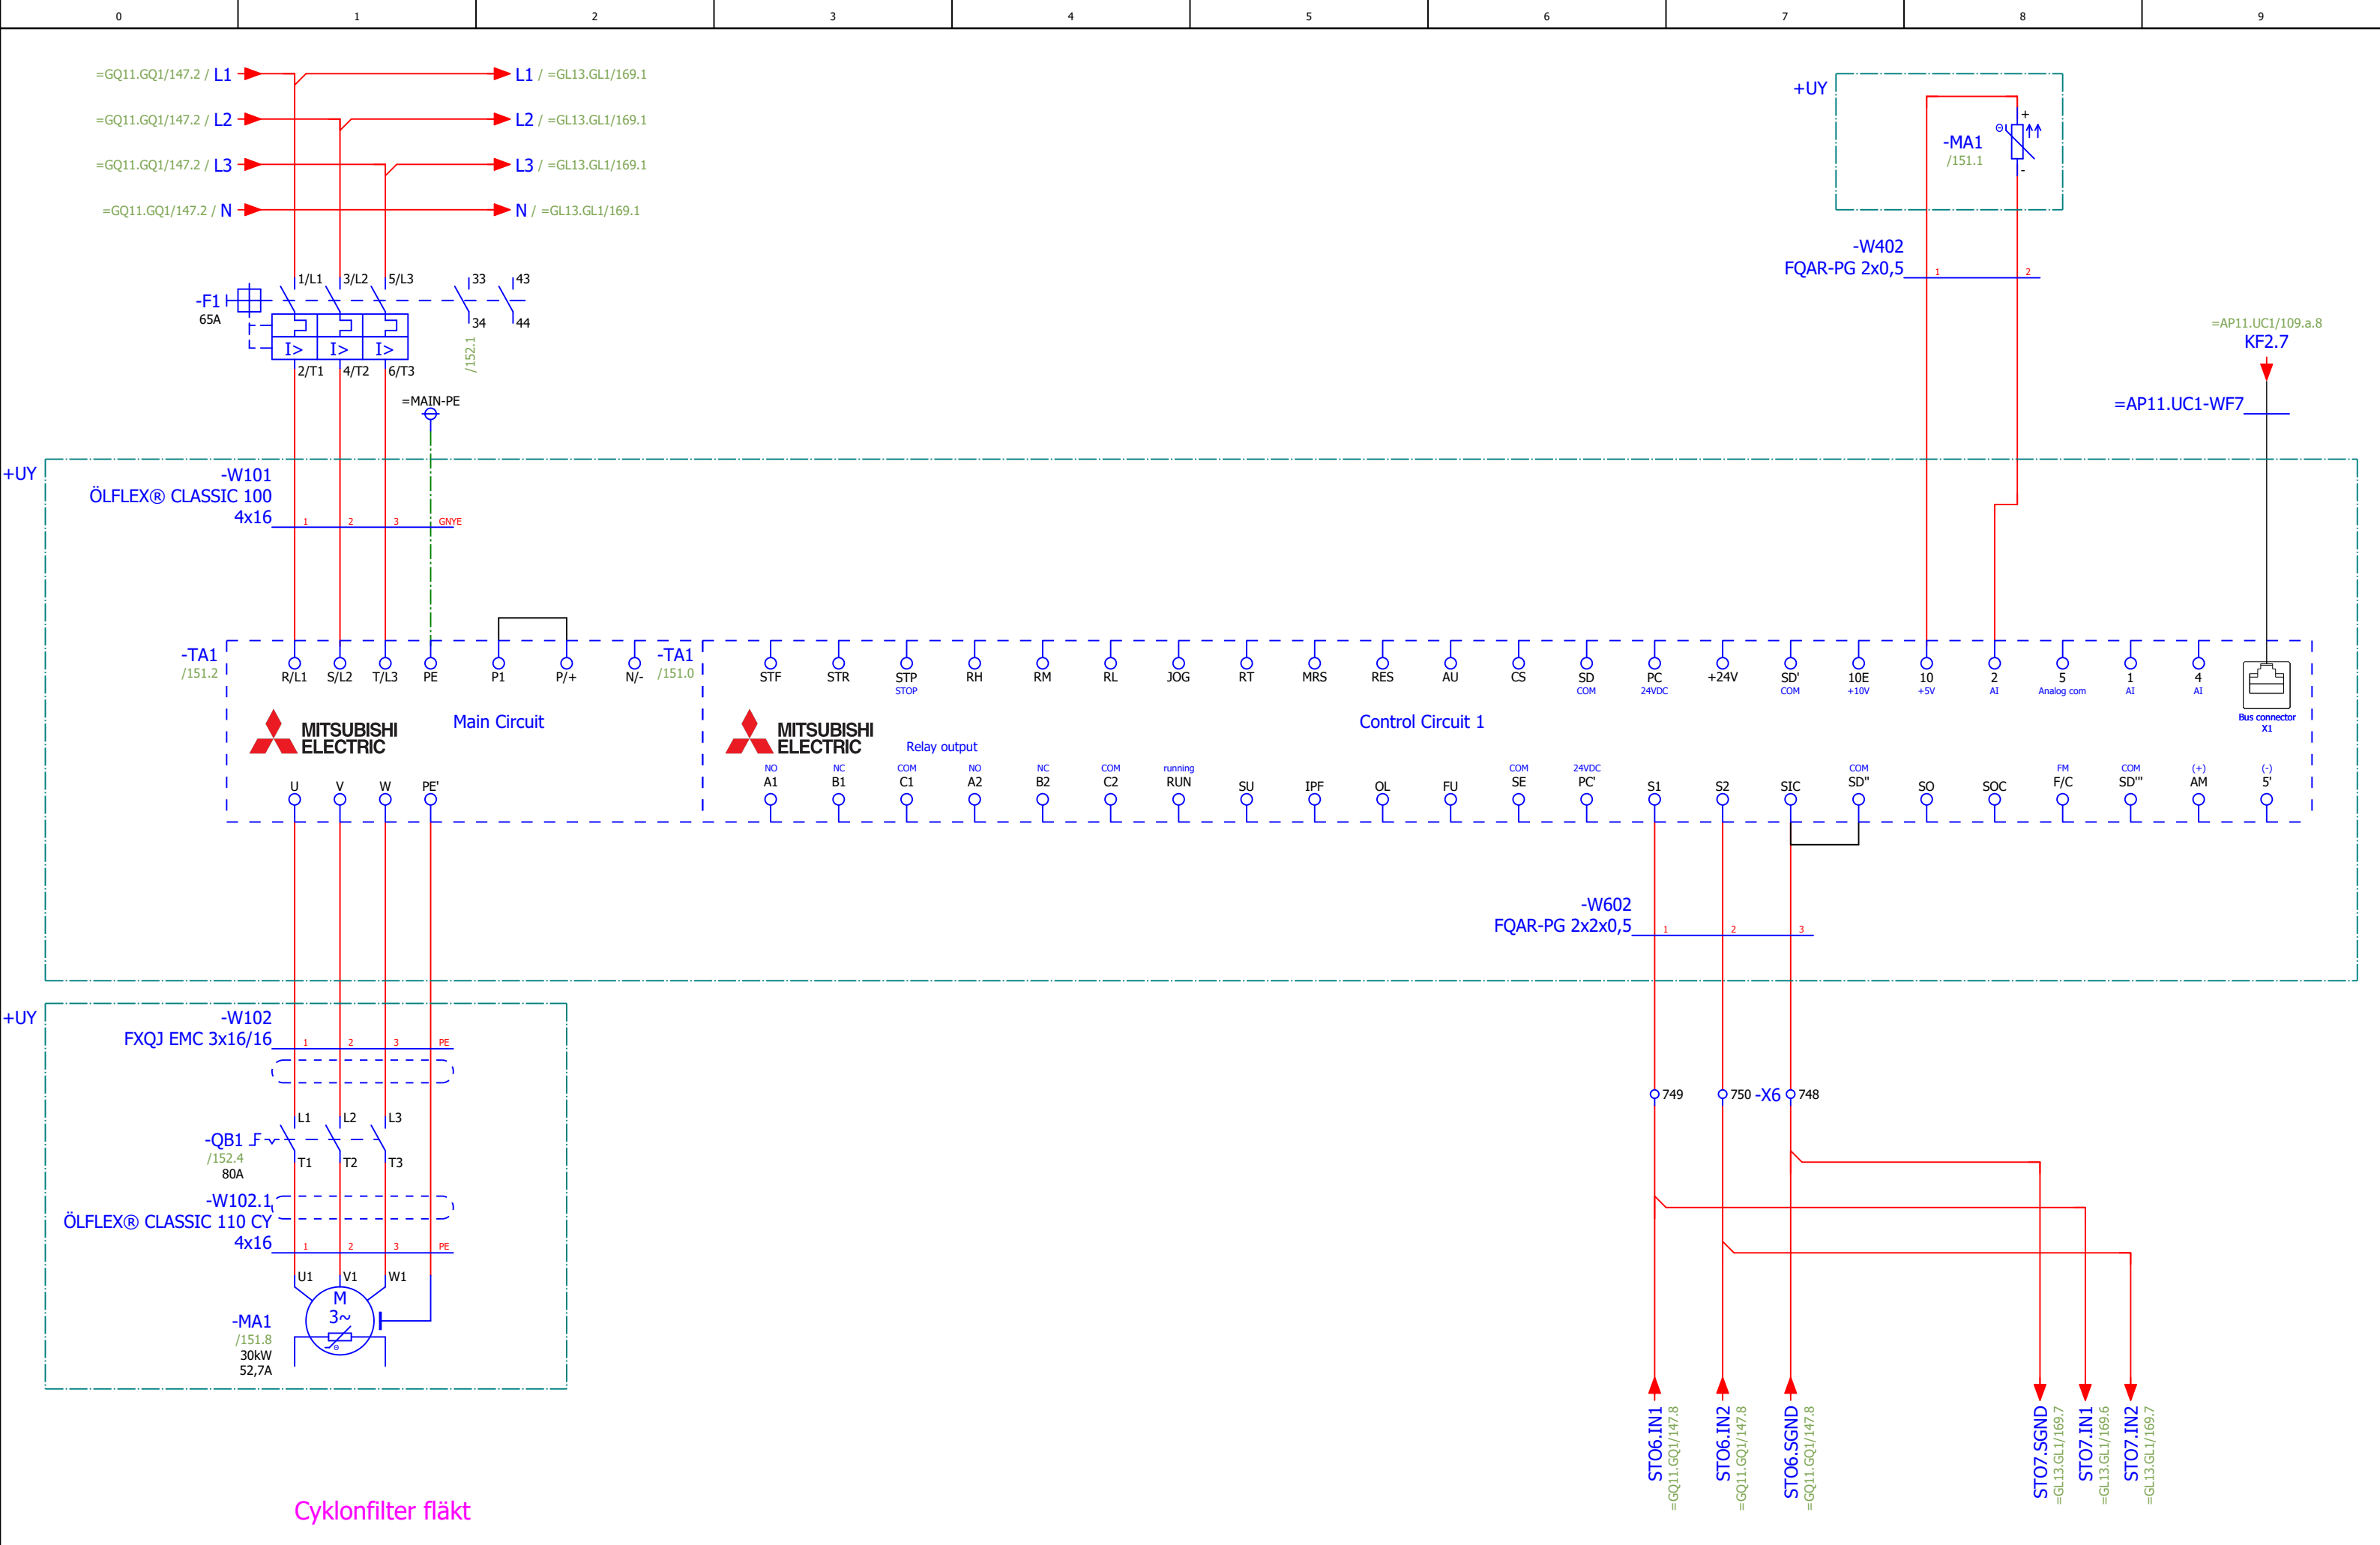

|                          |  |--------------------------|--|--|--|--|--|--------------------------------------------------------------------------------------|-----------------------------------------------------------------------------------|-------------|--------------------|------------------------------------------------------------|---------------|--|-----------|--|---------------|--|----------|--|-------------|--|
| Status                   |  |  |  |  |  |  | Brogatan 7<br>S-311 64 VESSIGEBRO<br>Ph: +46 (0)346 713330<br>www.el-andersson.se | NCC Ålesund | Cyklonfilter fläkt | Total<br>Bol 110<br>311 65 Vessigebro<br>+46 (0)346 713100 | ==            |  | =GQ12.GQ1 |  | ++            |  | +U1      |  |             |  |
| Relationshandling 230828 |  |  |  |  |  |                                                                                      |                                                                                   |             |                    |                                                            | Antal<br>Blad |  | 149       |  | Nästa<br>Blad |  | 152      |  | Blad<br>151 |  |
|                          |  |  |  |  |  |                                                                                      |                                                                                   |             |                    |                                                            | Ordernr.      |  | 58092     |  | Ritn.Nr.      |  | T23002   |  |             |  |
| Rev                      |  |  |  |  |  |                                                                                      |                                                                                   |             |                    |                                                            | Ändring       |  | Datum     |  | Namn          |  | Ursprung |  |             |  |
| Datum                    |  |  |  |  |  |                                                                                      |                                                                                   |             |                    |                                                            | Redigerare.   |  | Mathias   |  | Kontrollerad  |  |          |  |             |  |

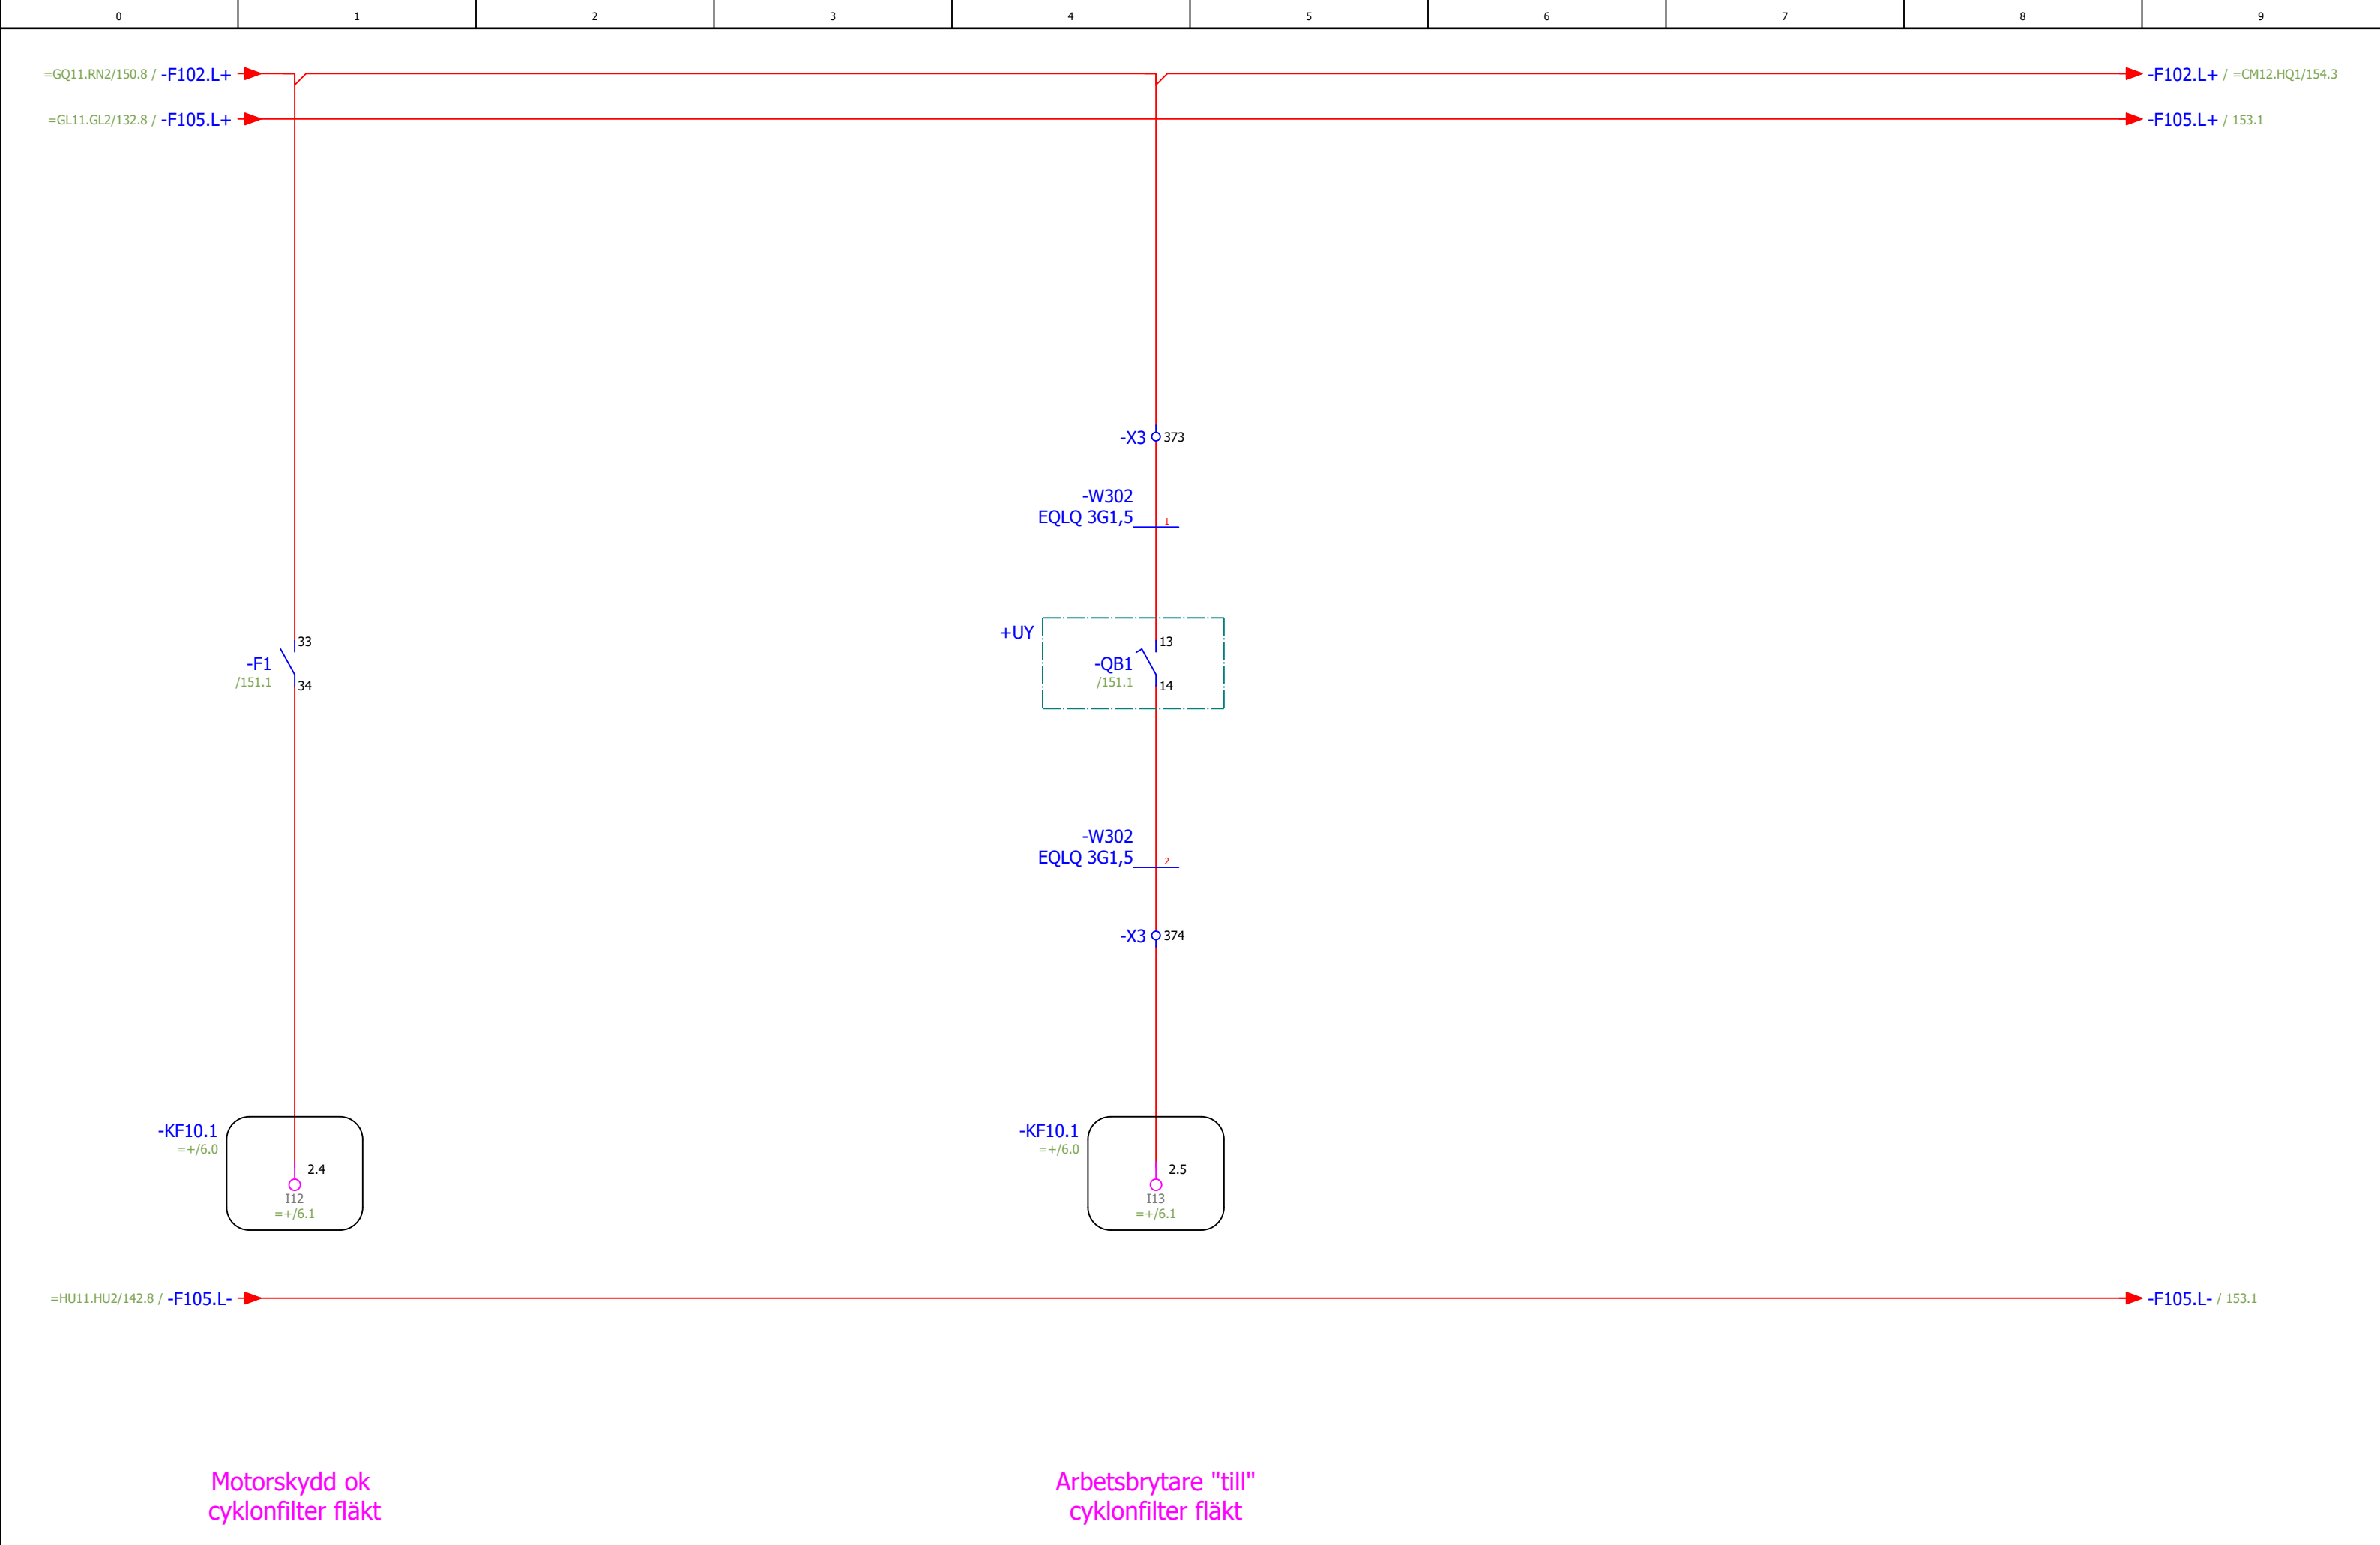


Motorskydd ok  
cyklonfilter fläkt

Arbetsbrytare "till"  
cyklonfilter fläkt

|                                           |         |       |              |            |               |                                                                                      |                                                                                   |                        |                    |                                                            |          |               |          |        |     |
|-------------------------------------------|---------|-------|--------------|------------|---------------|--------------------------------------------------------------------------------------|-----------------------------------------------------------------------------------|------------------------|--------------------|------------------------------------------------------------|----------|---------------|----------|--------|-----|
| Status<br><b>Relationshandling 230828</b> |         |       |              |            |               |  | Brogatan 7<br>S-311 64 VESSIGEBRO<br>Ph: +46 (0)346 713330<br>www.el-andersson.se | NCC Ålesund            | Cyklonfilter fläkt | Tomal<br>Bol 110<br>311 65 Vessigebro<br>+46 (0)346 713100 | ==       | =GQ12.GQ1     | ++       | +U1    |     |
|                                           |         |       | Datum        | 2023-08-29 | Antal<br>Blad |                                                                                      |                                                                                   |                        |                    |                                                            | 149      | Nästa<br>Blad | 153      | Blad   | 152 |
|                                           |         |       | Redigerare.  | MATHIAS    |               |                                                                                      |                                                                                   |                        |                    |                                                            |          |               |          |        |     |
|                                           |         |       | Kontrollerad |            |               |                                                                                      |                                                                                   |                        |                    |                                                            |          |               |          |        |     |
| Rev                                       | Ändring | Datum | Namn         | Ursprung   |               |                                                                                      |                                                                                   |                        |                    |                                                            |          |               |          |        |     |
|                                           |         |       |              |            |               |                                                                                      |                                                                                   | Flerpoligt kretsschema |                    |                                                            | Ordernr. | 58092         | Ritn.Nr. | T23002 |     |



|        |         |       |              |            |               |                                                                                     |                                                                                   |             |                           |                                                            |       |               |               |        |     |
|--------|---------|-------|--------------|------------|---------------|-------------------------------------------------------------------------------------|-----------------------------------------------------------------------------------|-------------|---------------------------|------------------------------------------------------------|-------|---------------|---------------|--------|-----|
| Status |         |       |              |            |               |  | Brogatan 7<br>S-311 64 VESSIGEBRO<br>Ph: +46 (0)346 713330<br>www.el-andersson.se | NCC Ålesund | Cyklonfilter flödesmätare | Tomal<br>Bol 110<br>311 65 Vessigebro<br>+46 (0)346 713100 | ==    | =GQ12.GQ1     | ++            | +U1    |     |
|        |         |       | Datum        | 2023-08-29 | Antal<br>Blad |                                                                                     |                                                                                   |             |                           |                                                            | 149   | Nästa<br>Blad | =CM12.HQ1/154 | Blad   | 153 |
|        |         |       | Redigerare.  | MATHIAS    | Ordernr.      |                                                                                     |                                                                                   |             |                           |                                                            | 58092 |               | Ritn.Nr.      | T23002 |     |
|        |         |       | Kontrollerad |            |               |                                                                                     |                                                                                   |             |                           |                                                            |       |               |               |        |     |
| Rev    | Ändring | Datum | Namn         | Ursprung   |               |                                                                                     |                                                                                   |             |                           |                                                            |       |               |               |        |     |

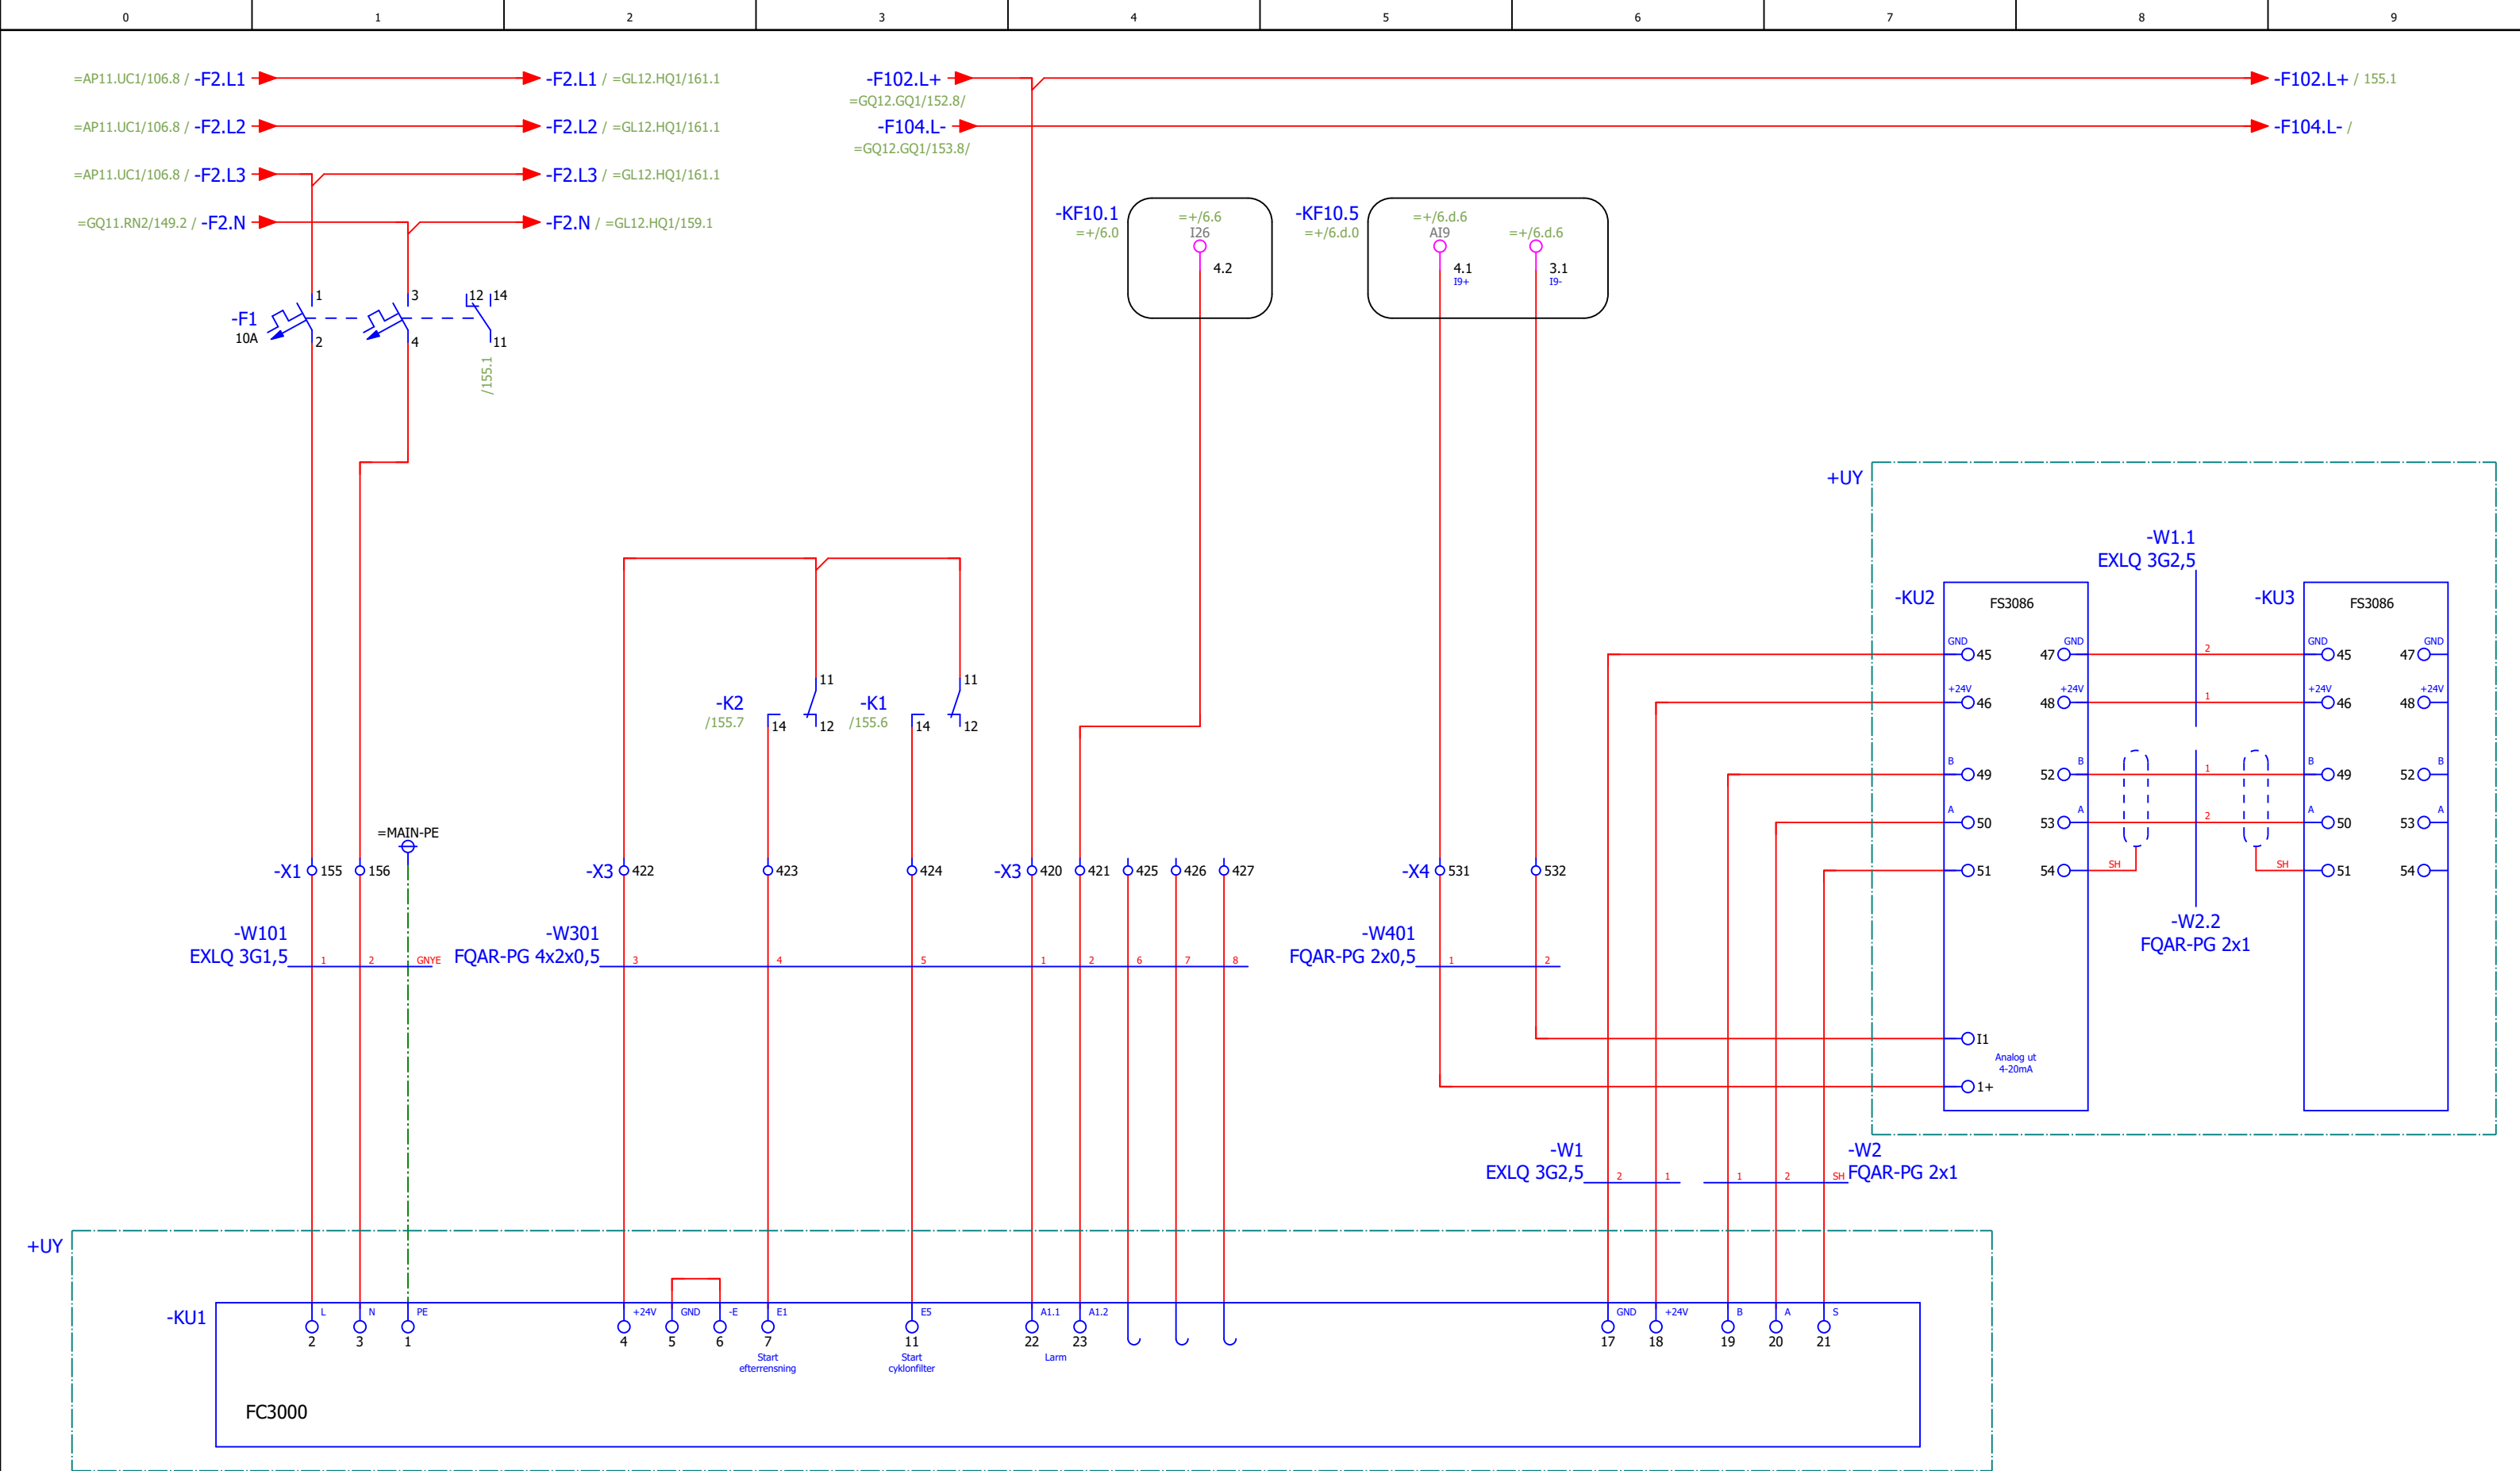


Cyklonfilter styrenhet


Larm  
cyklonfilter styrenhet

Differentialtryck  
cyklonfilter

|                          |         |       |      |              |               |                                                                                      |                                                                                   |                        |                        |                                                            |       |               |           |        |     |
|--------------------------|---------|-------|------|--------------|---------------|--------------------------------------------------------------------------------------|-----------------------------------------------------------------------------------|------------------------|------------------------|------------------------------------------------------------|-------|---------------|-----------|--------|-----|
| Status                   |         |       |      |              |               |  | Brogatan 7<br>S-311 64 VESSIGEBRO<br>Ph: +46 (0)346 713330<br>www.el-andersson.se | NCC Ålesund            | Cyklonfilter styrenhet | Total<br>Bol 110<br>311 65 Vessigebro<br>+46 (0)346 713100 | ==    |               | =CM12.HQ1 | ++     | +U1 |
| Relationshandling 230828 |         |       |      |              | Antal<br>Blad |                                                                                      |                                                                                   |                        |                        |                                                            | 149   | Nästa<br>Blad | 155       | Blad   | 154 |
|                          |         |       |      | Datum        | 2023-08-29    |                                                                                      |                                                                                   |                        |                        |                                                            |       |               |           |        |     |
|                          |         |       |      | Redigerare.  | MATHIAS       |                                                                                      |                                                                                   |                        |                        |                                                            |       |               |           |        |     |
|                          |         |       |      | Kontrollerad |               |                                                                                      |                                                                                   |                        |                        |                                                            |       |               |           |        |     |
| Rev                      | Ändring | Datum | Namn | Ursprung     |               |                                                                                      |                                                                                   |                        |                        |                                                            |       |               |           |        |     |
|                          |         |       |      |              |               |                                                                                      |                                                                                   | Flerpoligt kretsschema |                        | Ordernr.                                                   | 58092 |               | Ritn.Nr.  | T23002 |     |

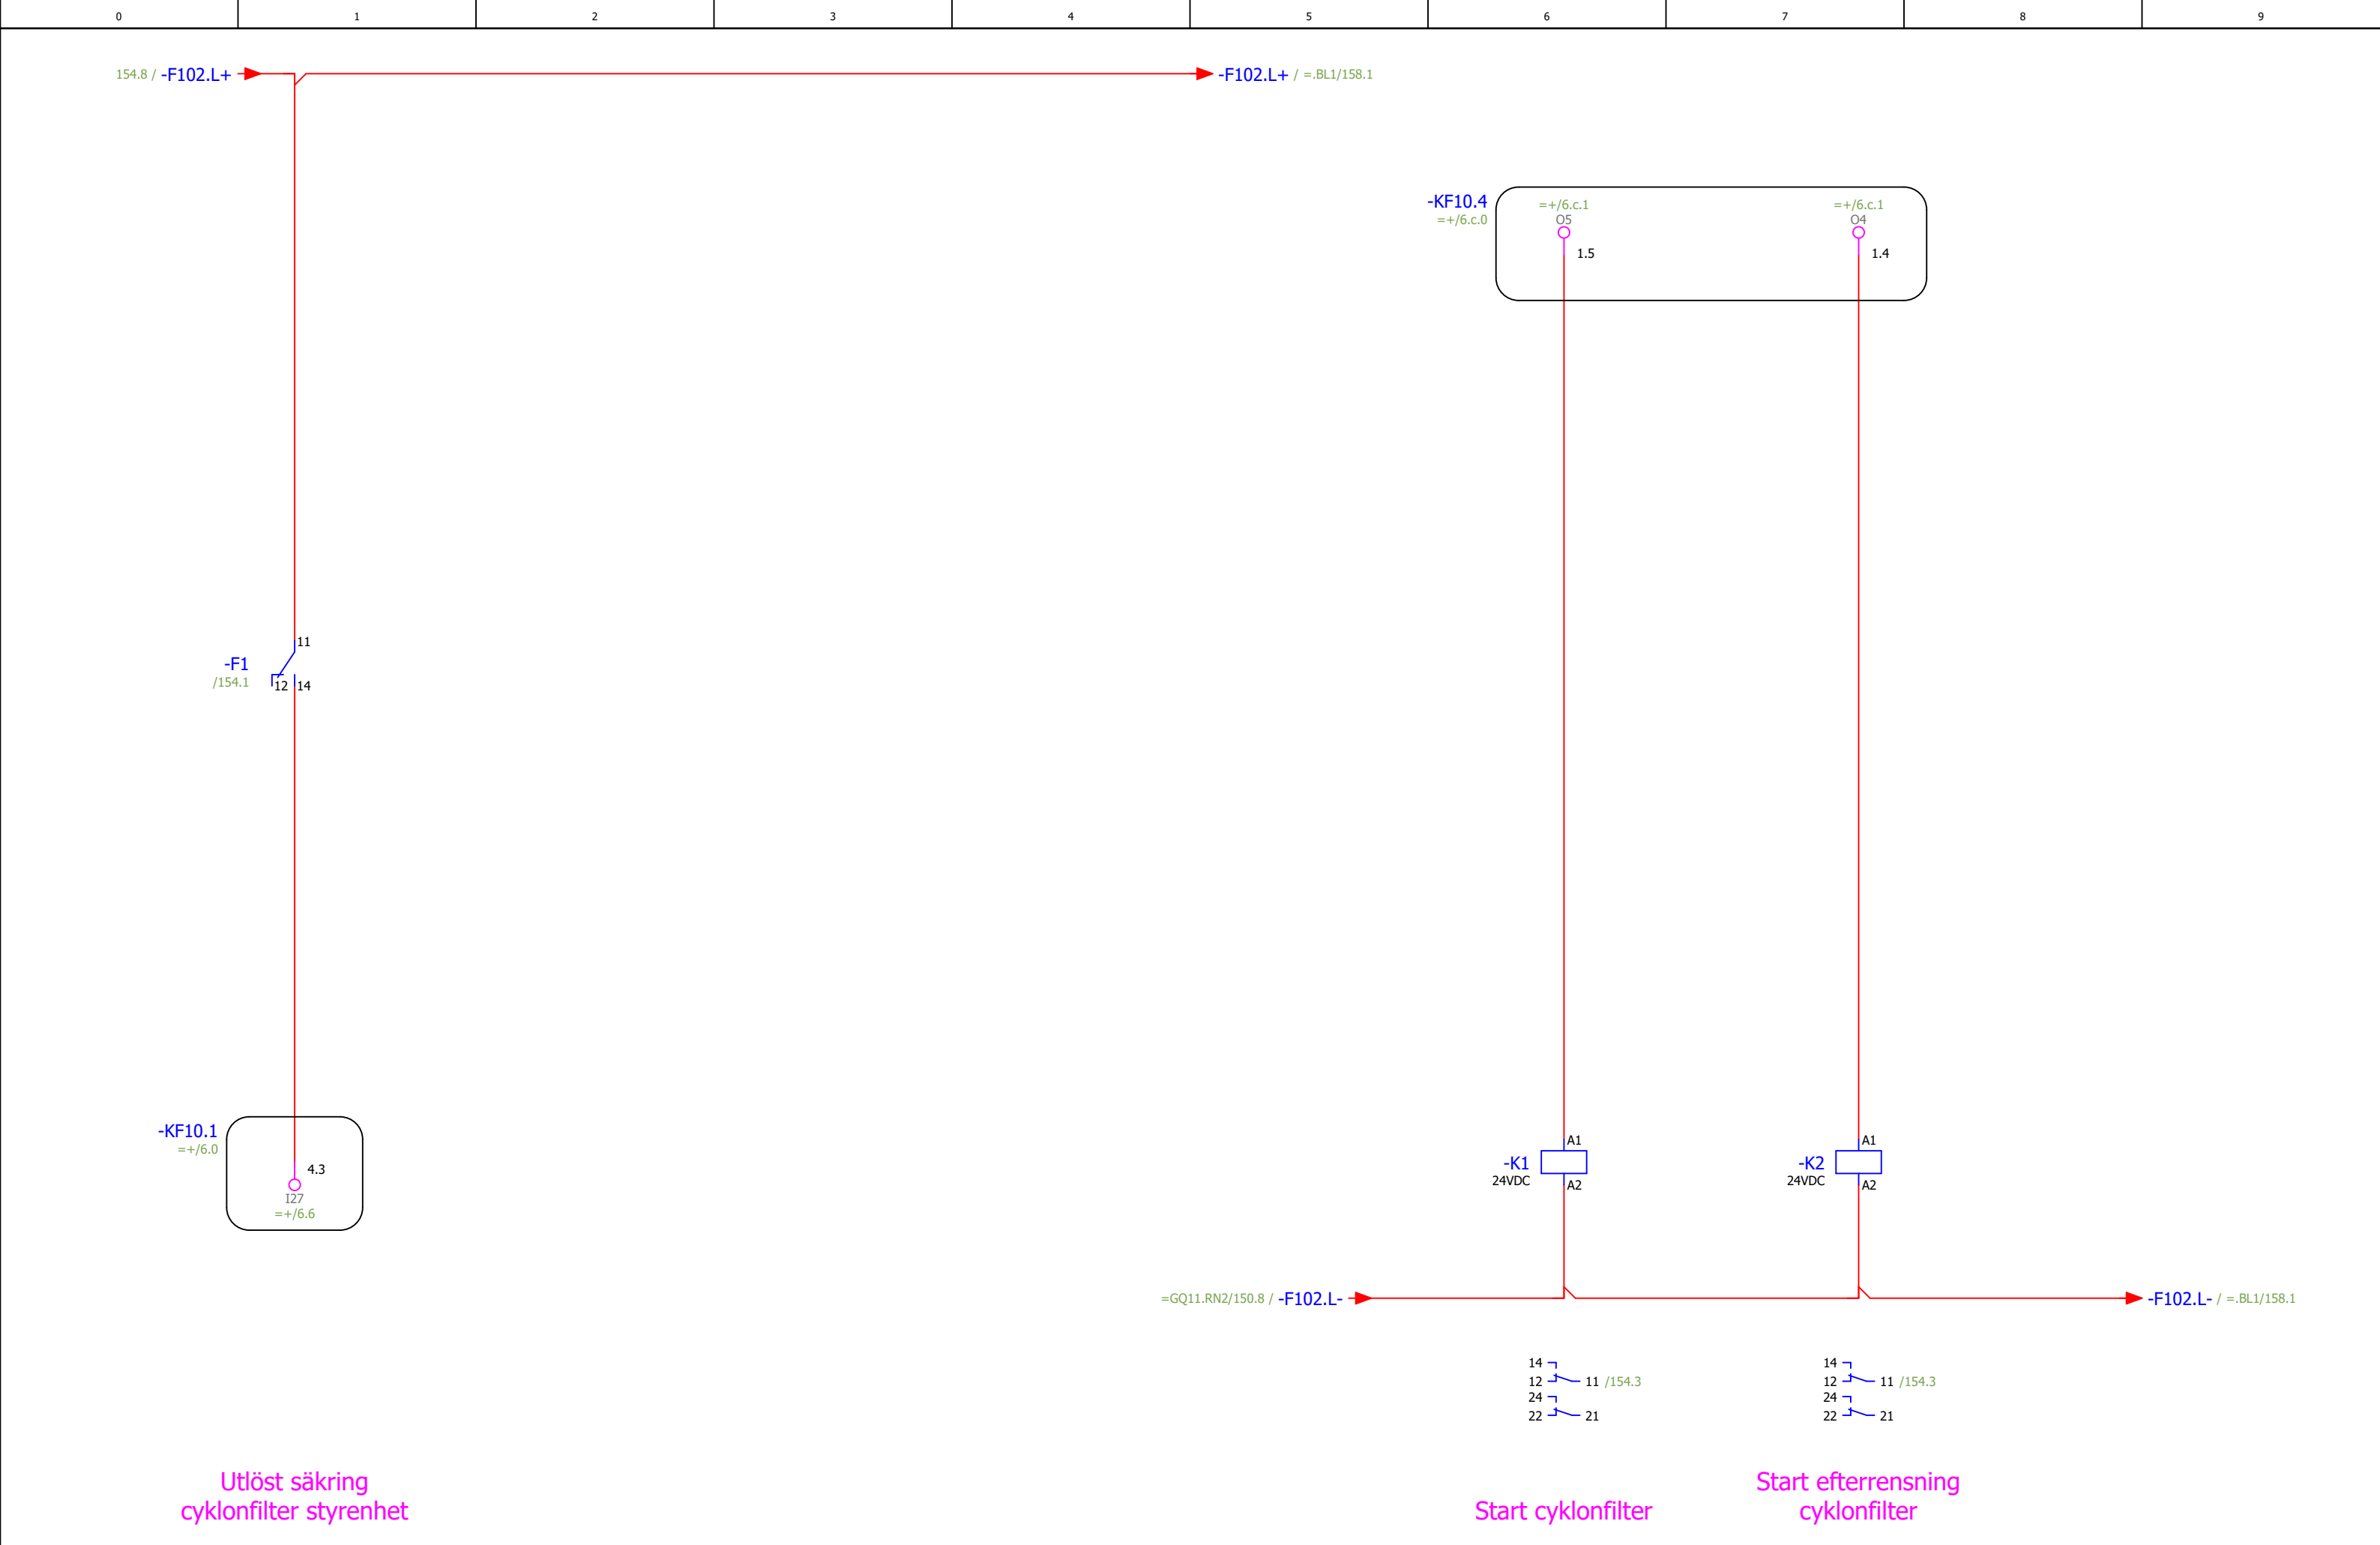

|        |         |       |      |              |            |                                                                                      |                                                                                   |             |                        |                                                            |                        |     |               |               |             |
|--------|---------|-------|------|--------------|------------|--------------------------------------------------------------------------------------|-----------------------------------------------------------------------------------|-------------|------------------------|------------------------------------------------------------|------------------------|-----|---------------|---------------|-------------|
| Status |         |       |      |              |            |  | Brogatan 7<br>S-311 64 VESSIGEBRO<br>Ph: +46 (0)346 713330<br>www.el-andersson.se | NCC Ålesund | Cyklonfilter styrenhet | Total<br>Bol 110<br>311 65 Vessigebro<br>+46 (0)346 713100 | ==                     |     | =CM12.HQ1     | ++            | +U1         |
|        |         |       |      | Datum        | 2023-03-23 |                                                                                      |                                                                                   |             |                        |                                                            | Antal<br>Blad          | 149 | Nästa<br>Blad | =CM11.MM1/156 | Blad<br>155 |
|        |         |       |      | Redigerare.  | Mathias    |                                                                                      |                                                                                   |             |                        |                                                            | Ordernr.               |     | Ritn.Nr.      |               |             |
|        |         |       |      | Kontrollerad |            |                                                                                      |                                                                                   |             |                        |                                                            | 58092                  |     | T23002        |               |             |
| Rev    | Ändring | Datum | Namn | Ursprung     |            |                                                                                      |                                                                                   |             |                        |                                                            | Flerpoligt kretsschema |     |               |               |             |

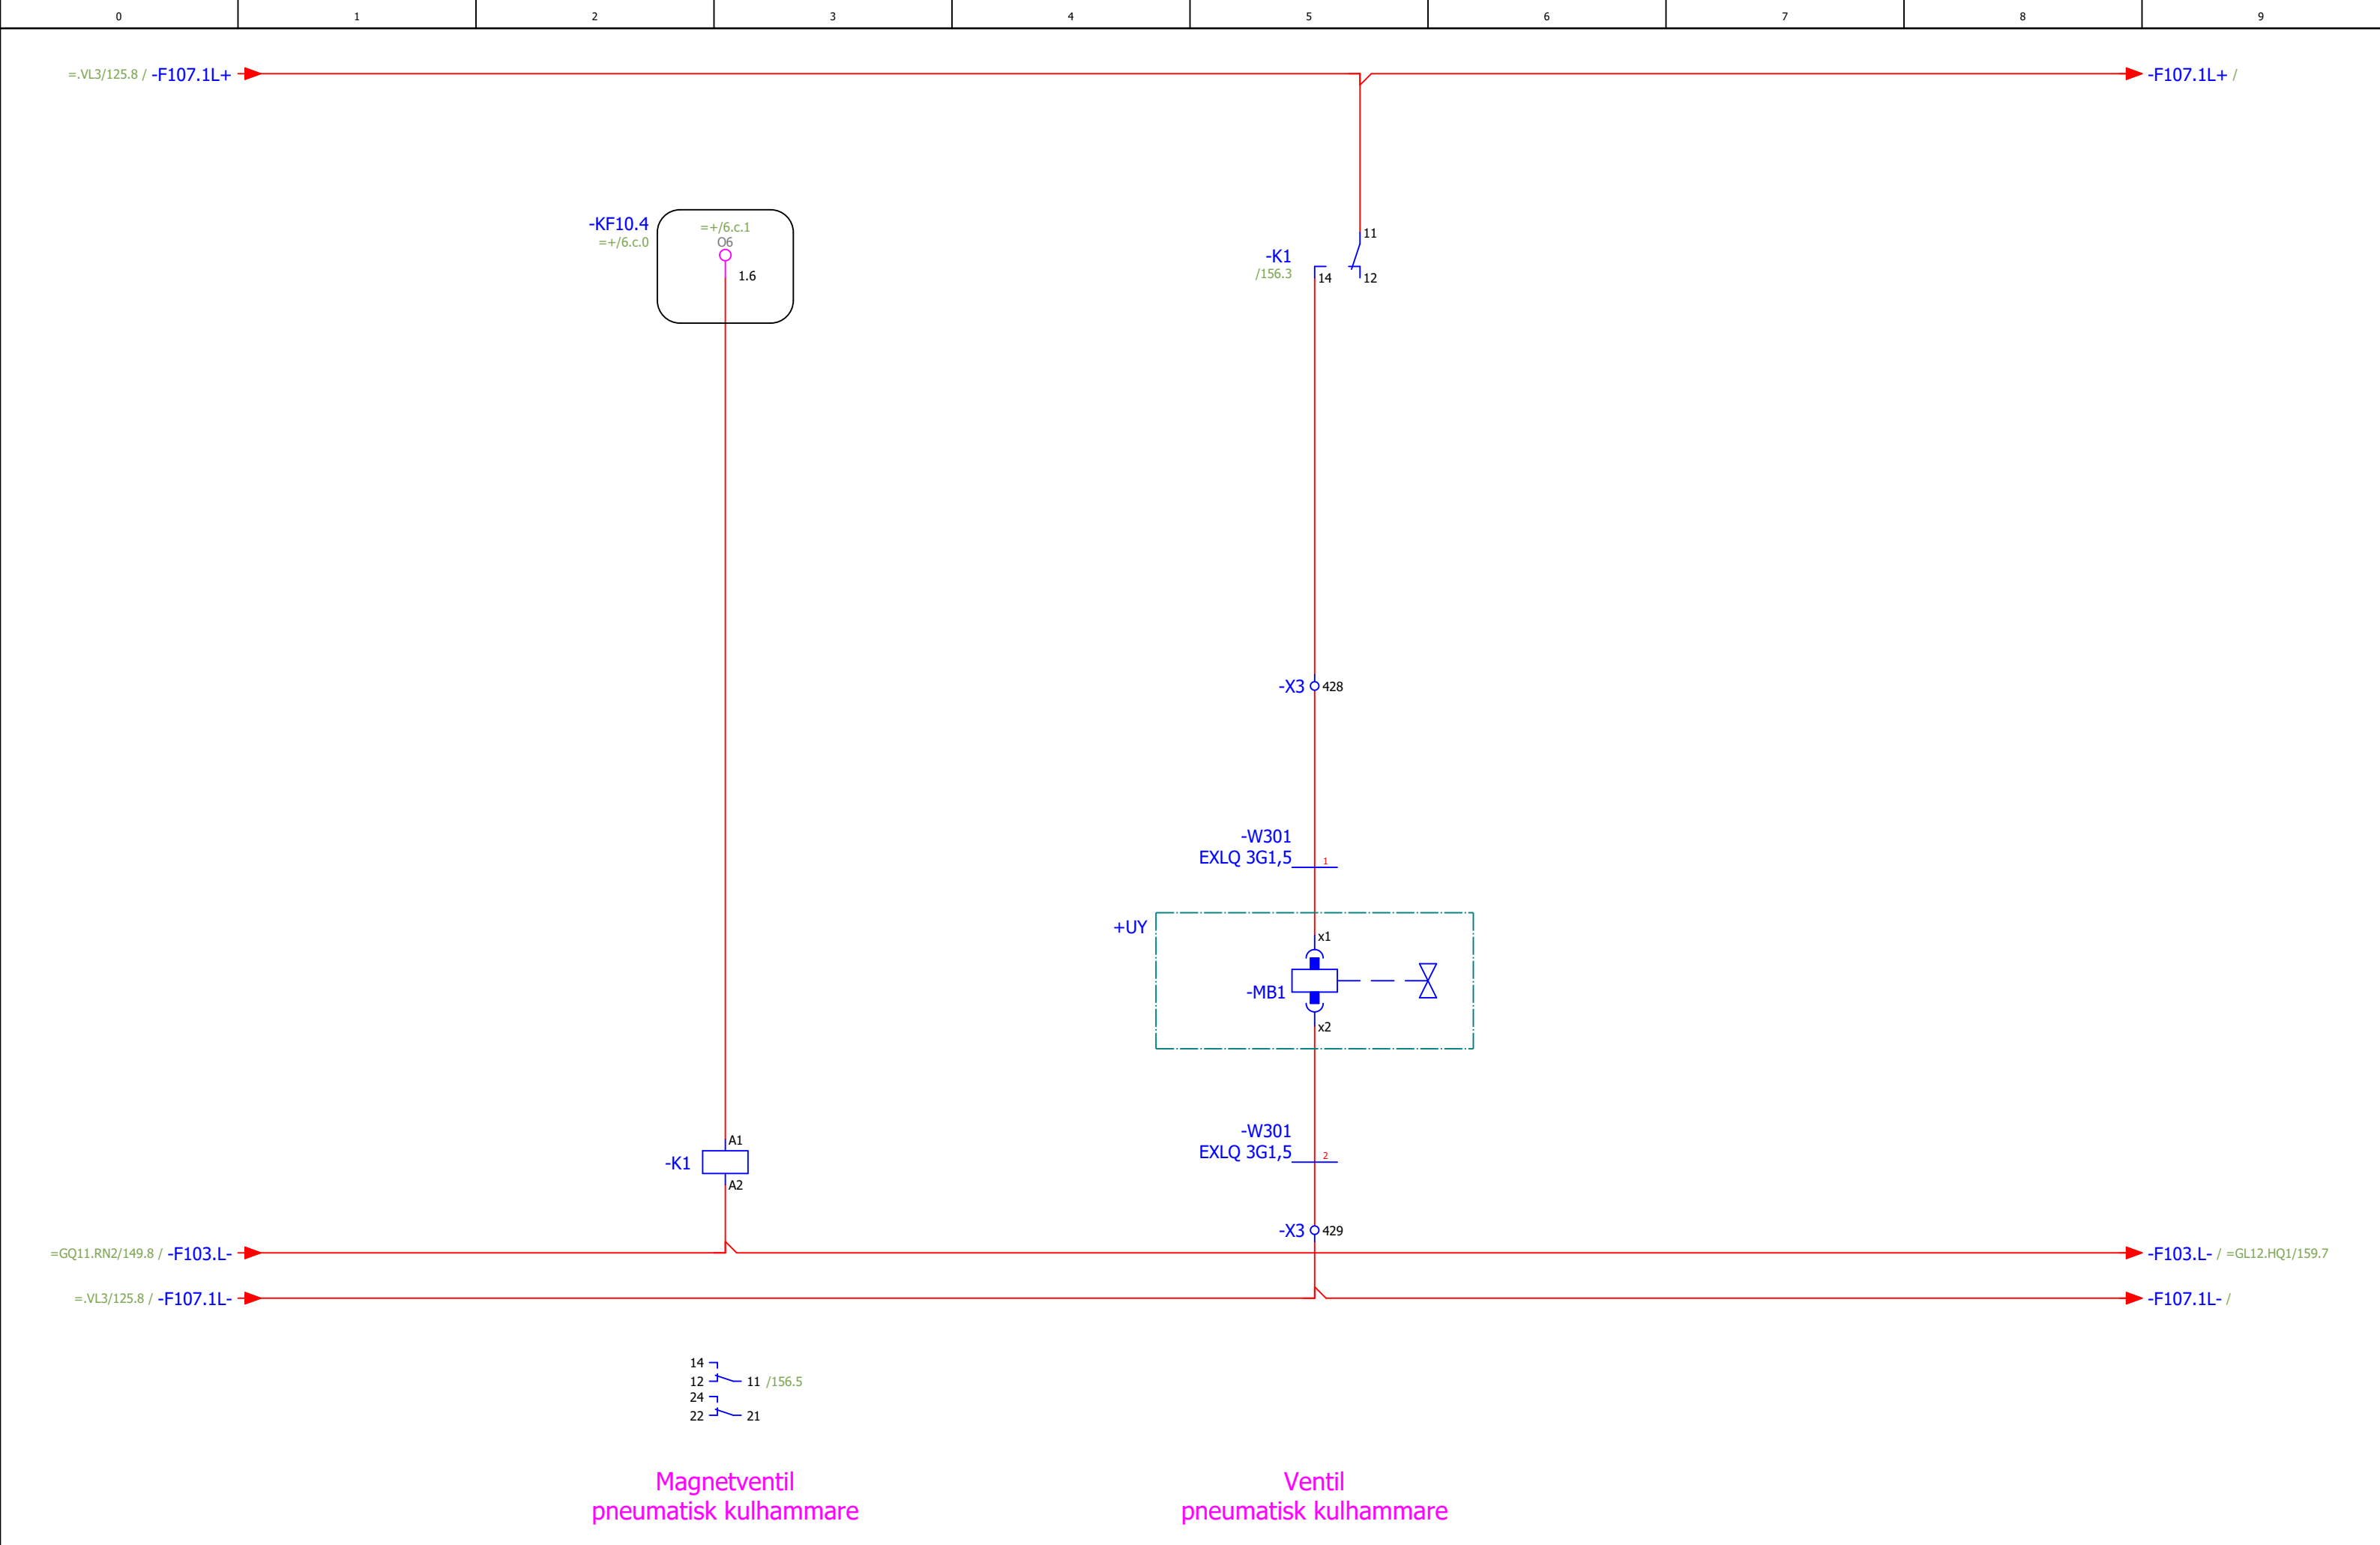


|                          |  |  |  |  |  |                                                                                      |                                                                                   |             |                       |                                                            |                     |  |                             |  |          |  |     |  |
|--------------------------|--|--|--|--|--|--------------------------------------------------------------------------------------|-----------------------------------------------------------------------------------|-------------|-----------------------|------------------------------------------------------------|---------------------|--|-----------------------------|--|----------|--|-----|--|
| Status                   |  |  |  |  |  |  | Brogatan 7<br>S-311 64 VESSIGEBRO<br>Ph: +46 (0)346 713330<br>www.el-andersson.se | NCC Ålesund | Pneumatisk kulhammare | Tomal<br>Bol 110<br>311 65 Vessigebro<br>+46 (0)346 713100 | ==                  |  | =CM11.MM1                   |  | ++       |  | +U1 |  |
| Relationshandling 230828 |  |  |  |  |  |                                                                                      |                                                                                   |             |                       |                                                            | Antal<br>Blad 149   |  | Nästa<br>Blad =CM12.BL1/158 |  | Blad 156 |  |     |  |
| Datum 2023-08-29         |  |  |  |  |  |                                                                                      |                                                                                   |             |                       |                                                            | Redigerare. MATHIAS |  | Kontrollerad                |  | Ritn.Nr. |  |     |  |
| Rev                      |  |  |  |  |  |                                                                                      |                                                                                   |             |                       |                                                            | Ändring             |  | Datum                       |  | Namn     |  |     |  |
| Ursprung                 |  |  |  |  |  |                                                                                      |                                                                                   |             |                       |                                                            | 58092               |  | T23002                      |  |          |  |     |  |






|                                           |         |       |              |            |               |   |                        |                  |                                                            |       |               |               |      |     |
|-------------------------------------------|---------|-------|--------------|------------|---------------|---|------------------------|------------------|------------------------------------------------------------|-------|---------------|---------------|------|-----|
| Status<br><b>Relationshandling 230828</b> |         |       |              |            |               |  <div>Brogatan 7<br/>S-311 64 VESSIGEBRO<br/><br/>Ph: +46 (0)346 713330<br/>www.el-andersson.se</div> | NCC Ålesund            | Cyklon, nivåvakt | Tomal<br>Bol 110<br>311 65 Vessigebro<br>+46 (0)346 713100 | ==    | =CM12.BL1     | ++            | +U1  |     |
|                                           |         |       | Datum        | 2023-08-29 | Antal<br>Blad |   |                        |                  |                                                            | 149   | Nästa<br>Blad | =GL12.HQ1/159 | Blad | 158 |
|                                           |         |       | Redigerare.  | MATHIAS    |               |   |                        |                  |                                                            |       |               |               |      |     |
|                                           |         |       | Kontrollerad |            |               |   |                        |                  |                                                            |       |               |               |      |     |
| Rev                                       | Ändring | Datum | Namn         | Ursprung   |               |   |                        |                  |                                                            |       |               |               |      |     |
|                                           |         |       |              |            |               |   | Flerpoligt kretsschema |                  | Ordernr.                                                   | 58092 | Ritn.Nr.      | T23002        |      |     |

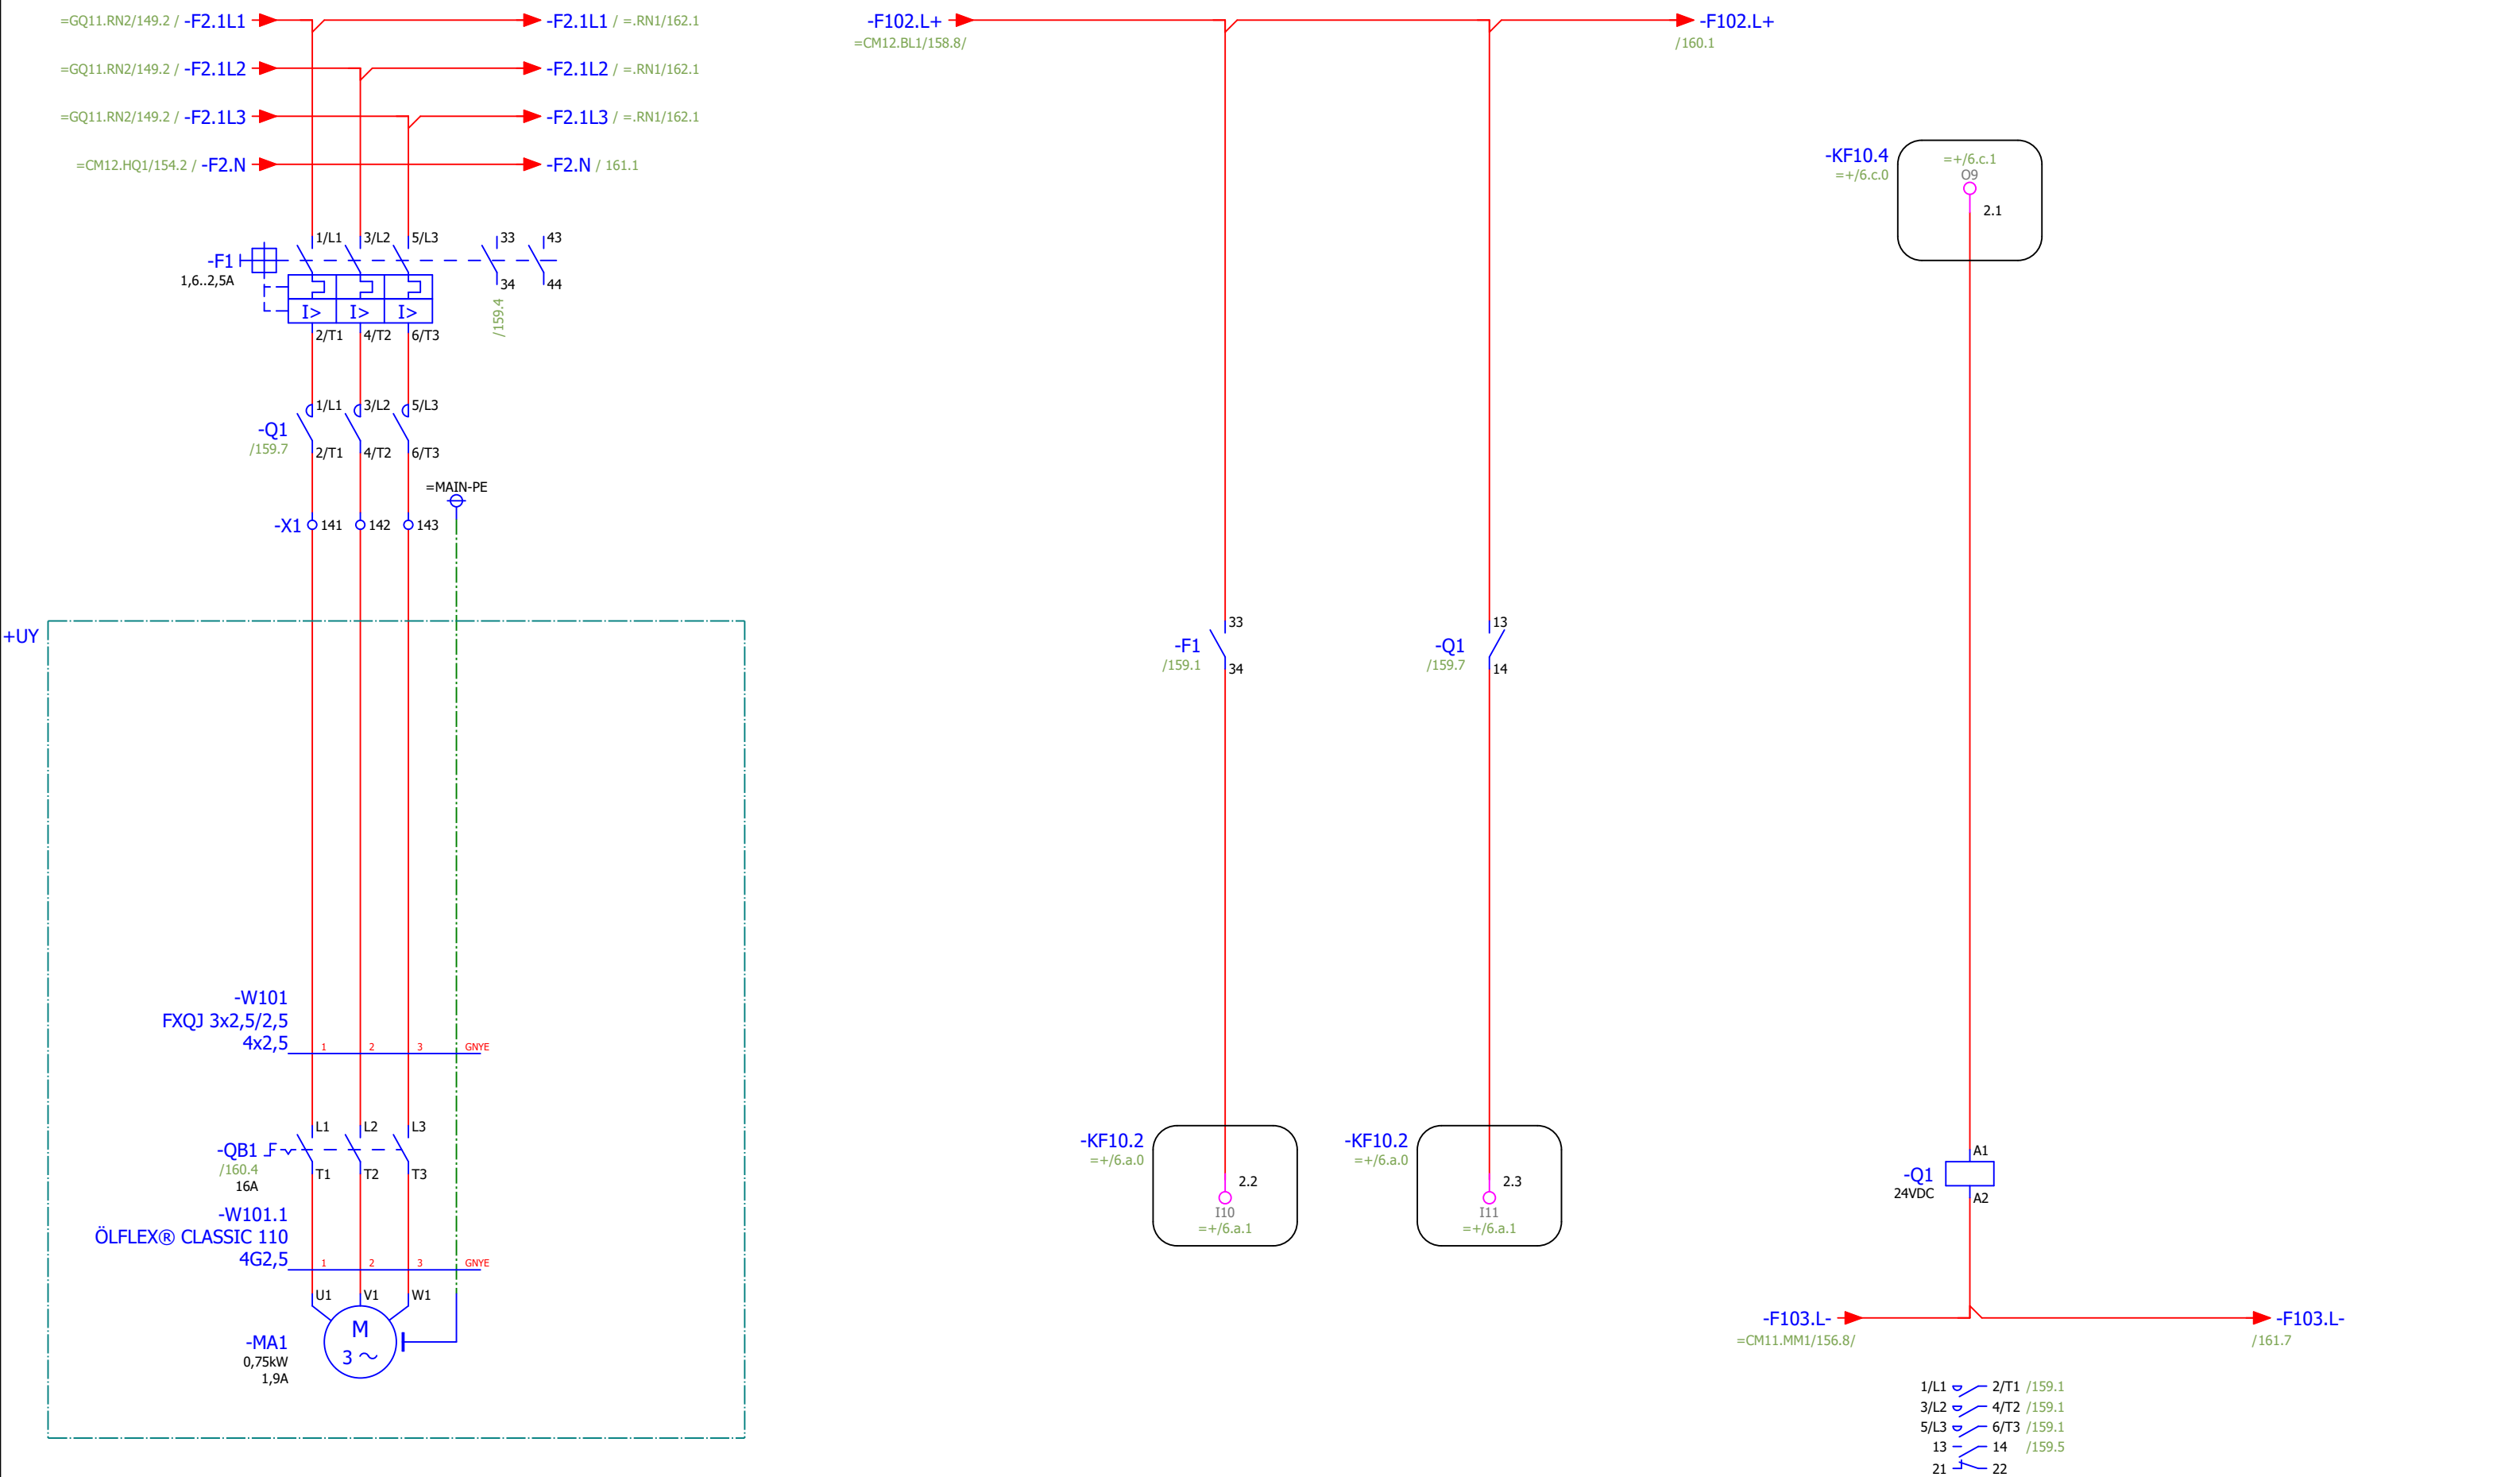


|        |         |       |      |              |                                                                                      |                                                                                   |             |                |                                                            |                        |     |               |     |          |      |        |     |
|--------|---------|-------|------|--------------|--------------------------------------------------------------------------------------|-----------------------------------------------------------------------------------|-------------|----------------|------------------------------------------------------------|------------------------|-----|---------------|-----|----------|------|--------|-----|
| Status |         |       |      |              |  | Brogatan 7<br>S-311 64 VESSIGEBRO<br>Ph: +46 (0)346 713330<br>www.el-andersson.se | NCC Ålesund | Läckluftsfläkt | Total<br>Bol 110<br>311 65 Vessigebro<br>+46 (0)346 713100 | ==                     |     | =GL12.HQ1     |     | ++       |      | +U1    |     |
|        |         |       |      | Datum        |                                                                                      |                                                                                   |             |                |                                                            | Antal<br>Blad          | 149 | Nästa<br>Blad | 160 |          | Blad |        | 159 |
|        |         |       |      | Redigerare.  |                                                                                      |                                                                                   |             |                |                                                            | Ordernr.               |     | 58092         |     | Ritn.Nr. |      | T23002 |     |
|        |         |       |      | Kontrollerad |                                                                                      |                                                                                   |             |                |                                                            |                        |     |               |     |          |      |        |     |
| Rev    | Ändring | Datum | Namn | Ursprung     |                                                                                      |                                                                                   |             |                |                                                            | Flerpoligt kretsschema |     |               |     |          |      |        |     |




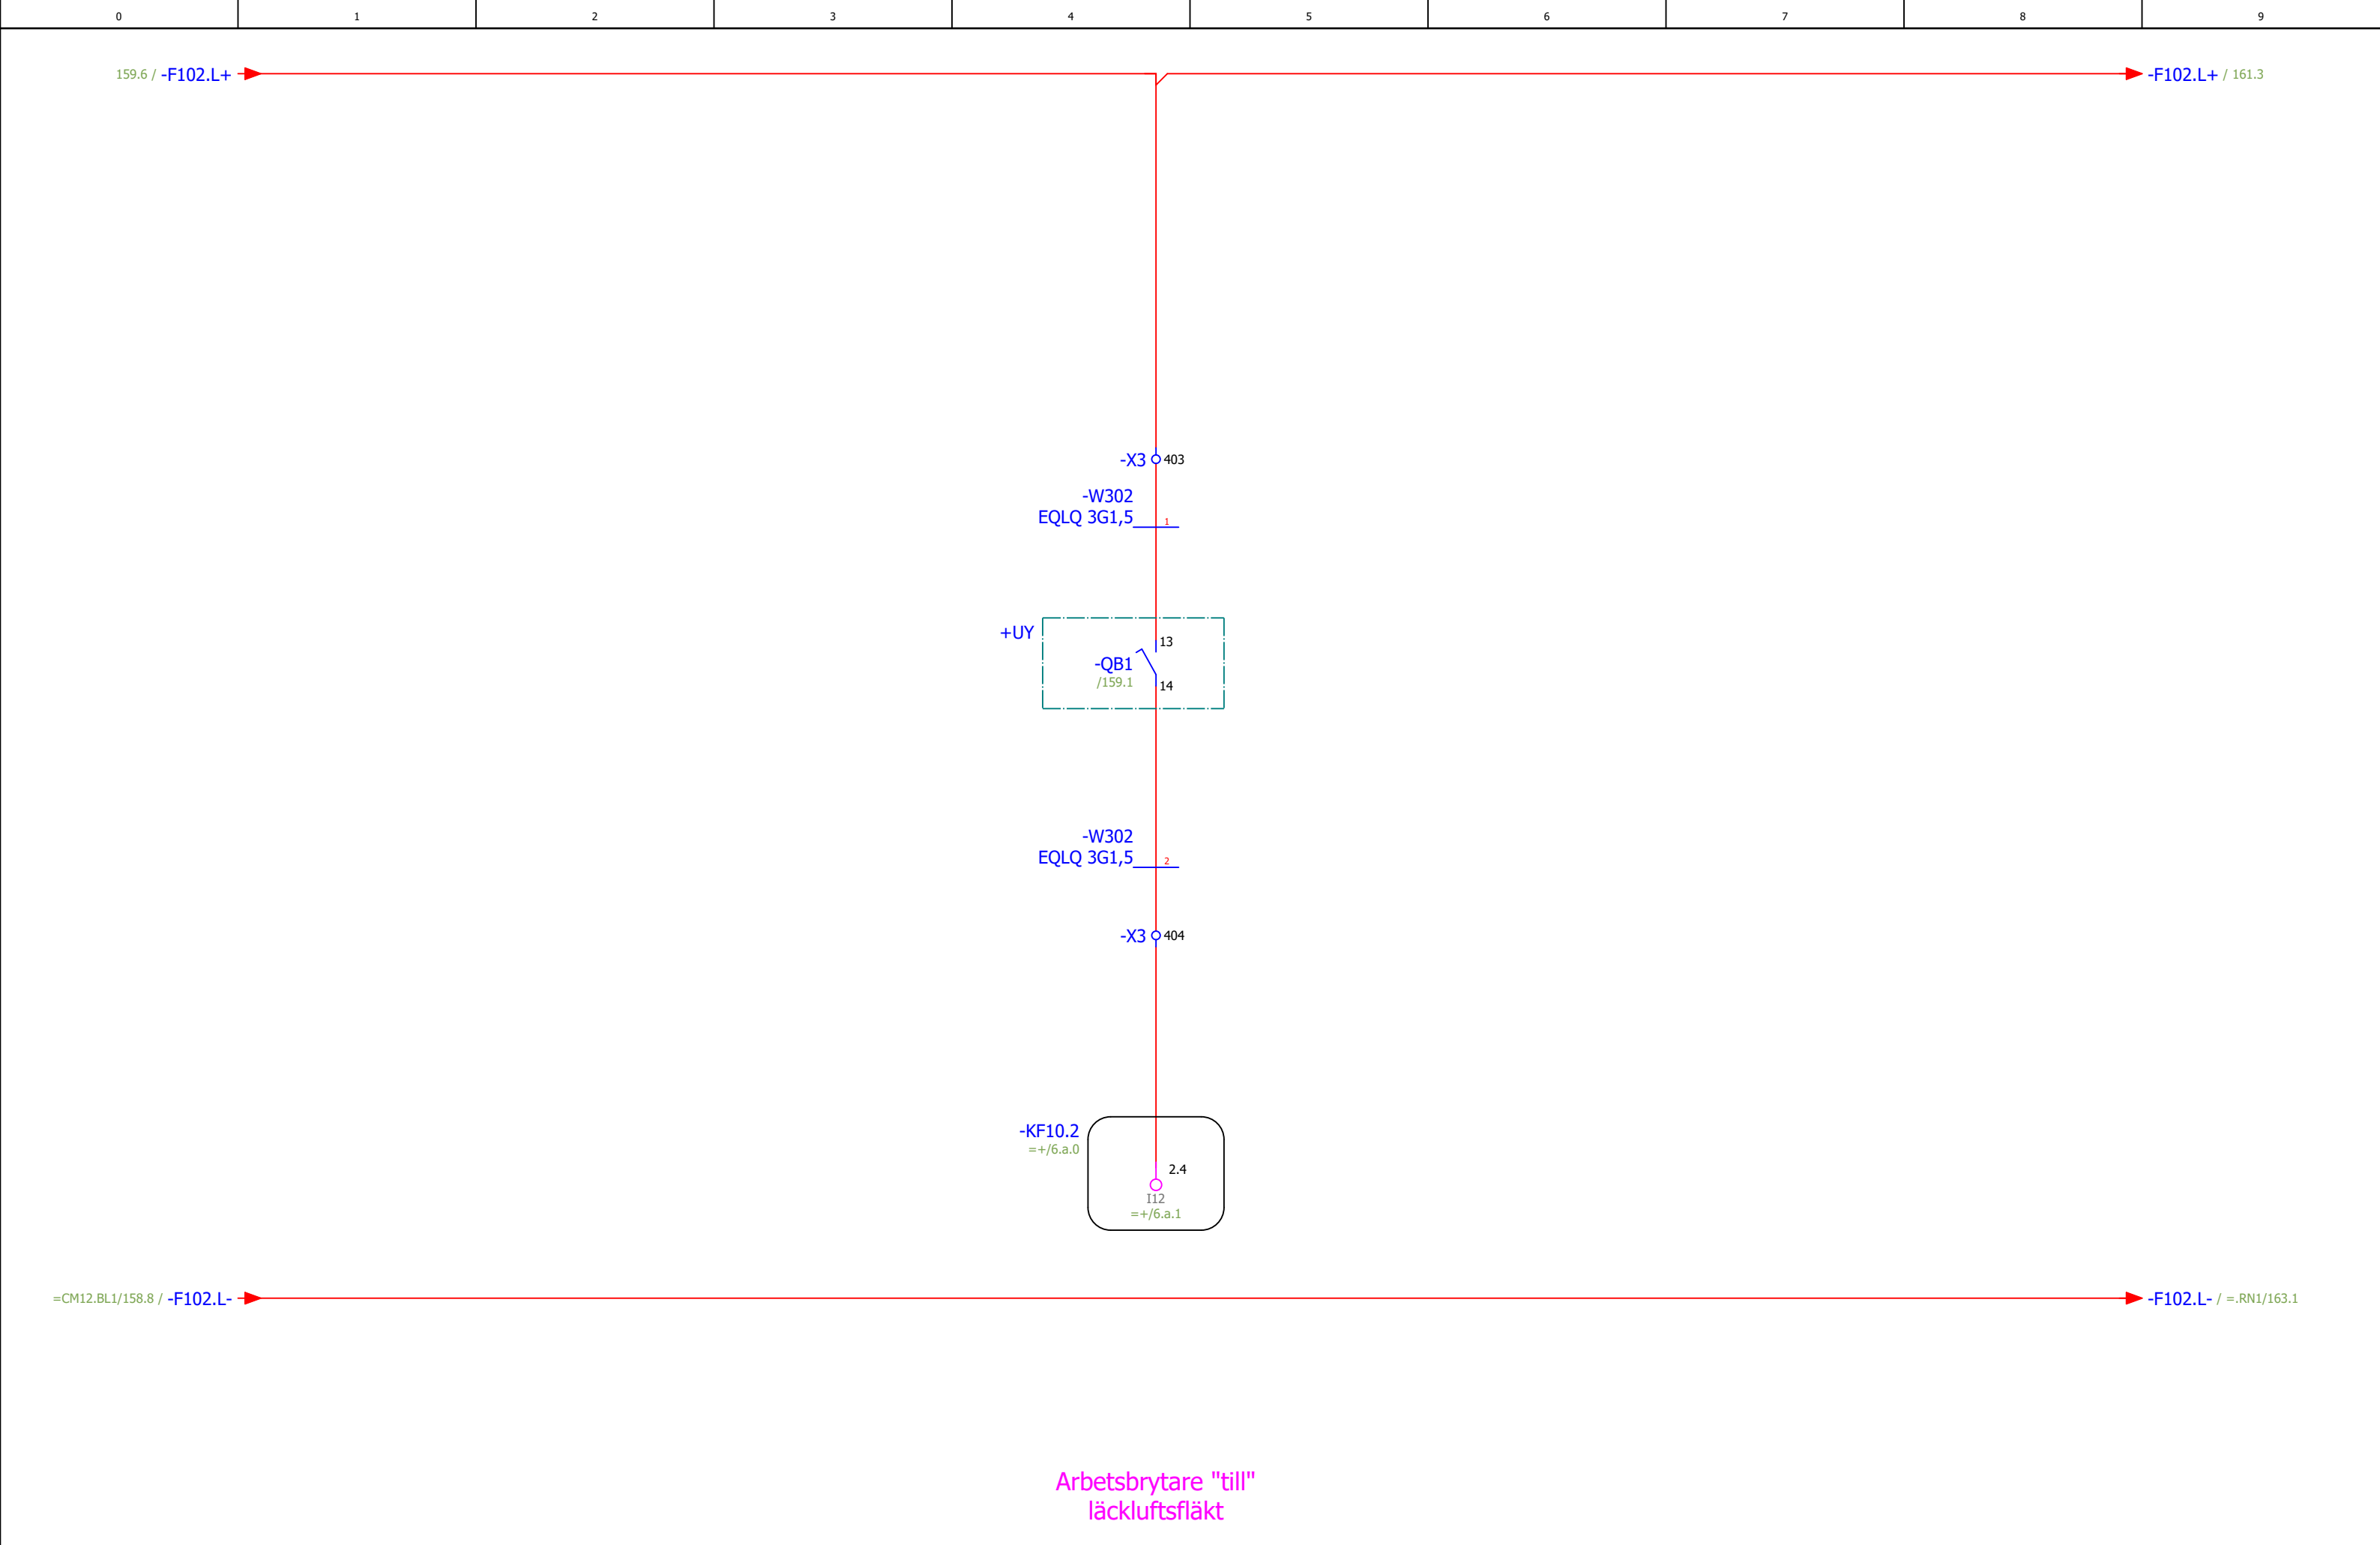


|                          |         |--------------------------|---------|--|--|--|--|--------------------------------------------------------------------------------------|-----------------------------------------------------------------------------------|-------------|----------------|------------------------------------------------------------|---------------|------|----------|--|---------------|--|----------|--|-------|--|----------|--|
| Status                   |         |  |  |  |  |  | Brogatan 7<br>S-311 64 VESSIGEBRO<br>Ph: +46 (0)346 713330<br>www.el-andersson.se | NCC Ålesund | Läckluftsfläkt | Tomal<br>Bol 110<br>311 65 Vessigebro<br>+46 (0)346 713100 | ==            |      |          |  |               |  |          |  |       |  |          |  |
| Relationshandling 230828 |         |  |  |  |  |                                                                                      |                                                                                   |             |                |                                                            | =GL12.HQ1     |      | ++       |  | +U1           |  |          |  |       |  |          |  |
|                          |         |  |  |  |  |                                                                                      |                                                                                   |             |                |                                                            | Antal<br>Blad |      | 149      |  | Nästa<br>Blad |  | 161      |  | Blad  |  | 160      |  |
|                          |         |                          |         | Rev                      | Ändring |  |  |  |  |                                                                                      |                                                                                   |             |                |                                                            | Datum         | Namn | Ursprung |  |               |  | Ordernr. |  | 58092 |  | Ritn.Nr. |  |

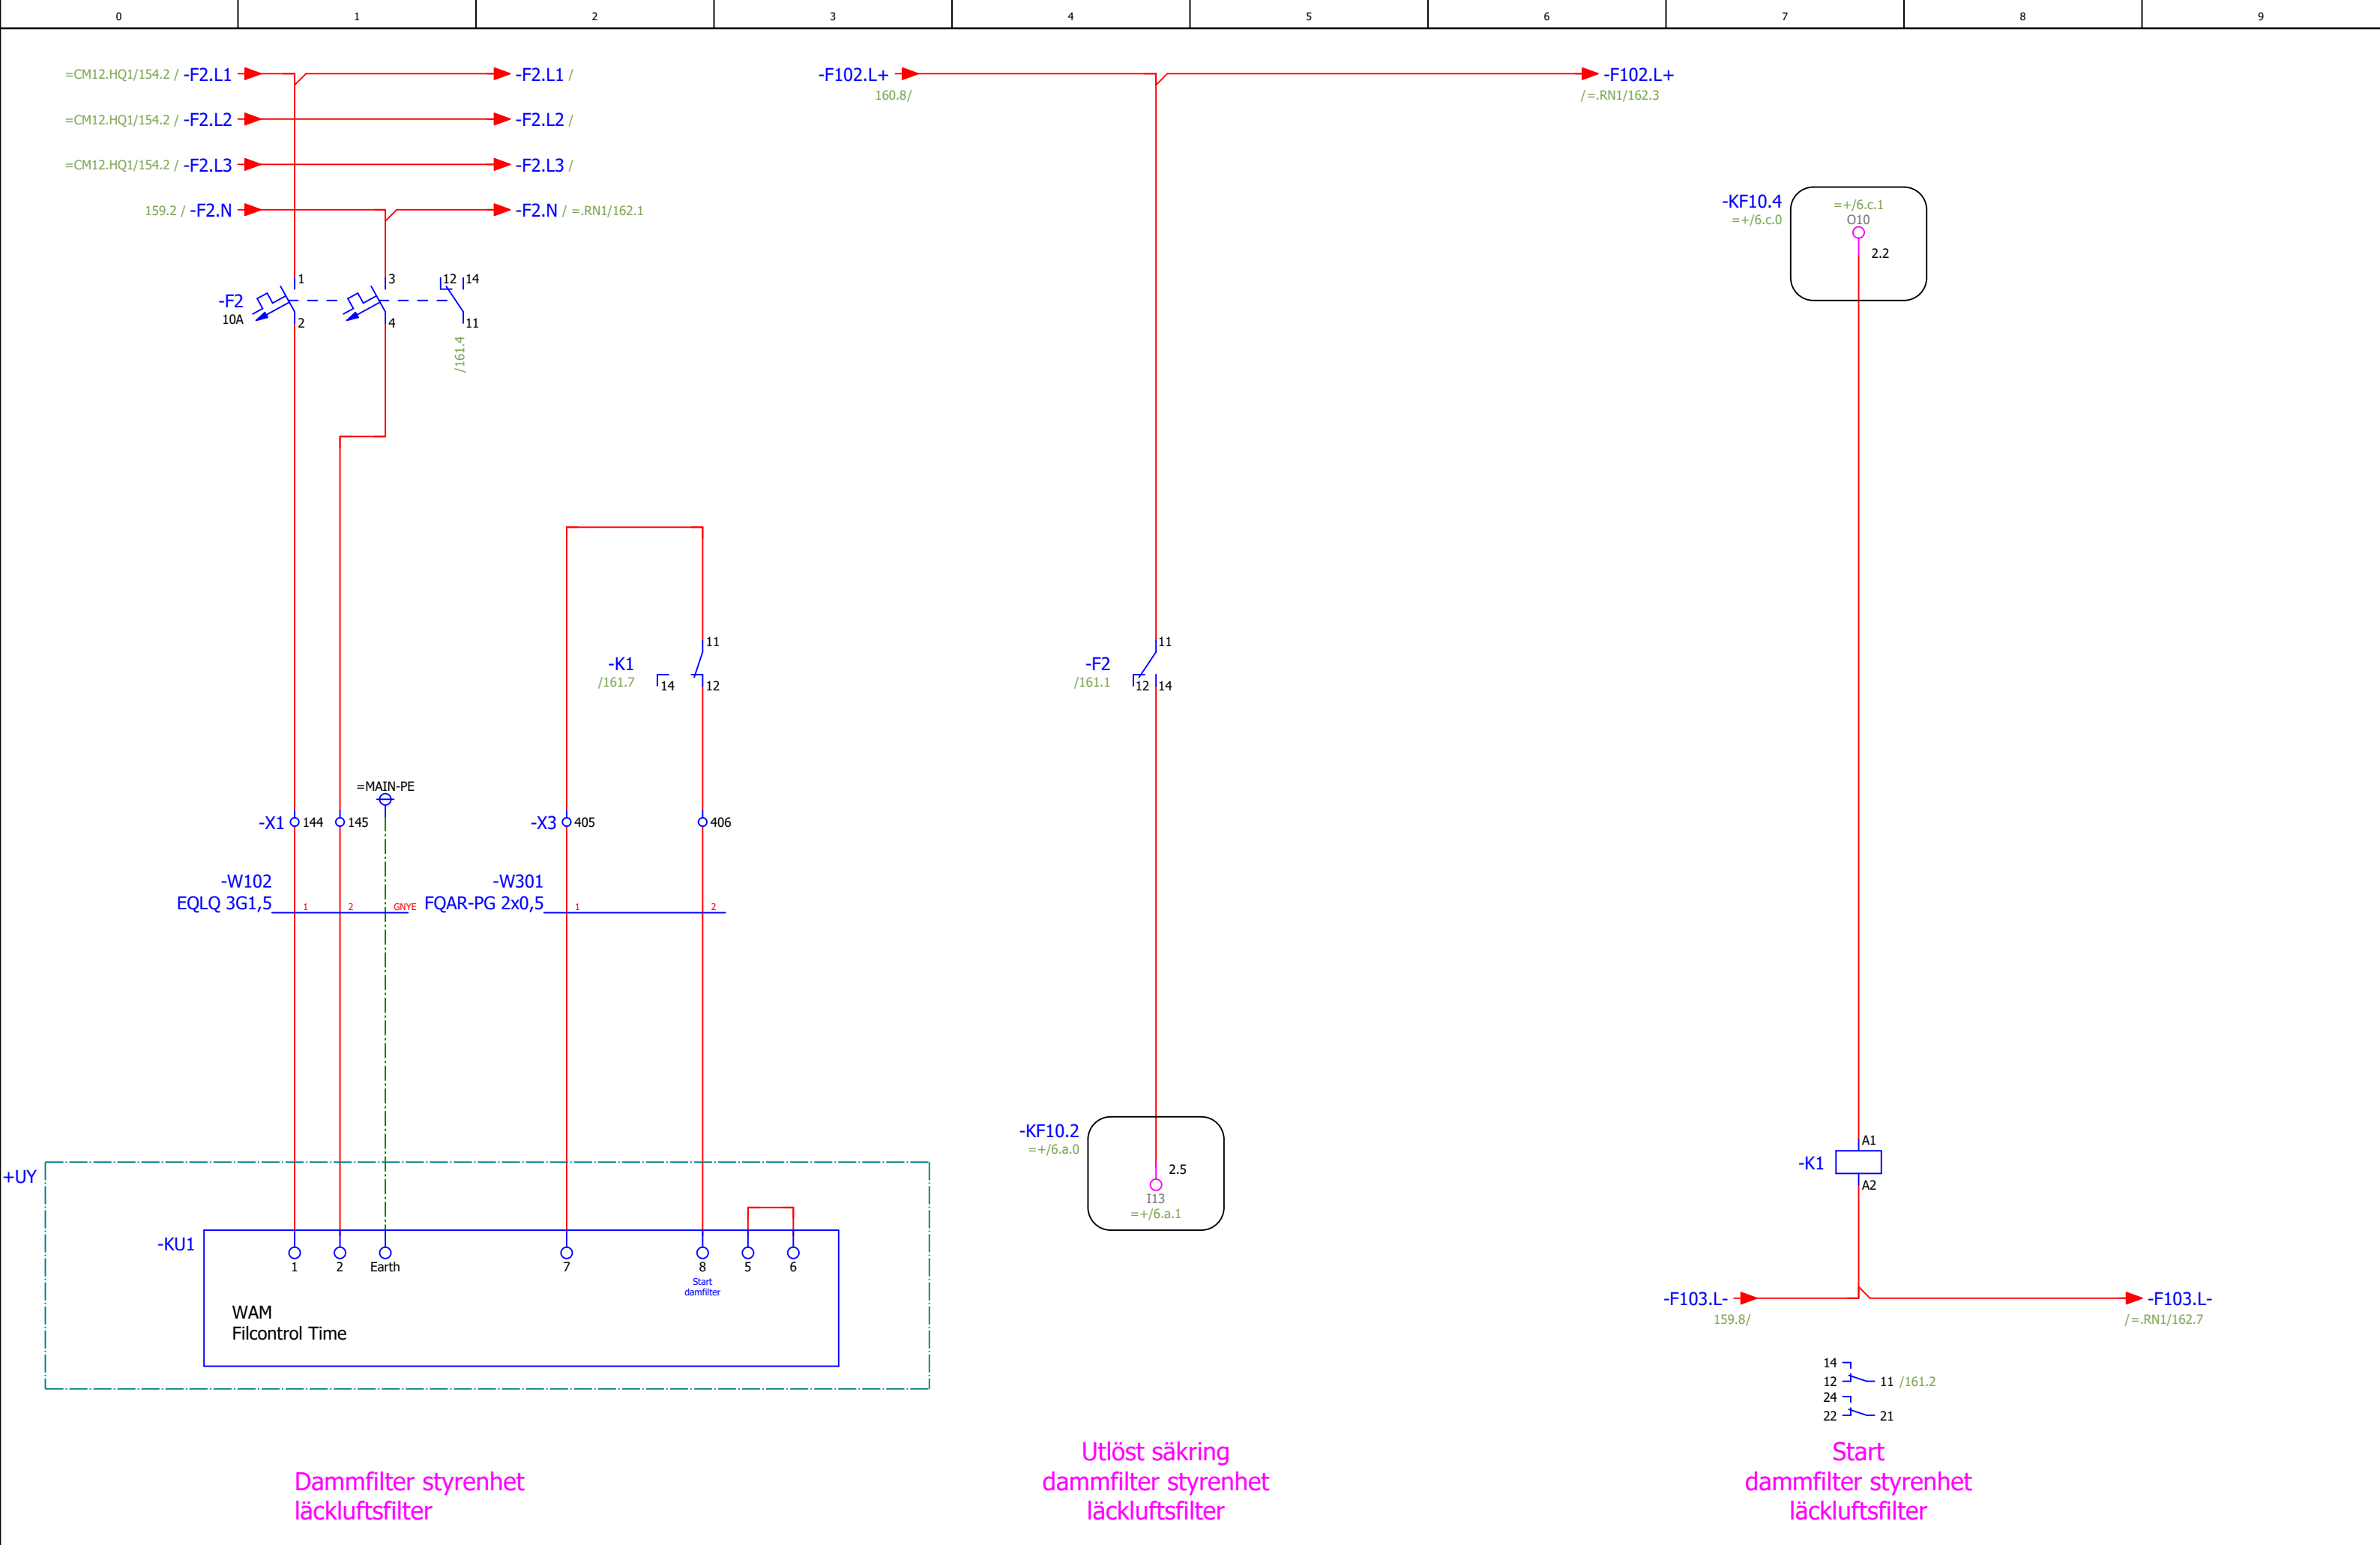

|        |         |       |              |            |  |                                                                                      |                                                                                   |             |                                                                      |                                                            |               |     |               |           |          |      |        |
|--------|---------|-------|--------------|------------|--|--------------------------------------------------------------------------------------|-----------------------------------------------------------------------------------|-------------|----------------------------------------------------------------------|------------------------------------------------------------|---------------|-----|---------------|-----------|----------|------|--------|
| Status |         |       |              |            |  |  | Brogatan 7<br>S-311 64 VESSIGEBRO<br>Ph: +46 (0)346 713330<br>www.el-andersson.se | NCC Ålesund | Dammfilter styrenhet<br>läckluftfilter<br><br>Flerpoligt kretsschema | Tomal<br>Bol 110<br>311 65 Vessigebro<br>+46 (0)346 713100 | ==            |     | =GL12.HQ1     | ++        | +U1      |      |        |
|        |         |       | Datum        | 2023-08-29 |  |                                                                                      |                                                                                   |             |                                                                      |                                                            | Antal<br>Blad | 149 | Nästa<br>Blad | =.RN1/162 |          | Blad | 161    |
|        |         |       | Redigerare.  | MATHIAS    |  |                                                                                      |                                                                                   |             |                                                                      |                                                            |               |     |               |           |          |      |        |
|        |         |       | Kontrollerad |            |  |                                                                                      |                                                                                   |             |                                                                      |                                                            |               |     |               |           |          |      |        |
| Rev    | Ändring | Datum | Namn         | Ursprung   |  |                                                                                      |                                                                                   |             |                                                                      |                                                            | Ordernr.      |     | 58092         |           | Ritn.Nr. |      | T23002 |

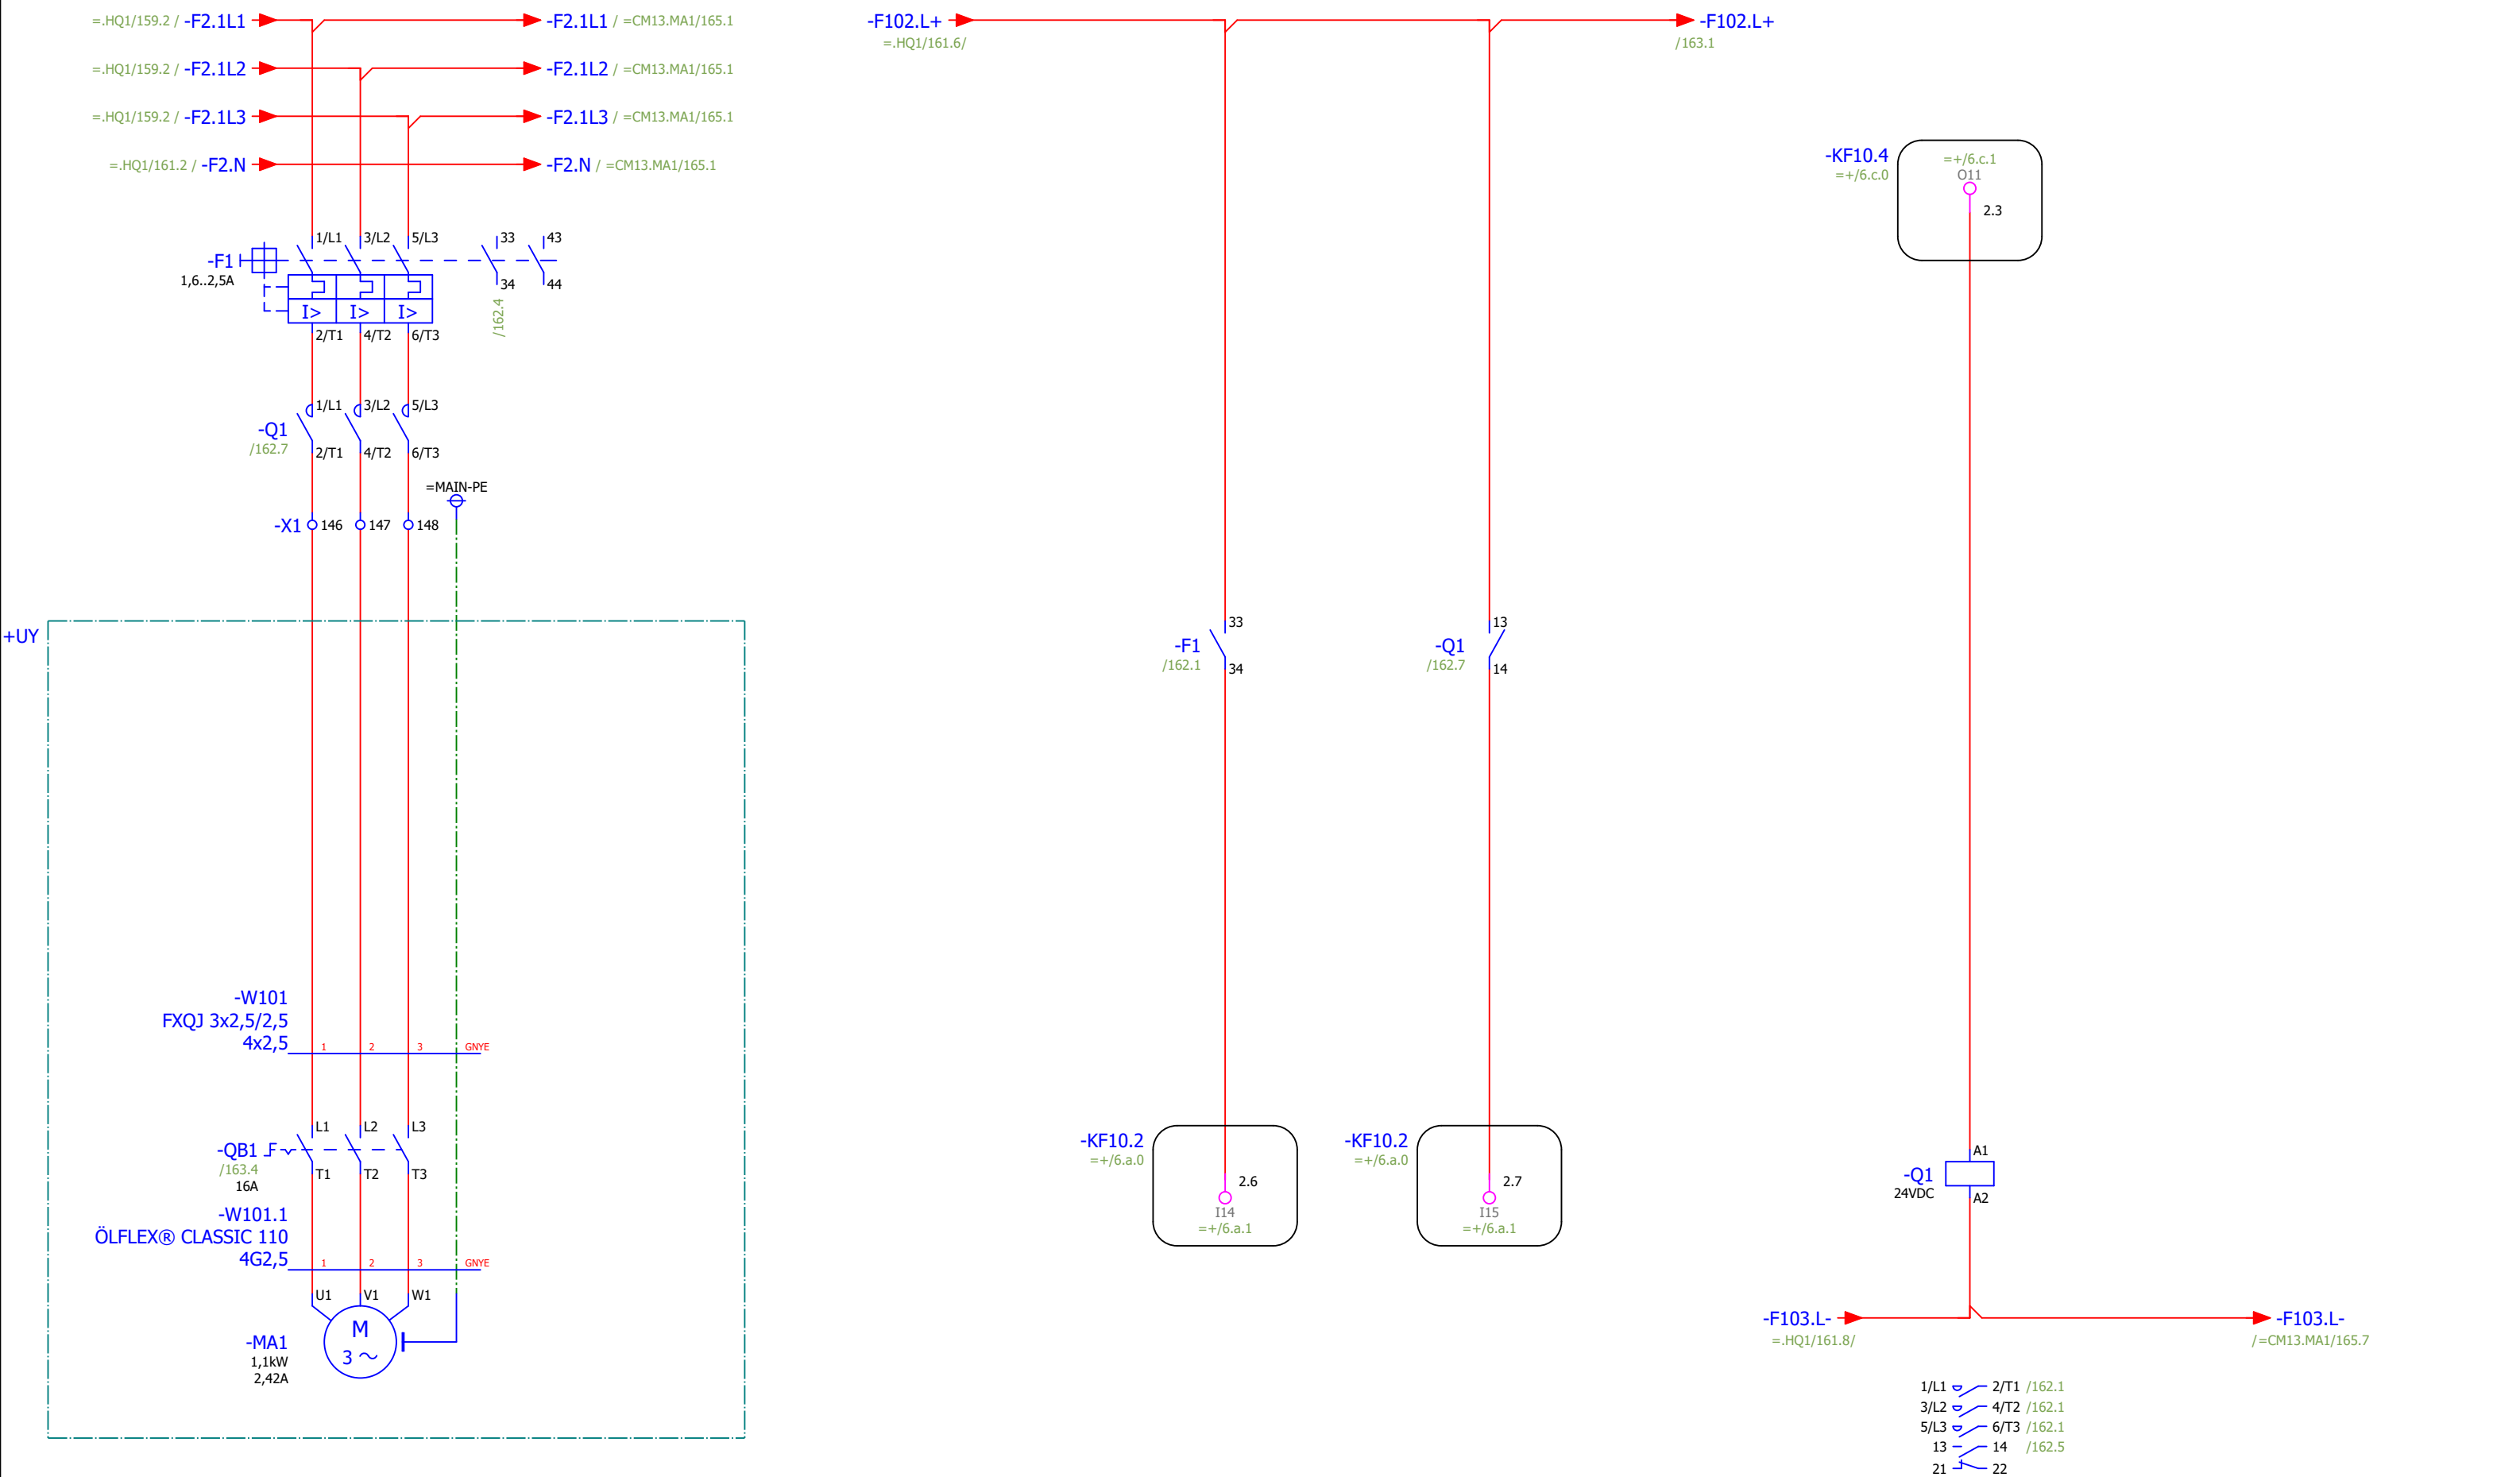

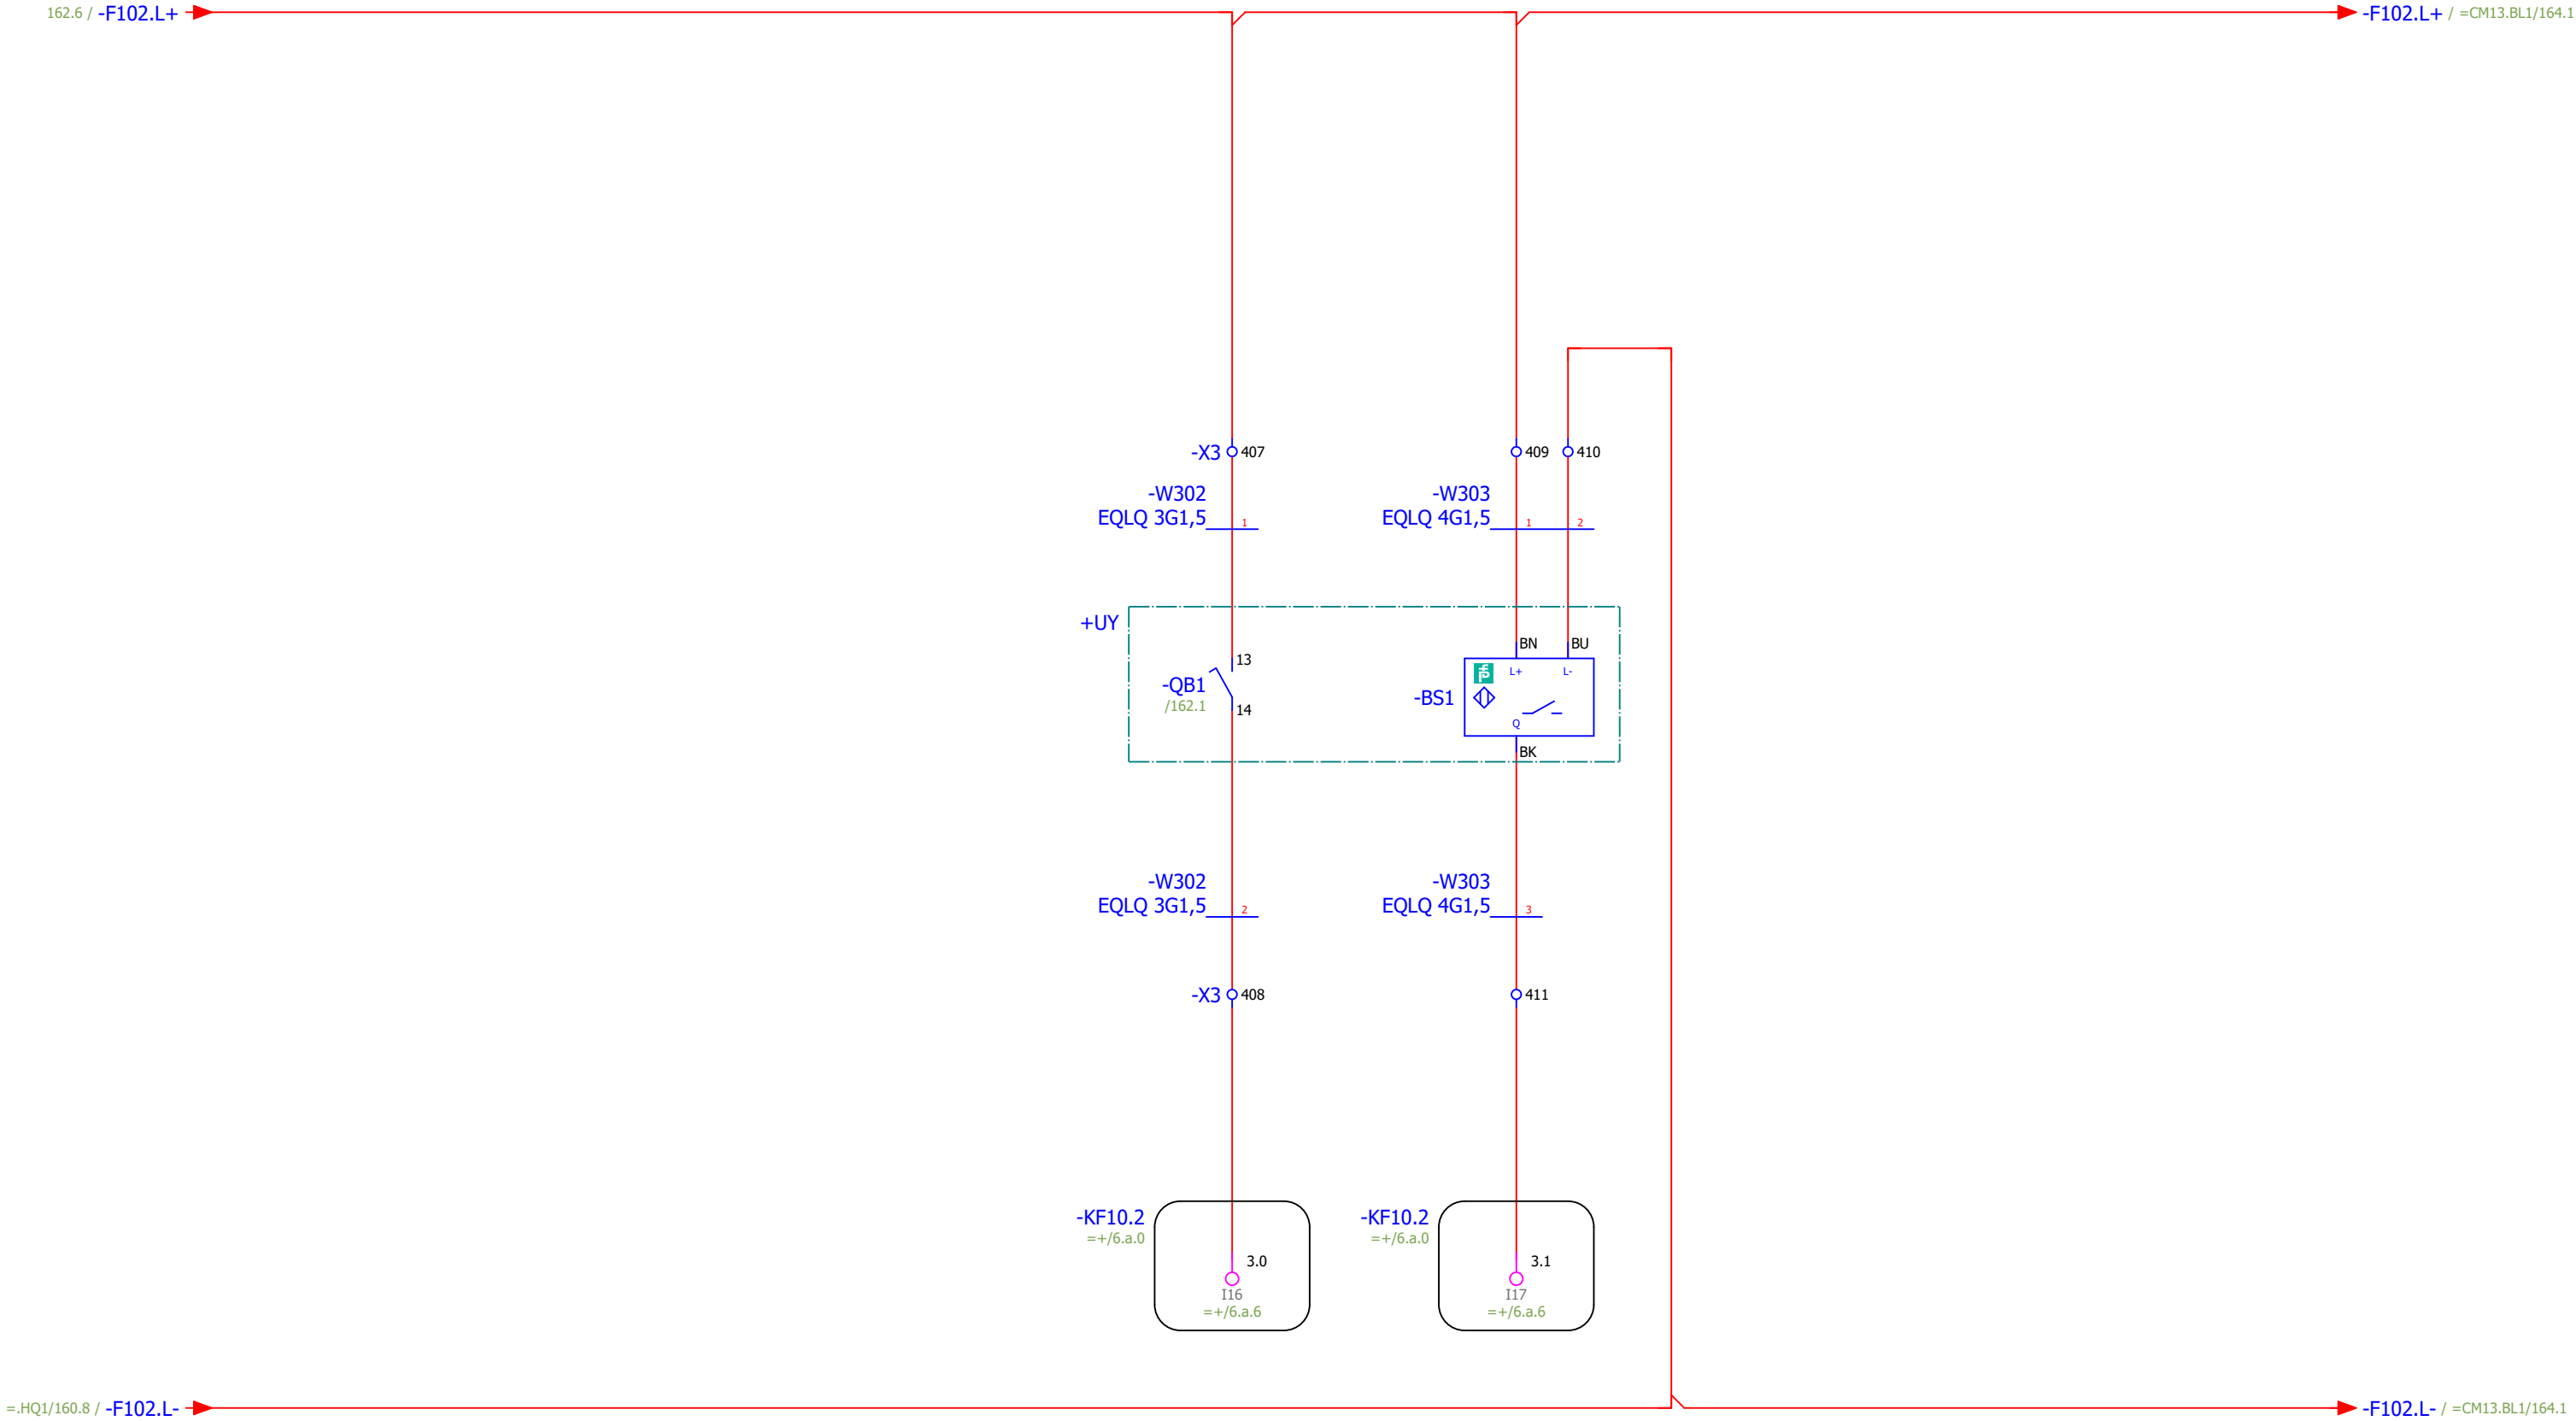


Arbetsbrytare "till"

Varvtalsvakt

cellmatrare cyklonfilter

cellmatrare cyklonfilter



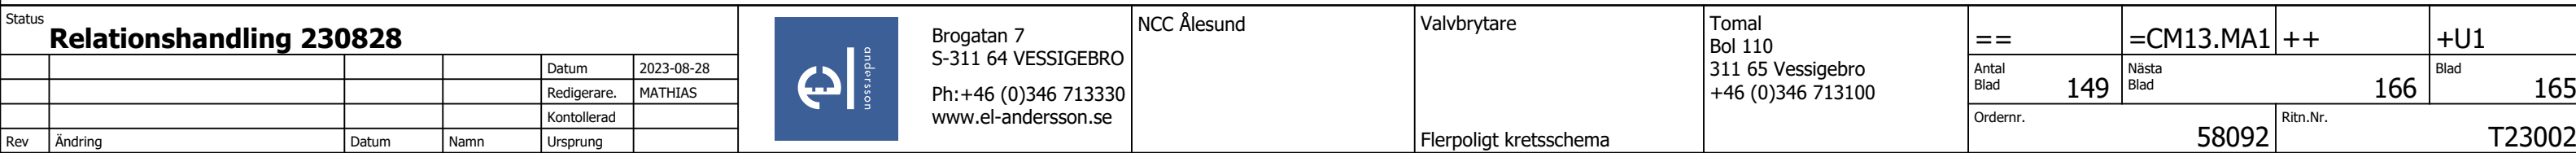






|                                           |         |              |            |               |       |   |             |                        |                                                            |               |               |      |     |
|-------------------------------------------|---------|--------------|------------|---------------|-------|---|-------------|------------------------|------------------------------------------------------------|---------------|---------------|------|-----|
| Status<br><b>Relationshandling 230828</b> |         |              |            |               |       |  <div>Brogatan 7<br/>S-311 64 VESSIGEBRO<br/>Ph: +46 (0)346 713330<br/>www.el-andersson.se</div> | NCC Ålesund | Valvbrytare            | Tomal<br>Bol 110<br>311 65 Vessigebro<br>+46 (0)346 713100 | ==            | =CM13.MA1     | ++   | +U1 |
|                                           |         | Datum        | 2023-08-29 | Antal<br>Blad | 149   |   |             |                        |                                                            | Nästa<br>Blad | =GL13.BL1/167 | Blad | 166 |
|                                           |         | Redigerare.  | MATHIAS    | Ordernr.      | 58092 |   |             |                        |                                                            | Ritn.Nr.      | T23002        |      |     |
|                                           |         | Kontrollerad |            |               |       |   |             |                        |                                                            |               |               |      |     |
| Rev                                       | Ändring | Datum        | Namn       | Ursprung      |       |   |             |                        |                                                            |               |               |      |     |
|                                           |         |              |            |               |       |   |             | Flerpoligt kretsschema |                                                            |               |               |      |     |




|        |         |       |              |            |               |                                                                                      |                                                                                       |                        |                             |                                                            |       |               |           |      |     |
|--------|---------|-------|--------------|------------|---------------|--------------------------------------------------------------------------------------|---------------------------------------------------------------------------------------|------------------------|-----------------------------|------------------------------------------------------------|-------|---------------|-----------|------|-----|
| Status |         |       |              |            |               |  | Brogatan 7<br>S-311 64 VESSIGEBRO<br><br>Ph: +46 (0)346 713330<br>www.el-andersson.se | NCC Ålesund            | Silo, nivåvakt valv/tomnivå | Tomal<br>Bol 110<br>311 65 Vessigebro<br>+46 (0)346 713100 | ==    | =GL13.BL1     | ++        | +U1  |     |
|        |         |       | Datum        | 2023-08-29 | Antal<br>Blad |                                                                                      |                                                                                       |                        |                             |                                                            | 149   | Nästa<br>Blad | =.CM1/168 | Blad | 167 |
|        |         |       | Redigerare.  | MATHIAS    |               |                                                                                      |                                                                                       |                        |                             |                                                            |       |               |           |      |     |
|        |         |       | Kontrollerad |            |               |                                                                                      |                                                                                       |                        |                             |                                                            |       |               |           |      |     |
| Rev    | Ändring | Datum | Namn         | Ursprung   |               |                                                                                      |                                                                                       |                        |                             |                                                            |       |               |           |      |     |
|        |         |       |              |            |               |                                                                                      |                                                                                       | Flerpoligt kretsschema |                             | Ordernr.                                                   | 58092 | Ritn.Nr.      | T23002    |      |     |




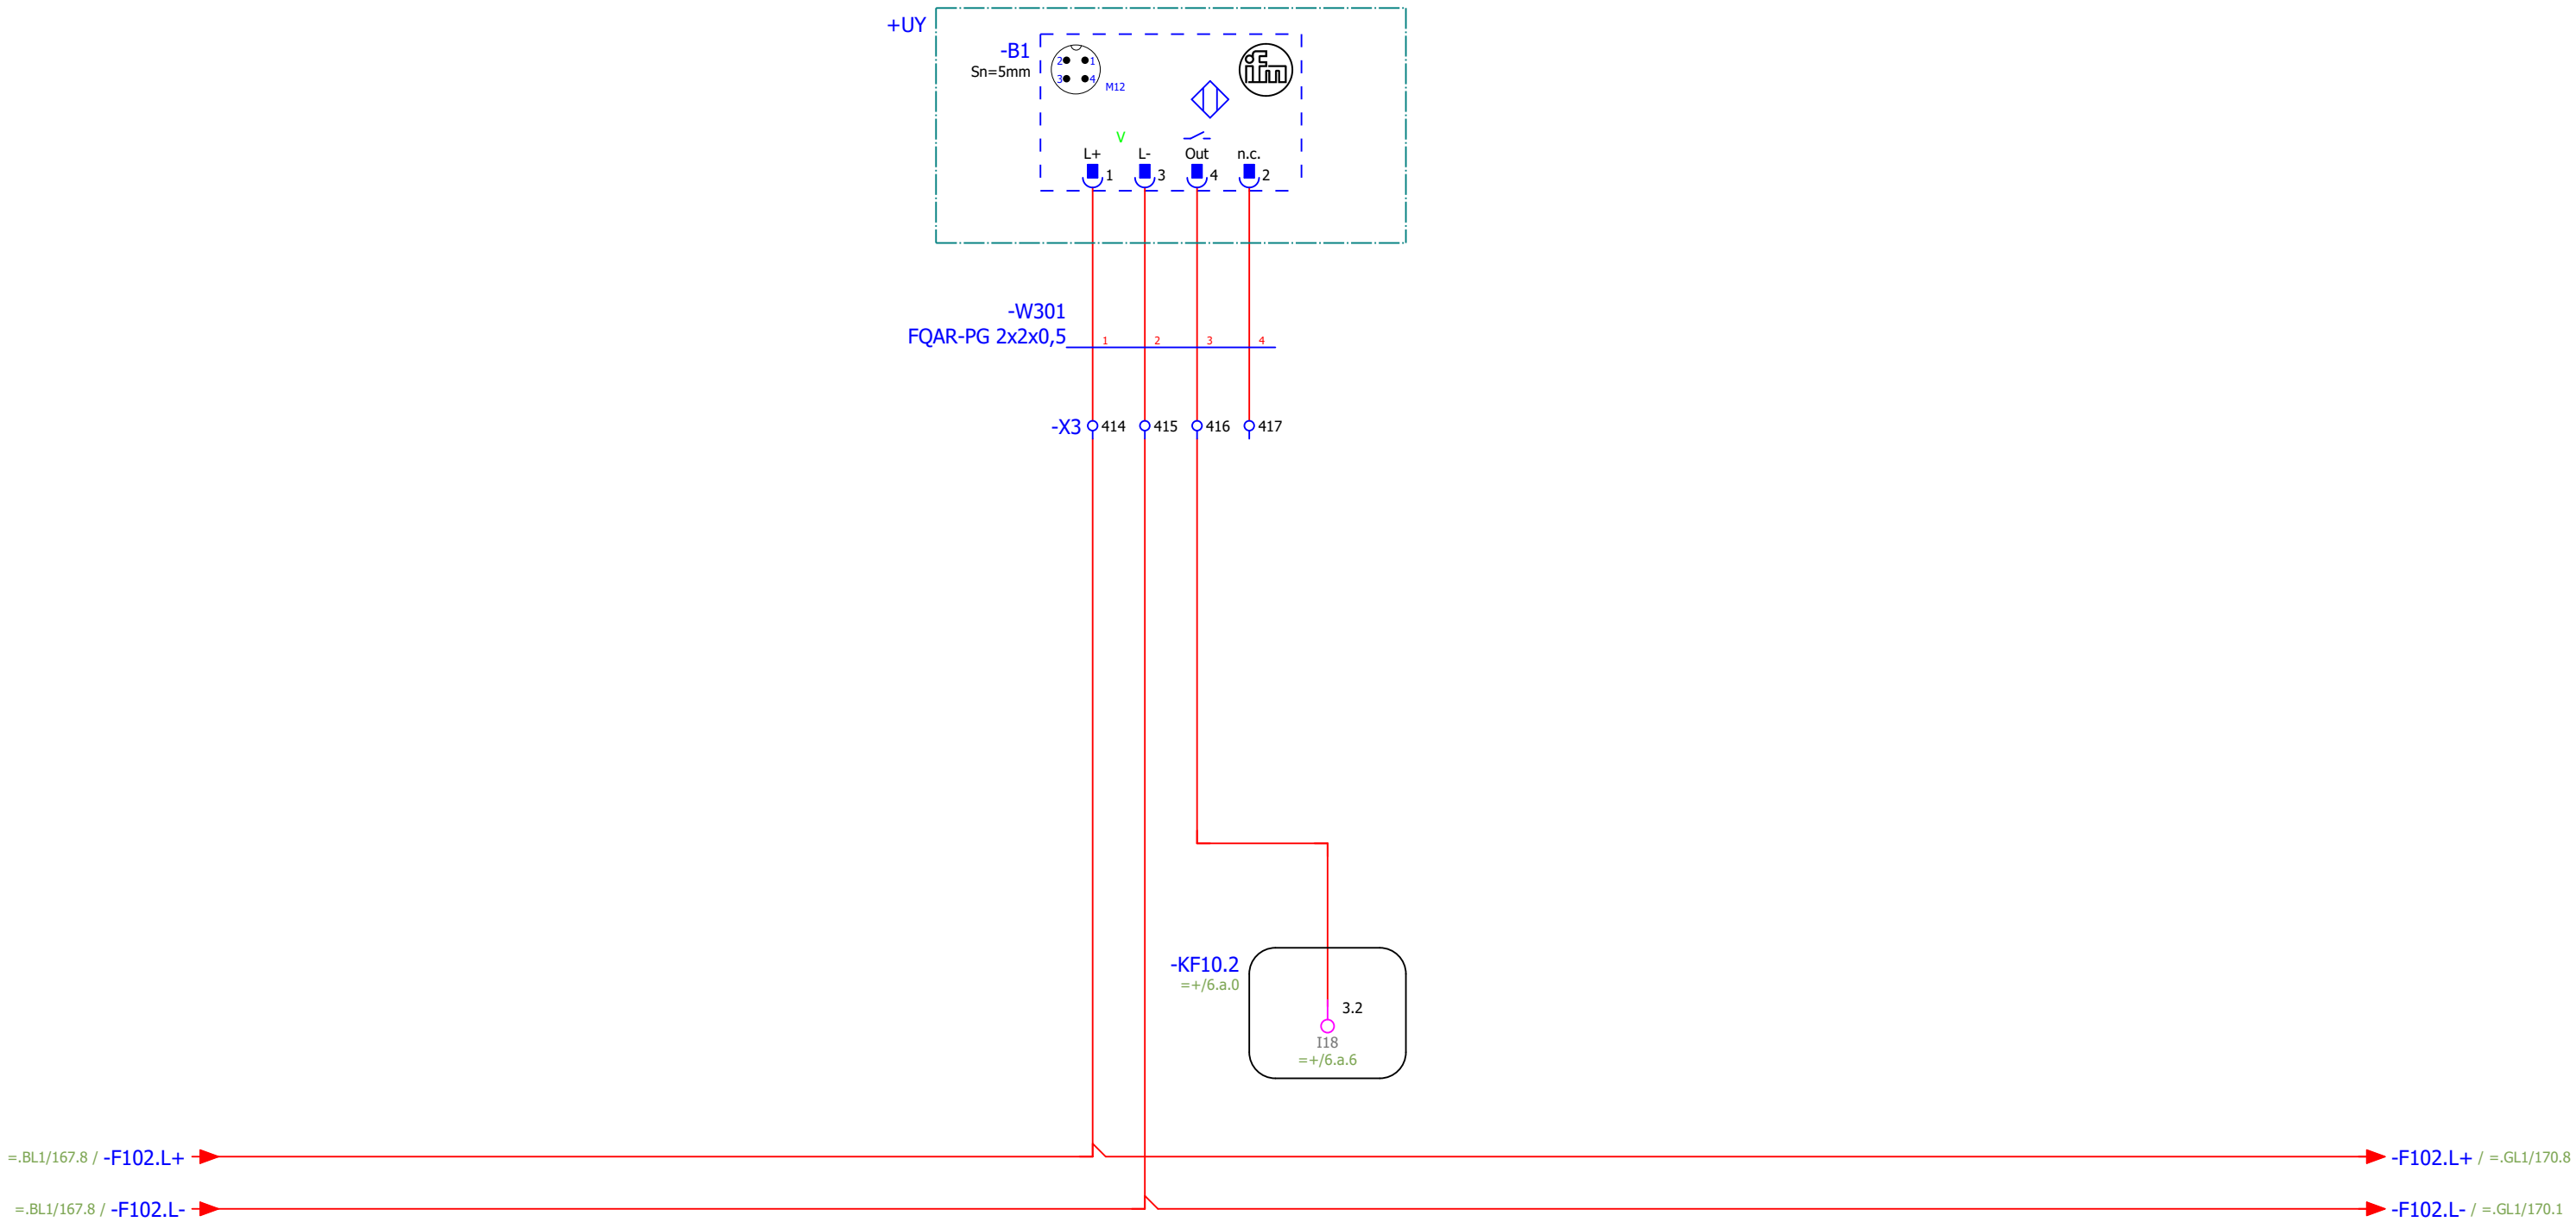

Manslucka silo

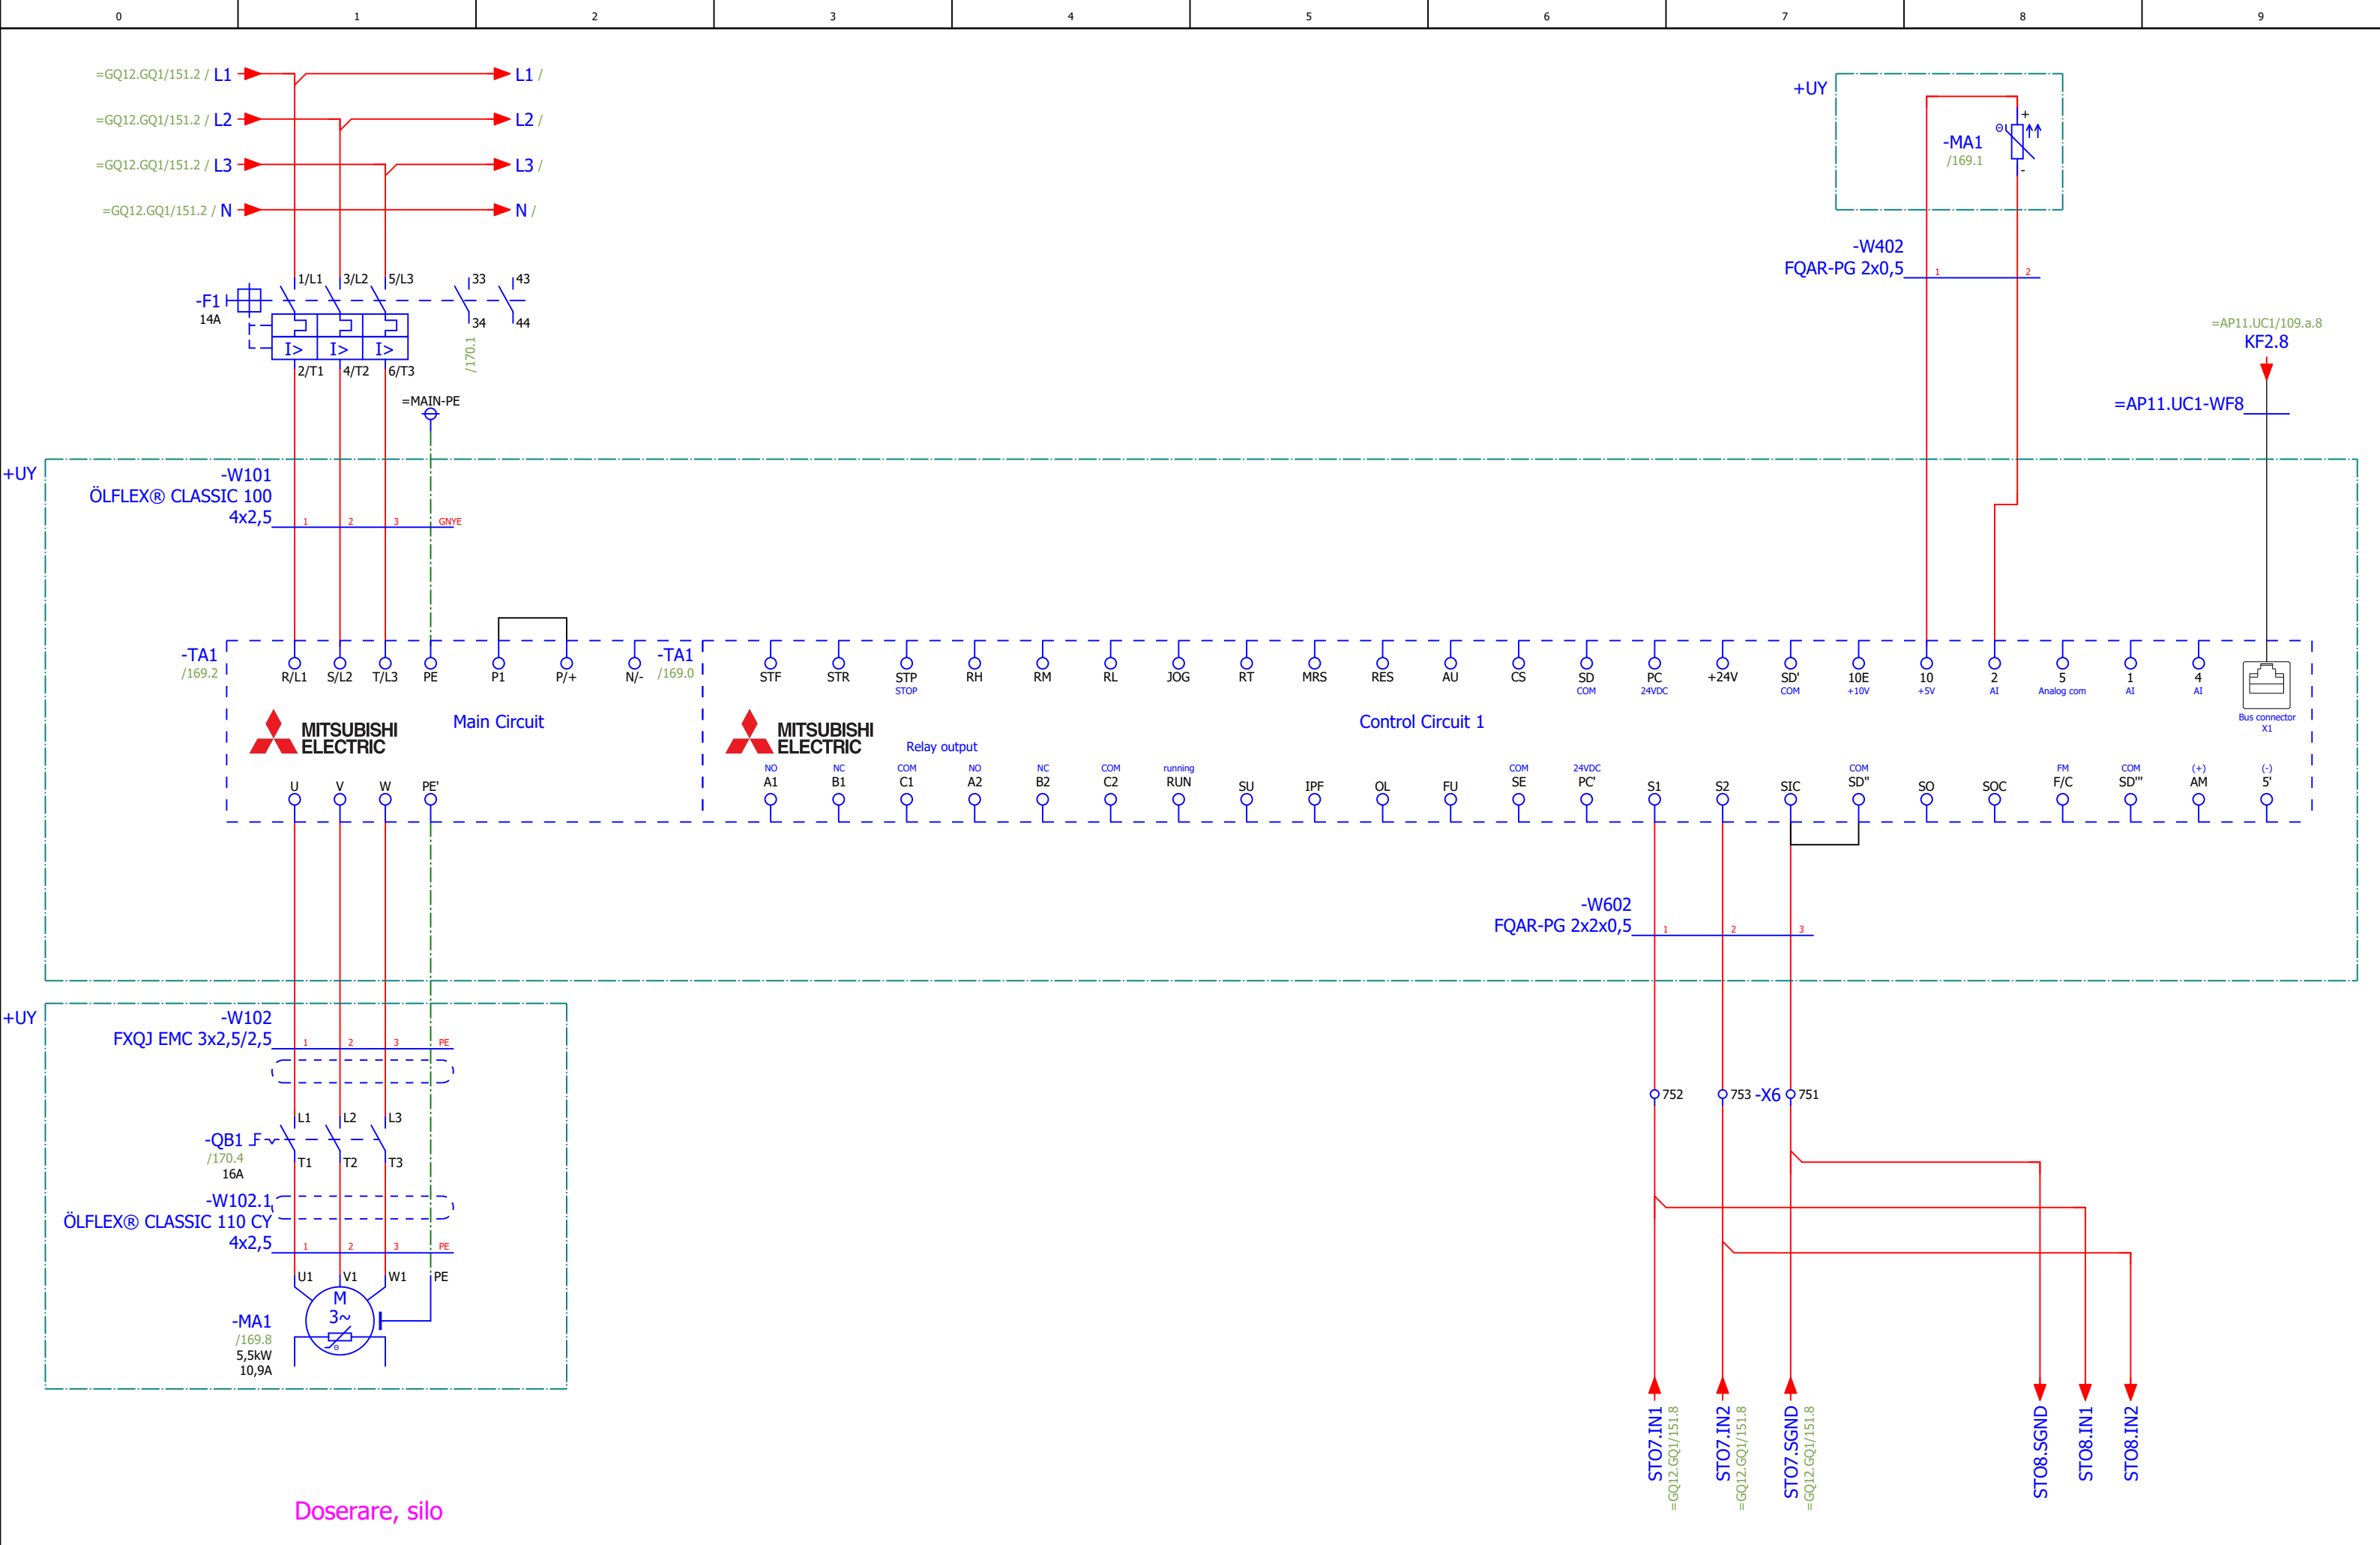




|        |         |--------|---------|--|-------|--------------|------------|--------------------------------------------------------------------------------------|-----------------------------------------------------------------------------------|--|-------------|--|----------------|--|------------------------------------------------------------|--|---------------|--|---------------|--|----------|--|--------|--|
| Status |         |  |       |              |            |  | Brogatan 7<br>S-311 64 VESSIGEBRO<br>Ph: +46 (0)346 713330<br>www.el-andersson.se |  | NCC Ålesund |  | Doserare, Silo |  | Total<br>Bol 110<br>311 65 Vessigebro<br>+46 (0)346 713100 |  | ==            |  | =GL13.GL1     |  | ++       |  | +U1    |  |
|        |         |  |       | Datum        | 2023-03-23 |                                                                                      |                                                                                   |  |             |  |                |  |                                                            |  | Antal<br>Blad |  | Nästa<br>Blad |  |          |  | Blad   |  |
|        |         |  |       | Redigerare.  | Mathias    |                                                                                      |                                                                                   |  |             |  |                |  |                                                            |  | 149           |  |               |  | 170      |  | 169    |  |
|        |         |  |       | Kontrollerad |            |                                                                                      |                                                                                   |  |             |  |                |  |                                                            |  |               |  |               |  |          |  |        |  |
| Rev    | Ändring |  | Datum | Namn         | Ursprung   |                                                                                      |                                                                                   |  |             |  |                |  |                                                            |  | Ordernr.      |  | 58092         |  | Ritn.Nr. |  | T23002 |  |

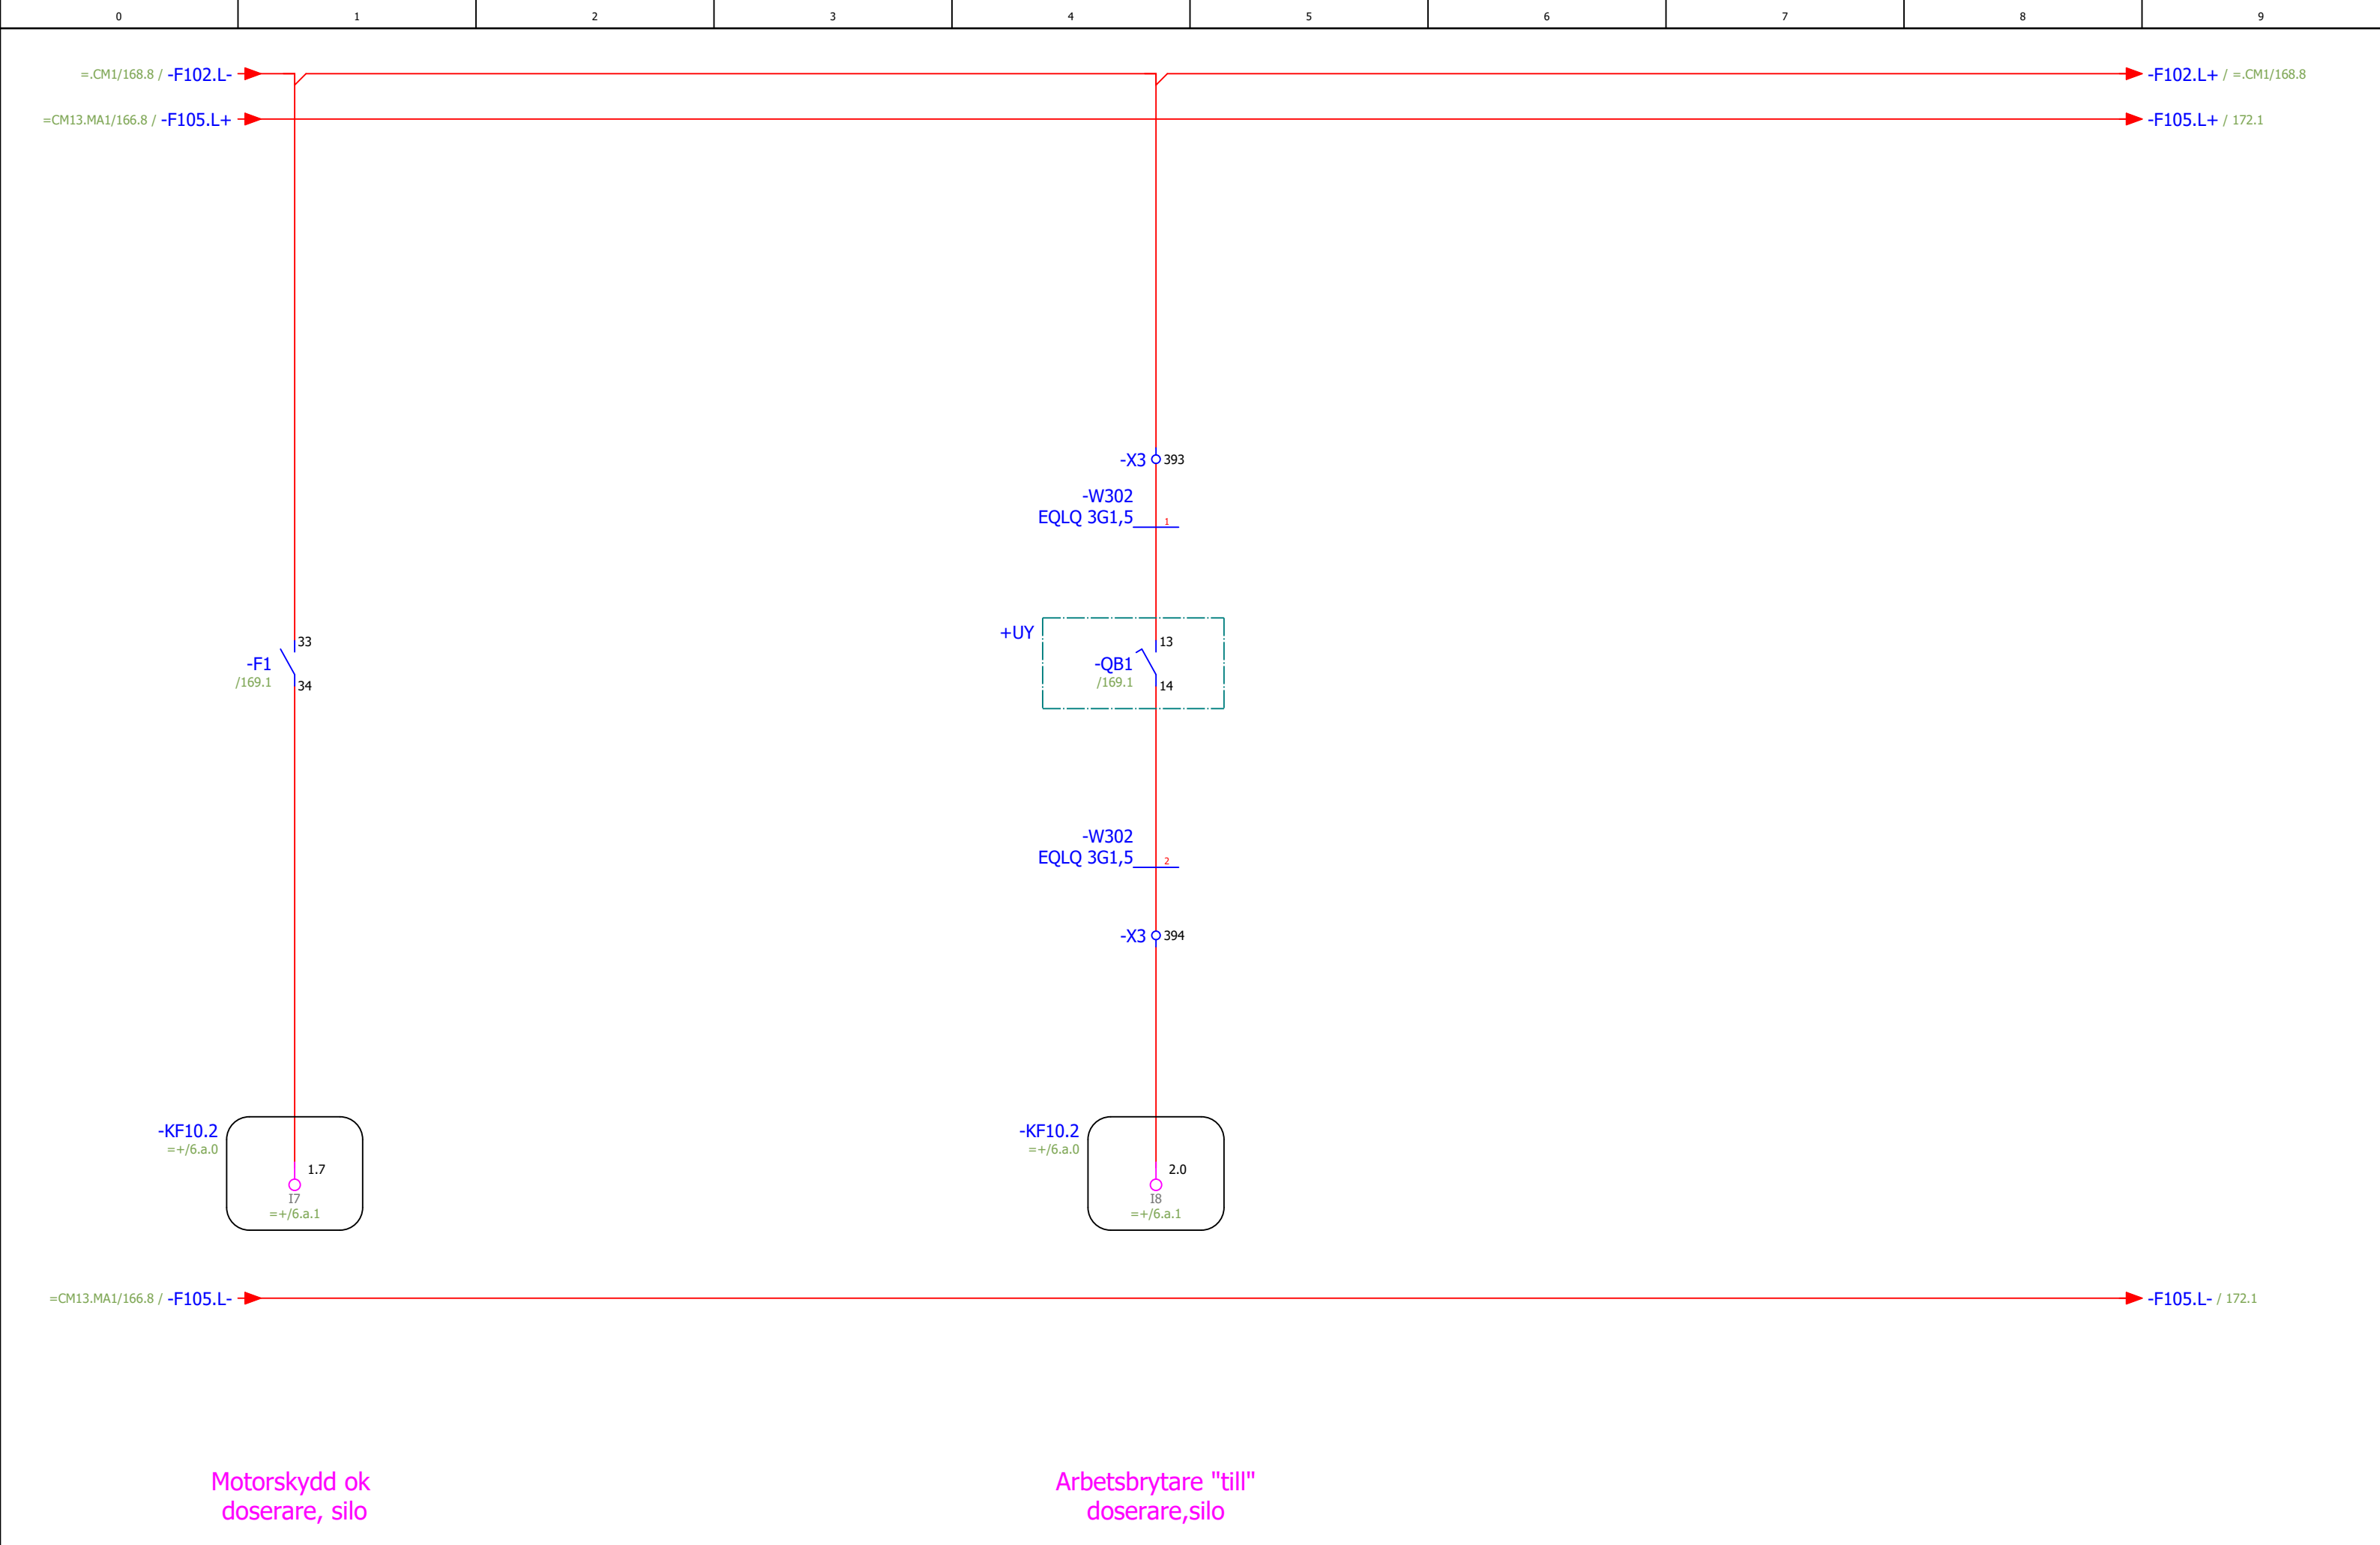

Motorskydd ok  
doserare, silo

Arbetsbrytare "till"  
doserare,silo

|                          |         |       |      |          |  |                                                                                      |                                                                                   |             |                |                                                            |               |     |               |     |      |     |
|--------------------------|---------|-------|------|----------|--|--------------------------------------------------------------------------------------|-----------------------------------------------------------------------------------|-------------|----------------|------------------------------------------------------------|---------------|-----|---------------|-----|------|-----|
| Status                   |         |       |      |          |  |  | Brogatan 7<br>S-311 64 VESSIGEBRO<br>Ph: +46 (0)346 713330<br>www.el-andersson.se | NCC Ålesund | Doserare, Silo | Tomal<br>Bol 110<br>311 65 Vessigebro<br>+46 (0)346 713100 | ==            |     | =GL13.GL1     | ++  | +U1  |     |
| Relationshandling 230828 |         |       |      |          |  |                                                                                      |                                                                                   |             |                |                                                            | Antal<br>Blad | 149 | Nästa<br>Blad | 171 | Blad | 170 |
|                          |         |       |      |          |  |                                                                                      |                                                                                   |             |                |                                                            |               |     |               |     |      |     |
|                          |         |       |      |          |  |                                                                                      |                                                                                   |             |                |                                                            |               |     |               |     |      |     |
| Rev                      | Ändring | Datum | Namn | Ursprung |  |                                                                                      |                                                                                   |             |                |                                                            | Ordernr.      |     | Ritn.Nr.      |     |      |     |
|                          |         |       |      |          |  |                                                                                      |                                                                                   | 58092       |                |                                                            | T23002        |     |               |     |      |     |

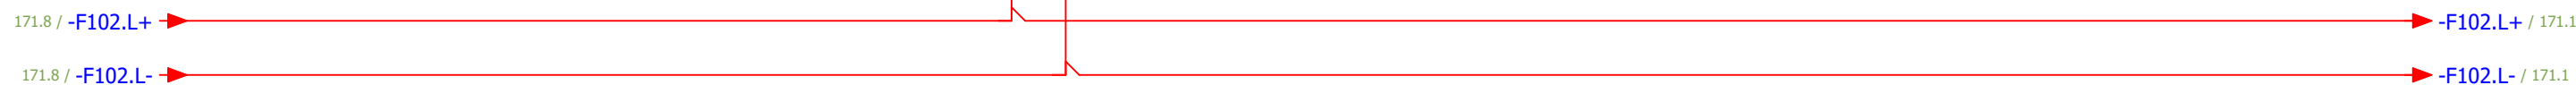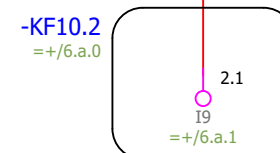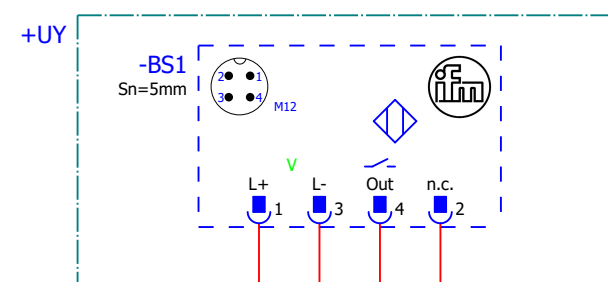


Rotationsvakt  
doserare, silo


|                                           |         |              |            |               |       |   |             |                              |                                                            |               |           |      |     |
|-------------------------------------------|---------|--------------|------------|---------------|-------|---|-------------|------------------------------|------------------------------------------------------------|---------------|-----------|------|-----|
| Status<br><b>Relationshandling 230828</b> |         |              |            |               |       |  <div>Brogatan 7<br/>S-311 64 VESSIGEBRO<br/>Ph: +46 (0)346 713330<br/>www.el-andersson.se</div> | NCC Ålesund | Rotationsvakt doserare, Silo | Tomal<br>Bol 110<br>311 65 Vessigebro<br>+46 (0)346 713100 | ==            | =GL13.GL1 | ++   | +U1 |
|                                           |         | Datum        | 2023-08-29 | Antal<br>Blad | 149   |   |             |                              |                                                            | Nästa<br>Blad | 172       | Blad | 171 |
|                                           |         | Redigerare.  | MATHIAS    | Ordernr.      | 58092 |   |             |                              |                                                            | Ritn.Nr.      | T23002    |      |     |
|                                           |         | Kontrollerad |            |               |       |   |             |                              |                                                            |               |           |      |     |
| Rev                                       | Ändring | Datum        | Namn       | Ursprung      |       |   |             |                              |                                                            |               |           |      |     |
|                                           |         |              |            |               |       |   |             | Flerpoligt kretsschema       |                                                            |               |           |      |     |

170.8 / -F105.L+ ➔ -F105.L+ /

170.8 / -F105.L- ➔ -F105.L- / =CM13.BW1/175.2

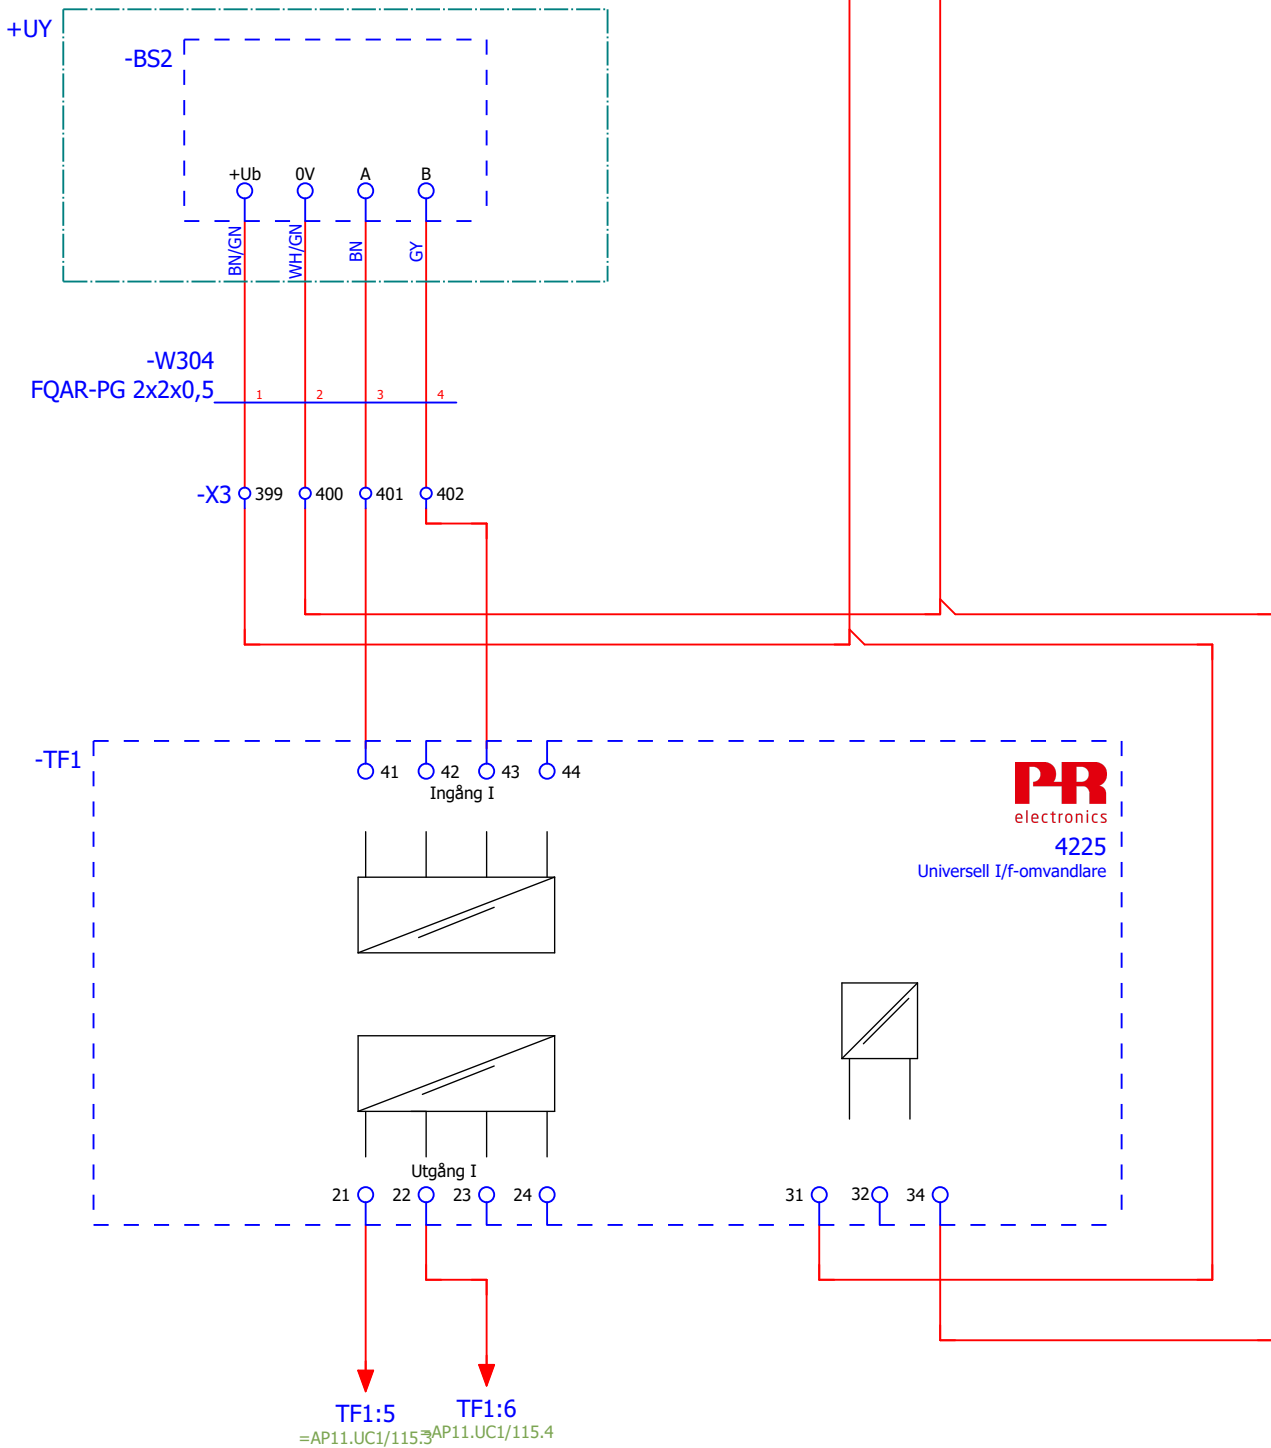

Pulsgivare  
doserare, silo

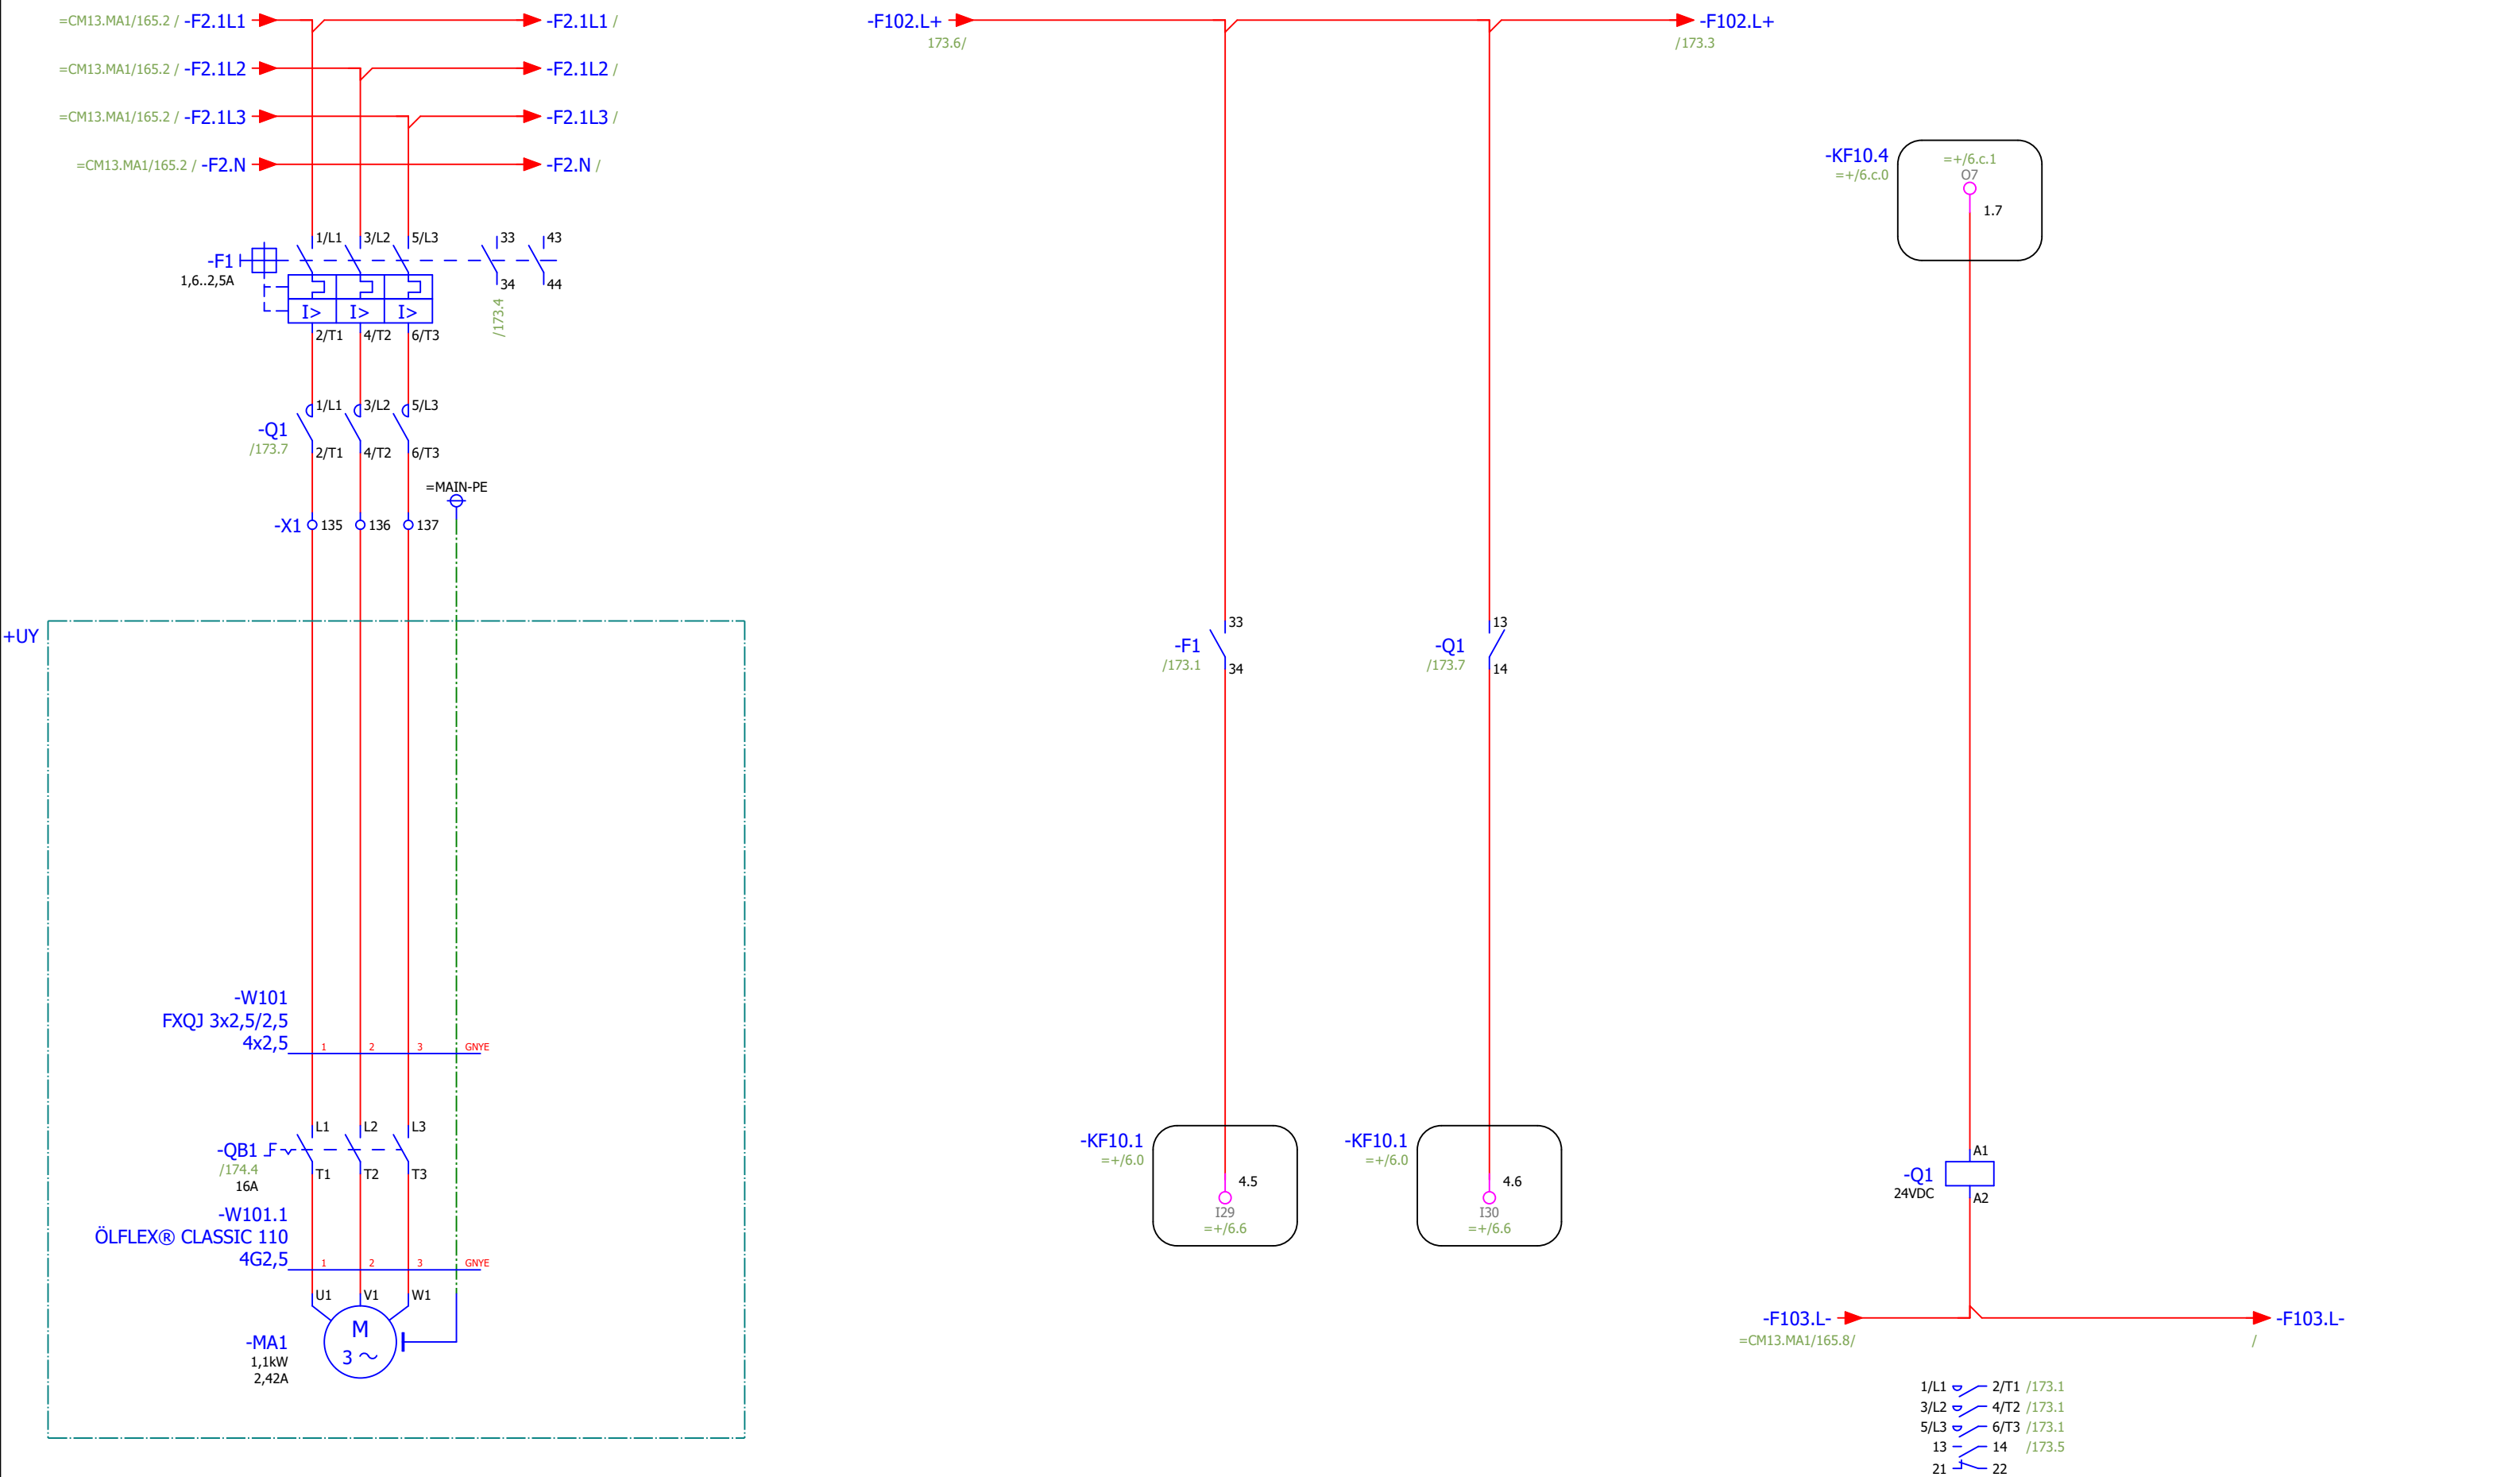

Cellmatare pulversilo


Motorskydd ok  
cellmatare pulversilo

Drift  
cellmatare pulversilo

Start cellmatare pulversilo


|                          |  |--------------------------|--|---------|--|--------------|--|--------------------------------------------------------------------------------------|-----------------------------------------------------------------------------------|-------------|-----------------------|------------------------------------------------------------|------------------------|--|---------------|--|----------|--|---------------|--|-----|--|-------------|--|
| Status                   |  |         |  |              |  |  | Brogatan 7<br>S-311 64 VESSIGEBRO<br>Ph: +46 (0)346 713330<br>www.el-andersson.se | NCC Ålesund | Cellmatare pulversilo | Total<br>Bol 110<br>311 65 Vessigebro<br>+46 (0)346 713100 | ==                     |  | =GL13.RN1     |  | ++       |  | +U1           |  |     |  |             |  |
|                          |  |         |  | Datum        |  |                                                                                      |                                                                                   |             |                       |                                                            | 2023-08-28             |  | Antal<br>Blad |  | 149      |  | Nästa<br>Blad |  | 174 |  | Blad<br>173 |  |
|                          |  |         |  | Redigerare.  |  |                                                                                      |                                                                                   |             |                       |                                                            | MATHIAS                |  |               |  |          |  |               |  |     |  |             |  |
|                          |  |         |  | Kontrollerad |  |                                                                                      |                                                                                   |             |                       |                                                            |                        |  |               |  |          |  |               |  |     |  |             |  |
| Rev                      |  | Ändring |  | Datum        |  |                                                                                      |                                                                                   |             |                       |                                                            | Namn                   |  | Ursprung      |  |          |  |               |  |     |  |             |  |
| Relationshandling 230828 |  |         |  |              |  |                                                                                      |                                                                                   |             |                       |                                                            | Flerpoligt kretsschema |  | 58092         |  | Ritn.Nr. |  | T23002        |  |     |  |             |  |



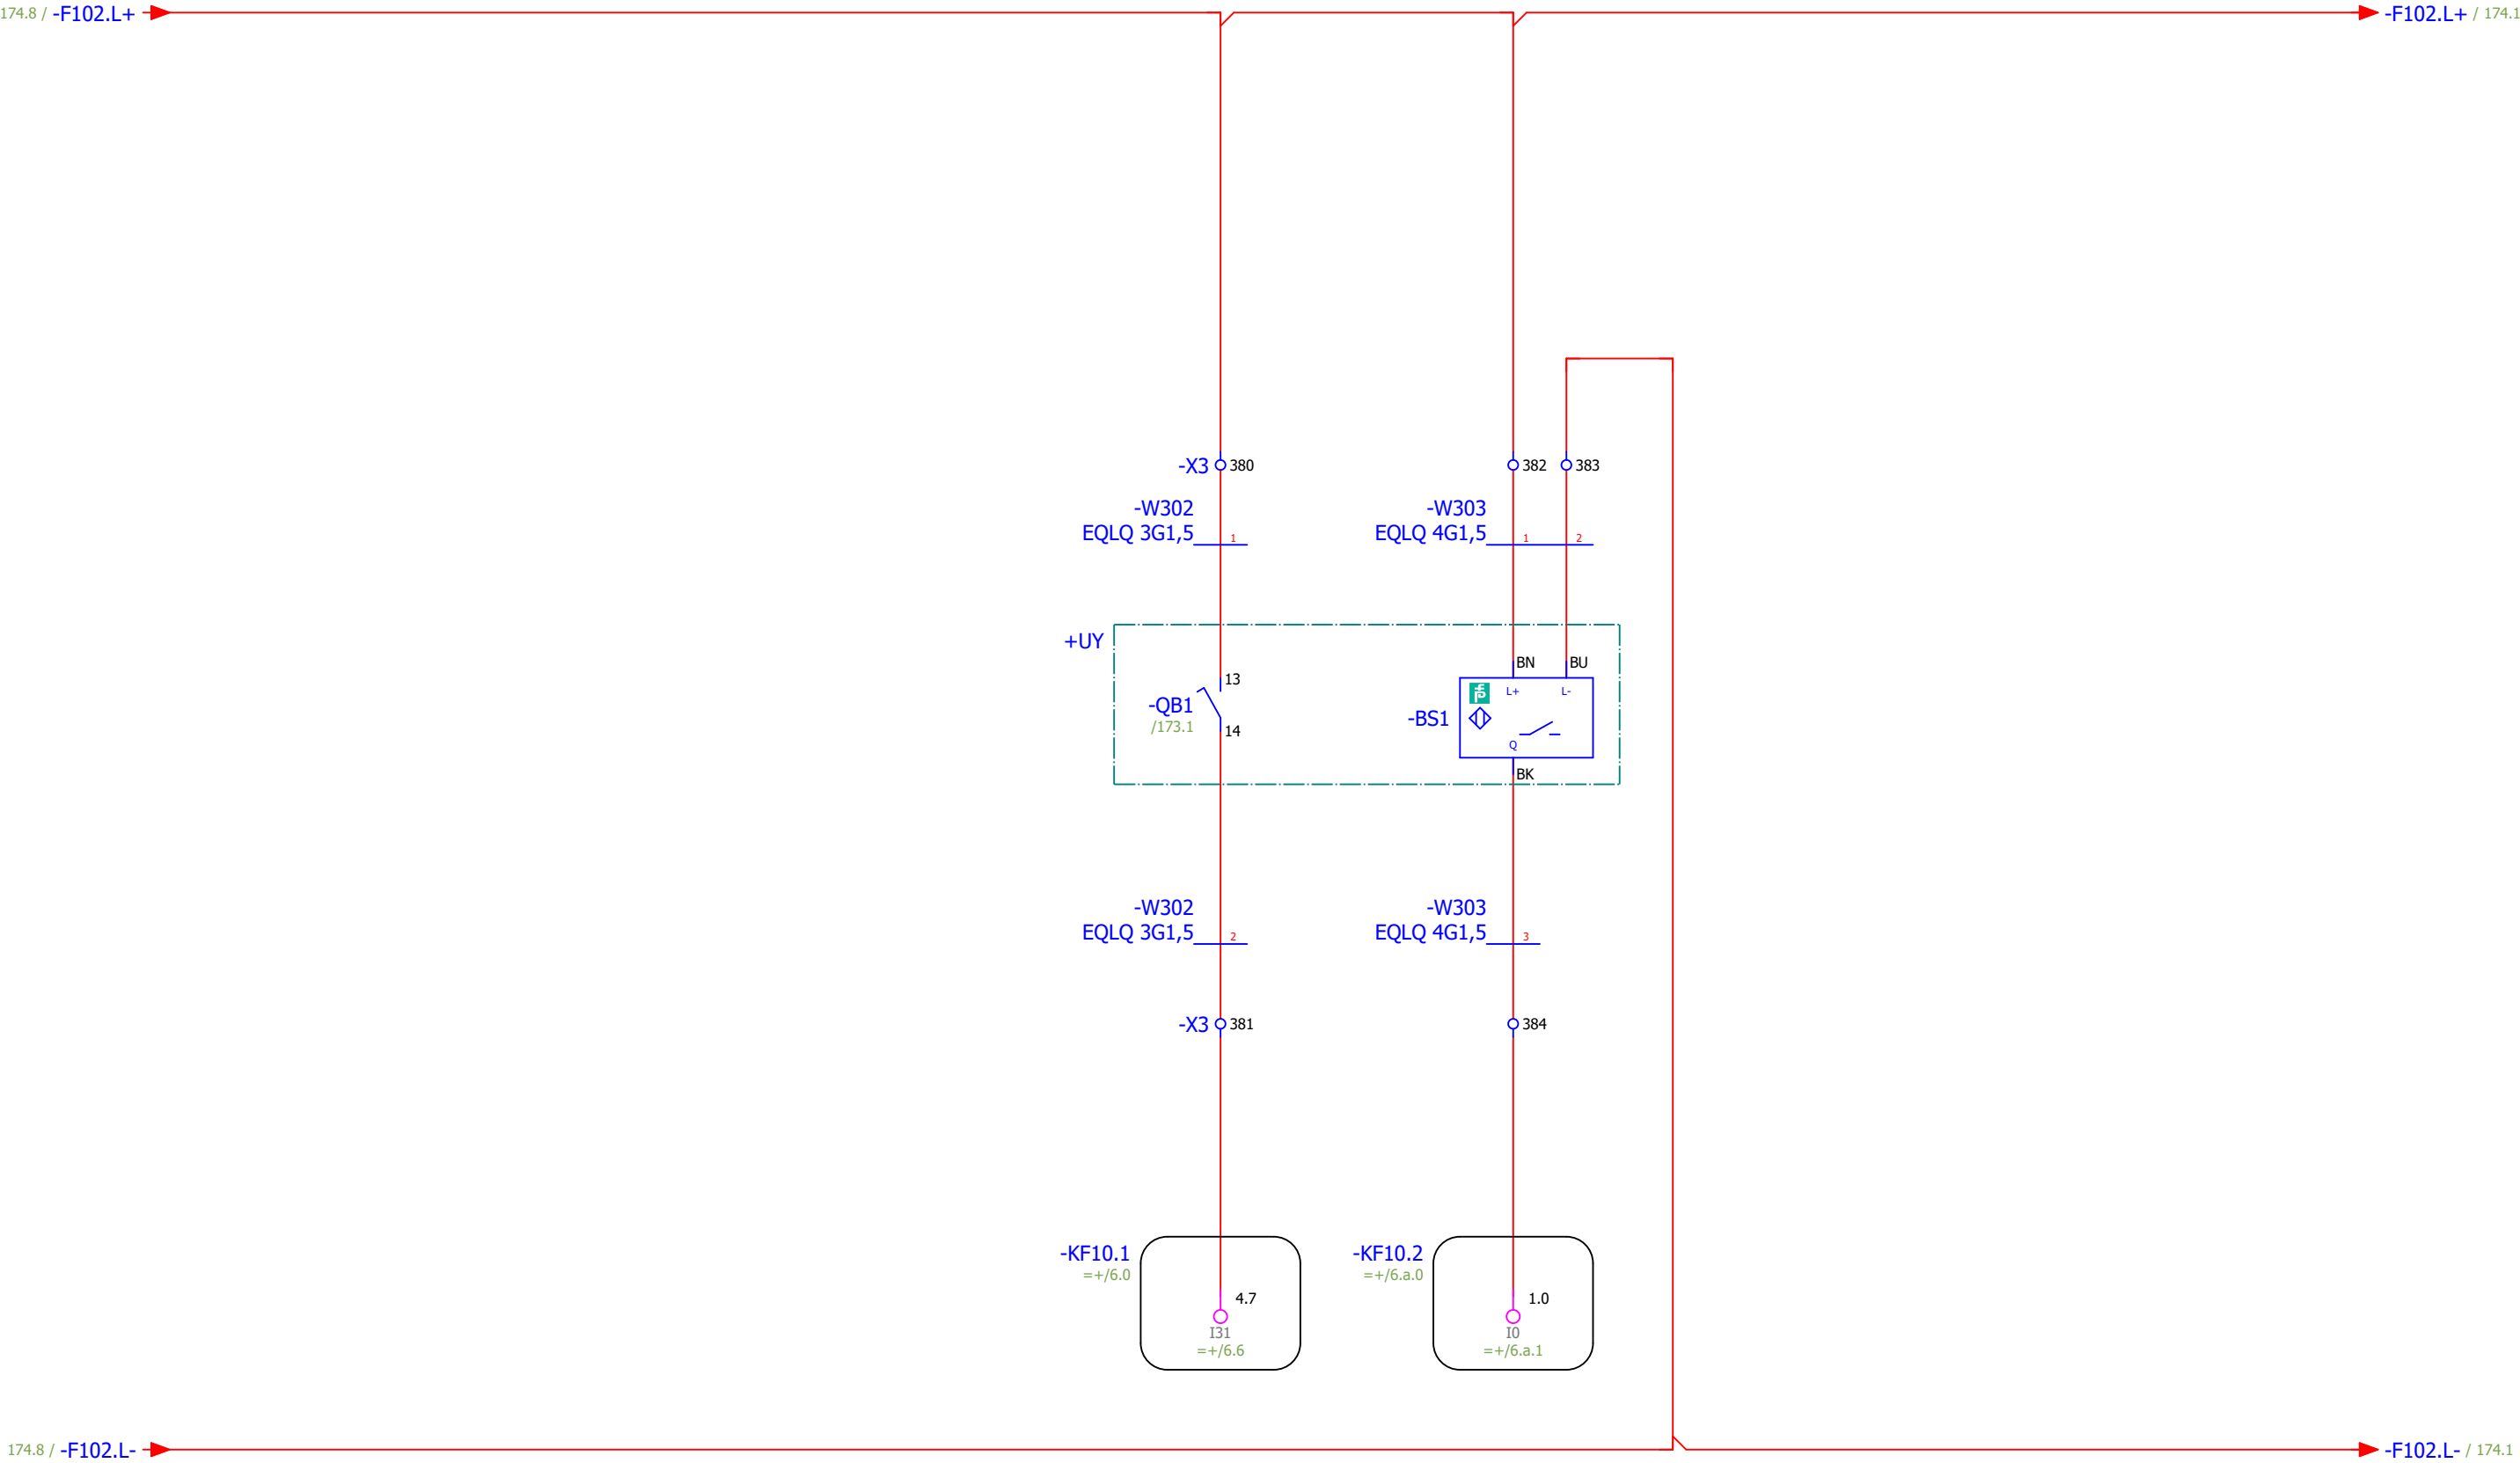


Arbetsbrytare "till"  
cellmatare 1

Varvtalsvakt  
cellmatare 1

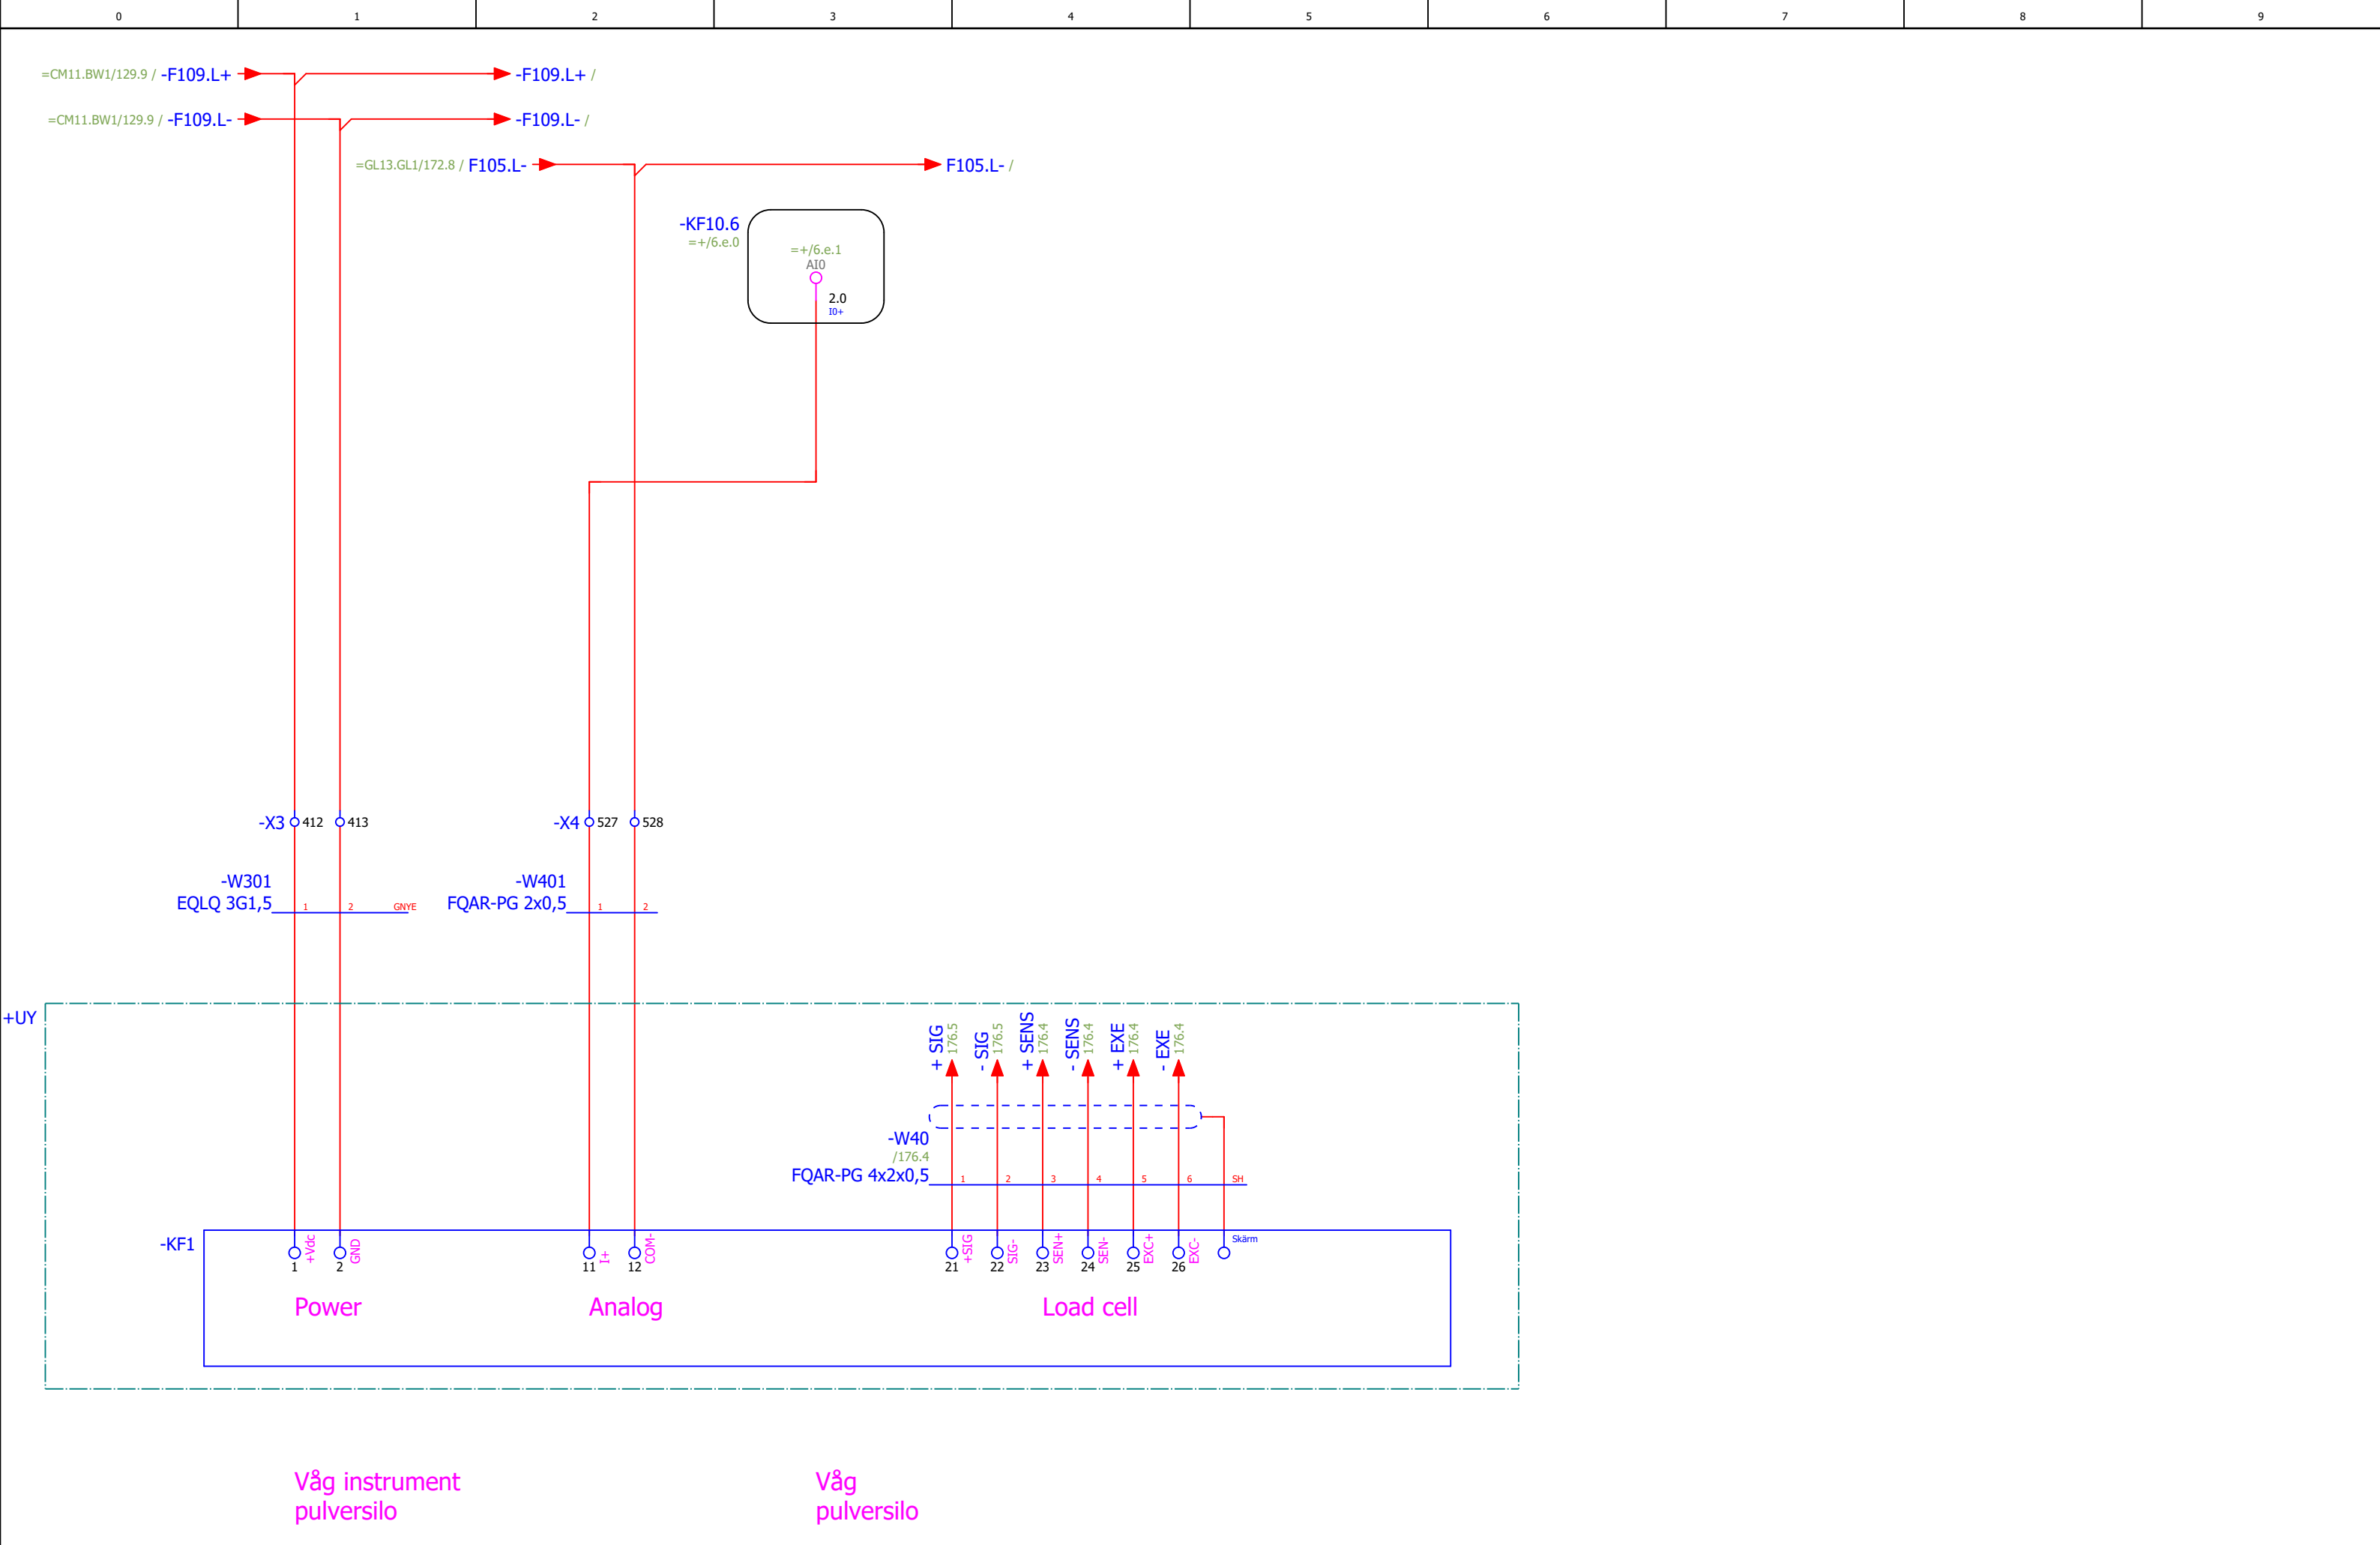

|                          |         |  |       |              |            |                                                                                      |                                                                                   |             |                               |                                                            |               |     |               |     |          |     |        |
|--------------------------|---------|--|-------|--------------|------------|--------------------------------------------------------------------------------------|-----------------------------------------------------------------------------------|-------------|-------------------------------|------------------------------------------------------------|---------------|-----|---------------|-----|----------|-----|--------|
| Status                   |         |  |       |              |            |  | Brogatan 7<br>S-311 64 VESSIGEBRO<br>Ph: +46 (0)346 713330<br>www.el-andersson.se | NCC Ålesund | Vägningsssystem<br>pulversilo | Tomal<br>Bol 110<br>311 65 Vessigebro<br>+46 (0)346 713100 | ==            |     | =CM13.BW1     | ++  | +U1      |     |        |
|                          |         |  |       | Datum        | 2023-08-29 |                                                                                      |                                                                                   |             |                               |                                                            | Antal<br>Blad | 149 | Nästa<br>Blad | 176 | Blad     | 175 |        |
|                          |         |  |       | Redigerare.  | MATHIAS    |                                                                                      |                                                                                   |             |                               |                                                            | Ordernr.      |     | 58092         |     | Ritn.Nr. |     | T23002 |
|                          |         |  |       | Kontrollerad |            |                                                                                      |                                                                                   |             |                               |                                                            |               |     |               |     |          |     |        |
| Rev                      | Ändring |  | Datum | Namn         | Ursprung   |                                                                                      |                                                                                   |             |                               |                                                            |               |     |               |     |          |     |        |
| Relationshandling 230828 |         |  |       |              |            |                                                                                      |                                                                                   |             | Flerpoligt kretsschema        |                                                            |               |     |               |     |          |     |        |



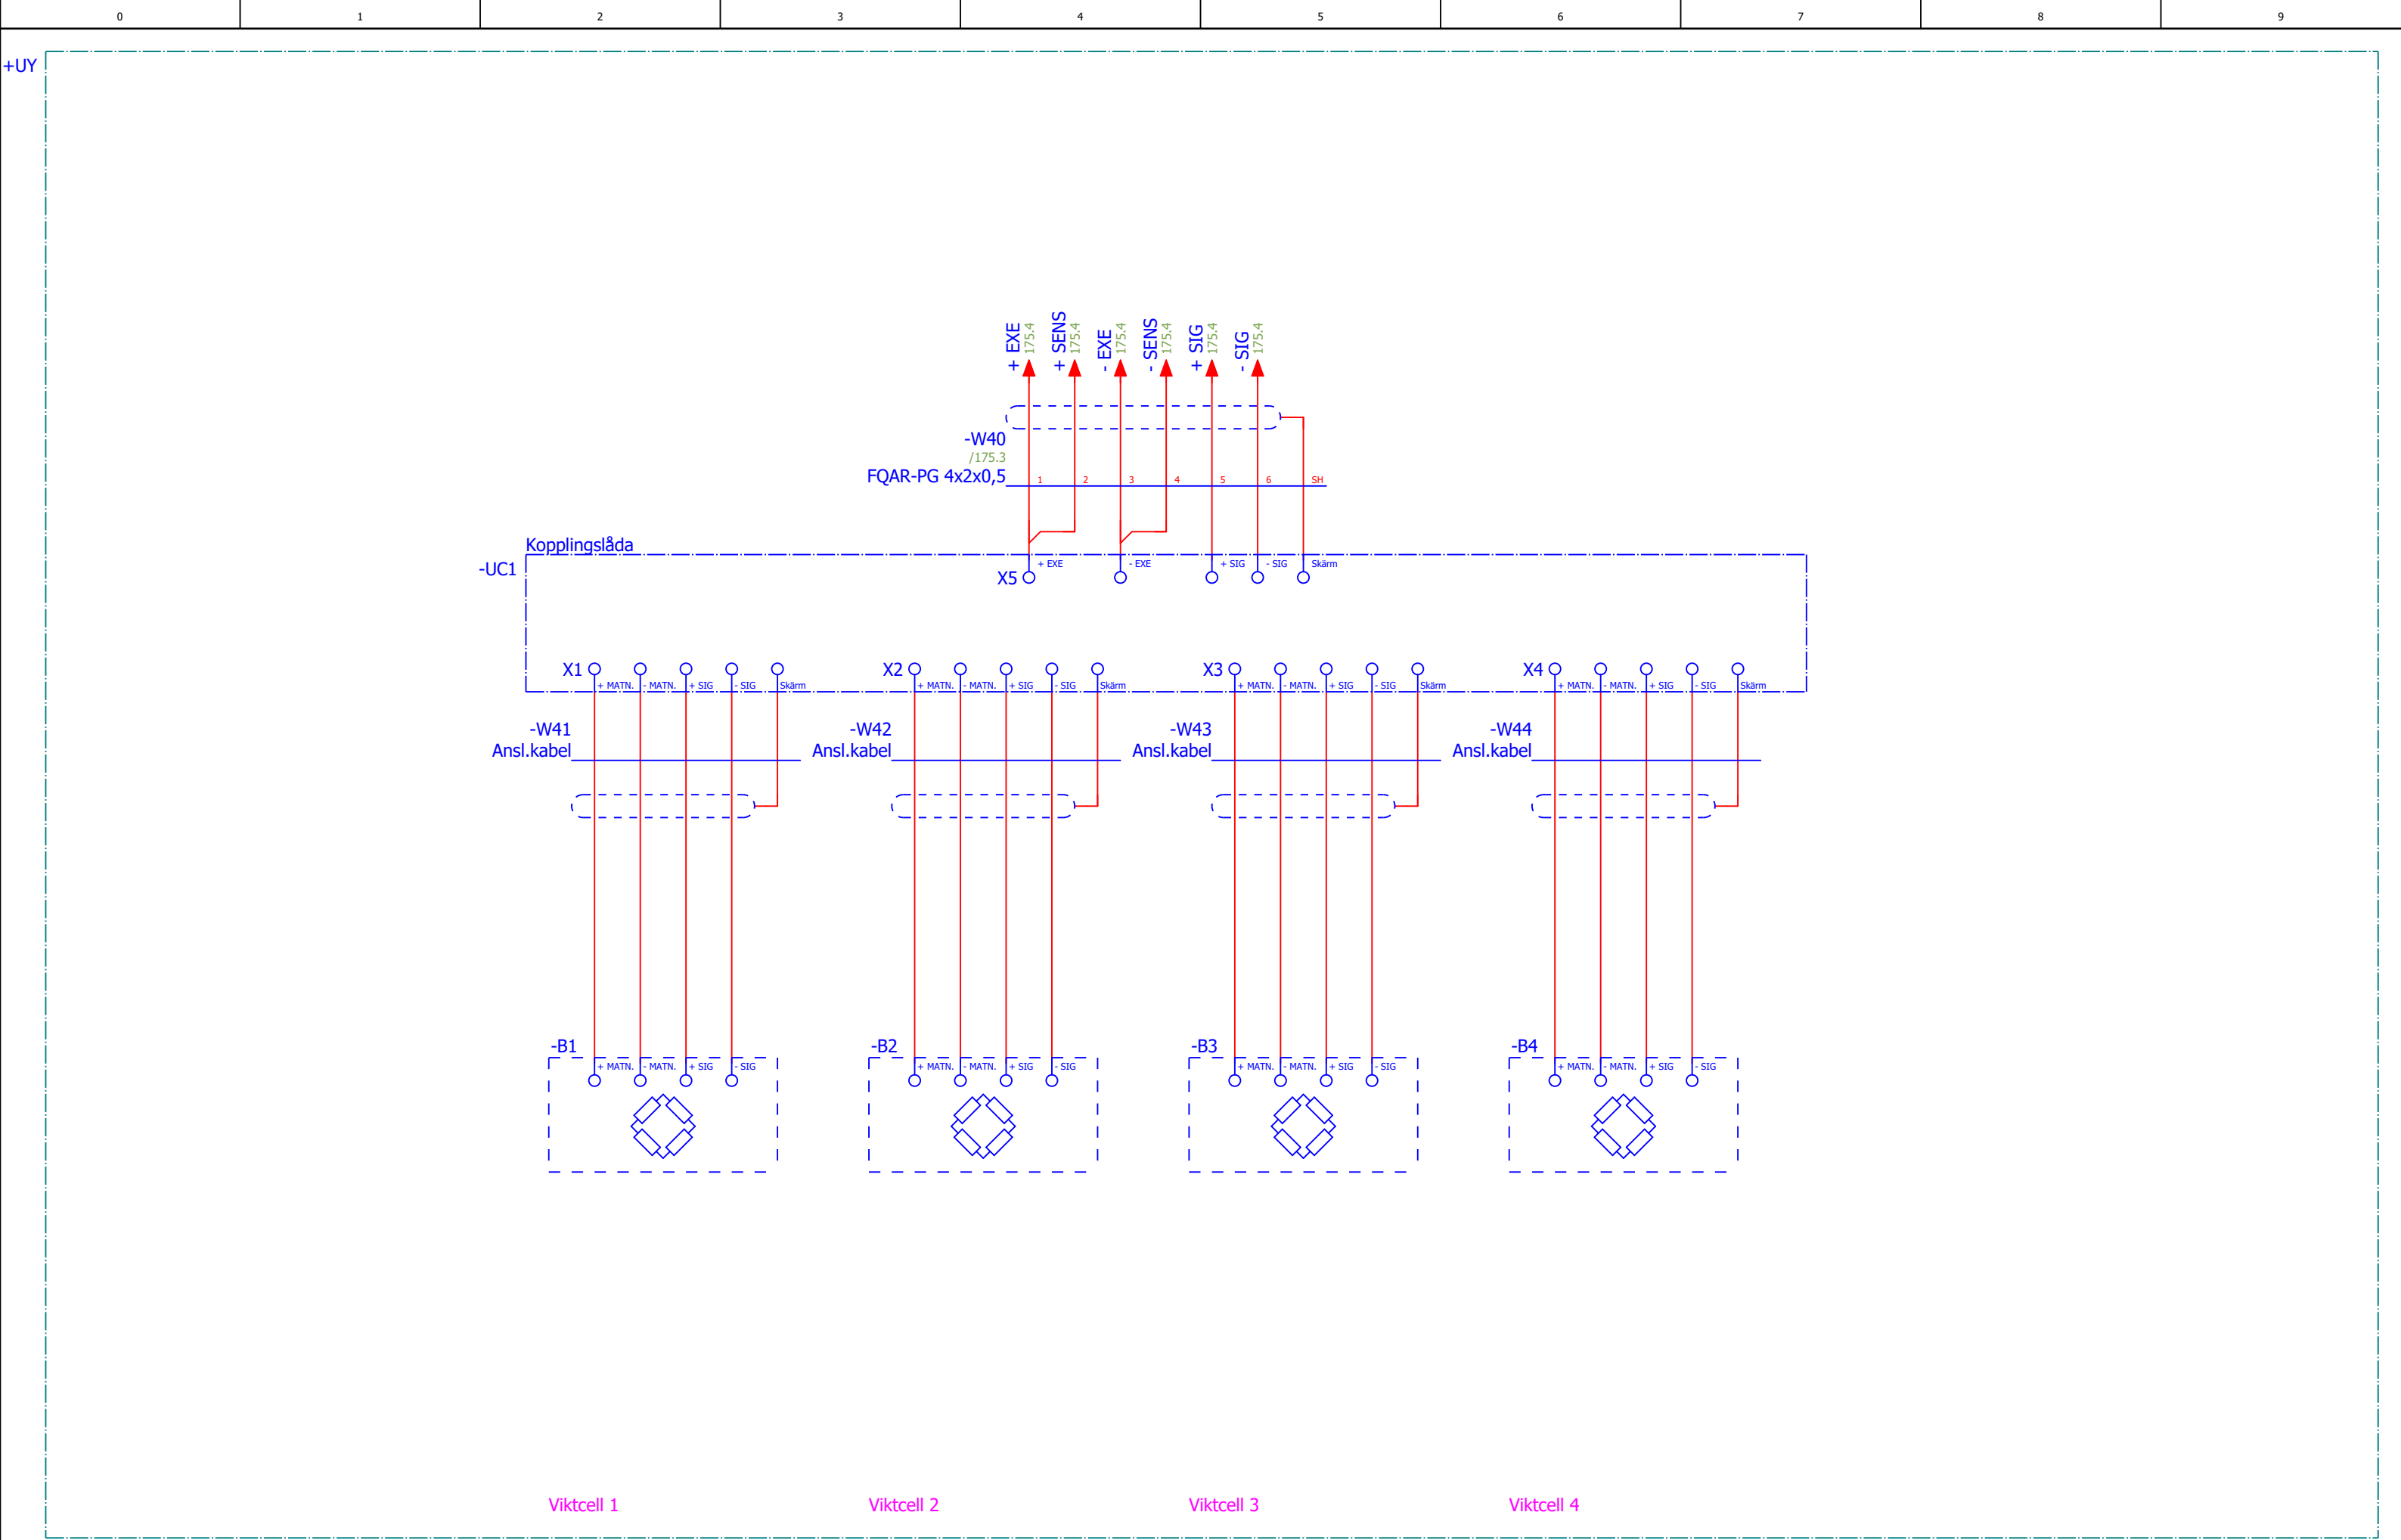






# Plintanslutningsschema

## El-Andersson plintanslutningsschema


| |
|---|
| Lästnamn                            | Funktionstext |  | Kyl-/Värmeaggregat | =   | =   |  | =   |  | Firefly<br>hydropressenhet HPP:1 | =   | =   |  | =   |  | Firefly<br>kontrollenhet 101 | =   |  |     | CEE-Uttag i<br>container el-rum | =   | =   | = |     | CEE-Uttag i<br>container fireflyrum | =   | =   | = |     | Belysning i<br>container | = |     | Belysning i<br>silo | = |     | Firefly<br>värmekabelenhet HU:1 | =   | =   | = |     | Cellmatare 1 | =   | = |  |  |
| +U1-X1                              | |
| SPS-beteckning<br>Apparatanslutning | |
| Överkopplingar                      | |
| Plintnummer                         |               |  | 101                | 102 | 103 |  | 104 |  | 105                              | 106 | 107 |  | 108 |  | 109                          | 110 |  | 113 | 114                             | 115 | 116 |   | 117 | 118                                 | 119 | 120 |   | 121 | 122                      |   | 123 | 124                 |   | 125 | 126                             | 127 | 128 |   | 129 | 130          | 131 |   |  |  |

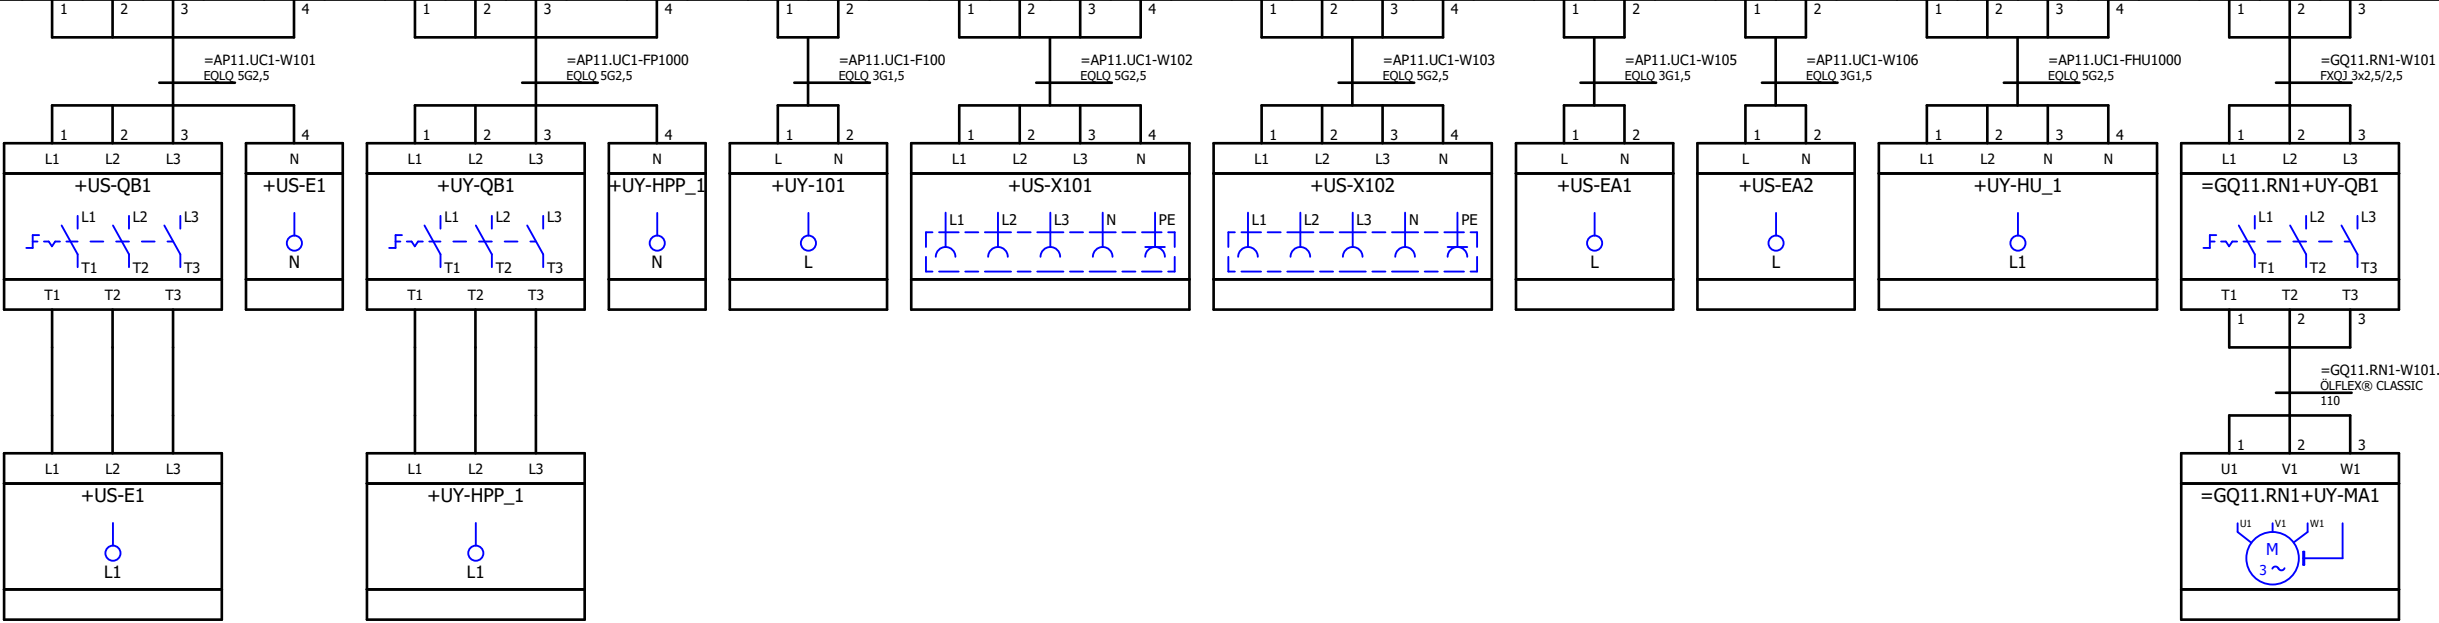

|                                           |         |       |              |            |   |             |                               |                                                            |               |            |               |              |      |   |
|-------------------------------------------|---------|-------|--------------|------------|---|-------------|-------------------------------|------------------------------------------------------------|---------------|------------|---------------|--------------|------|---|
| Status<br><b>Relationshandling 230828</b> |         |       |              |            |  <div>Brogatan 7<br/>S-311 64 VESSIGEBRO<br/><br/>Ph: +46 (0)346 713330<br/>www.el-andersson.se</div> | NCC Ålesund | Plintanslutningsschema +U1-X1 | Tomal<br>Bol 110<br>311 65 Vessigebro<br>+46 (0)346 713100 | ==            | =Rapporter | ++            | +Yttre_plint |      |   |
|                                           |         |       | Datum        | 2023-08-29 |   |             |                               |                                                            | Antal<br>Blad | 149        | Nästa<br>Blad | 4            | Blad | 3 |
|                                           |         |       | Redigerare.  | MATHIAS    |   |             |                               |                                                            |               |            |               |              |      |   |
|                                           |         |       | Kontrollerad |            |   |             |                               |                                                            |               |            |               |              |      |   |
| Rev                                       | Ändring | Datum | Namn         | Ursprung   |   |             |                               |                                                            |               |            |               |              |      |   |
|                                           |         |       |              |            |   |             | Plintanslutningsschema        |                                                            | Ordernr.      | 58092      | Ritn.Nr.      | T23002       |      |   |

# Plintanslutningsschema


## El-Andersson plintanslutningsschema

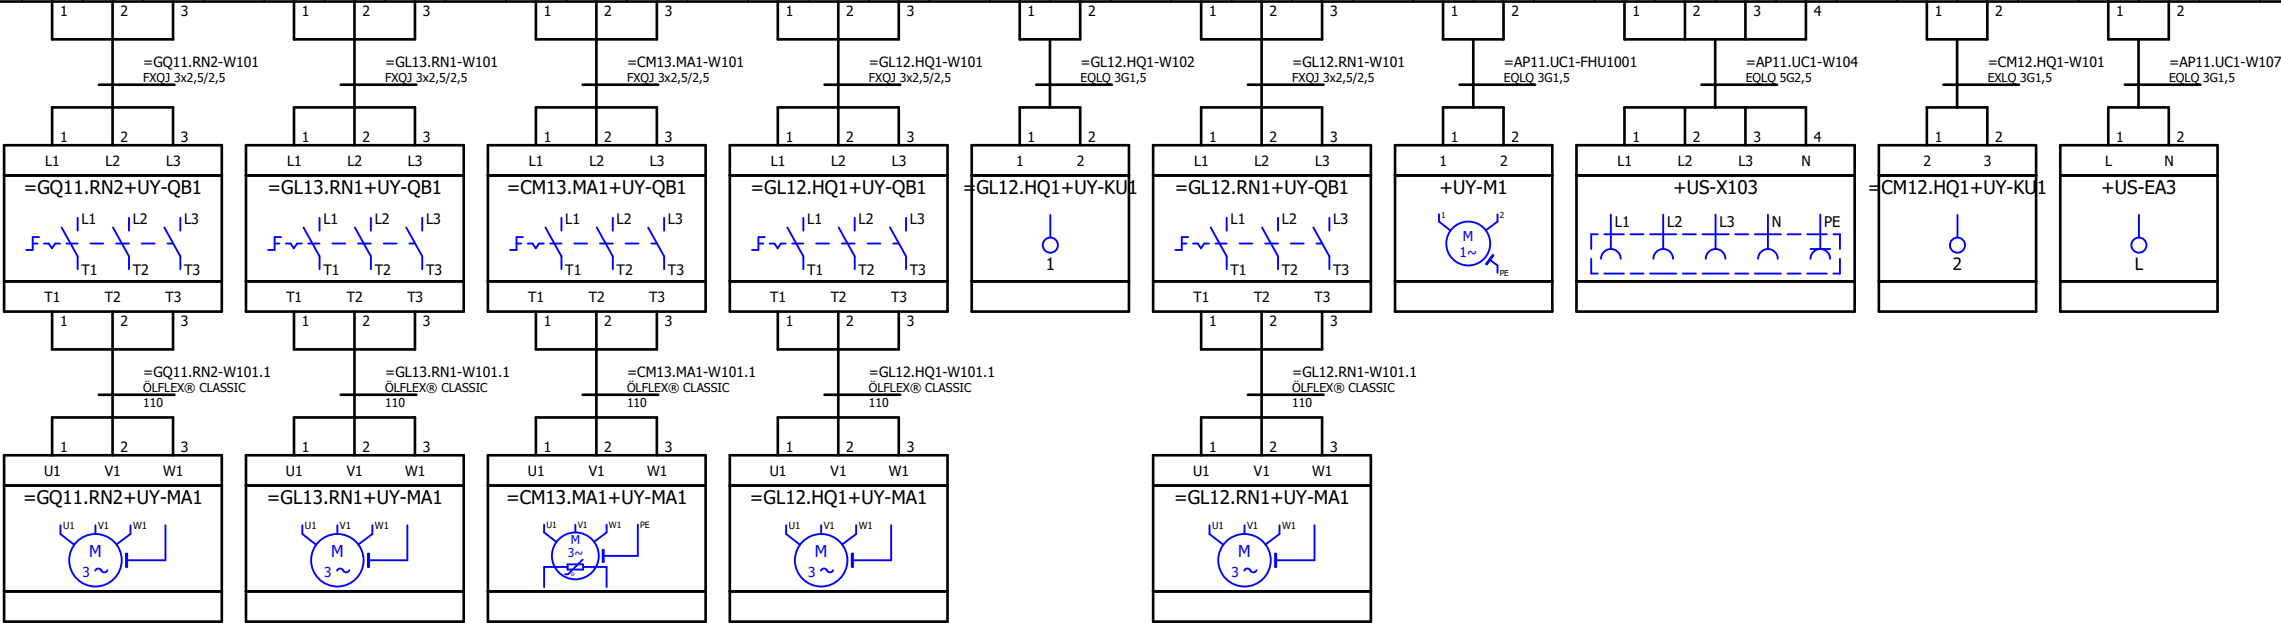[illegible]

Plintanslutningsschema

El-Andersson plintanslutningsschema


| Lästnamn |  | Funktionstext      |  | SPS-beteckning<br>Apparatanslutning |  | Överkopplingar |  | Plintnummer | |
|---|
| |
| +U1-X3   |  | Processtop Firefly | |

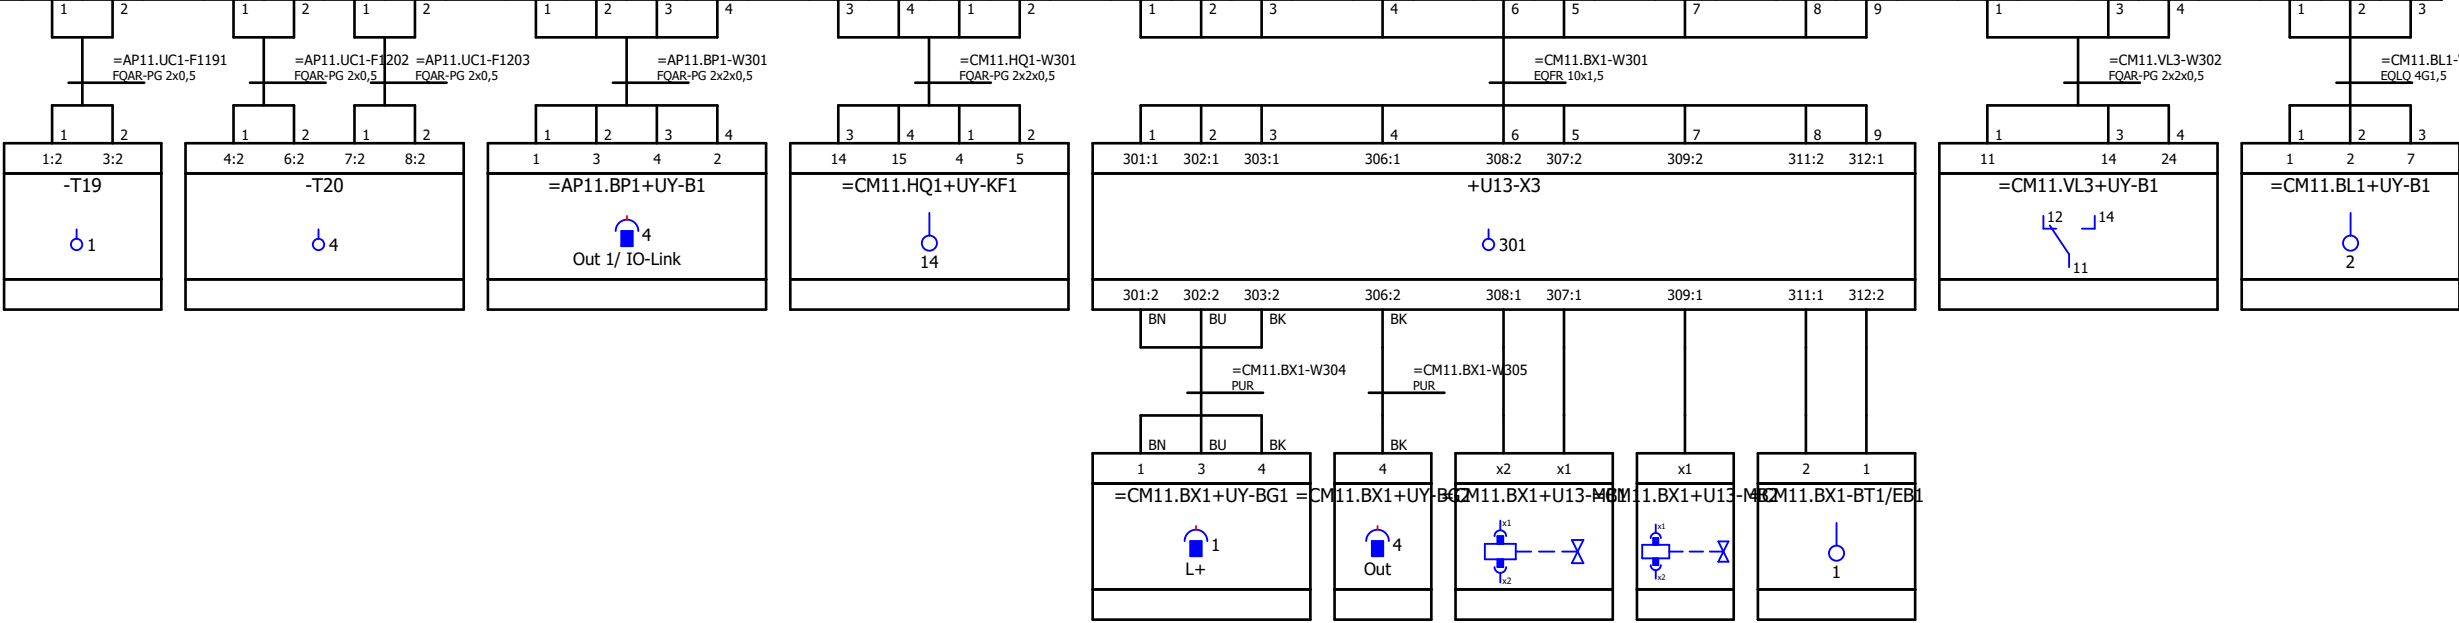




# Plintanslutningsschema

## El-Andersson plintanslutningsschema

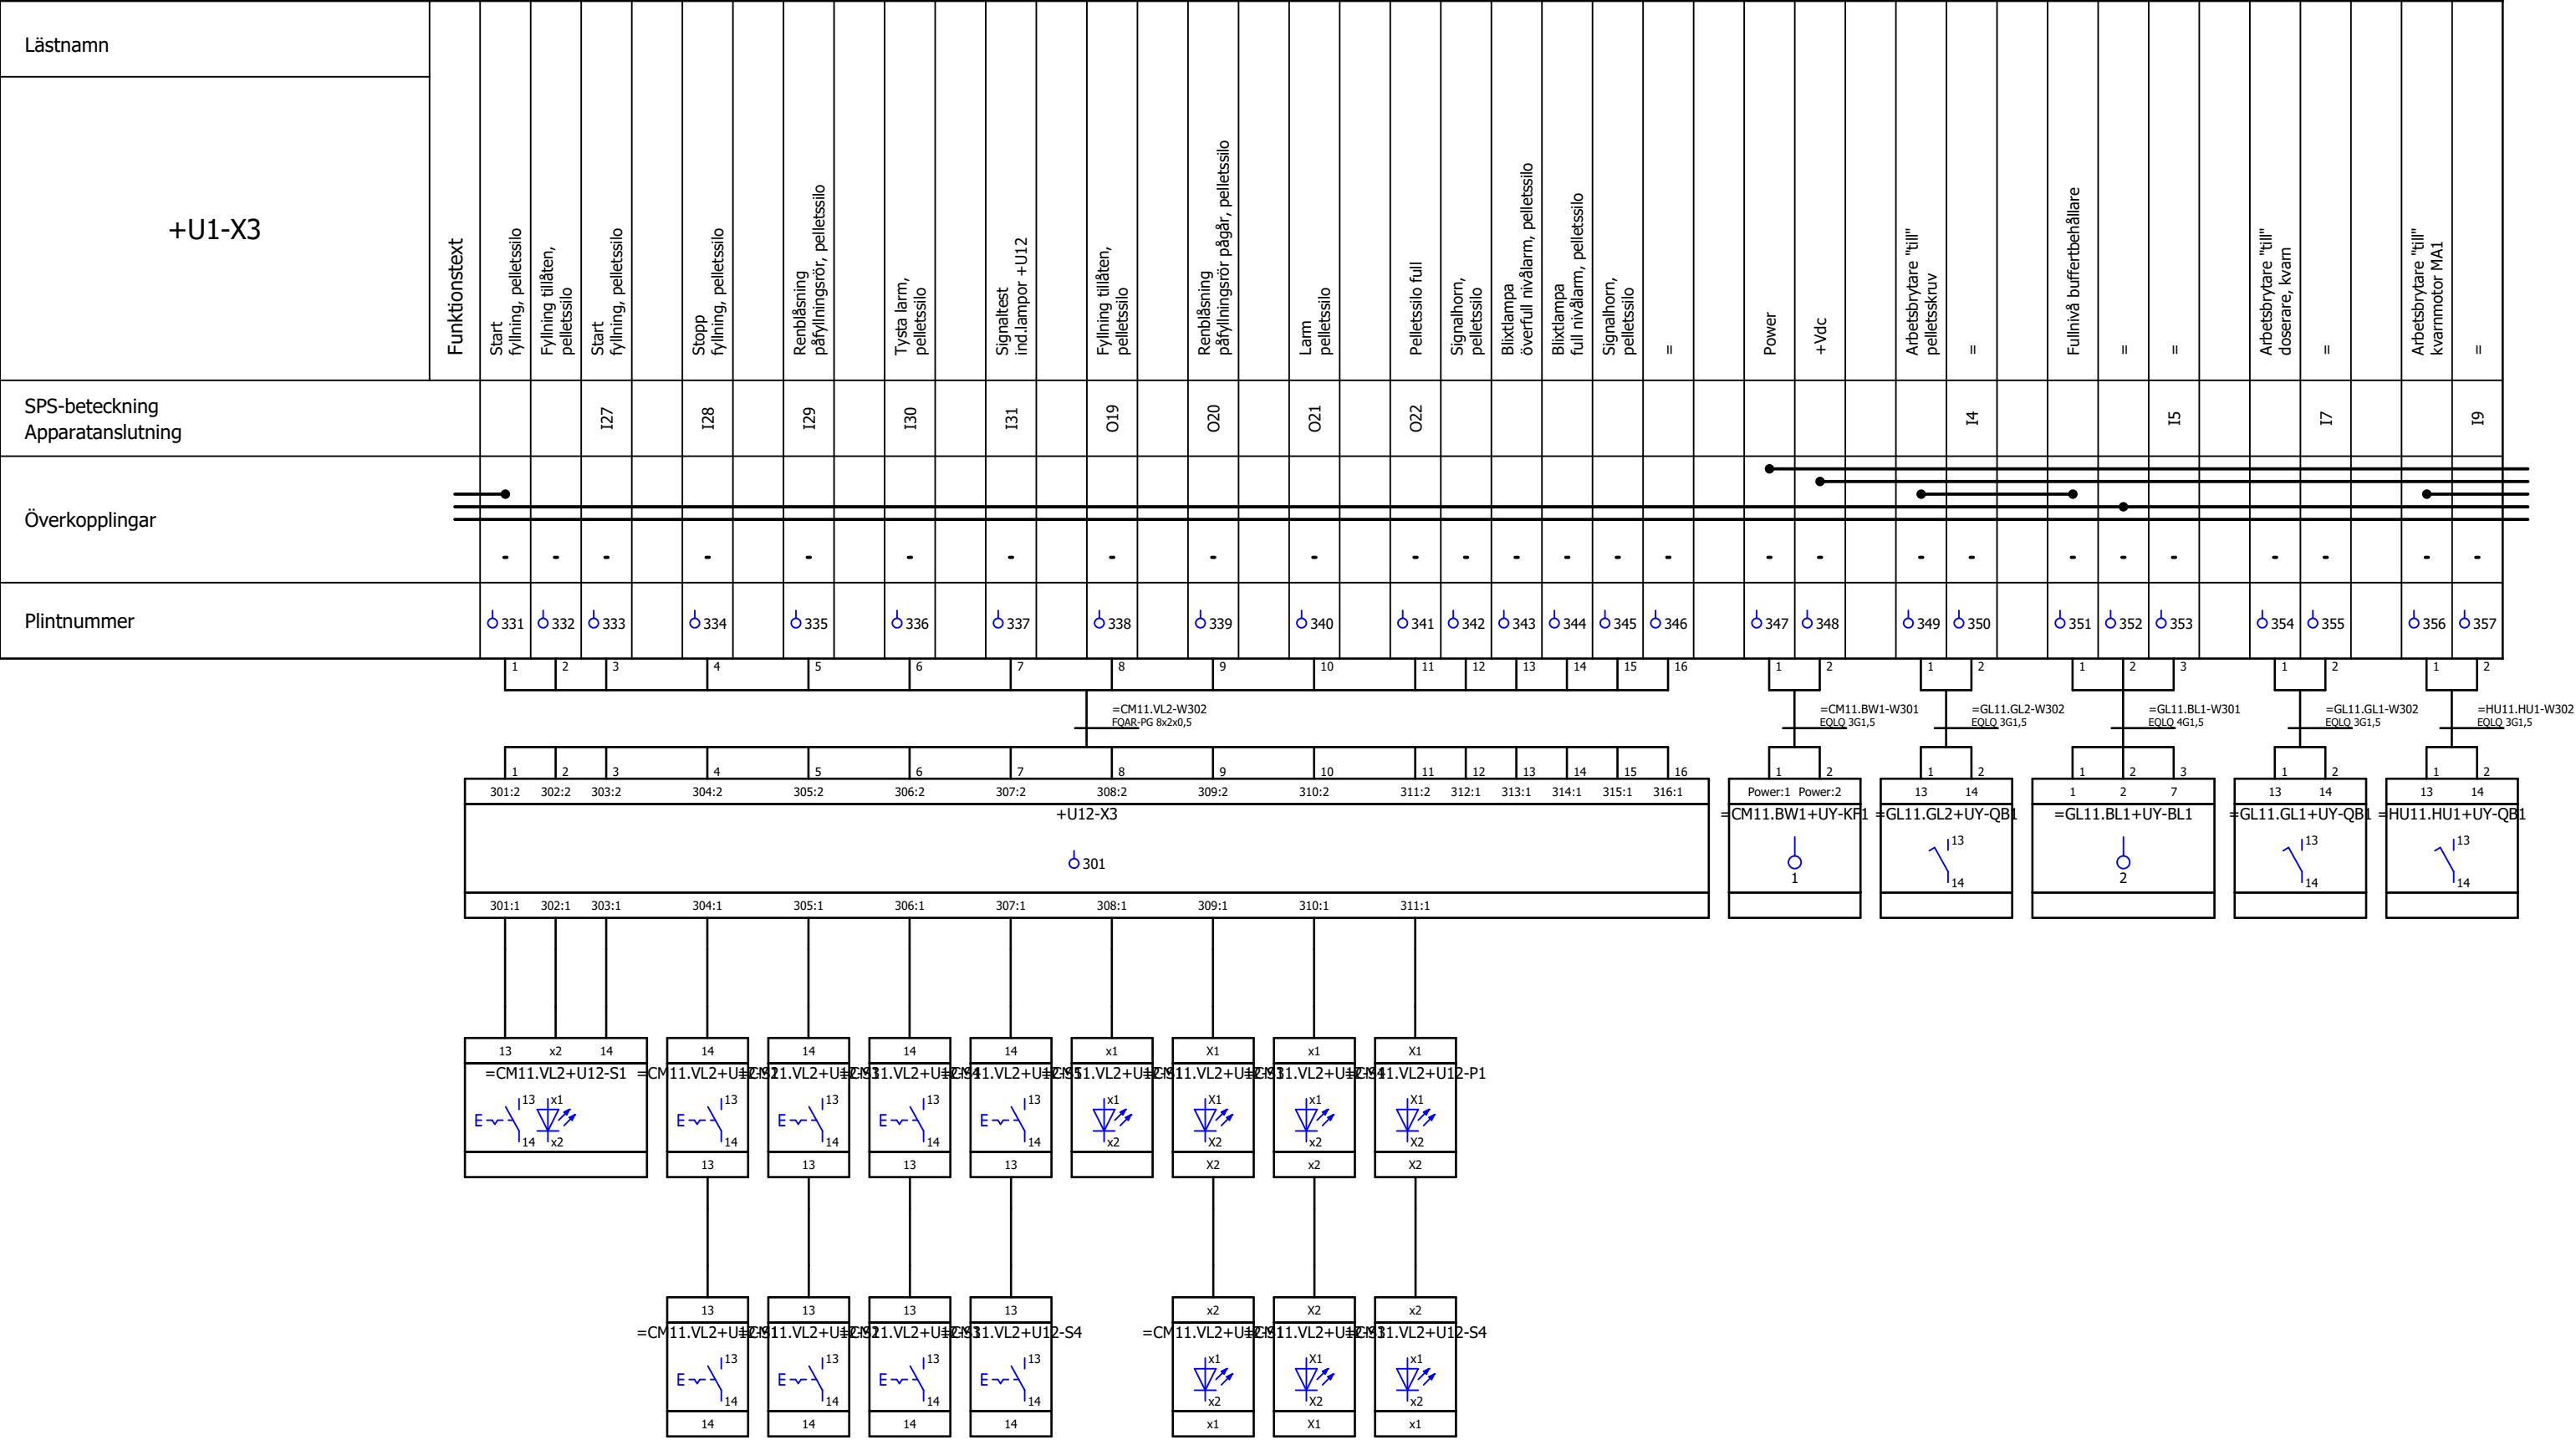

Plintanslutningsschema

El-Andersson plintanslutningsschema

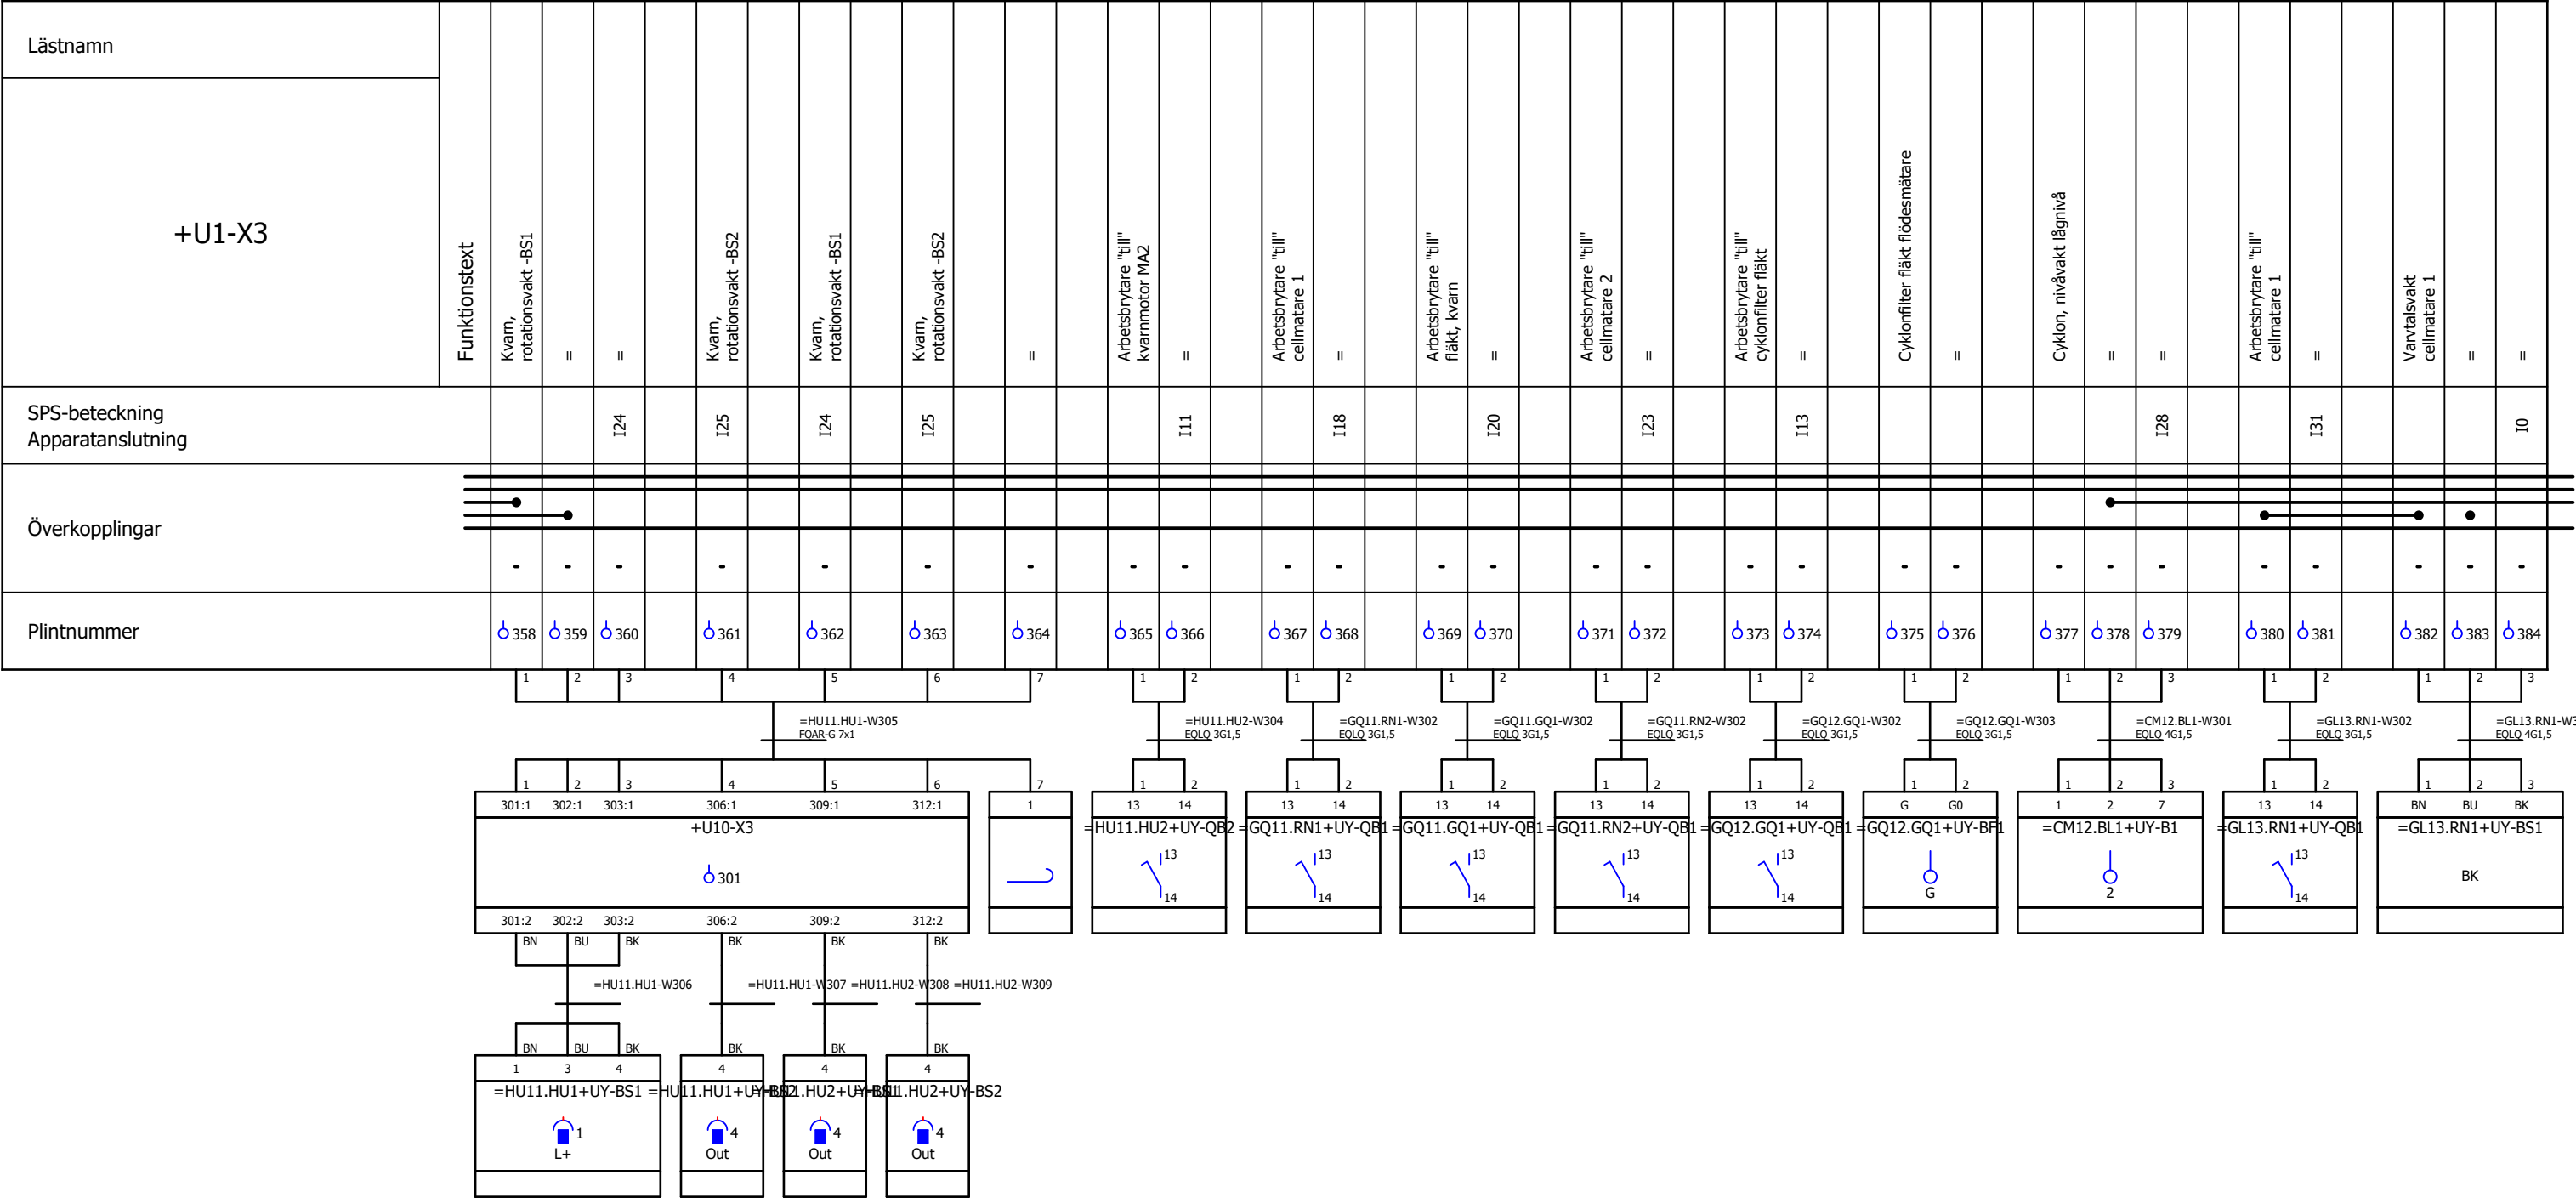




# Plintanslutningsschema

## El-Andersson plintanslutningsschema

[illegible]


# Plintanslutningsschema

## El-Andersson plintanslutningsschema

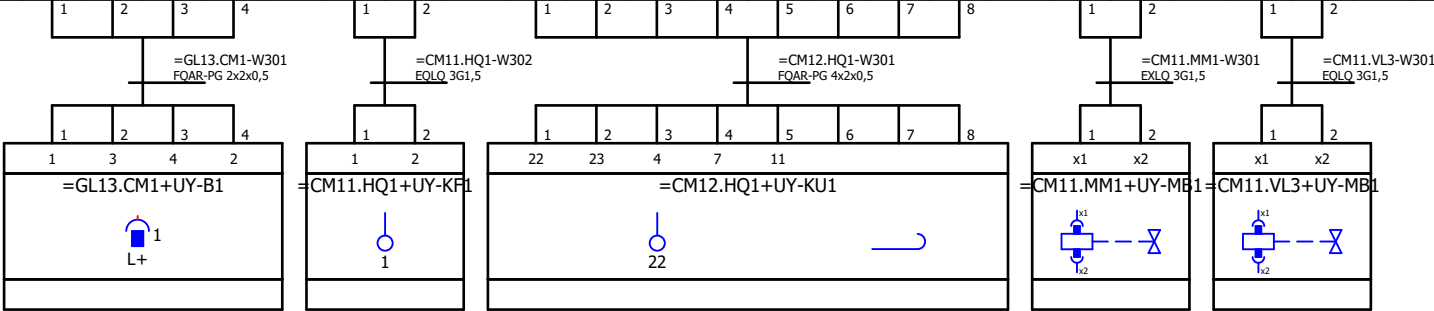[illegible]

# Plintanslutningsschema

## El-Andersson plintanslutningsschema

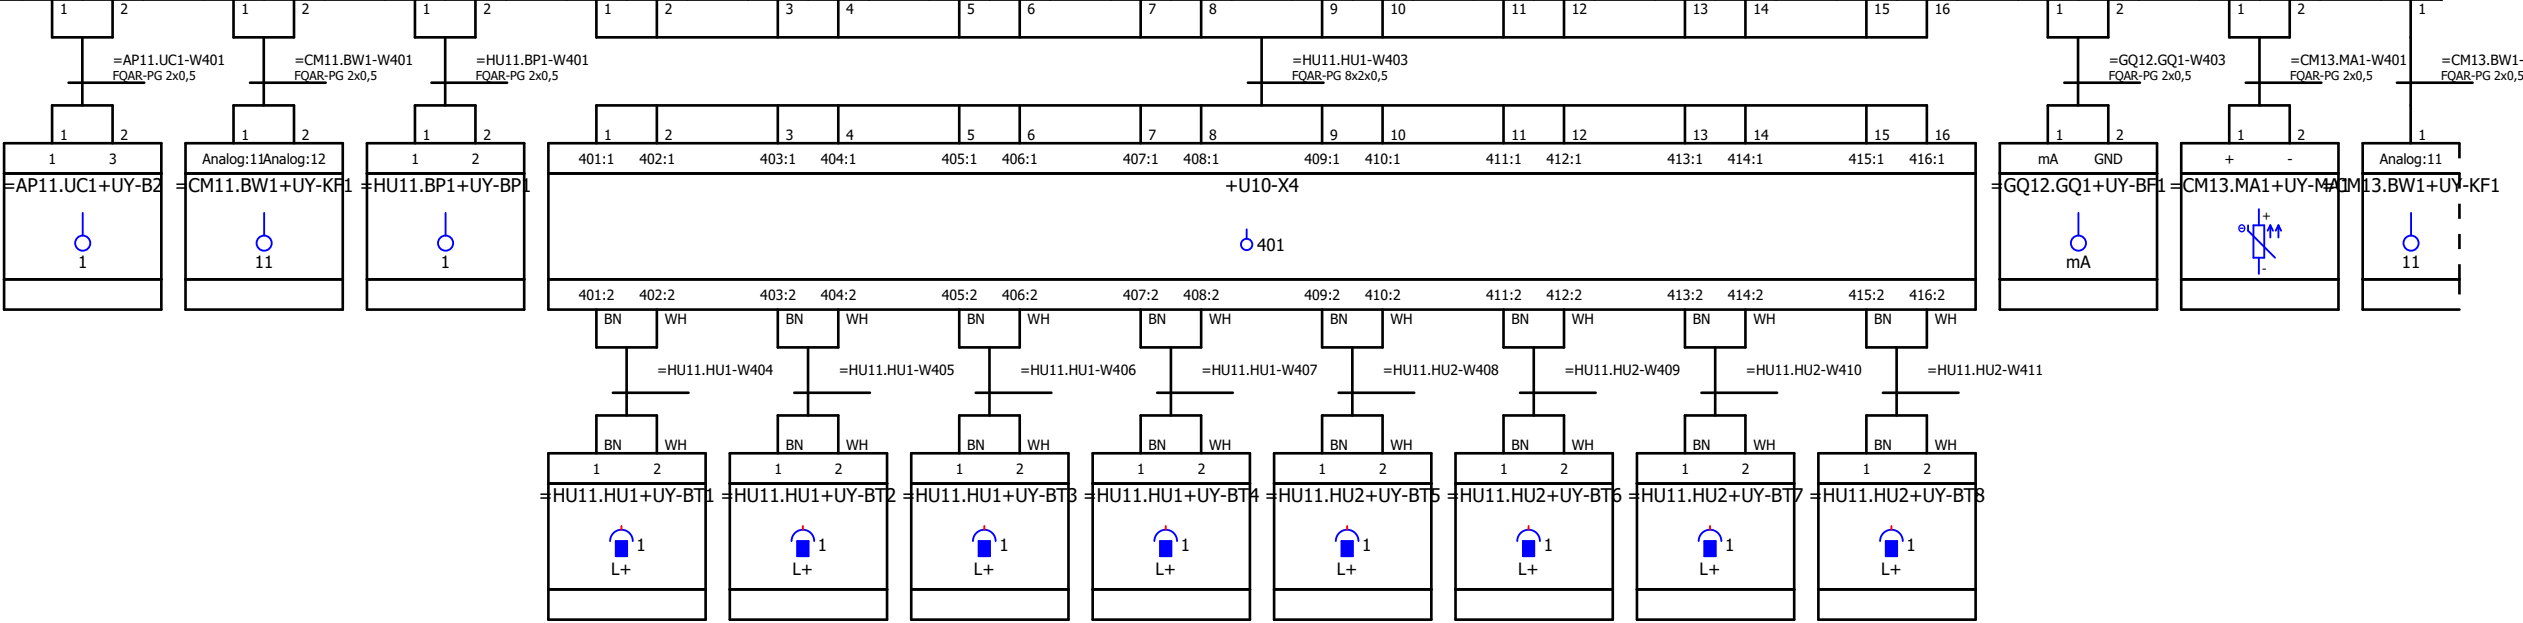
[illegible]





# Plintanslutningsschema

## El-Andersson plintanslutningsschema

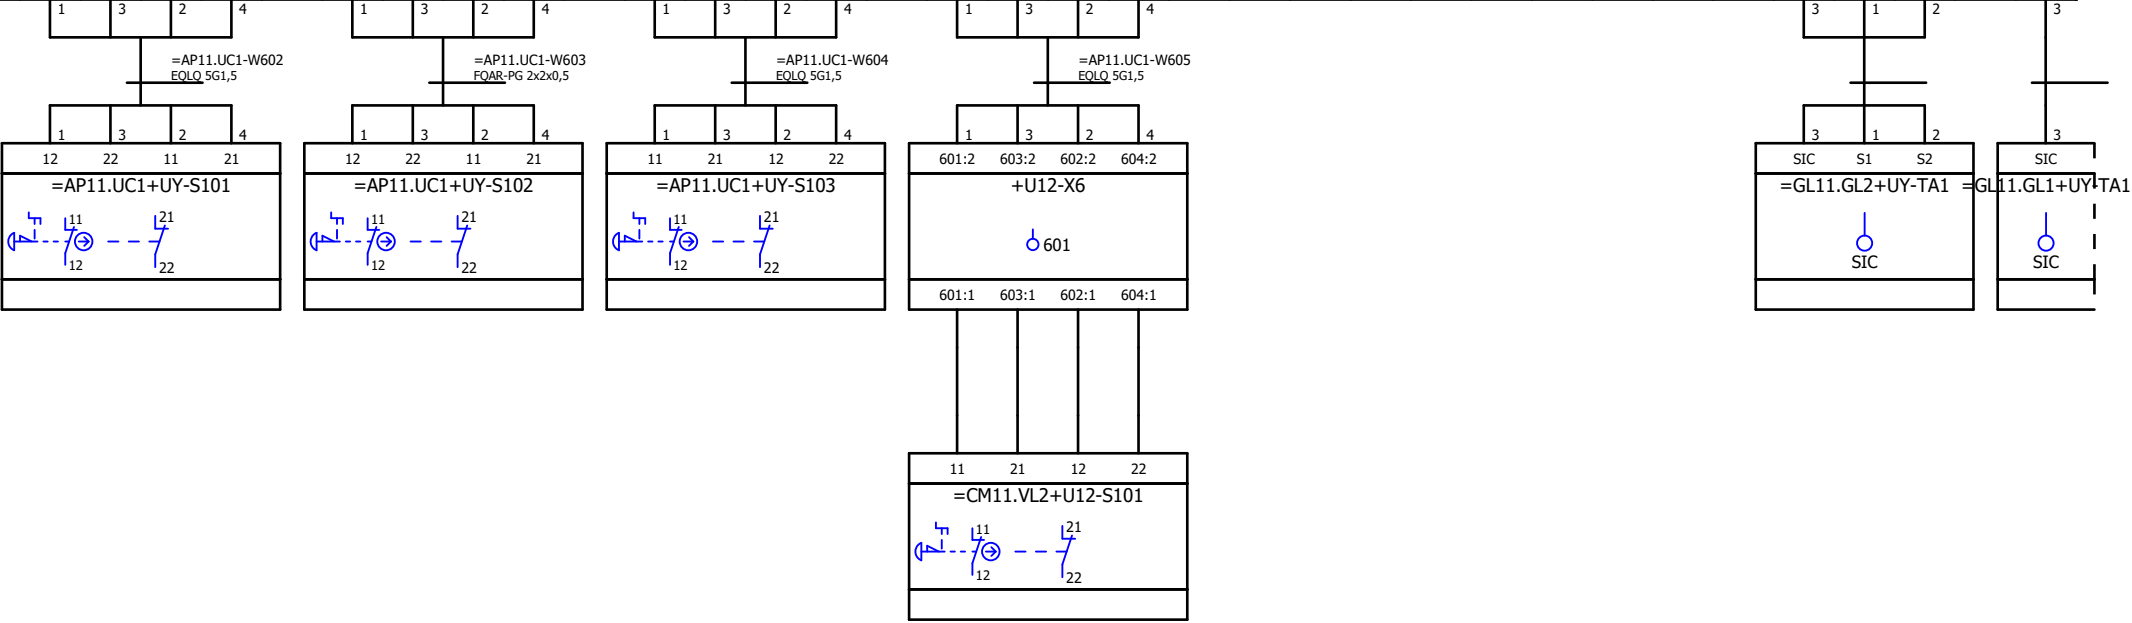
[illegible]

|                          |         |       |              |            |                                                                                      |                                                                                       |                        |                               |                                                            |               |            |               |              |      |    |
|--------------------------|---------|-------|--------------|------------|--------------------------------------------------------------------------------------|---------------------------------------------------------------------------------------|------------------------|-------------------------------|------------------------------------------------------------|---------------|------------|---------------|--------------|------|----|
| Status                   |         |       |              |            |  | Brogatan 7<br>S-311 64 VESSIGEBRO<br><br>Ph: +46 (0)346 713330<br>www.el-andersson.se | NCC Ålesund            | Plintanslutningsschema +U1-X6 | Tomal<br>Bol 110<br>311 65 Vessigebro<br>+46 (0)346 713100 | ==            | =Rapporter | ++            | +Yttre_plint |      |    |
|                          |         |       | Datum        | 2023-08-29 |                                                                                      |                                                                                       |                        |                               |                                                            | Antal<br>Blad | 149        | Nästa<br>Blad | 14           | Blad | 13 |
|                          |         |       | Redigerare.  | MATHIAS    |                                                                                      |                                                                                       |                        |                               |                                                            |               |            |               |              |      |    |
|                          |         |       | Kontrollerad |            |                                                                                      |                                                                                       |                        |                               |                                                            |               |            |               |              |      |    |
| Rev                      | Ändring | Datum | Namn         | Ursprung   |                                                                                      |                                                                                       |                        |                               |                                                            |               |            |               |              |      |    |
| Relationshandling 230828 |         |       |              |            |                                                                                      |                                                                                       | Plintanslutningsschema |                               | Ordernr.                                                   | 58092         | Ritn.Nr.   | T23002        |              |      |    |



# Plintanslutningsschema


## El-Andersson plintanslutningsschema

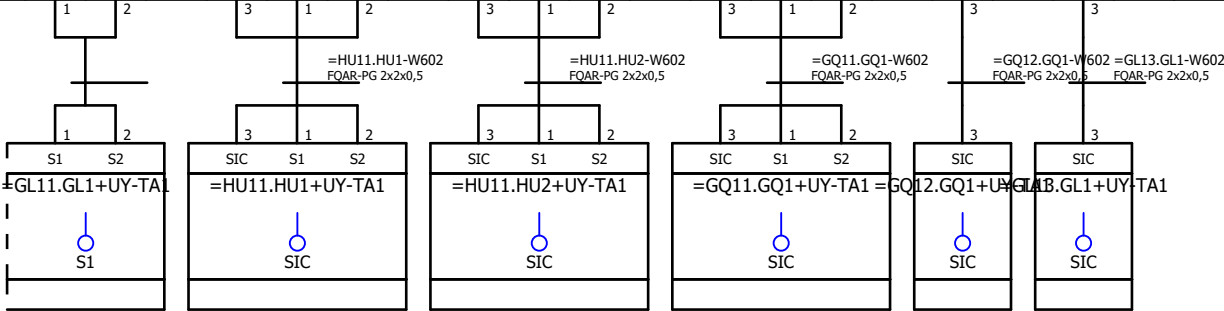[illegible]

Plintanslutningsschema

El-Andersson plintanslutningsschema

| |
|-------------------------------------|---------------|---------------------------------------|--|--|--|--|--|--|--|--|--|--|--|--|--|--|--|--|--|--|--|--|--|--|--|--|--|--|--|--|--|--|--|--|--|--|--|--|
| Lästnamn                            | Funktionstext | Mätning<br>våg pelletssilo Dammfilter |  |  | +U1-X109-24V                        |               |                                       | SPS-beteckning<br>Apparatanslutning |               |                                       | Överkopplingar                      |               | .                                     |  |  | Plinnummer                          |               | 1                                     |  |  
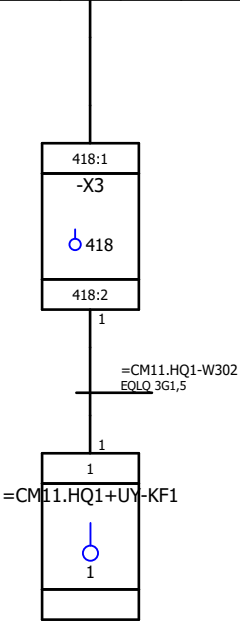




# Plintanslutningsschema

## El-Andersson plintanslutningsschema

[illegible]


# Plintanslutningsschema

## El-Andersson plintanslutningsschema

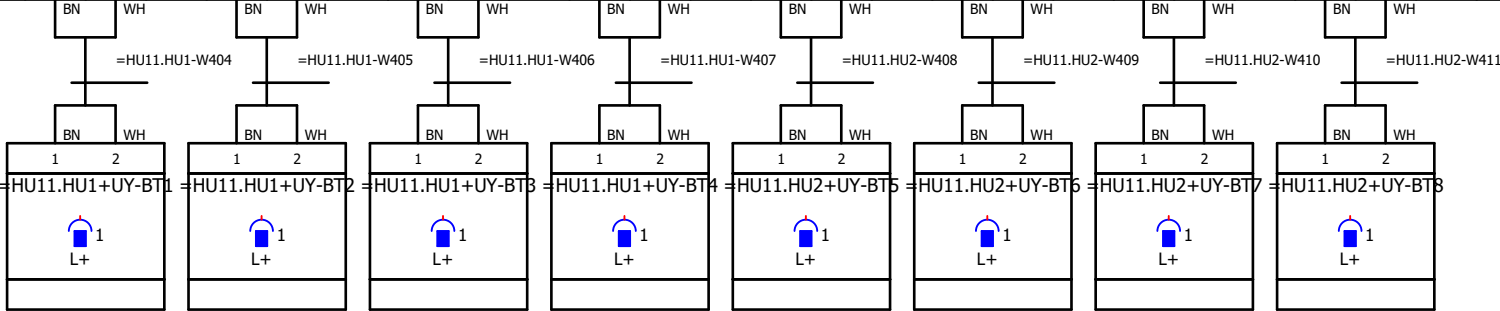[illegible]

# Plintanslutningsschema

## El-Andersson plintanslutningsschema

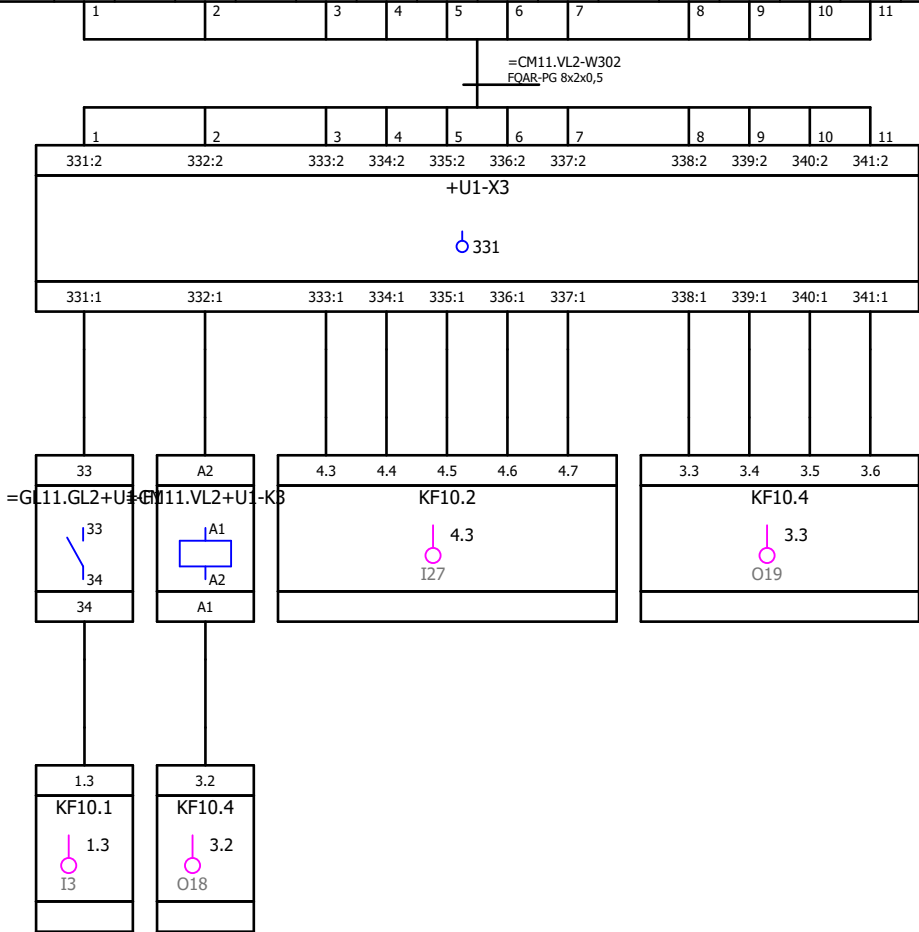[illegible]






# Plintanslutningsschema

## El-Andersson plintanslutningsschema

|                   |                                                         |  |  |  |  |  |  |  |  |  |  |  |  |  |  |  |  |  |  |  |  |  |  |  |  |  |  |  |  |  |
|-------------------|---------------------------------------------------------|--|--|--|--|--|--|--|--|--|--|--|--|--|--|--|--|--|--|--|--|--|--|--|--|--|--|--|--|--|
| Lästnamn          | Funktionstext                                           |  |  |  |  |  |  |  |  |  |  |  |  |  |  |  |  |  |  |  |  |  |  |  |  |  |  |  |  |  |
| +U13-X3           |                                                         |  |  |  |  |  |  |  |  |  |  |  |  |  |  |  |  |  |  |  |  |  |  |  |  |  |  |  |  |  |
| SPS-beteckning    |                                                         |  |  |  |  |  |  |  |  |  |  |  |  |  |  |  |  |  |  |  |  |  |  |  |  |  |  |  |  |  |
| Apparatanslutning |                                                         |  |  |  |  |  |  |  |  |  |  |  |  |  |  |  |  |  |  |  |  |  |  |  |  |  |  |  |  |  |
| Överkopplingar    |                                                         |  |  |  |  |  |  |  |  |  |  |  |  |  |  |  |  |  |  |  |  |  |  |  |  |  |  |  |  |  |
| Plintnummer       | 301 302 303 304 304 305 306 308 307 308 309 310 311 312 |  |  |  |  |  |  |  |  |  |  |  |  |  |  |  |  |  |  |  |  |  |  |  |  |  |  |  |  |  |

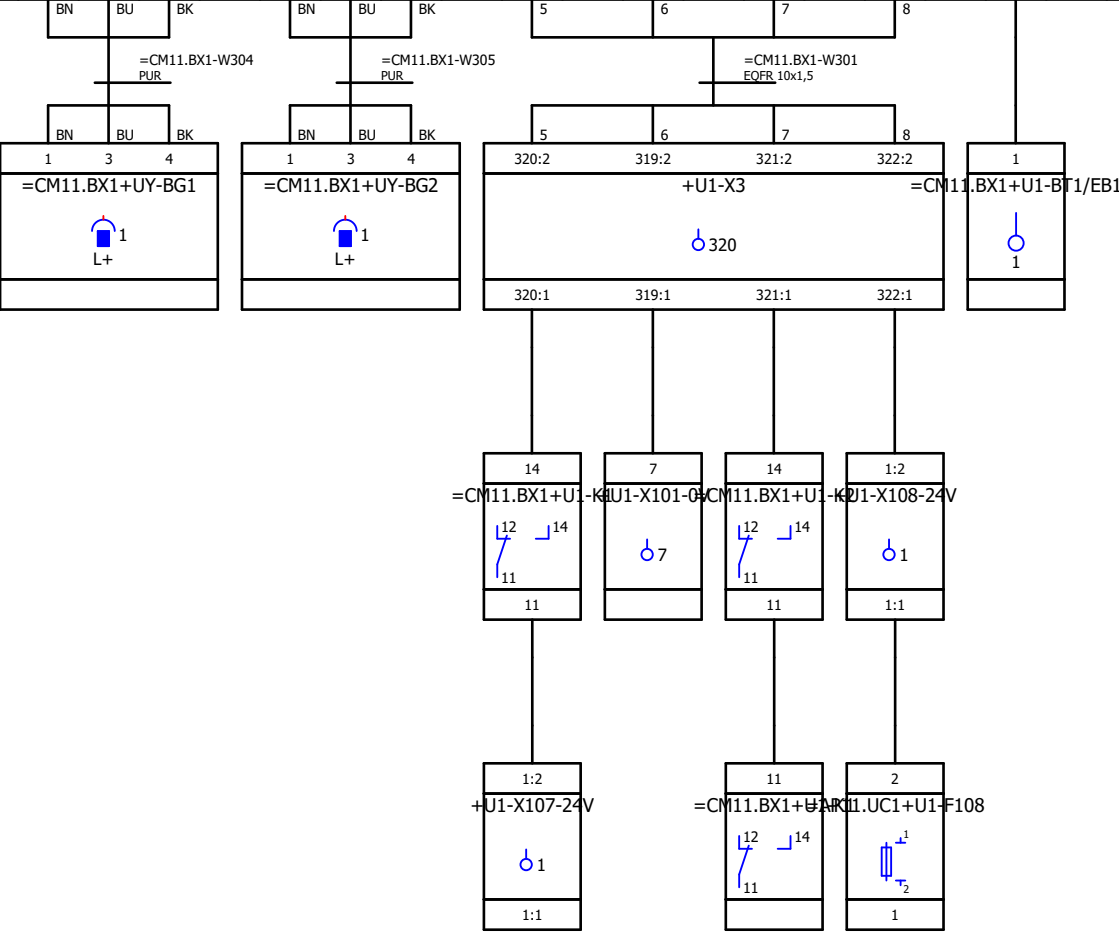



Kabelöversikt

El-Andersson kabellista en rad per kabel

| Kabelnamn         | Källa (från) | Mål (till)        | Kabeltyp               | Funktionstext                                    | Längd [m] |
|-------------------|--------------|-------------------|------------------------|--------------------------------------------------|-----------|
| =AP11.UC1-F100    | +U1-X1       | +UY-101           | EQLQ 3G1,5             | Firefly kontrollenhet 101                        |           |
| =AP11.UC1-F1191   |              |                   | FQAR-PG 2x0,5          |                                                  |           |
| =AP11.UC1-F1202   |              |                   | FQAR-PG 2x0,5          | Processtop Firefly                               |           |
| =AP11.UC1-F1203   |              |                   | FQAR-PG 2x0,5          | Varning Firefly                                  |           |
| =AP11.UC1-FHU1000 | +U1-X1       | +UY-HU_1          | EQLQ 5G2,5             | Firefly värmekabelenhet HU:1                     |           |
| =AP11.UC1-FHU1001 | +U1-X1       | +UY-M1            | EQLQ 3G1,5             | Kanalfläkt fireflyrum                            |           |
| =AP11.UC1-FP1000  | +U1-X1       | +UY-QB1           | EQLQ 5G2,5             | Firefly hydropressenhet HPP:1                    |           |
| =AP11.UC1-W101    | +U1-X1       | +US-QB1           | EQLQ 5G2,5             | Kyl-/Värmeaggregat                               |           |
| =AP11.UC1-W102    | +U1-X1       | +US-X101          | EQLQ 5G2,5             | CEE-Uttag i container el-rum                     |           |
| =AP11.UC1-W103    | +U1-X1       | +US-X102          | EQLQ 5G2,5             | CEE-Uttag i container fireflyrum                 |           |
| =AP11.UC1-W104    | +U1-X1       | +US-X103          | EQLQ 5G2,5             | CEE-Uttag i silo                                 |           |
| =AP11.UC1-W105    | +U1-X1       | +US-EA1           | EQLQ 3G1,5             | Belysning i container                            |           |
| =AP11.UC1-W106    | +U1-X1       | +US-EA2           | EQLQ 3G1,5             | Belysning i silo                                 |           |
| =AP11.UC1-W107    | +U1-X1       | +US-EA3           | EQLQ 3G1,5             | Ytterbelysning                                   |           |
| =AP11.UC1-W401    | +U1-X4       | =AP11.UC1+UY-B2   | FQAR-PG 2x0,5          | Temperatur i container el-rum                    |           |
| =AP11.UC1-W402    | +U1-X4       | =AP11.UC1+UY-B2   | FQAR-PG 2x0,5          | Temperatur i container firefly rum               |           |
| =AP11.UC1-W602    | +U1-X6       | =AP11.UC1+UY-S101 | EQLQ 5G1,5             | Nödstopp på kvarn                                |           |
| =AP11.UC1-W603    | +U1-X6       | =AP11.UC1+UY-S102 | FQAR-PG 2x2x0,5        | Nödstopp i silo                                  |           |
| =AP11.UC1-W604    | +U1-X6       | =AP11.UC1+UY-S103 | EQLQ 5G1,5             | Nödstopp mellersta plan silo                     |           |
| =AP11.UC1-W605    | +U1-X6       | +U12-X6           | EQLQ 5G1,5             | Nödstopp i tryckknappslåda +U12                  |           |
| =AP11.UC1-WF2     |              |                   | Cat6 SF/UTP            | Pelletsskruv                                     | 15        |
| =AP11.UC1-WF3     |              |                   | Cat6A S/FTP LSZH       | Doserare, kvarn                                  | 1         |
| =AP11.UC1-WF4     |              |                   | Cat6A S/FTP LSZH       | Kvarn MA1                                        | 1         |
| =AP11.UC1-WF5     |              |                   | Cat6A S/FTP LSZH       | Kvarn MA2                                        | 1         |
| =AP11.UC1-WF6     |              |                   | Cat6A S/FTP LSZH       | Fläkt, kvarn                                     | 1         |
| =AP11.UC1-WF7     |              |                   | Cat6A S/FTP LSZH       | Cyklonfilter fläkt                               | 1         |
| =AP11.UC1-WF8     |              |                   | Cat6A S/FTP LSZH       | Doserare, silo                                   | 1         |
| =AP11.BP1-W301    | +U1-X3       | =AP11.BP1+UY-B1   | FQAR-PG 2x2x0,5 4x     | Tryckvakt tryckluft                              |           |
| =CM11.HQ1-W301    | +U1-X3       | =CM11.HQ1+UY-KF1  | FQAR-PG 2x2x0,5        | Dammfilter styrenhet, pelletssilo                |           |
| =CM11.HQ1-W302    | +U1-X3       | =CM11.HQ1+UY-KF1  | EQLQ 3G1,5             | =                                                |           |
| =CM11.BX1-W301    | +U1-X3       | +U13-X3           | EQFR 10x1,5 11x1,5 mm² | Tryckavlastningsventil 1 öppen -BG1, pelletssilo |           |
| =CM11.BX1-W304    | +U13-X3      | =CM11.BX1+UY-BG1  | PUR 4x0,34 mm²         | =                                                | 10        |
| =CM11.BX1-W305    | +U13-X3      | =CM11.BX1+UY-BG2  | PUR 4x0,34 mm²         | Tryckavlastningsventil 2 öppen -BG2, pelletssilo | 10        |
| =CM11.VL3-W301    | +U1-X3       | =CM11.VL3+UY-MB1  | EQLQ 3G1,5             | Slangventil                                      |           |
| =CM11.VL3-W302    | +U1-X3       | =CM11.VL3+UY-B1   | FQAR-PG 2x2x0,5        | Slangventil öppen                                |           |
| =CM11.BL1-W301    | +U1-X3       | =CM11.BL1+UY-B1   | EQLQ 4G1,5             | Nivåvakt överfyllnad, pelletssilo                |           |
| =CM11.VL2-W301    | +U12-X3      | =CM11.VL2+UY-PJ1  | FQAR-PG 2x2x0,5        | Signalhorn, pelletssilo                          |           |
| =CM11.VL2-W302    | +U1-X3       | +U12-X3           | FQAR-PG 8x2x0,5        | Fyllning tillåten, pelletssilo                   |           |

# Kabelöversikt

El-Andersson kabellista en rad per kabel

| Kabelnamn        | Källa (från)     | Mål (till)       | Kabeltyp                         | Funktionstext                        | Längd [m] |
|------------------|------------------|------------------|----------------------------------|--------------------------------------|-----------|
| =CM11.BW1-W40    | =CM11.BW1+UY-KF1 | =CM11.BW1+UY-UH1 | FQAR-PG 4x2x0,5                  | Våg instrument pelletssilo           |           |
| =CM11.BW1-W41    | =CM11.BW1+UY-UH1 | =CM11.BW1+UY-B1  | Ansl.kabel                       | Viktcell 1                           |           |
| =CM11.BW1-W42    | =CM11.BW1+UY-UH1 | =CM11.BW1+UY-B2  | Ansl.kabel                       | Viktcell 2                           |           |
| =CM11.BW1-W43    | =CM11.BW1+UY-UH1 | =CM11.BW1+UY-B3  | Ansl.kabel                       | Viktcell 3                           |           |
| =CM11.BW1-W44    | =CM11.BW1+UY-UH1 | =CM11.BW1+UY-B4  | Ansl.kabel                       | Viktcell 4                           |           |
| =CM11.BW1-W301   | +U1-X3           | =CM11.BW1+UY-KF1 | EQLQ 3G1,5                       | Power                                |           |
| =CM11.BW1-W401   | +U1-X4           | =CM11.BW1+UY-KF1 | FQAR-PG 2x0,5                    | Analog                               |           |
| =CM11.BW1-W402   | +U1-X4           | +U12-X4          | FQAR-PG 2x1                      | Display våg                          |           |
| =GL11.GL2-W101   | =GL11.GL2+U1-F1  | =GL11.GL2+UY-TA1 | ÖLFLEX® CLASSIC 100 4x2,5 mm²    | Pelletsskruv                         |           |
| =GL11.GL2-W102   | =GL11.GL2+UY-TA1 | =GL11.GL2+UY-QB1 | FXQJ EMC 3x2,5/2,5               | =                                    |           |
| =GL11.GL2-W102.1 | =GL11.GL2+UY-QB1 | =GL11.GL2+UY-MA1 | ÖLFLEX® CLASSIC 110 CY 4x2,5 mm² | =                                    |           |
| =GL11.GL2-W302   | +U1-X3           | =GL11.GL2+UY-QB1 | EQLQ 3G1,5                       | Arbetsbrytare "till" pelletsskruv    |           |
| =GL11.GL2-W401   | =GL11.GL2+UY-MA1 | =GL11.GL2+UY-TA1 | FQAR-PG 2x0,5                    | Pelletsskruv                         |           |
| =GL11.BL1-W301   | +U1-X3           | =GL11.BL1+UY-BL1 | EQLQ 4G1,5                       | Fullnivå buffertbehållare            |           |
| =HU11.BP1-W401   | +U1-X4           | =HU11.BP1+UY-BP1 | FQAR-PG 2x0,5                    | Undertryckgivare insug kvarn         |           |
| =GL11.GL1-W101   | =GL11.GL1+U1-F1  | =GL11.GL1+UY-TA1 | ÖLFLEX® CLASSIC 100 4x2,5 mm²    | Doserare, kvarn                      |           |
| =GL11.GL1-W102   | =GL11.GL1+UY-TA1 | =GL11.GL1+UY-QB1 | FXQJ EMC 3x2,5/2,5               | =                                    |           |
| =GL11.GL1-W102.1 | =GL11.GL1+UY-QB1 | =GL11.GL1+UY-MA1 | ÖLFLEX® CLASSIC 110 CY 4x2,5 mm² | =                                    |           |
| =GL11.GL1-W302   | +U1-X3           | =GL11.GL1+UY-QB1 | EQLQ 3G1,5                       | Arbetsbrytare "till" doserare, kvarn |           |
| =GL11.GL1-W402   | =GL11.GL1+UY-MA1 | =GL11.GL1+UY-TA1 | FQAR-PG 2x0,5                    | Doserare, kvarn                      |           |
| =HU11.HU1-W101   | =HU11.HU1+U1-F1  | =HU11.HU1+UY-TA1 | ÖLFLEX® CLASSIC 100 4x70 mm²     | Kvarn MA1                            |           |
| =HU11.HU1-W102   | =HU11.HU1+UY-TA1 | =HU11.HU1+UY-QB1 | FXQJ EMC 3x70/35                 | =                                    |           |
| =HU11.HU1-W102.1 | =HU11.HU1+UY-QB1 | =HU11.HU1+UY-MA1 | ÖLFLEX® CLASSIC 110 CY 4x70 mm²  | =                                    |           |
| =HU11.HU1-W302   | +U1-X3           | =HU11.HU1+UY-QB1 | EQLQ 3G1,5                       | Arbetsbrytare "till" kvarnmotor MA1  |           |
| =HU11.HU1-W305   | +U1-X3           | +U10-X3          | FQAR-G 7x1                       | Kopplingslåda +U10                   |           |
| =HU11.HU1-W306   | +U10-X3          | =HU11.HU1+UY-BS1 | 4x0,34 mm²                       | Kvarn, rotationsvakt -BS1            |           |
| =HU11.HU1-W307   | +U10-X3          | =HU11.HU1+UY-BS2 | 4x0,34 mm²                       | Kvarn, rotationsvakt -BS2            |           |
| =HU11.HU1-W402   | =HU11.HU1+UY-MA1 | =HU11.HU1+UY-TA1 | FQAR-PG 2x0,5                    | Kvarn MA1                            |           |
| =HU11.HU1-W403   | +U1-X4           | +U10-X4          | FQAR-PG 8x2x0,5                  | Kopplingslåda +U10                   |           |
| =HU11.HU1-W404   | +U10-X4          | =HU11.HU1+UY-BT1 | 4x0,34 mm²                       | Temp.givare lager 1                  |           |
| =HU11.HU1-W405   | +U10-X4          | =HU11.HU1+UY-BT2 | 4x0,34 mm²                       | Temp.givare lager 2                  |           |
| =HU11.HU1-W406   | +U10-X4          | =HU11.HU1+UY-BT3 | 4x0,34 mm²                       | Temp.givare lager 3                  |           |
| =HU11.HU1-W407   | +U10-X4          | =HU11.HU1+UY-BT4 | 4x0,34 mm²                       | Temp.givare lager 4                  |           |
| =HU11.HU1-W602   | +U1-X6           | =HU11.HU1+UY-TA1 | FQAR-PG 2x2x0,5                  | Safestopp                            |           |
| =HU11.HU2-W101   | =HU11.HU2+U1-F2  | =HU11.HU2+UY-TA1 | ÖLFLEX® CLASSIC 100 4x70 mm²     | Kvarn MA2                            |           |
| =HU11.HU2-W104   | =HU11.HU2+UY-TA1 | =HU11.HU2+UY-QB2 | FXQJ EMC 3x70/35                 | =                                    |           |
| =HU11.HU2-W104.1 | =HU11.HU2+UY-QB2 | =HU11.HU2+UY-MA2 | ÖLFLEX® CLASSIC 110 CY 4x70 mm²  | =                                    |           |
| =HU11.HU2-W304   | +U1-X3           | =HU11.HU2+UY-QB2 | EQLQ 3G1,5                       | Arbetsbrytare "till" kvarnmotor MA2  |           |



# Kabelöversikt

El-Andersson kabellista en rad per kabel

| Kabelnamn        | Källa (från)     | Mål (till)       | Kabeltyp                        | Funktionstext                           | Längd [m] |
|------------------|------------------|------------------|---------------------------------|-----------------------------------------|-----------|
| =HU11.HU2-W308   | +U10-X3          | =HU11.HU2+UY-BS1 | 4x0,34 mm²                      | Kvarn, rotationsvakt -BS1               |           |
| =HU11.HU2-W309   | +U10-X3          | =HU11.HU2+UY-BS2 | 4x0,34 mm²                      | Kvarn, rotationsvakt -BS2               |           |
| =HU11.HU2-W402   | =HU11.HU2+UY-MA1 | =HU11.HU2+UY-TA1 | FQAR-PG 2x0,5                   | Kvarn MA2                               |           |
| =HU11.HU2-W408   | +U10-X4          | =HU11.HU2+UY-BT5 | 4x0,34 mm²                      | Temp.givare lager 5                     |           |
| =HU11.HU2-W409   | +U10-X4          | =HU11.HU2+UY-BT6 | 4x0,34 mm²                      | Temp.givare lager 6                     |           |
| =HU11.HU2-W410   | +U10-X4          | =HU11.HU2+UY-BT7 | 4x0,34 mm²                      | Temp.givare lager 7                     |           |
| =HU11.HU2-W411   | +U10-X4          | =HU11.HU2+UY-BT8 | 4x0,34 mm²                      | Temp.givare lager 8                     |           |
| =HU11.HU2-W602   | +U1-X6           | =HU11.HU2+UY-TA1 | FQAR-PG 2x2x0,5                 | Safestopp                               |           |
| =GQ11.RN1-W101   | +U1-X1           | =GQ11.RN1+UY-QB1 | FXQJ 3x2,5/2,5 4x2,5 mm²        | Cellmatare 1                            |           |
| =GQ11.RN1-W101.1 | =GQ11.RN1+UY-QB1 | =GQ11.RN1+UY-MA1 | ÖLFLEX® CLASSIC 110 4G2,5 mm²   | =                                       |           |
| =GQ11.RN1-W302   | +U1-X3           | =GQ11.RN1+UY-QB1 | EQLQ 3G1,5                      | Arbetsbrytare "till" cellmatare 1       |           |
| =GQ11.GQ1-W101   | =GQ11.GQ1+U1-F1  | =GQ11.GQ1+UY-TA1 | ÖLFLEX® CLASSIC 100 4x16 mm²    | Fläkt, kvarn                            |           |
| =GQ11.GQ1-W102   | =GQ11.GQ1+UY-TA1 | =GQ11.GQ1+UY-QB1 | FXQJ EMC 3x16/16                | =                                       |           |
| =GQ11.GQ1-W102.1 | =GQ11.GQ1+UY-QB1 | =GQ11.GQ1+UY-MA1 | ÖLFLEX CLASSIC 110 CY 4x10 mm²  | =                                       |           |
| =GQ11.GQ1-W302   | +U1-X3           | =GQ11.GQ1+UY-QB1 | EQLQ 3G1,5                      | Arbetsbrytare "till" fläkt, kvarn       |           |
| =GQ11.GQ1-W402   | =GQ11.GQ1+UY-MA1 | =GQ11.GQ1+UY-TA1 | FQAR-PG 2x0,5                   | Fläkt, kvarn                            |           |
| =GQ11.GQ1-W602   | +U1-X6           | =GQ11.GQ1+UY-TA1 | FQAR-PG 2x2x0,5                 | Safestopp                               |           |
| =GQ11.RN2-W101   | +U1-X1           | =GQ11.RN2+UY-QB1 | FXQJ 3x2,5/2,5 4x2,5 mm²        | Cellmatare 2                            |           |
| =GQ11.RN2-W101.1 | =GQ11.RN2+UY-QB1 | =GQ11.RN2+UY-MA1 | ÖLFLEX® CLASSIC 110 4G2,5 mm²   | =                                       |           |
| =GQ11.RN2-W302   | +U1-X3           | =GQ11.RN2+UY-QB1 | EQLQ 3G1,5                      | Arbetsbrytare "till" cellmatare 2       |           |
| =GQ12.GQ1-W101   | =GQ12.GQ1+U1-F1  | =GQ12.GQ1+UY-TA1 | ÖLFLEX® CLASSIC 100 4x16 mm²    | Cyklonfilter fläkt                      |           |
| =GQ12.GQ1-W102   | =GQ12.GQ1+UY-TA1 | =GQ12.GQ1+UY-QB1 | FXQJ EMC 3x16/16                | =                                       |           |
| =GQ12.GQ1-W102.1 | =GQ12.GQ1+UY-QB1 | =GQ12.GQ1+UY-MA1 | ÖLFLEX® CLASSIC 110 CY 4x16 mm² | =                                       |           |
| =GQ12.GQ1-W302   | +U1-X3           | =GQ12.GQ1+UY-QB1 | EQLQ 3G1,5                      | Arbetsbrytare "till" cyklonfilter fläkt |           |
| =GQ12.GQ1-W303   | +U1-X3           | =GQ12.GQ1+UY-BF1 | EQLQ 3G1,5                      | Cyklonfilter fläkt flödesmätare         |           |
| =GQ12.GQ1-W402   | =GQ12.GQ1+UY-MA1 | =GQ12.GQ1+UY-TA1 | FQAR-PG 2x0,5                   | Cyklonfilter fläkt                      |           |
| =GQ12.GQ1-W403   | +U1-X4           | =GQ12.GQ1+UY-BF1 | FQAR-PG 2x0,5                   | Cyklonfilter fläkt flödesmätare         |           |
| =GQ12.GQ1-W602   |                  | =GQ12.GQ1+UY-TA1 | FQAR-PG 2x2x0,5                 | Safestopp                               |           |
| =CM12.HQ1-W1     | =CM12.HQ1+UY-KU1 | =CM12.HQ1+UY-KU2 | EXLQ 3G2,5                      | Differentialtryck cyklonfilter          |           |
| =CM12.HQ1-W1.1   | =CM12.HQ1+UY-KU2 | =CM12.HQ1+UY-KU3 | EXLQ 3G2,5                      | =                                       |           |
| =CM12.HQ1-W2     | =CM12.HQ1+UY-KU1 | =CM12.HQ1+UY-KU2 | FQAR-PG 2x1                     | =                                       |           |
| =CM12.HQ1-W2.2   | =CM12.HQ1+UY-KU2 | =CM12.HQ1+UY-KU3 | FQAR-PG 2x1                     | =                                       |           |
| =CM12.HQ1-W101   | +U1-X1           | =CM12.HQ1+UY-KU1 | EXLQ 3G1,5                      | Cyklonfilter styrenhet                  |           |
| =CM12.HQ1-W301   | +U1-X3           | =CM12.HQ1+UY-KU1 | FQAR-PG 4x2x0,5                 | =                                       |           |
| =CM12.HQ1-W401   | +U1-X4           | =CM12.HQ1+UY-KU2 | FQAR-PG 2x0,5                   | Differentialtryck cyklonfilter          |           |
| =CM11.MM1-W301   | +U1-X3           | =CM11.MM1+UY-MB1 | EXLQ 3G1,5                      | Ventil pneumatisk kulhammare            |           |
| =CM12.BL1-W301   | +U1-X3           | =CM12.BL1+UY-B1  | EQLQ 4G1,5                      | Cyklon, nivåvakt lågnivå                |           |
| =GL12.HQ1-W101   | +U1-X1           | =GL12.HQ1+UY-QB1 | FXQJ 3x2,5/2,5 4x2,5 mm²        | Läckluftsfläkt                          |           |

# Kabelöversikt

El-Andersson kabellista en rad per kabel

| Kabelnamn        | Källa (från)     | Mål (till)       | Kabeltyp                         | Funktionstext                                | Längd [m] |
|------------------|------------------|------------------|----------------------------------|----------------------------------------------|-----------|
| =GL12.HQ1-W101.1 | =GL12.HQ1+UY-QB1 | =GL12.HQ1+UY-MA1 | ÖLFLEX® CLASSIC 110 4G2,5 mm²    | Läckluftsfläkt                               |           |
| =GL12.HQ1-W102   | +U1-X1           | =GL12.HQ1+UY-KU1 | EQLQ 3G1,5                       | Dammfilter styrenhet läckluftsfilter         |           |
| =GL12.HQ1-W301   | +U1-X3           | =GL12.HQ1+UY-KU1 | FQAR-PG 2x0,5                    | =                                            |           |
| =GL12.HQ1-W302   | +U1-X3           | =GL12.HQ1+UY-QB1 | EQLQ 3G1,5                       | Arbetsbrytare "till" läckluftsfläkt          |           |
| =GL12.RN1-W101   | +U1-X1           | =GL12.RN1+UY-QB1 | FXQJ 3x2,5/2,5 4x2,5 mm²         | Cellmatare cyklonfilter                      |           |
| =GL12.RN1-W101.1 | =GL12.RN1+UY-QB1 | =GL12.RN1+UY-MA1 | ÖLFLEX® CLASSIC 110 4G2,5 mm²    | =                                            |           |
| =GL12.RN1-W302   | +U1-X3           | =GL12.RN1+UY-QB1 | EQLQ 3G1,5                       | Arbetsbrytare "till" cellmatare cyklonfilter |           |
| =GL12.RN1-W303   | +U1-X3           | =GL12.RN1+UY-BS1 | EQLQ 4G1,5                       | Varvtalsvakt cellmatare cyklonfilter         |           |
| =CM13.BL1-W302   | +U1-X3           | =CM13.BL1+UY-B1  | EQLQ 4G1,5                       | Silo, nivåvakt överfyllnad                   |           |
| =CM13.MA1-W101   | +U1-X1           | =CM13.MA1+UY-QB1 | FXQJ 3x2,5/2,5 4x2,5 mm²         | Valvbrytare                                  |           |
| =CM13.MA1-W101.1 | =CM13.MA1+UY-QB1 | =CM13.MA1+UY-MA1 | ÖLFLEX® CLASSIC 110 4G2,5 mm²    | =                                            |           |
| =CM13.MA1-W301   | +U1-X3           | =CM13.MA1+UY-QB1 | EQLQ 3G1,5                       | Arbetsbrytare "till" valvbrytarmotor         |           |
| =CM13.MA1-W401   | +U1-X4           | =CM13.MA1+UY-MA1 | FQAR-PG 2x0,5                    | PTC-sensor valvbrytare                       |           |
| =GL13.BL1-W301   | +U1-X3           | =GL13.BL1+UY-B1  | EQLQ 4G1,5                       | Silo, nivåvakt valv/tomnivå                  |           |
| =GL13.CM1-W301   | +U1-X3           | =GL13.CM1+UY-B1  | FQAR-PG 2x2x0,5                  | Manslucka silo                               |           |
| =GL13.GL1-W101   | =GL13.GL1+U1-F1  | =GL13.GL1+UY-TA1 | ÖLFLEX® CLASSIC 100 4x2,5 mm²    | Doserare, silo                               |           |
| =GL13.GL1-W102   | =GL13.GL1+UY-TA1 | =GL13.GL1+UY-QB1 | FXQJ EMC 3x2,5/2,5               | =                                            |           |
| =GL13.GL1-W102.1 | =GL13.GL1+UY-QB1 | =GL13.GL1+UY-MA1 | ÖLFLEX® CLASSIC 110 CY 4x2,5 mm² | =                                            |           |
| =GL13.GL1-W302   | +U1-X3           | =GL13.GL1+UY-QB1 | EQLQ 3G1,5                       | Arbetsbrytare "till" doserare,silo           |           |
| =GL13.GL1-W303   | +U1-X3           | =GL13.GL1+UY-BS1 | FQAR-PG 2x2x0,5                  | Rotationsvakt doserare, silo                 |           |
| =GL13.GL1-W304   | +U1-X3           | =GL13.GL1+UY-BS2 | FQAR-PG 2x2x0,5                  | Pulsgivare doserare, silo                    |           |
| =GL13.GL1-W402   | =GL13.GL1+UY-MA1 | =GL13.GL1+UY-TA1 | FQAR-PG 2x0,5                    | Doserare, silo                               |           |
| =GL13.GL1-W602   |                  | =GL13.GL1+UY-TA1 | FQAR-PG 2x2x0,5                  | Safestopp                                    |           |
| =GL13.RN1-W101   | +U1-X1           | =GL13.RN1+UY-QB1 | FXQJ 3x2,5/2,5 4x2,5 mm²         | Cellmatare pulversilo                        |           |
| =GL13.RN1-W101.1 | =GL13.RN1+UY-QB1 | =GL13.RN1+UY-MA1 | ÖLFLEX® CLASSIC 110 4G2,5 mm²    | =                                            |           |
| =GL13.RN1-W302   | +U1-X3           | =GL13.RN1+UY-QB1 | EQLQ 3G1,5                       | Arbetsbrytare "till" cellmatare 1            |           |
| =GL13.RN1-W303   | +U1-X3           | =GL13.RN1+UY-BS1 | EQLQ 4G1,5                       | Varvtalsvakt cellmatare 1                    |           |
| =CM13.BW1-W40    | =CM13.BW1+UY-KF1 | =CM13.BW1+UY-UC1 | FQAR-PG 4x2x0,5                  | Våg instrument pulversilo                    |           |
| =CM13.BW1-W41    | =CM13.BW1+UY-B1  | =CM13.BW1+UY-UC1 | Ansl.kabel                       | Viktcell 1                                   |           |
| =CM13.BW1-W42    | =CM13.BW1+UY-B2  | =CM13.BW1+UY-UC1 | Ansl.kabel                       | Viktcell 2                                   |           |
| =CM13.BW1-W43    | =CM13.BW1+UY-B3  | =CM13.BW1+UY-UC1 | Ansl.kabel                       | Viktcell 3                                   |           |
| =CM13.BW1-W44    | =CM13.BW1+UY-B4  | =CM13.BW1+UY-UC1 | Ansl.kabel                       | Viktcell 4                                   |           |
| =CM13.BW1-W301   | +U1-X3           | =CM13.BW1+UY-KF1 | EQLQ 3G1,5                       | Power                                        |           |
| =CM13.BW1-W401   | +U1-X4           | =CM13.BW1+UY-KF1 | FQAR-PG 2x0,5                    | Analog                                       |           |
|                  |                  |                  |                                  |                                              |           |
Apparatlista

| Postbeteckning   | Mängd | Benämning                                                          | Typnummer         | Tillverkare        | Artikelnummer       |
|------------------|-------|--------------------------------------------------------------------|-------------------|--------------------|---------------------|
| KF10.1           | 1     | DI524, Digitalt ingångskort 32DI                                   | DI524             | ABB                | ABB.1SAP240000R0001 |
| KF10.1           | 1     | TU516, I/O sockel                                                  | TU516             | ABB                | ABB.1SAP212000R0001 |
| KF10.2           | 1     | DI524, Digitalt ingångskort 32DI                                   | DI524             | ABB                | ABB.1SAP240000R0001 |
| KF10.2           | 1     | TU516, I/O sockel                                                  | TU516             | ABB                | ABB.1SAP212000R0001 |
| KF10.3           | 1     | DI524, Digitalt ingångskort 32DI                                   | DI524             | ABB                | ABB.1SAP240000R0001 |
| KF10.3           | 1     | TU516, I/O sockel                                                  | TU516             | ABB                | ABB.1SAP212000R0001 |
| KF10.4           | 1     | DO524,Digitalt utgångskort 32DO                                    | DO524             | ABB                | ABB.1SAP240700R0001 |
| KF10.4           | 1     | TU516, I/O sockel                                                  | TU516             | ABB                | ABB.1SAP212000R0001 |
| KF10.5           | 1     | AI523, Analog ingångskort 16AI                                     | AI523             | ABB                | ABB.1SAP250300R0001 |
| KF10.5           | 1     | TU516, I/O sockel                                                  | TU516             | ABB                | ABB.1SAP212000R0001 |
| KF10.6           | 1     | AX521, Analog in-/utgångskort 4AI/4AO                              | AX521             | ABB                | ABB.1SAP250100R0001 |
| KF10.6           | 1     | TU516, I/O sockel                                                  | TU516             | ABB                | ABB.1SAP212000R0001 |
| +U1              | 3     | Kapsling VX25, BHD: 800x1800x500 mm                                | VX.8880000        | RITTAL             | RIT.8880000         |
| +U1              | 1     | VX Sidogavel, fastskruvningsbar, för H/D: 1800×500 mm              | VX.8185245        | RITTAL             | RIT.8185245         |
| +U1              | 2     | TS Montageplåtsmellanstycke, för TS, H: 1800 mm                    | TS.4590700        | RITTAL             | RIT.4590700         |
| +U1              | 2     | Ihopbyggnadsvinkel, VX, invändig                                   | VX.8617500        | RITTAL             | RIT.8617500         |
| +U1              | 3     | Sockelhörndel med sockelplåtar, fram & bak, H: 200 mm, B: 800 mm   | VX.8620023        | RITTAL             | RIT.8620023         |
| +U1              | 1     | VX Sockelplåt, på sidan, H: 100 mm, D: 500 mm                      | VX.8620032        | RITTAL             | RIT.8620032         |
| +U1              | 1     | VX Sockelplåt, på sidan, H: 200 mm, D: 500 mm                      | VX.8620042        | RITTAL             | RIT.8620042         |
| +U1              | 1     | Ritningsficka stål för 400 mm dörrar                               | TS.4114000        | RITTAL             | RIT.4114000         |
| +U1              | 1     | Kopplingslådor KL, BHD: 600x400x120 mm stålplåt, utan montageplåt, | KL.1512510        | RITTAL             | RIT.1512510         |
| +U10             | 1     | Rostfritt AE1004.600 B380xH300xD155                                | AE.1004600        | RITTAL             | RIT.1004600         |
| +U1.1            | 1     | SV Samlingsskenehållare, 3-polig, 60 mm skencentrumavstånd, för    | SV.9340000        | RITTAL             | RIT.9340000         |
| +U1.1            | 1     | SV Bottenprofiler, L: 700 mm                                       | SV.9340110        | RITTAL             | RIT.9340110         |
| +U1.1            | 1     | Täckprofil för RiLine samlingsskenesystem 700mm                    | SV.9340200        | RITTAL             | RIT.9340200         |
| +U1.1            | 1     | SV Ändtäckåpor, för samlingsskenehållare, SV 9340000/010/050       | SV.9340070        | RITTAL             | RIT.9340070         |
| +U1.1            | 1     | Anslutningsadapter 3pol 600A                                       | SV.3439010        | RITTAL             | RIT.3439010         |
| +U12             | 1     | Rostfritt AE1004.600 B380xH300xD155                                | AE.1004600        | RITTAL             | RIT.1004600         |
| +U13             | 1     | Kopplingslåda, BHD: 280x380x180 mm Plast, utan montageplåt.        | PC 3828 18 G-2FSH | Fibox              | FIB.PC382818G-2FSH  |
| +U13             | 1     | Lock med gångjärn, BHD: 280x380x80 mm                              | EKP 80-G-2FSH     | Fibox              | FIB.EKP80-G-2FSH    |
| +U13             | 1     | Montageplåt, 280x380 mm                                            | EKPVT             | Fibox              | FIB.EKPVT           |
| =AP11.UC1+U1-A1  | 1     |                                                                    | CP6410            | ABB                | ABB.1SAP541010R0001 |
| =AP11.UC1+U1-BA1 | 1     | 3-Fas spänningsrelä fasföjd/brott                                  | PPA01CM44         | Carlo Gavazzi      | CG.PPA01CM44        |
| =AP11.UC1+U1-BA1 | 1     | Sockel 3pol 11pin                                                  | S3S               | RELECO             | COM.S3S             |
| =AP11.UC1+U1-F2  | 1     | Brytare Compact NSX100F - 4P - 100A - 36kA - Utan utlösarblock     | LV429008          | Schneider Electric | SE.LV429008         |
| =AP11.UC1+U1-F2  | 1     | Utlösarblock - TMD - 63A - 4 poler 3d                              | LV429042          | Schneider Electric | SE.LV429042         |
| =AP11.UC1+U1-F2  | 1     | 4 pol kort beröringsskydd INS 250, NSX 100/160/250                 | LV429516          | Schneider Electric | SE.LV429516         |
| =AP11.UC1+U1-F2  | 1     | 4 pol långt beröringsskydd INS 250, NSX 100/160/250                | LV429518          | Schneider Electric | SE.LV429518         |

Apparatlista

| Postbeteckning    | Mängd | Benämning                                           | Typnummer              | Tillverkare        | Artikelnummer        |
|-------------------|-------|-----------------------------------------------------|------------------------|--------------------|----------------------|
| =AP11.UC1+U1-F2   | 1     | 4st fördelningsklämmor 6x 1,5-25 AI eller CU        | LV429249               | Schneider Electric | SE.LV429249          |
| =AP11.UC1+U1-F2   | 1     | CB-apparatadapter 250A med anslutningsband          | SV.9345600             | RITTAL             | RIT.9345600          |
| =AP11.UC1+U1-F11  | 1     | Automatsäkring 1P - 6A - C kurva Dubbel terminal    | iC60H                  | Schneider Electric | SE.A9F07106          |
| =AP11.UC1+U1-F12  | 1     | Automatsäkring 1P - 6A - C kurva Dubbel terminal    | iC60H                  | Schneider Electric | SE.A9F07106          |
| =AP11.UC1+U1-F13  | 1     | Automatsäkring 1P - 6A - C kurva Dubbel terminal    | iC60H                  | Schneider Electric | SE.A9F07106          |
| =AP11.UC1+U1-F14  | 1     | Automatsäkring - 4P - 16A - C kurva Dubbel terminal | iC60H                  | Schneider Electric | SE.A9F07416          |
| =AP11.UC1+U1-F15  | 1     | Automatsäkring - 4P - 16A - C kurva Dubbel terminal | iC60H                  | Schneider Electric | SE.A9F07416          |
| =AP11.UC1+U1-F16  | 1     | Automatsäkring - 4P - 20A - C kurva Dubbel terminal | iC60H                  | Schneider Electric | SE.A9F07420          |
| =AP11.UC1+U1-F16  | 1     | Automatsäkring - 2P - 10A - C kurva Dubbel terminal | iC60H                  | Schneider Electric | SE.A9F07210          |
| =AP11.UC1+U1-F17  | 1     | Automatsäkring - 2P - 10A - C kurva Dubbel terminal | iC60H                  | Schneider Electric | SE.A9F07210          |
| =AP11.UC1+U1-F17  | 1     | Automatsäkring - 4P - 20A - C kurva Dubbel terminal | iC60H                  | Schneider Electric | SE.A9F07420          |
| =AP11.UC1+U1-F18  | 1     | Automatsäkring - 2P - 10A - C kurva Dubbel terminal | iC60H                  | Schneider Electric | SE.A9F07210          |
| =AP11.UC1+U1-F19  | 1     | Automatsäkring - 2P - 10A - C kurva Dubbel terminal | iC60H                  | Schneider Electric | SE.A9F07210          |
| =AP11.UC1+U1-F31  | 1     | Personskyddsbrytare 4P C16 30mA                     | A9D67416               | Schneider Electric | SE.A9D67416          |
| =AP11.UC1+U1-F32  | 1     | Personskyddsbrytare 4P C16 30mA                     | A9D67416               | Schneider Electric | SE.A9D67416          |
| =AP11.UC1+U1-F33  | 1     | Personskyddsautomat 2P C10A                         | A9D31610               | Schneider Electric | SE.A9D31610          |
| =AP11.UC1+U1-F34  | 1     | Personskyddsautomat 2P C10A                         | A9D31610               | Schneider Electric | SE.A9D31610          |
| =AP11.UC1+U1-F35  | 1     | Personskyddsautomat 2P C10A                         | A9D31610               | Schneider Electric | SE.A9D31610          |
| =AP11.UC1+U1-F36  | 1     | Personskyddsautomat 2P C10A                         | A9D31610               | Schneider Electric | SE.A9D31610          |
| =AP11.UC1+U1-F101 | 1     | Säkringsplint                                       | WSI 6                  | Weidmueller        | WEI.1011000000       |
| =AP11.UC1+U1-F102 | 1     | Säkringsplint                                       | WSI 6                  | Weidmueller        | WEI.1011000000       |
| =AP11.UC1+U1-F103 | 1     | Säkringsplint                                       | WSI 6                  | Weidmueller        | WEI.1011000000       |
| =AP11.UC1+U1-F104 | 1     | Säkringsplint                                       | WSI 6                  | Weidmueller        | WEI.1011000000       |
| =AP11.UC1+U1-F105 | 1     | Säkringsplint                                       | WSI 6                  | Weidmueller        | WEI.1011000000       |
| =AP11.UC1+U1-F106 | 1     | Säkringsplint                                       | WSI 6                  | Weidmueller        | WEI.1011000000       |
| =AP11.UC1+U1-F107 | 1     | Säkringsplint                                       | WSI 6                  | Weidmueller        | WEI.1011000000       |
| =AP11.UC1+U1-F108 | 1     | Säkringsplint                                       | WSI 6                  | Weidmueller        | WEI.1011000000       |
| =AP11.UC1+U1-F109 | 1     | Säkringsplint                                       | WSI 6                  | Weidmueller        | WEI.1011000000       |
| =AP11.UC1+U1-K1   | 1     | Relä                                                | RCIKIT 24VDC 2CO LD/PB | Weidmueller        | WEI.8881610000       |
| =AP11.UC1+U1-K2   | 1     | Relä                                                | RCIKIT 24VDC 2CO LD/PB | Weidmueller        | WEI.8881610000       |
| =AP11.UC1+U1-K3   | 1     | Relä                                                | RCIKIT 24VDC 2CO LD/PB | Weidmueller        | WEI.8881610000       |
| =AP11.UC1+U1-K4   | 1     | Relä                                                | RCIKIT 24VDC 2CO LD/PB | Weidmueller        | WEI.8881610000       |
| =AP11.UC1+U1-K10  | 1     | Kopplingsur Astro                                   | 12.81.8.230.0000       | Finder             | FIN.12.81.8.230.0000 |
| =AP11.UC1+U1-K10  | 1     | VECKOUR SEL170 TOP3 ASTRO 1K                        | SEL170 TOP3            | Grossist           | GRO.SEL170 TOP3      |
| =AP11.UC1+U1-K101 | 1     | Säkerhetsrelä                                       | Sentry BSR23 24VDC     | ABB                | ABB.2TLA010041R0600  |
| =AP11.UC1+U1-K102 | 1     | Säkerhetsrelä                                       | Sentry BSR23 24VDC     | ABB                | ABB.2TLA010041R0600  |
| =AP11.UC1+U1-KF1  | 1     | Nätverk switch                                      | IE-SW-BL05-5TX         | Weidmueller        | WEI.1240840000       |
| =AP11.UC1+U1-KF2  | 1     | IE-SW-BL08-8TX                                      | IE-SW-BL08-8TX         | Weidmueller        | WEI.1240900000       |

Apparatlista

| Postbeteckning       | Mängd | Benämning                                                        | Typnummer              | Tillverkare        | Artikelnummer       |
|----------------------|-------|------------------------------------------------------------------|------------------------|--------------------|---------------------|
| =AP11.UC1+U1-KF10.0  | 1     | PM5630-2ETH:AC500, Programmable Logic Controller 8MB, 24VDC,     | PM5630-2ETH            | ABB                | ABB.1SAP131000R0278 |
| =AP11.UC1+U1-KF10.0  | 1     | TB5610-2ETH:AC500, Terminal Base, 1xslot, 2xETHERNET RJ45,       | TB5610-2ETH            | ABB                | ABB.1SAP111300R0278 |
| =AP11.UC1+U1-P1      | 1     | Lamphållare 24V röd LED                                          | ZB4BVB4                | Schneider Electric | SE.ZB4BVB4          |
| =AP11.UC1+U1-P1      | 1     | Lampkalott för LED röd                                           | ZB4BV043               | Schneider Electric | SE.ZB4BV043         |
| =AP11.UC1+U1-Q1      | 1     | Lastfrånskiljare Kompakt INS630 - 4 poler - 630A                 | 31115                  | Schneider Electric | SE.31115            |
| =AP11.UC1+U1-Q1      | 2     | 4 pol långt beröringsskydd NSX 400/630                           | LV432594               | Schneider Electric | SE.LV432594         |
| =AP11.UC1+U1-Q1      | 1     | 4st kabelklämmor 2 x 35-240mm²                                   | LV432482               | Schneider Electric | SE.LV432482         |
| =AP11.UC1+U1-Q1      | 3     | Strömfläta, 185 mm²                                              | IBS 185-830-10         | MERICON            | MERI.IBS185-830-10  |
| =AP11.UC1+U1-Q2      | 1     | Kontaktor lågförbrukande 24VDC spole                             | LC1D09BL               | Schneider Electric | SE.LC1D09BL         |
| =AP11.UC1+U1-Q3      | 1     | Kontaktor lågförbrukande 24VDC                                   | LC1D18BL               | Schneider Electric | SE.LC1D18BL         |
| =AP11.UC1+U1-Q101.1  | 1     | Kontaktor lågförbrukande 24VDC spole                             | LC1D38BL               | Schneider Electric | SE.LC1D38BL         |
| =AP11.UC1+U1-Q101.2  | 1     | Kontaktor lågförbrukande 24VDC spole                             | LC1D38BL               | Schneider Electric | SE.LC1D38BL         |
| =AP11.UC1+U1-S2      | 1     | Kontaktdon sockel 2NO                                            |                        | Schneider Electric | SE.ZB4BZ103         |
| =AP11.UC1+U1-S2      | 1     | Black omkopplare Ø22 2-positionen stanna kvar 1NO 600V           | XB4BD21                | Schneider Electric | SE.XB4BD21          |
| =AP11.UC1+U1-T1      | 1     | Strömförsörjning, switchat nätaggregat, 24 V                     | PRO ECO 240W 24V 10A   | Weidmueller        | WEI.1469490000      |
| =AP11.UC1+U1-X101    | 1     | Uttagskontakt på TS-skena                                        | SZ.2506100             | RITTAL             | RIT.2506100         |
| =AP11.UC1+U1-XF0     | 1     | Montageskeneuttag RJ45                                           | IE-XM-RJ45/IDC         | Weidmueller        | WEI.8808360000      |
| =AP11.UC1+U1-XF1     | 1     | Montageskeneuttag RJ45                                           | IE-XM-RJ45/IDC         | Weidmueller        | WEI.8808360000      |
| =AP11.UC1+U1-XF2     | 1     | Montageskeneuttag RJ45                                           | IE-XM-RJ45/IDC         | Weidmueller        | WEI.8808360000      |
| =AP11.UC1+U1-XF3     | 1     | Montageskeneuttag RJ45                                           | IE-XM-RJ45/IDC         | Weidmueller        | WEI.8808360000      |
| =AP11.UC1+U1-XF4     | 1     | Montageskeneuttag RJ45                                           | IE-XM-RJ45/IDC         | Weidmueller        | WEI.8808360000      |
| =AP11.UC1+U1-XF5     | 1     | Montageskeneuttag RJ45                                           | IE-XM-RJ45/IDC         | Weidmueller        | WEI.8808360000      |
| =AP11.UC1+U1-XF6     | 1     | Montageskeneuttag RJ45                                           | IE-XM-RJ45/IDC         | Weidmueller        | WEI.8808360000      |
| =AP11.UC1+U1-XF7     | 1     | Montageskeneuttag RJ45                                           | IE-XM-RJ45/IDC         | Weidmueller        | WEI.8808360000      |
| =AP11.UC1+U1-XF8     | 1     | Montageskeneuttag RJ45                                           | IE-XM-RJ45/IDC         | Weidmueller        | WEI.8808360000      |
| =AP11.UC1+U1,1-S1    | 1     | Nödstopp Ø40, vridåterställning 2NC                              | XB4BS8444              | Schneider Electric | SE.XB4BS8444        |
| =CM11.HQ1+U1-K1      | 1     | Relä                                                             | RCIKIT 24VDC 2CO LD/PB | Weidmueller        | WEI.8881610000      |
| =CM11.BX1+U1-BT1/EB1 | 1     | Termostat                                                        | OEM.FTO011             | OEM Automatic      | OEM.FTO011          |
| =CM11.BX1+U1-BT1/EB1 | 1     | Värmelement, 50-150 W, 24VDV, 1~, 50/60 Hz, BHD: 60x110x90 mm    | CS060                  | OEM Automatic      | OEM.06000.1-00      |
| =CM11.BX1+U1-K1      | 1     | Relä                                                             | RCIKIT 24VDC 2CO LD/PB | Weidmueller        | WEI.8881610000      |
| =CM11.BX1+U1-K2      | 1     | Relä                                                             | RCIKIT 24VDC 2CO LD/PB | Weidmueller        | WEI.8881610000      |
| =CM11.BX1+U13-B1     | 1     | Termostat 0-60°C                                                 | TES1141                | C-Pro              | CPRO.TES1141        |
| =CM11.BX1+U13-E1     | 1     | Värmeelement 60W 12-24V DC                                       | SH60/24                | C-Pro              | GRO.SH60/24         |
| =CM11.VL3+U1-K1      | 1     | Relä                                                             | RCIKIT 24VDC 2CO LD/PB | Weidmueller        | WEI.8881610000      |
| =CM11.VL2+U1-K1      | 1     | Relä                                                             | RCIKIT 24VDC 2CO LD/PB | Weidmueller        | WEI.8881610000      |
| =CM11.VL2+U1-K2      | 1     | Relä                                                             | RCIKIT 24VDC 2CO LD/PB | Weidmueller        | WEI.8881610000      |
| =CM11.VL2+U1-K3      | 1     | Relä                                                             | RCIKIT 24VDC 2CO LD/PB | Weidmueller        | WEI.8881610000      |
| =CM11.VL2+U12-P1     | 1     | Blå komplett kontrollampa Ø22 vanlig lins med integrerad LED 24V | XB4BVB6                | Schneider Electric | SE.XB4BVB6          |



Apparatlista

| Postbeteckning     | Mängd | Benämning                                                      | Typnummer  | Tillverkare        | Artikelnummer |
|--------------------|-------|----------------------------------------------------------------|------------|--------------------|---------------|
| =CM11.VL2+U12-S1   | 1     | Vit komplett lamptryckknapp Ø22 fjäderretur 1NO + 1NC 24       | XB4BW31B5  | Schneider Electric | SE.XB4BW31B5  |
| =CM11.VL2+U12-S2   | 1     | Svart komplett tryckknapp Ø22 fjäderretur 1NO                  | XB4BA21    | Schneider Electric | SE.XB4BA21    |
| =CM11.VL2+U12-S3   | 1     | Vit komplett lamptryckknapp Ø22 fjäderretur 1NO + 1NC 24       | XB4BW31B5  | Schneider Electric | SE.XB4BW31B5  |
| =CM11.VL2+U12-S4   | 1     | Röd komplett lamptryckknapp Ø22 fjäderretur 1NO + 1NC 24V      | XB4BW34B5  | Schneider Electric | SE.XB4BW34B5  |
| =CM11.VL2+U12-S5   | 1     | Svart komplett tryckknapp Ø22 fjäderretur 1NO                  | XB4BA21    | Schneider Electric | SE.XB4BA21    |
| =CM11.VL2+U12-S101 | 1     | Nödstopp Ø40, vridåterställning 2NC                            | XB4BS8444  | Schneider Electric | SE.XB4BS8444  |
| =CM11.BW1+U1-U1    | 1     | Universell uni-/bipolär signaltransmitter                      | 4104       | PR-ELECTRONICS     | PR.4104       |
| =CM11.BW1+U12-U2   | 1     | 4...20 mA LCD-indikator                                        | 5531A      | PR-ELECTRONICS     | PR.5531A      |
| =GL11.GL2+U1-F1    | 1     | Motorskyddsbrytare med enbart magnetisk skydd 10A              | GV2L14     | Schneider Electric | SE.GV2L14     |
| =GL11.GL2+U1-F1    | 1     | Hjälpkontaktblock 2NO sidomontage                              | GVAN20     | Schneider Electric | SE.GVAN20     |
| =GL11.GL2+U1-F1    | 1     | OM-adapter 25A med anslutningsledningar                        | SV.9340310 | RITTAL             | RIT.9340310   |
| =GL11.GL2+U1-F1    | 1     | Utbyggnadslist, för OM-apparatadapter                          | SV.9340290 | RITTAL             | RIT.9340290   |
| =GL11.GL1+U1-F1    | 1     | Motorskyddsbrytare med enbart magnetisk skydd 10A              | GV2L14     | Schneider Electric | SE.GV2L14     |
| =GL11.GL1+U1-F1    | 1     | Hjälpkontaktblock 2NO sidomontage                              | GVAN20     | Schneider Electric | SE.GVAN20     |
| =GL11.GL1+U1-F1    | 1     | OM-adapter 25A med anslutningsledningar                        | SV.9340310 | RITTAL             | RIT.9340310   |
| =GL11.GL1+U1-F1    | 1     | Utbyggnadslist, för OM-apparatadapter                          | SV.9340290 | RITTAL             | RIT.9340290   |
| =HU11.HU1+U1-F1    | 1     | Brytare Compact - Utan utlösarblock NSX160F - 3P - 160A - 36kA | LV430403   | Schneider Electric | SE.LV430403   |
| =HU11.HU1+U1-F1    | 1     | Utlösarblock - TMD - 160A - 3 poler 3d                         | LV430430   | Schneider Electric | SE.LV430430   |
| =HU11.HU1+U1-F1    | 1     | 3st kabelklämmor 25-95mm²                                      | LV429227   | Schneider Electric | SE.LV429227   |
| =HU11.HU1+U1-F1    | 1     | 3 pol kort beröringsskydd NSX 100/160/250                      | LV429515   | Schneider Electric | SE.LV429515   |
| =HU11.HU1+U1-F1    | 1     | 3 pol långt beröringsskydd NSX 100/160/250                     | LV429517   | Schneider Electric | SE.LV429517   |
| =HU11.HU1+U1-F1    | 1     | 1 Växlande kontakt NS / INS                                    | 29450      | Schneider Electric | SE.29450      |
| =HU11.HU1+U1-F1    | 1     | CB-apparatadapter 250A med anslutningsband                     | SV.9345610 | RITTAL             | RIT.9345610   |
| =HU11.HU2+U1-F2    | 1     | Brytare Compact - Utan utlösarblock NSX160F - 3P - 160A - 36kA | LV430403   | Schneider Electric | SE.LV430403   |
| =HU11.HU2+U1-F2    | 1     | Utlösarblock - TMD - 160A - 3 poler 3d                         | LV430430   | Schneider Electric | SE.LV430430   |
| =HU11.HU2+U1-F2    | 1     | 3st kabelklämmor 25-95mm²                                      | LV429227   | Schneider Electric | SE.LV429227   |
| =HU11.HU2+U1-F2    | 1     | 3 pol kort beröringsskydd NSX 100/160/250                      | LV429515   | Schneider Electric | SE.LV429515   |
| =HU11.HU2+U1-F2    | 1     | 3 pol långt beröringsskydd NSX 100/160/250                     | LV429517   | Schneider Electric | SE.LV429517   |
| =HU11.HU2+U1-F2    | 1     | 1 Växlande kontakt NS / INS                                    | 29450      | Schneider Electric | SE.29450      |
| =HU11.HU2+U1-F2    | 1     | CB-apparatadapter 250A med anslutningsband                     | SV.9345610 | RITTAL             | RIT.9345610   |
| =GQ11.RN1+U1-F1    | 1     | Motorskyddsbrytare GV2-ME - 1,6..2,5A                          | GV2ME07    | Schneider Electric | SE.GV2ME07    |
| =GQ11.RN1+U1-F1    | 1     | Hjälpkontaktblock 2NO sidomontage                              | GVAN20     | Schneider Electric | SE.GVAN20     |
| =GQ11.RN1+U1-Q1    | 1     | Kontaktor lågförbrukande 24VDC spole                           | LC1D09BL   | Schneider Electric | SE.LC1D09BL   |
| =GQ11.GQ1+U1-F1    | 1     | Motorskyddsbrytare med enbart magnetisk skydd 50A              | GV3L50     | Schneider Electric | SE.GV3L50     |
| =GQ11.GQ1+U1-F1    | 1     | Hjälpkontaktblock 2NO sidomontage                              | GVAN20     | Schneider Electric | SE.GVAN20     |
| =GQ11.GQ1+U1-F1    | 1     | OM-adapter 65A med anslutningsledningar                        | SV.9340410 | RITTAL             | RIT.9340410   |
| =GQ11.GQ1+U1-F1    | 1     | Utbyggnadslist, för OM-apparatadapter                          | SV.9340290 | RITTAL             | RIT.9340290   |
| =GQ11.RN2+U1-F1    | 1     | Motorskyddsbrytare GV2-ME - 1,6..2,5A                          | GV2ME07    | Schneider Electric | SE.GV2ME07    |

Apparatlista

| Postbeteckning   | Mängd | Benämning                                           | Typnummer              | Tillverkare        | Artikelnummer  |
|------------------|-------|-----------------------------------------------------|------------------------|--------------------|----------------|
| =GQ11.RN2+U1-F1  | 1     | Hjälpkontaktblock 2NO sidomontage                   | GVAN20                 | Schneider Electric | SE.GVAN20      |
| =GQ11.RN2+U1-Q1  | 1     | Kontaktor lågförbrukande 24VDC spole                | LC1D09BL               | Schneider Electric | SE.LC1D09BL    |
| =GQ12.GQ1+U1-F1  | 1     | Motorskyddsbrytare med enbart magnetisk skydd 65A   | GV3L65                 | Schneider Electric | SE.GV3L65      |
| =GQ12.GQ1+U1-F1  | 1     | Hjälpkontaktblock 2NO sidomontage                   | GVAN20                 | Schneider Electric | SE.GVAN20      |
| =GQ12.GQ1+U1-F1  | 1     | OM-adapter 65A med anslutningsledningar             | SV.9340410             | RITTAL             | RIT.9340410    |
| =GQ12.GQ1+U1-F1  | 1     | Utbyggnadslist, för OM-apparatadapter               | SV.9340290             | RITTAL             | RIT.9340290    |
| =CM12.HQ1+U1-F1  | 1     | Automatsäkring - 2P - 10A - C kurva Dubbel terminal | iC60H                  | Schneider Electric | SE.A9F07210    |
| =CM12.HQ1+U1-F1  | 1     | Hjälpkontakt iOF                                    | A9A26924               | Schneider Electric | SE.A9A26924    |
| =CM12.HQ1+U1-K1  | 1     | Relä                                                | RCIKIT 24VDC 2CO LD/PB | Weidmueller        | WEI.8881610000 |
| =CM12.HQ1+U1-K2  | 1     | Relä                                                | RCIKIT 24VDC 2CO LD/PB | Weidmueller        | WEI.8881610000 |
| =CM11.MM1+U1-K1  | 1     | Relä                                                | RCIKIT 24VDC 2CO LD/PB | Weidmueller        | WEI.8881610000 |
| =GL12.HQ1+U1-F1  | 1     | Motorskyddsbrytare GV2-ME - 1,6..2,5A               | GV2ME07                | Schneider Electric | SE.GV2ME07     |
| =GL12.HQ1+U1-F1  | 1     | Hjälpkontaktblock 2NO sidomontage                   | GVAN20                 | Schneider Electric | SE.GVAN20      |
| =GL12.HQ1+U1-F2  | 1     | Automatsäkring - 2P - 10A - C kurva Dubbel terminal | iC60H                  | Schneider Electric | SE.A9F07210    |
| =GL12.HQ1+U1-F2  | 1     | Hjälpkontakt iOF                                    | A9A26924               | Schneider Electric | SE.A9A26924    |
| =GL12.HQ1+U1-K1  | 1     | Relä                                                | RCIKIT 24VDC 2CO LD/PB | Weidmueller        | WEI.8881610000 |
| =GL12.HQ1+U1-Q1  | 1     | Kontaktor lågförbrukande 24VDC spole                | LC1D09BL               | Schneider Electric | SE.LC1D09BL    |
| =GL12.RN1+U1-F1  | 1     | Motorskyddsbrytare GV2-ME - 1,6..2,5A               | GV2ME07                | Schneider Electric | SE.GV2ME07     |
| =GL12.RN1+U1-F1  | 1     | Hjälpkontaktblock 2NO sidomontage                   | GVAN20                 | Schneider Electric | SE.GVAN20      |
| =GL12.RN1+U1-Q1  | 1     | Kontaktor lågförbrukande 24VDC spole                | LC1D09BL               | Schneider Electric | SE.LC1D09BL    |
| =CM13.MA1+U1-F1  | 1     | Motorskyddsbrytare GV2-ME - 9..14A                  | GV2ME16                | Schneider Electric | SE.GV2ME16     |
| =CM13.MA1+U1-F1  | 1     | Hjälpkontaktblock 2NO sidomontage                   | GVAN20                 | Schneider Electric | SE.GVAN20      |
| =CM13.MA1+U1-K1  | 1     | PTC Relä                                            | LT3SA00MW              | Schneider Electric | SE.LT3SA00MW   |
| =CM13.MA1+U1-Q1  | 1     | Kontaktor lågförbrukande 24VDC                      | LC1D18BL               | Schneider Electric | SE.LC1D18BL    |
| =GL13.GL1+U1-F1  | 1     | Motorskyddsbrytare med enbart magnetisk skydd 14A   | GV2L16                 | Schneider Electric | SE.GV2L16      |
| =GL13.GL1+U1-F1  | 1     | Hjälpkontaktblock 2NO sidomontage                   | GVAN20                 | Schneider Electric | SE.GVAN20      |
| =GL13.GL1+U1-F1  | 1     | OM-adapter 25A med anslutningsledningar             | SV.9340310             | RITTAL             | RIT.9340310    |
| =GL13.GL1+U1-F1  | 1     | Utbyggnadslist, för OM-apparatadapter               | SV.9340290             | RITTAL             | RIT.9340290    |
| =GL13.GL1+U1-TF1 | 1     | Universell I/f-omvandlare                           | 4225                   | PR-ELECTRONICS     | PR.4225        |
| =GL13.GL1+U1-TF1 | 1     | Display EJ beställningsbar                          | PR4501                 | PR-ELECTRONICS     | PR.4501        |
| =GL13.GL1+U1-TF1 | 1     | Frekvensmätomvandlare                               | MINI MCR-2-F-UI        | Phoenix Contact    | PXC.2902056    |
| =GL13.RN1+U1-F1  | 1     | Motorskyddsbrytare GV2-ME - 1,6..2,5A               | GV2ME07                | Schneider Electric | SE.GV2ME07     |
| =GL13.RN1+U1-F1  | 1     | Hjälpkontaktblock 2NO sidomontage                   | GVAN20                 | Schneider Electric | SE.GVAN20      |
| =GL13.RN1+U1-Q1  | 1     | Kontaktor lågförbrukande 24VDC spole                | LC1D09BL               | Schneider Electric | SE.LC1D09BL    |
|                  |       |                                                     |                        |                    |                |
|                  |       |                                                     |                        |                    |                |
|                  |       |                                                     |                        |                    |                |
|                  |       |                                                     |                        |                    |                |

Beställningslista

El-Andersson beställningslista

| Mängd    | Benämning   | Beställningsnummer | Typnummer<br>Artikelnummer                | Tillverkare |  |  |
|----------|---|--------------------|-------------------------------------------|-------------|--|--|
| 3        | DI524, Digitalt ingångskort 32DI                                                                                     | 1SAP240000R0001    | DI524<br>ABB.1SAP240000R0001              | ABB         |  |  |
| 6        | TU516, I/O sockel   | 1SAP212000R0001    | TU516<br>ABB.1SAP212000R0001              | ABB         |  |  |
| 1<br>PCE | DO524,Digitalt utgångskort 32DO                                                                                      | 1SAP240700R0001    | DO524<br>ABB.1SAP240700R0001              | ABB         |  |  |
| 1        | AI523, Analog ingångskort 16AI                                                                                       | 1SAP250300R0001    | AI523<br>ABB.1SAP250300R0001              | ABB         |  |  |
| 1        | AX521, Analog in-/utgångskort 4AI/4AO                                                                                | 1SAP250100R0001    | AX521<br>ABB.1SAP250100R0001              | ABB         |  |  |
| 2        | Säkerhetsbrytare BAS 16TP 7,5kW, 16A                                                                                 | E3145282           | BAS 16TP<br>ABB.2CMA142304R1000           | ABB         |  |  |
| 1        |   | 1SAP541010R0001    | CP6410<br>ABB.1SAP541010R0001             | ABB         |  |  |
| 2<br>PCE | Säkerhetsrelä   | 2TLA010041R0600    | Sentry BSR23 24VDC<br>ABB.2TLA010041R0600 | ABB         |  |  |
| 1<br>PCE | PM5630-2ETH:AC500, Programmable Logic Controller 8MB, 24VDC, 2xETHERNET, 1xRS232/485, CAN, SD-Card Slot, LCD Display | 1SAP131000R0278    | PM5630-2ETH<br>ABB.1SAP131000R0278        | ABB         |  |  |
| 1<br>PCE | TB5610-2ETH:AC500, Terminal Base, 1xslot, 2xETHERNET RJ45, 1xCOM, 24VDC, CAN connector, spring terminals             | 1SAP111300R0278    | TB5610-2ETH<br>ABB.1SAP111300R0278        | ABB         |  |  |
| 3        | Säkerhetsbrytare EMC 7,5kW, 16A                                                                                      | E3140410           | OTE16T3M<br>ABB.1SCA022613R2190           | ABB         |  |  |
| 2        | Säkerhetsbrytare EMC 80kW, 160A                                                                                      | E3134564           | OT160EVUUR3TZ<br>ABB.1SCA147982R1001      | ABB         |  |  |
| 2        | Ringfläns 22-35 mm / EMC                                                                                             | E3141470           | OEZXRE134<br>ABB.1SCA022399R1010          | ABB         |  |  |
| 2        | Ringfläns 39-51 mm / EMC                                                                                             | E3141472           | OEZXRE150<br>ABB.1SCA022399R1280          | ABB         |  |  |
| 6        | Säkerhetsbrytare BAS 16/1TP 7,5kW, 16A                                                                               | E3145283           | BAS 16/1TP<br>ABB.2CMA142305R1000         | ABB         |  |  |
| 1        | Säkerhetsbrytare EMC 22kW, 45A                                                                                       | E3140414           | OTE36T3M<br>ABB.1SCA022613R2350           | ABB         |  |  |
| 1        | Säkerhetsbrytare EMC 37kW, 80A                                                                                       | 1SCA022812R4160    | OTE75T3M<br>ABB.1SCA022812R4160           | ABB         |  |  |
|          |   |                    |                                           |             |  |  |
Beställningslista

El-Andersson beställningslista

| Mängd    | Benämning                                                                                        | Beställningsnummer | Typnummer<br>Artikelnummer | Tillverkare |  |  |
|----------|--------------------------------------------------------------------------------------------------|--------------------|----------------------------|-------------|--|--|
| 3<br>st. | Kapsling VX25, BHD: 800x1800x500 mm                                                              | 8880000            | VX.8880000<br>RIT.8880000  | RITTAL      |  |  |
| 1<br>st. | VX Sidogavel, fastskruvningsbar, för H/D: 1800×500 mm                                            | 8185245            | VX.8185245<br>RIT.8185245  | RITTAL      |  |  |
| 2<br>st. | TS Montageplåtsmellanstycke, för TS, H: 1800 mm                                                  | 4590700            | TS.4590700<br>RIT.4590700  | RITTAL      |  |  |
| 2<br>st. | Ihopbyggnadsvinkel, VX, invändig                                                                 | 8617500            | VX.8617500<br>RIT.8617500  | RITTAL      |  |  |
| 3<br>st. | Sockelhörndel med sockelplåtar, fram & bak, H: 200 mm, B: 800 mm                                 | 8620023            | VX.8620023<br>RIT.8620023  | RITTAL      |  |  |
| 1<br>st. | VX Sockelplåt, på sidan, H: 100 mm, D: 500 mm                                                    | 8620032            | VX.8620032<br>RIT.8620032  | RITTAL      |  |  |
| 1<br>st. | VX Sockelplåt, på sidan, H: 200 mm, D: 500 mm                                                    | 8620042            | VX.8620042<br>RIT.8620042  | RITTAL      |  |  |
| 1<br>st. | Ritningsficka stål för 400 mm dörrar                                                             | 4114000            | TS.4114000<br>RIT.4114000  | RITTAL      |  |  |
| 1<br>st. | Kopplingslådor KL, BHD: 600x400x120 mm stålplåt, utan montageplåt, med lock, utan fläns          | 1512510            | KL.1512510<br>RIT.1512510  | RITTAL      |  |  |
| 2        | Rostfritt AE1004.600 B380xH300xD155                                                              | 1004600            | AE.1004600<br>RIT.1004600  | RITTAL      |  |  |
| 1<br>st. | SV Samlingsskenehållare, 3-polig, 60 mm skencentrumavstånd, för samlingsskenor BH: 12x5-30x10 mm | 9340000            | SV.9340000<br>RIT.9340000  | RITTAL      |  |  |
| 1<br>st. | SV Bottenprofiler, L: 700 mm                                                                     | 9340110            | SV.9340110<br>RIT.9340110  | RITTAL      |  |  |
| 1        | Täckprofil för RiLine samlingsskenesystem 700mm                                                  | 9340200            | SV.9340200<br>RIT.9340200  | RITTAL      |  |  |
| 1<br>st. | SV Ändtäckåpor, för samlingsskenehållare, SV 9340000/010/050                                     | 9340070            | SV.9340070<br>RIT.9340070  | RITTAL      |  |  |
| 1        | Anslutningsadapter 3pol 600A                                                                     | 3439010            | SV.3439010<br>RIT.3439010  | RITTAL      |  |  |
| 1<br>st. | CB-apparatadapter 250A med anslutningsband                                                       | 9345600            | SV.9345600<br>RIT.9345600  | RITTAL      |  |  |
| 1        | Uttagskontakt på TS-skena                                                                        | 2506100            | SZ.2506100<br>RIT.2506100  | RITTAL      |  |  |
| 3<br>st. | OM-adapter 25A med anslutningsledningar                                                          | 9340310            | SV.9340310<br>RIT.9340310  | RITTAL      |  |  |
| 5<br>st. | Utbyggnadslist, för OM-apparatadapter                                                            | 9340290            | SV.9340290<br>RIT.9340290  | RITTAL      |  |  |





Beställningslista

El-Andersson beställningslista

| Mängd | Benämning                                                      | Beställningsnummer | Typnummer<br>Artikelnummer | Tillverkare        |  |  |
|-------|----------------------------------------------------------------|--------------------|----------------------------|--------------------|--|--|
| 1     | Brytare Compact NSX100F - 4P - 100A - 36kA - Utan utlösarblock | E3188457           | LV429008<br>SE.LV429008    | Schneider Electric |  |  |
| 1     | Utlösarblock - TMD - 63A - 4 poler 3d                          | E3188470           | LV429042<br>SE.LV429042    | Schneider Electric |  |  |
| 1     | 4 pol kort beröringsskydd INS 250, NSX 100/160/250             | E3188519           | LV429516<br>SE.LV429516    | Schneider Electric |  |  |
| 1     | 4 pol långt beröringsskydd INS 250, NSX 100/160/250            | E3188521           | LV429518<br>SE.LV429518    | Schneider Electric |  |  |
| 1     | 4st fördelningsklämmor 6x 1,5-25 AI eller CU                   | E3188493           | LV429249<br>SE.LV429249    | Schneider Electric |  |  |
| 3     | Automatsäkring 1P - 6A - C kurva Dubbel terminal               | E2112127           | iC60H<br>SE.A9F07106       | Schneider Electric |  |  |
| 2     | Automatsäkring - 4P - 16A - C kurva Dubbel terminal            | E2112273           | iC60H<br>SE.A9F07416       | Schneider Electric |  |  |
| 2     | Automatsäkring - 4P - 20A - C kurva Dubbel terminal            | A9F07420           | iC60H<br>SE.A9F07420       | Schneider Electric |  |  |
| 6     | Automatsäkring - 2P - 10A - C kurva Dubbel terminal            | E2112151           | iC60H<br>SE.A9F07210       | Schneider Electric |  |  |
| 2     | Personskyddsbrytare 4P C16 30mA                                | E2165082           | A9D67416<br>SE.A9D67416    | Schneider Electric |  |  |
| 4     | Personskyddsautomat 2P C10A                                    | 2164985            | A9D31610<br>SE.A9D31610    | Schneider Electric |  |  |
| 1     | Lamphållare 24V röd LED                                        | E3732894           | ZB4BVB4<br>SE.ZB4BVB4      | Schneider Electric |  |  |
| 1     | Lampkalott för LED röd                                         | E3732942           | ZB4BV043<br>SE.ZB4BV043    | Schneider Electric |  |  |
| 1     | Lastfrånskiljare Kompakt INS630 - 4 poler - 630A               | E3158230           | 31115<br>SE.31115          | Schneider Electric |  |  |
| 2     | 4 pol långt beröringsskydd NSX 400/630                         | E3182001           | LV432594<br>SE.LV432594    | Schneider Electric |  |  |
| 1     | 4st kabelklämmor 2 x 35-240mm²                                 | E3188575           | LV432482<br>SE.LV432482    | Schneider Electric |  |  |
| 6     | Kontaktor lågförbrukande 24VDC spole                           | E3233221           | LC1D09BL<br>SE.LC1D09BL    | Schneider Electric |  |  |
| 2     | Kontaktor lågförbrukande 24VDC                                 | E3233241           | LC1D18BL<br>SE.LC1D18BL    | Schneider Electric |  |  |
| 2     | Kontaktor lågförbrukande 24VDC spole                           | E3233271           | LC1D38BL<br>SE.LC1D38BL    | Schneider Electric |  |  |

Beställningslista

El-Andersson beställningslista

| Mängd      | Benämning                                                        | Beställningsnummer | Typnummer<br>Artikelnummer    | Tillverkare        |  |  |
|------------|------------------------------------------------------------------|--------------------|-------------------------------|--------------------|--|--|
| 1          | Kontaktidon sockel 2NO                                           | E3732711           | SE.ZB4BZ103                   | Schneider Electric |  |  |
| 1          | Black omkopplare Ø22 2-positionen stanna kvar 1NO 600V           | E3732624           | XB4BD21<br>SE.XB4BD21         | Schneider Electric |  |  |
| 3          | Nödstopp gul kapsling röd svamptrycke 2NC                        | E3734729           | XALK178FH49<br>SE.XALK178FH49 | Schneider Electric |  |  |
| 2          | Nödstopp Ø40, vridåterställning 2NC                              | E3732617           | XB4BS8444<br>SE.XB4BS8444     | Schneider Electric |  |  |
| 1<br>Styck | Blå komplett kontrollampa Ø22 vanlig lins med integrerad LED 24V | E3732640           | XB4BVB6<br>SE.XB4BVB6         | Schneider Electric |  |  |
| 2          | Vit komplett lamptryckknapp Ø22 fjäderretur 1NO + 1NC 24         | E3732668           | XB4BW31B5<br>SE.XB4BW31B5     | Schneider Electric |  |  |
| 2          | Svart komplett tryckknapp Ø22 fjäderretur 1NO                    | E3732600           | XB4BA21<br>SE.XB4BA21         | Schneider Electric |  |  |
| 1          | Röd komplett lamptryckknapp Ø22 fjäderretur 1NO + 1NC 24V        | E3732670           | XB4BW34B5<br>SE.XB4BW34B5     | Schneider Electric |  |  |
| 2          | Motorskyddsbrytare med enbart magnetisk skydd 10A                | E3116084           | GV2L14<br>SE.GV2L14           | Schneider Electric |  |  |
| 11         | Hjälpkontaktblock 2NO sidomontage                                | E3116644           | GVAN20<br>SE.GVAN20           | Schneider Electric |  |  |
| 2          | Brytare Compact - Utan utlösarblock NSX160F - 3P - 160A - 36kA   | LV430403           | LV430403<br>SE.LV430403       | Schneider Electric |  |  |
| 2          | Utlösarblock - TMD - 160A - 3 poler 3d                           | E3188599           | LV430430<br>SE.LV430430       | Schneider Electric |  |  |
| 2          | 3st kabelklämmor 25-95mm²                                        | E3188487           | LV429227<br>SE.LV429227       | Schneider Electric |  |  |
| 2          | 3 pol kort beröringsskydd NSX 100/160/250                        | E3188518           | LV429515<br>SE.LV429515       | Schneider Electric |  |  |
| 2          | 3 pol långt beröringsskydd NSX 100/160/250                       | E3188520           | LV429517<br>SE.LV429517       | Schneider Electric |  |  |
| 2          | 1 Växlande kontakt NS / INS                                      | E3188086           | 29450<br>SE.29450             | Schneider Electric |  |  |
| 5          | Motorskyddsbrytare GV2-ME - 1,6..2,5A                            | GV2ME07            | GV2ME07<br>SE.GV2ME07         | Schneider Electric |  |  |
| 1          | Motorskyddsbrytare med enbart magnetisk skydd 50A                | E3188043           | GV3L50<br>SE.GV3L50           | Schneider Electric |  |  |
| 1          | Motorskyddsbrytare med enbart magnetisk skydd 65A                | E3188044           | GV3L65<br>SE.GV3L65           | Schneider Electric |  |  |





Yttre apparatlista

El-Andersson Yttre\_apparatlista

| Postbeteckning    | Mängd | Benämning                                             | Typnummer                   | Tillverkare          | Artikelnummer       |
|-------------------|-------|-------------------------------------------------------|-----------------------------|----------------------|---------------------|
| +UY-QB1           | 1     | Säkerhetsbrytare BAS 16TP 7,5kW, 16A                  | BAS 16TP                    | ABB                  | ABB.2CMA142304R1000 |
| +US-EA1           | 1     | Industriarmatur IP66 Indy66 LED 60W                   | INDY66 LED 6000             | Grossist             | GRO.7298421         |
| +US-EA2           | 2     | Industriarmatur IP66 Indy66 LED 40W                   | INDY66 LED 4000             | Grossist             | GRO.7298420         |
| +US-EA3           | 1     | Industriarmatur IP66 Indy66 LED 60W                   | INDY66 LED 6000             | Grossist             | GRO.7298421         |
| +US-QB1           | 1     | Säkerhetsbrytare BAS 16TP 7,5kW, 16A                  | BAS 16TP                    | ABB                  | ABB.2CMA142304R1000 |
| +US-X101          | 1     | Uttag väggmontage Basic 16A IP44                      | UI416-6S+RU                 | GARO                 | GAR.UI416-6S+RU     |
| +US-X102          | 1     | Uttag väggmontage Basic 16A IP44                      | UI416-6S+RU                 | GARO                 | GAR.UI416-6S+RU     |
| +US-X103          | 1     | Uttag väggmontage Basic 16A IP44                      | UI416-6S+RU                 | GARO                 | GAR.UI416-6S+RU     |
| =AP11.UC1+UY-B2   | 2     | Fukt-/temperaturgivare                                | HMT.AFTI-20/50              | Heinz Messwidestände | HMT.AFTI-20/50      |
| =AP11.UC1+UY-B2   |       |                                                       |                             |                      |                     |
| =AP11.UC1+UY-S101 | 1     | Nödstopp gul kapsling röd svamptrycke 2NC             | XALK178FH49                 | Schneider Electric   | SE.XALK178FH49      |
| =AP11.UC1+UY-S102 | 1     | Nödstopp gul kapsling röd svamptrycke 2NC             | XALK178FH49                 | Schneider Electric   | SE.XALK178FH49      |
| =AP11.UC1+UY-S103 | 1     | Nödstopp gul kapsling röd svamptrycke 2NC             | XALK178FH49                 | Schneider Electric   | SE.XALK178FH49      |
| =AP11.BP1+UY-B1   | 1     | Elektronisk tryckvakt, DC PNP/NPN, 2 utgångar         | PV-010-REG14-UFRVG/US/ /    | IFM                  | IFM.PV7004          |
| =CM11.BX1+UY-BG1  | 1     | Induktiv givare, DC PNP, slutande                     | IFA3002-BPKG/V4A/US-100-DPS | IFM                  | IFM.IG510A          |
| =CM11.BX1+UY-BG2  | 1     | Induktiv givare, DC PNP, slutande                     | IFA3002-BPKG/V4A/US-100-DPS | IFM                  | IFM.IG510A          |
| =CM11.VL2+UY-PF1  | 1     | Blixtlampa, Röd, 24VDC                                | 802.100.55                  | Grossist             | GRO.802.100.55      |
| =CM11.VL2+UY-PF2  | 1     | Blixtlampa, Blå, 24VDC                                | 802.500.55                  | Grossist             | GRO.802.500.55      |
| =CM11.VL2+UY-PJ1  | 1     | Ljud Multi-ton 8 olika 24VAC/DC                       | 110.000.75                  | Grossist             | GRO.5380965         |
| =GL11.GL2+UY-QB1  | 1     | Säkerhetsbrytare EMC 7,5kW, 16A                       | OTE16T3M                    | ABB                  | ABB.1SCA022613R2190 |
| =GL11.GL2+UY-TA1  | 1     | Frekvensomriktare smuts och vatten tålig(IP55) 7,5 kW | FR-F846-00170               | Mitsubishi           | MIT.FR-F846-00170   |
| =GL11.GL1+UY-QB1  | 1     | Säkerhetsbrytare EMC 7,5kW, 16A                       | OTE16T3M                    | ABB                  | ABB.1SCA022613R2190 |
| =GL11.GL1+UY-TA1  | 1     | Frekvensomriktare smuts och vatten tålig(IP55) 7,5 kW | FR-F846-00170               | Mitsubishi           | MIT.FR-F846-00170   |
| =HU11.HU1+UY-QB1  | 1     | Säkerhetsbrytare EMC 80kW, 160A                       | OT160EVUUR3TZ               | ABB                  | ABB.1SCA147982R1001 |
| =HU11.HU1+UY-QB1  | 1     | Ringfläns 22-35 mm / EMC                              | OEZXRE134                   | ABB                  | ABB.1SCA022399R1010 |
| =HU11.HU1+UY-QB1  | 1     | Ringfläns 39-51 mm / EMC                              | OEZXRE150                   | ABB                  | ABB.1SCA022399R1280 |
| =HU11.HU1+UY-TA1  | 1     | Frekvensomriktare smuts och vatten tålig(IP55) 90 kW  | FR-F846-02160               | Mitsubishi           | MIT.FR-F846-02160   |
| =HU11.HU2+UY-QB2  | 1     | Säkerhetsbrytare EMC 80kW, 160A                       | OT160EVUUR3TZ               | ABB                  | ABB.1SCA147982R1001 |
| =HU11.HU2+UY-QB2  | 1     | Ringfläns 22-35 mm / EMC                              | OEZXRE134                   | ABB                  | ABB.1SCA022399R1010 |
| =HU11.HU2+UY-QB2  | 1     | Ringfläns 39-51 mm / EMC                              | OEZXRE150                   | ABB                  | ABB.1SCA022399R1280 |
| =HU11.HU2+UY-TA1  | 1     | Frekvensomriktare smuts och vatten tålig(IP55) 90 kW  | FR-F846-02160               | Mitsubishi           | MIT.FR-F846-02160   |
| =GQ11.RN1+UY-QB1  | 1     | Säkerhetsbrytare BAS 16/1TP 7,5kW, 16A                | BAS 16/1TP                  | ABB                  | ABB.2CMA142305R1000 |
| =GQ11.GQ1+UY-QB1  | 1     | Säkerhetsbrytare EMC 22kW, 45A                        | OTE36T3M                    | ABB                  | ABB.1SCA022613R2350 |
| =GQ11.GQ1+UY-TA1  | 1     | Frekvensomriktare smuts och vatten tålig(IP55) 22 kW  | FR-F846-00470               | Mitsubishi           | MIT.FR-F846-00470   |
| =GQ11.RN2+UY-QB1  | 1     | Säkerhetsbrytare BAS 16/1TP 7,5kW, 16A                | BAS 16/1TP                  | ABB                  | ABB.2CMA142305R1000 |
| =GQ12.GQ1+UY-QB1  | 1     | Säkerhetsbrytare EMC 37kW, 80A                        | OTE75T3M                    | ABB                  | ABB.1SCA022812R4160 |
| =GQ12.GQ1+UY-TA1  | 1     | Frekvensomriktare smuts och vatten tålig(IP55) 30 kW  | FR-F846-00620               | Mitsubishi           | MIT.FR-F846-00620   |
| =GL12.HQ1+UY-QB1  | 1     | Säkerhetsbrytare BAS 16/1TP 7,5kW, 16A                | BAS 16/1TP                  | ABB                  | ABB.2CMA142305R1000 |

